


Řez A-A, M 1:50

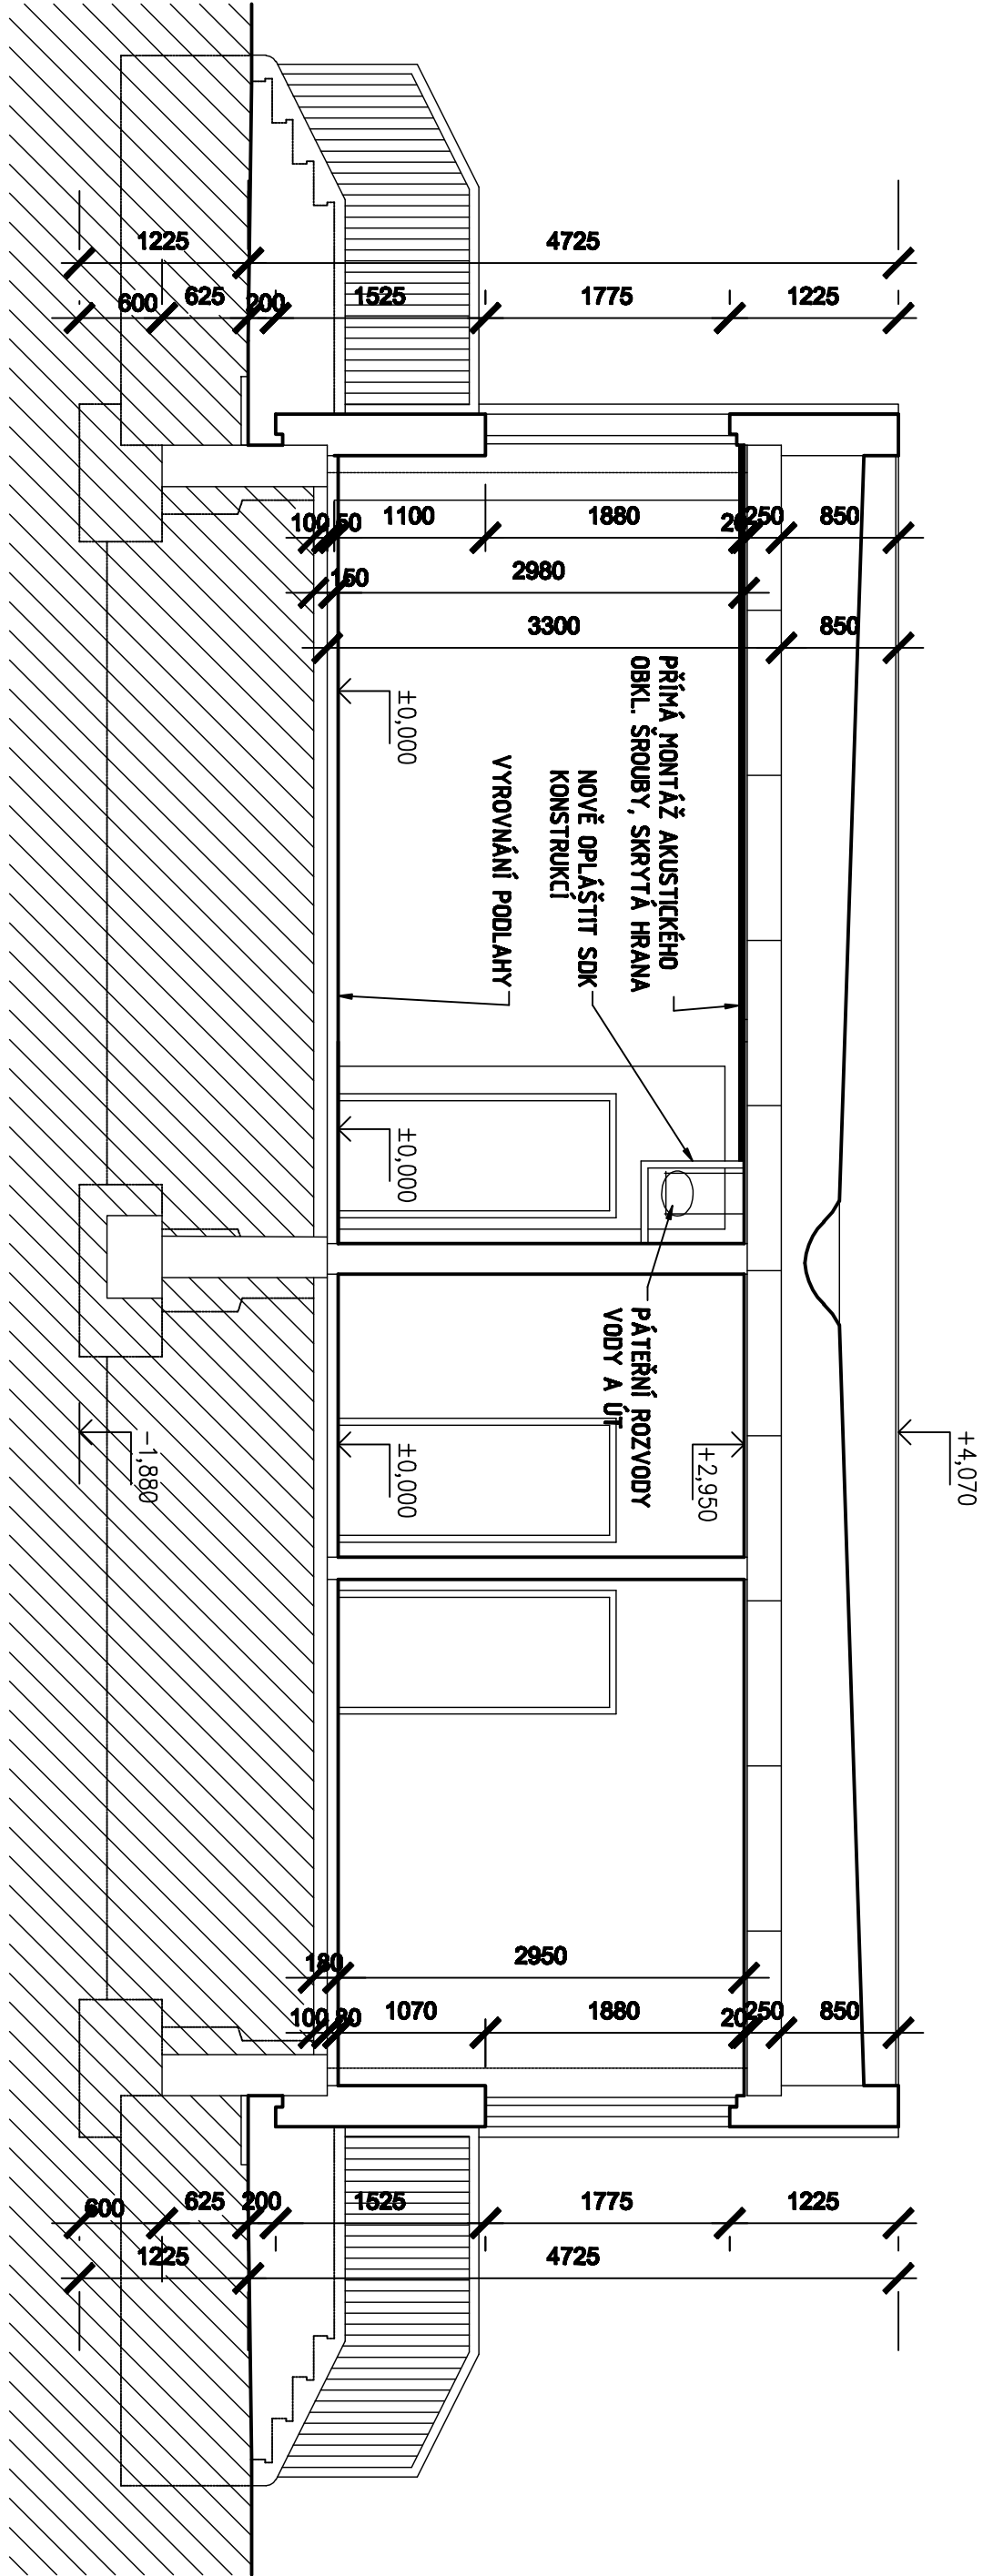

POZNÁMKY

\* NOSNÉ A MONTOVANÉ KONSTRUKCE VÝKRESU ŘEZU BYLY PŘEVZATY Z TYPOVÉHO PODKLADU MS 71 PRO TENTO TYP MŠ

AKCE:		MŠ Delfínek - dok. pro zadání stavby dodavateli	
MÍSTO:	Liberec - Starý Harcov	VEDOUcí PROJEKTU:	Ing. Ivo Palouš
STUPEŇ:	Dokumentace	PROJEKTANT:	Ing. Lubomír Mužák
skutečného provedení		VERZE:	1.0
Stavební část		MĚŘÍTKO:	1:50
OBSAH:		ČÍSLO PÁŘE:	
Řez A - A' - nový stav		262/09	
		ČÍSLO VÝKRESU:	
		03	