

DOMOV DŮCHODCŮ FRANTIŠKOV  
3. PODZEMNÍ PODLAŽÍ DŮM B  
M 1 : 50

LEGENDA MÍSTNOSTÍ - DŮM B

Č. M.	NÁZEV MÍSTNOSTI	M <sup>2</sup>	PODLAHA	STĚNY	STROP	POZNÁMKY
B305	schodiště	22,88	TERAZACE DLE ÚSTUPNÉ LIMBOVÉHO PŘÍKRUŽÍ	P15	OPITKA Z AKTIVOVANÉHO STUJNÍ + MALBA	TERAZOVÝ SKL. V. 100mm SKL. V. 100mm S FIBROVÝM


VÝSĚVILKY: Pxy, SKY, KAZETOVÝ PODLAH, LAMP, RAKET 300 mm x 600 mm, ODMĚKATEL, DEŽNÍ, HOLZ FIBRAKUSTIC, VIZ. INTERIÉR  
SOK: SÁDKOKARTONOVÉ KONSTRUKCE (PŘÍČKY, PODKLADY)  
POŽÁRNÍ A ACOUSTICKÉ VLASTNOSTI URČENY ZNAČENÍM V PŮDORYSECH  
VODOVÝZORNOST VIZ. LEGENDA MÍSTNOSTÍ

POZNÁMKY: POZN. 1 V ČÁSTI MÍSTNOSTI, KTERÁ JE NAD DOHLAZOVANÝM PROSTOREM (NAPŘ. NA KONZOLÁCH)  
JE SOULADNĚ S URČENOU SKLADBOU PODLAHY POUŽITO TEPELNÉ IZOLACE ZE SPODNÍ STRANY  
POZN. 2 V ČÁSTI MÍSTNOSTI, KTERÁ JE POD DOHLAZOVANÝM PROSTOREM (NAPŘ. POD TERASAMI)  
JE NA STROPE POUŽITO SKLADBY S TEPELNOU IZOLACÍ NA STROPE A TO MN. 300 mm ZA  
HRANICÍ VENKOVNÍHO PROSTORU


POZOR: V URČENÝCH MÍSTNOSTECH (CHODBÁCH A PODÍ BUDOU NA SÁDKOKARTONOVÝCH PŘÍČKÁCH)  
PŘÍPĚVNĚ PŘÍBĚŽNÁ MALBA I  
PODLAD PRO JEJICH KOTVENÍ NUTNO PŘIPRAVIT DLE ČSN 73 00 35, T.J. NA VODODROVNU  
1 SVÝSLIVOU SILU 15 kN/m  
V URČENÝCH MÍSTNOSTECH (KOTVENÍ A PODÍ BUDOU NA SÁDKOKARTONOVÝCH PŘÍČKÁCH)  
PŘÍPĚVNĚ MALBA, ZAŘÍZOVACÍ PŘEDMĚTY A TO - VIZ. DETAILNÍ VÝKRESY  
PODLAD PRO JEJICH KOTVENÍ NUTNO PŘIPRAVIT DLE ČSN 73 00 35, T.J. NA VODODROVNU  
1 SVÝSLIVOU SILU 15 kN/m

JESTĚ PŘED REALIZACÍ PODLAH JE NUTNO POSTAVIT PŘÍČKY VĚTNÉ SÁDKOKARTONOVÝCH,  
KTERÉ MUSÍ BÝT PŘIVODNÝ DOLEŽNĚ PROTIPOŽÁRNĚ DLE ČSN 73 00 35, T.J. NA VODODROVNU  
JESTĚ PŘED REALIZACÍ PODLAH JE NUTNO PLOŽIT ROZVOVY TOPEL  
PŘÍPADNĚ JINÝCH INSTALACÍ  
VŠECHNY PROSTUPY A SPÁRY VE STĚNÁCH A STROPECH MEZI POŽÁRNÍMI ÚSEKY MUSÍ BÝT  
PROTIPOŽÁRNĚ UZAVŘENY A UTEPEVNĚNÝ, JEDNA SE ŽE JEDNA O INSTALAČNÍ ŠACHTY

ŘEŠENÍ PODLAH A SPÁR PŘED PODLAH VIZ. PROJEKT INTERIÉRU  
PŘI PROVÁZENÍ STAVBY JE NUTNO POUŽÍVAT DBA PROJEKTU SOULADNĚ

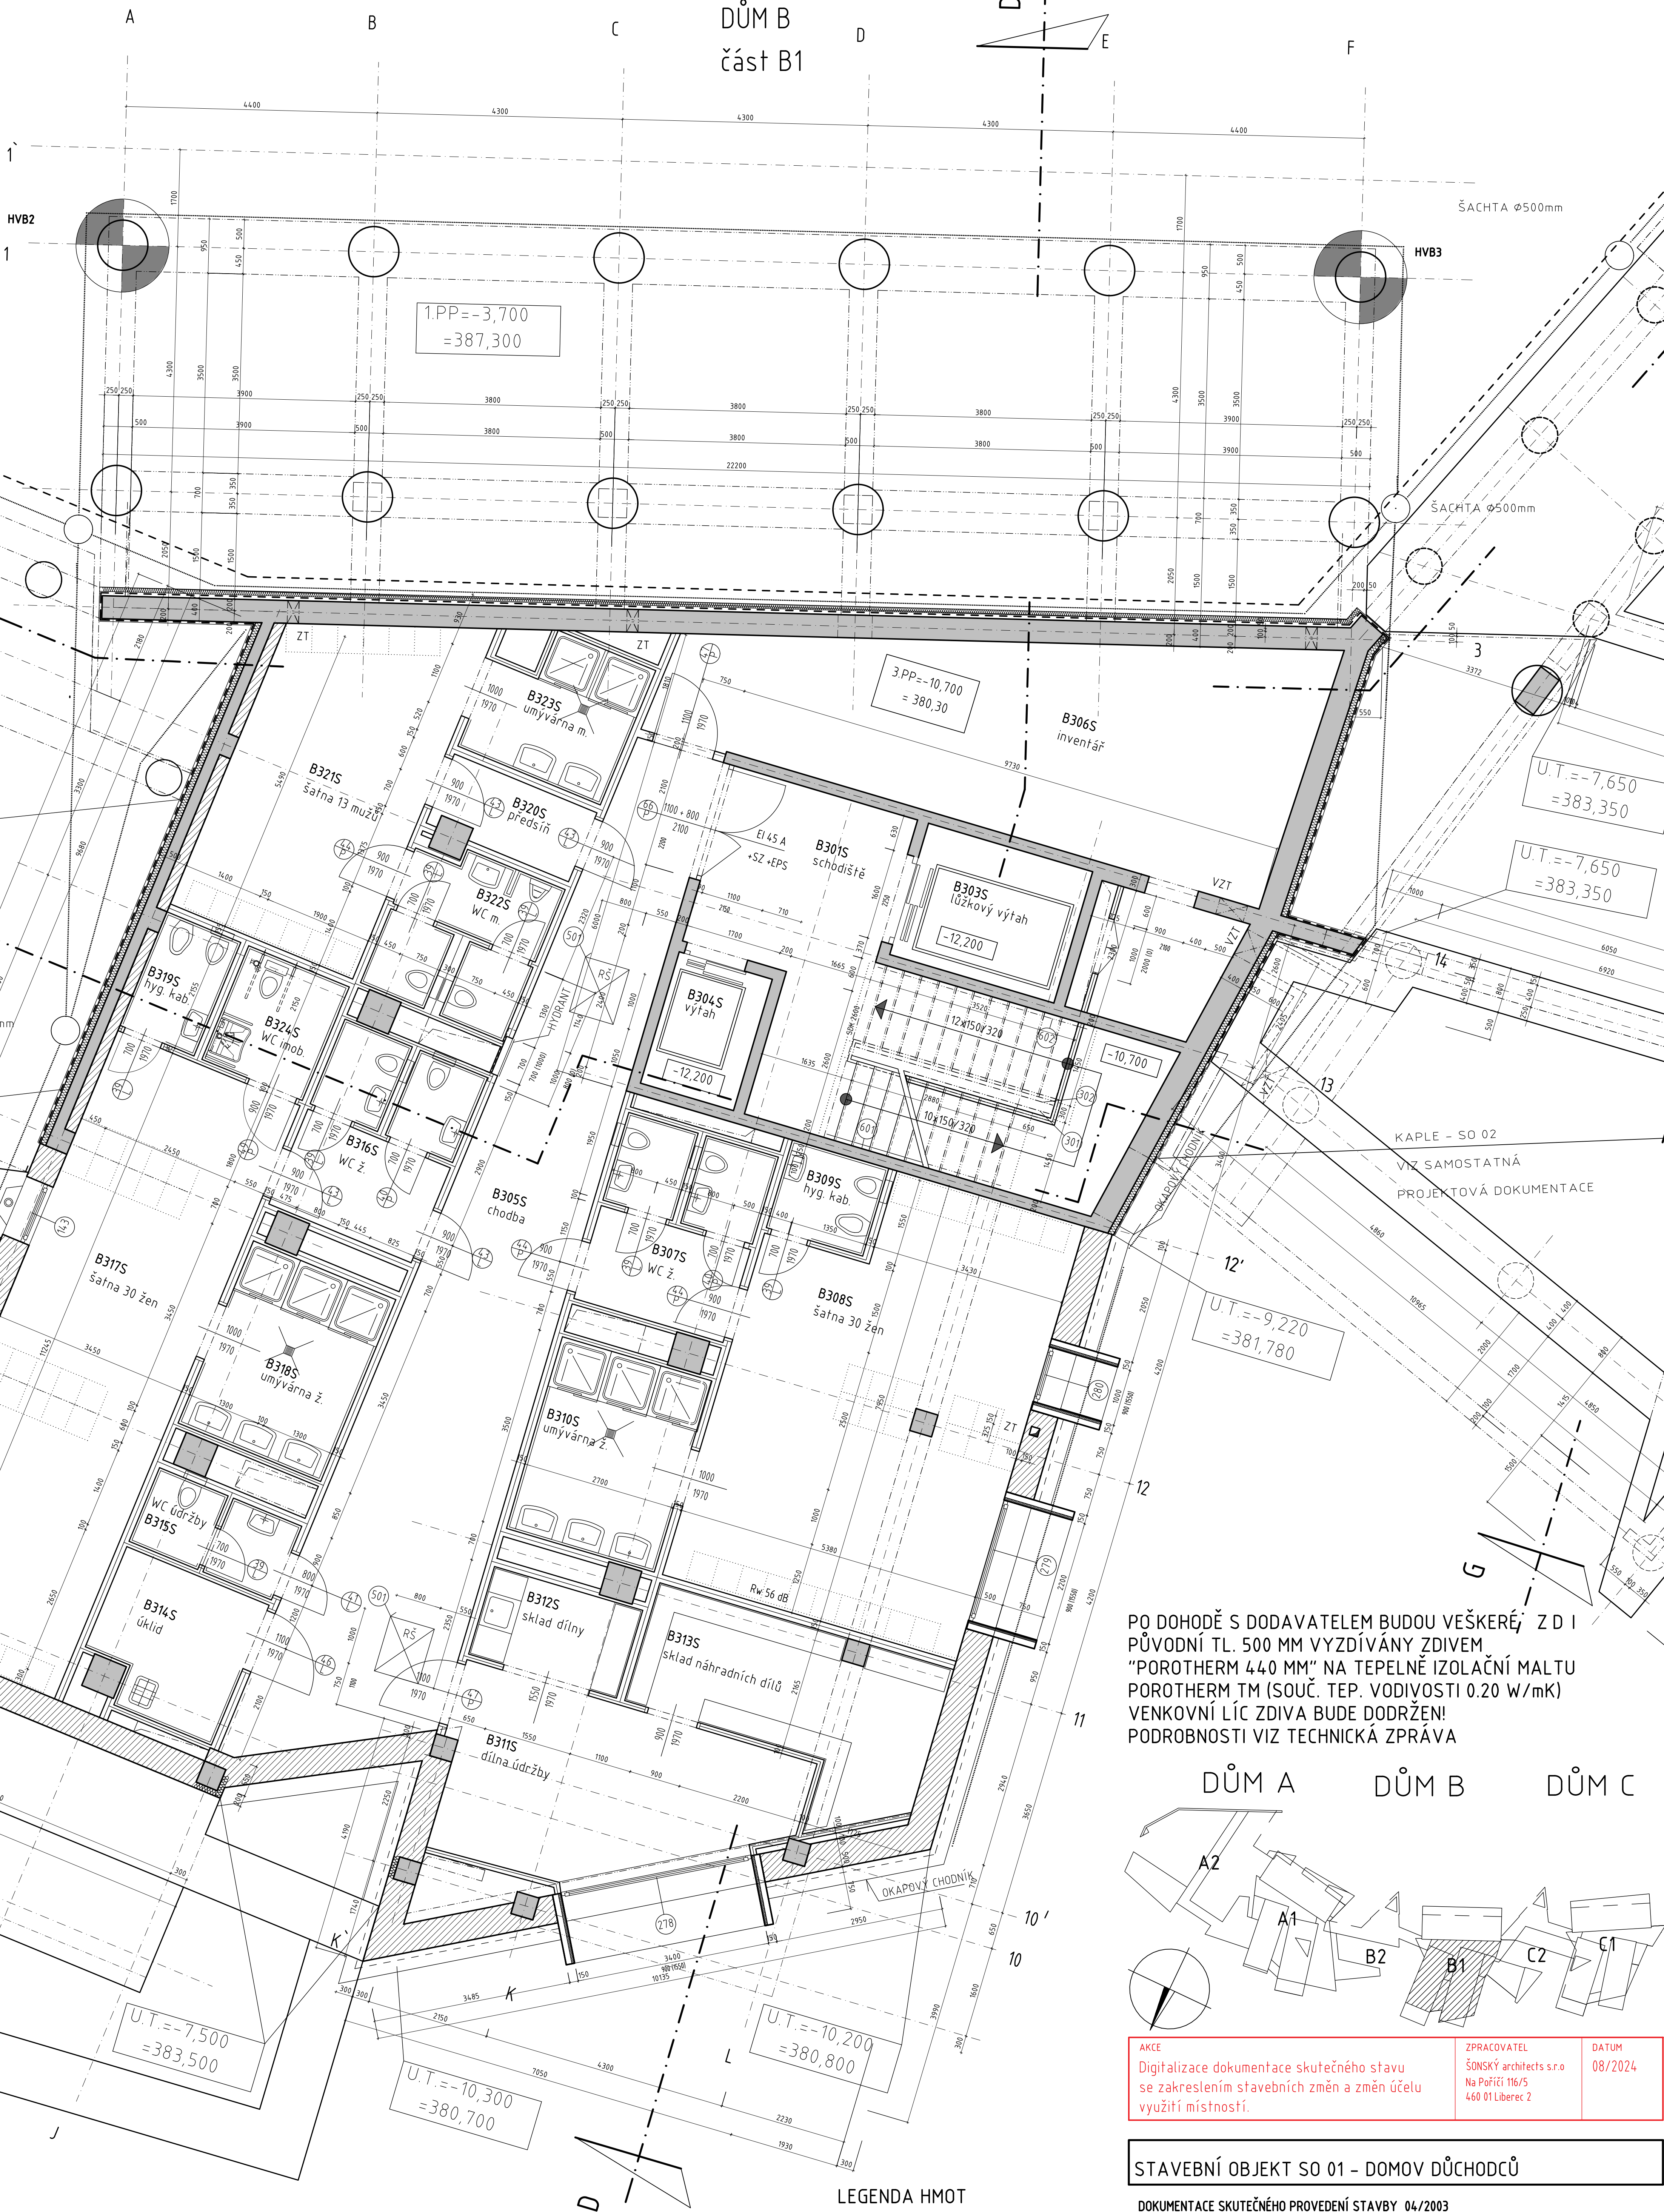

PO DOHODĚ S DODAVATELEM BUDOU VEŠKERÉ Z D I  
PŮVODNÍ TL. 500 MM VYZDÍVÁNY ZDÍVEM  
"POROTHERM 440 MM" NA TEPELNĚ IZOLAČNÍ MALTU  
POROTHERM TM (SOUC. TEP. VODIVOSTI 0.20 W/mK)  
VENKOVNÍ LÍC ZDIVA BUDE DODRŽEN!  
PODROBNOSTI VIZ. TECHNICKÁ ZPRÁVA

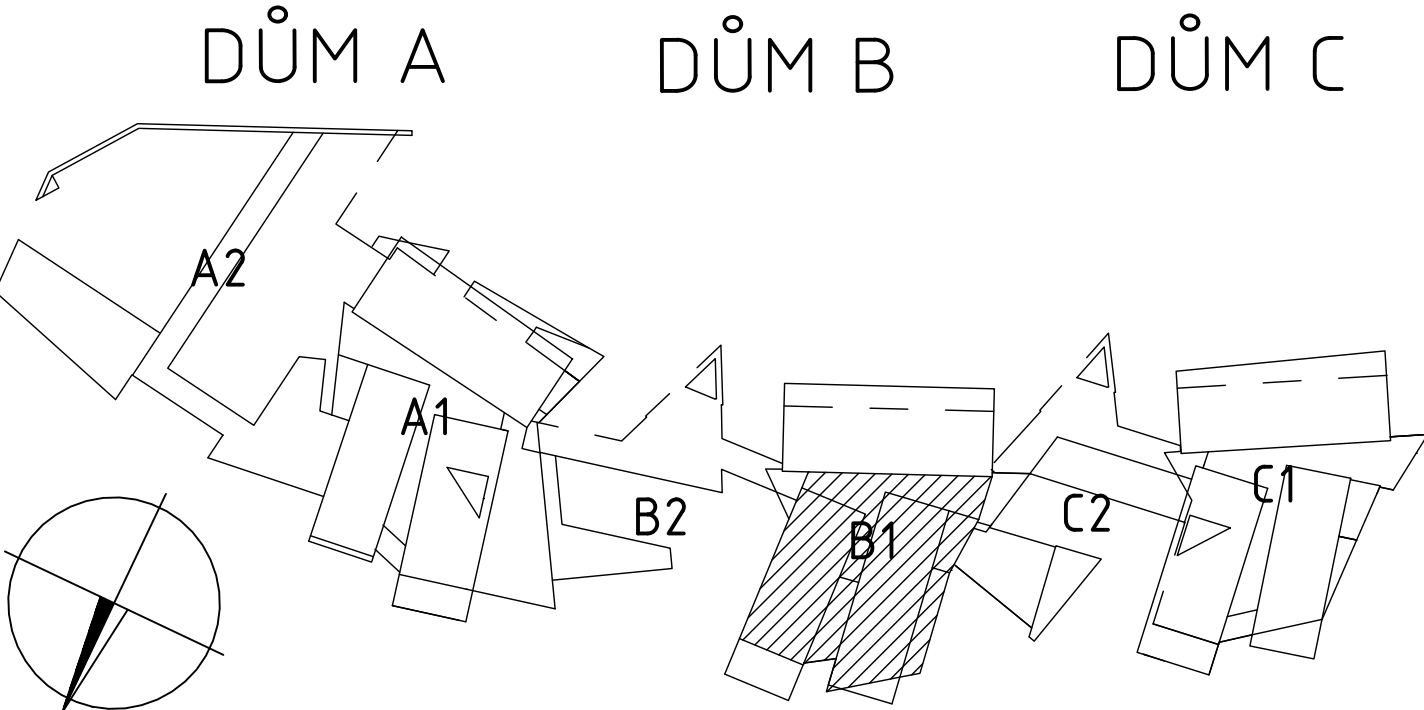

LEGENDA HMOT	
[Symbol]	ŽELEZOBETON
[Symbol]	PROSTÝ BETON
[Symbol]	ZDIVO Z CHELNÝCH KERAMICKÝCH BLOKŮ
[Symbol]	ZDIVO Z CHELNÝCH CP
[Symbol]	SÁDKOKARTONOVÉ KONSTRUKCE
[Symbol]	TEPELNÁ IZOLACE
[Symbol]	ZEMINA - ZELENÁ STŘECHA
[Symbol]	STÁVAJÍCÍ TERÉN
[Symbol]	UPRAVENÝ TERÉN - NÁSYP

STAVEBNÍ OBJEKT SO 01 - DOMOV DŮCHODCŮ	
DOKUMENTACE SKUTEČNÉHO PROVEDENÍ STAVBY 04/2003	
INVESTOR	OKRESNÍ ÚSTAV SOCIÁLNÍCH SLUŽEB LIBEREC
STAVEBNÍ ÚŘAD	LIBEREC
PROJEKTANT	ARK spol. s r.o. IČO 43223915
ARCHITEKT	ING. ARCH. P. JANOUŠEK, ING. ARCH. B. ŠONSKÝ
VYPRACOVAL	ING. J. STRAŠIL, J. ŠTĚŘBA
DOMOV DŮCHODCŮ V LIBERCI - FRANTIŠKOVĚ LIBEREC - FRANTIŠKOV, DOMAŽLICKÁ ULICE	
DATUM	BŘEZEN 2001
FORMÁT	T2 A4
ÚČEL	PO pro PROV. STAVBY
ZAKÁZKOVÉ ČÍSLO	T1-99-31/P
PROFESÍ	STAVEBNÍ V. Č.
MĚŘÍTKO	1 : 50
PŮDORYS 3. PP - OBJEKT B1	
A 15	