

DOMOV DŮCHODCŮ FRANTIŠKOV
4. NADZEMNÍ PODLAŽÍ - OBJEKT C1
M 1 : 50

LEGENDA MÍSTNOSTÍ - DŮM C

Č. N.	NÁZEV MÍSTNOSTI	M ²	PODLAHA	STĚNY	STROP	POZNÁMKY
C 401	schodiště	31,03	TERAZOVÝ B. VÝSTUP 1/2	OMITKA Z AKTIVOVANÉHO STUČNÉHO MALBY	PODLH. SKL-MALBA V-2500	TERAZOVÝ OKR. V. KONK. SKL, V-2500, V-5 FÁBRIK
C 402	výhled osloní	4,08	OMITKA-MALBA	ŽELEZOBETON	PODLH. SKL-MALBA V-2500	
C 403	výhled lůžkovy	7,25	OMITKA-MALBA	ŽELEZOBETON	PODLH. SKL-MALBA V-2500	
C 404	kuchyně	5,91	OMITKA-MALBA	OMITKA NEBO SKL-MALBA V-2500	PODLH. SKL-MALBA V-2500	SKL, V-2500, V FÁBRIK
C 405	chodba	12,08	OMITKA-MALBA	OMITKA-MALBA	PODLH. SKL-MALBA V-2500	SKL, V-2500, V FÁBRIK
C 406	centrální koupelna	22,86	KERAMICKÁ ALUZA PROTISALIVA	OMITKA NEBO SKL-MALBA V-2500	PODLH. SKL-MALBA V-2500	SKL, V-2500, V FÁBRIK SKL KONTR. V-2000 ZDROU V-5 FÁBRIK
C 407	slonovží stěny	16,83	OMITKA-MALBA	OMITKA NEBO SKL-MALBA V-2500	PODLH. SKL-MALBA	SKL, V-2500, V FÁBRIK
C 408	Wc personál	3,23	KERAMICKÁ ALUZA PROTISALIVA	OMITKA NEBO SKL-MALBA V-2500	PODLH. SKL-MALBA	SKL KONTR. V-2000 ZDROU V-5 FÁBRIK
C 409	pejok 1.L	16,36	OMITKA-MALBA	OMITKA Z AKTIVOVANÉHO STUČNÉHO MALBY	PODLH. SKL-MALBA	SKL, V-2500, V FÁBRIK
C 410	pejok 1.L	8,25	OMITKA-MALBA	OMITKA-MALBA	PODLH. SKL-MALBA	SKL, V-2500, V FÁBRIK
C 411	koupelna	4,23	KERAMICKÁ ALUZA PROTISALIVA	OMITKA NEBO SKL-MALBA V-2500	PODLH. SKL-MALBA	SKL KONTR. V-2000 ZDROU V-5 FÁBRIK
C 412	pejok 1.L	16,10	OMITKA-MALBA	OMITKA Z AKTIVOVANÉHO STUČNÉHO MALBY	PODLH. SKL-MALBA	SKL, V-2500, V FÁBRIK
C 413	koupelna	4,43	KERAMICKÁ ALUZA PROTISALIVA	OMITKA NEBO SKL-MALBA V-2500	PODLH. SKL-MALBA	SKL KONTR. V-2000 ZDROU V-5 FÁBRIK
C 414	pejok 1.L	16,69	OMITKA-MALBA	OMITKA Z AKTIVOVANÉHO STUČNÉHO MALBY	PODLH. SKL-MALBA	SKL, V-2500, V FÁBRIK
C 415	pejok 1.L	8,19	OMITKA-MALBA	OMITKA-MALBA	PODLH. SKL-MALBA	SKL, V-2500, V FÁBRIK
C 416	pejok 1.L	16,18	OMITKA-MALBA	OMITKA Z AKTIVOVANÉHO STUČNÉHO MALBY	PODLH. SKL-MALBA	SKL, V-2500, V FÁBRIK
C 417	úklidová komora	3,1	KERAMICKÁ ALUZA PROTISALIVA	OMITKA NEBO SKL-MALBA V-2500	PODLH. SKL-MALBA	SKL KONTR. V-2000 ZDROU V-5 FÁBRIK
C 418	pejok 1.L	15,81	OMITKA-MALBA	OMITKA Z AKTIVOVANÉHO STUČNÉHO MALBY	PODLH. SKL-MALBA	SKL, V-2500, V FÁBRIK
C 419	koupelna	4,91	KERAMICKÁ ALUZA PROTISALIVA	OMITKA NEBO SKL-MALBA V-2500	PODLH. SKL-MALBA	SKL KONTR. V-2000 ZDROU V-5 FÁBRIK
C 420	pejok 1.L	8,29	OMITKA-MALBA	OMITKA-MALBA	PODLH. SKL-MALBA	SKL, V-2500, V FÁBRIK
C 421	myčka	3,96	KERAMICKÁ ALUZA PROTISALIVA	OMITKA NEBO SKL-MALBA V-2500	PODLH. SKL-MALBA	SKL KONTR. V-2000 ZDROU V-5 FÁBRIK
C 422	pejok 1.L	15,82	OMITKA-MALBA	OMITKA Z AKTIVOVANÉHO STUČNÉHO MALBY	PODLH. SKL-MALBA	SKL, V-2500, V FÁBRIK
C 423	terasa	11,82	KERAMICKÁ ALUZA PROTISALIVA	OMITKA-MALBA	PODLH. SKL-MALBA	SKL, V-2500
C 424	koupelna	4,66	KERAMICKÁ ALUZA PROTISALIVA	OMITKA NEBO SKL-MALBA V-2500	PODLH. SKL-MALBA	SKL KONTR. V-2000 ZDROU V-5 FÁBRIK
C 425	pejok 2.L	22,88	OMITKA-MALBA	OMITKA Z AKTIVOVANÉHO STUČNÉHO MALBY	PODLH. SKL-MALBA	SKL, V-2500, V FÁBRIK
C 426	pejok 1.L	3,08	OMITKA-MALBA	OMITKA-MALBA	PODLH. SKL-MALBA	SKL, V-2500, V FÁBRIK
C 427	pejok 2.L	23,14	OMITKA-MALBA	OMITKA Z AKTIVOVANÉHO STUČNÉHO MALBY	PODLH. SKL-MALBA	SKL, V-2500, V FÁBRIK
C 428	koupelna	4,91	KERAMICKÁ ALUZA PROTISALIVA	OMITKA NEBO SKL-MALBA V-2500	PODLH. SKL-MALBA	SKL KONTR. V-2000 ZDROU V-5 FÁBRIK
C 429	koupelna	4,91	KERAMICKÁ ALUZA PROTISALIVA	OMITKA NEBO SKL-MALBA V-2500	PODLH. SKL-MALBA	SKL KONTR. V-2000 ZDROU V-5 FÁBRIK
C 430	pejok 2.L	23,14	OMITKA-MALBA	OMITKA Z AKTIVOVANÉHO STUČNÉHO MALBY	PODLH. SKL-MALBA	SKL, V-2500, V FÁBRIK
C 431	pejok 1.L	7,19	OMITKA-MALBA	OMITKA-MALBA	PODLH. SKL-MALBA	SKL, V-2500, V FÁBRIK
C 432	pejok 1.L	7,78	OMITKA-MALBA	OMITKA-MALBA	PODLH. SKL-MALBA	SKL, V-2500, V FÁBRIK
C 433	koupelna	4,91	KERAMICKÁ ALUZA PROTISALIVA	OMITKA NEBO SKL-MALBA V-2500	PODLH. SKL-MALBA	SKL KONTR. V-2000 ZDROU V-5 FÁBRIK
C 434	koupelna	4,91	KERAMICKÁ ALUZA PROTISALIVA	OMITKA NEBO SKL-MALBA V-2500	PODLH. SKL-MALBA	SKL KONTR. V-2000 ZDROU V-5 FÁBRIK
C 435	pejok 2.L	23,14	OMITKA-MALBA	OMITKA Z AKTIVOVANÉHO STUČNÉHO MALBY	PODLH. SKL-MALBA	SKL, V-2500, V FÁBRIK
C 436	pejok 2.L	22,88	OMITKA-MALBA	OMITKA Z AKTIVOVANÉHO STUČNÉHO MALBY	PODLH. SKL-MALBA	SKL, V-2500, V FÁBRIK

VYSVĚTLIVKY: Pxy, Sxy	SKLADBY PODLAH A STŘECH, VIZ. PŘÍLOHY TECHNICKÉ ZPRÁVY STAVEBNÍ
AMF	KAZETOVÝ POHLED „AMF“, RASTR 1200 mm x 600 mm, ODNÍMATELNÝ, DEŽEN „HOLZ FIBRAUSTIC“, VIZ. INTERIÉR
SDK	SÁDROKARTONOVÉ KONSTRUKCE (PŘÍČKY, PODHLEDY) POŽÁRNÍ A AKUSTICKÉ VLASTNOSTI URČENÝ ZNAČKAMI V PŮDORYSECH,

POZNÁMKY: POZN. 1 V ČÁSTI MÍSTNOSTI, KTERÁ JE NAD OCHLAZOVANÝMI PROSTORY (NAPŘ. NA KONZOLÁCH) JE SOUČASNĚ S URČENOU SKLADBOU PODLAHY POUŽITO TEPELNÉ ISOLACE ZE SPODNÍ STRANY

POZN. 2 V ČÁSTI MÍSTNOSTI, KTERÁ JE POD OCHLAZOVANÝMI PROSTORY (NAPŘ. POD TERASAMI) JE NA STŘEPE POUŽITO SKLADBY S TEPELNOU ISOLACÍ NA STŘEPE A TO MN. 500 mm ZA HRANICÍ VENKOVNÍHO PROSTORU


POZOR! V URČENÝCH MÍSTNOSTECH (KUCHOAB A POD) BUDOU NA SÁDKOKARTONOVÝCH PRŮCHÝZKÁCH PRŮPĚVNĚNÁ PRŮBĚŽNÁ MADLA.
PODKLAD PRO JEJICH KOTVENÍ NUTNO PŘIPRÁVIT DLE ČSN 73 00 35, T.J. NA VODODROVNINU
I SVISLOU SILU 0,5 kN/m

V URČENÝCH MÍSTNOSTECH (KOUPELNY A POD) BUDOU NA SÁDKOKARTONOVÝCH PRŮCHÝZKÁCH PRŮPĚVNĚNÁ MADLA, ŽARIZOVAČÍ PŘEDMĚTY ATO - VIZ. DETALNÍ VÝKRESY
PODKLAD PRO JEJICH KOTVENÍ NUTNO PŘIPRÁVIT DLE ČSN 73 00 35, T.J. NA VODODROVNINU
I SVISLOU SILU 0,5 kN/m

JEŠTĚ PŘED REALIZACÍ PODLAH JE NUTNO POSTAVIT PŘÍČKY VĚTŠINĚ SÁDKOKARTONOVÝCH, KTERÉ MUSÍ BÝT PROVEDENY DŮSLEDNĚ PROTIZVUKOVĚ DLE ZÁSAD VÝROBCE. JEŠTĚ PŘED REALIZACÍ PODLAH JE NUTNO POLOŽIT ROZVODY TOPENÍ, PŘÍPADNĚ JINÝCH INSTALACÍ. VŠECHNY PROSTUPY A SPÁRY VE STĚNÁCH A STROPECH MEZI POŽÁRNÍMI ÚSEKY MUSÍ BÝT PROTIPOŽÁRNĚ UZAVŘENY A UTĚSNĚNY, JEDNÁ SE ZEJMÉNA O INSTALACE ŠACHTY

ŘEŠENÍ PODHLEDŮ A SPÁROŘEZ PODLAH VIZ. PROJEKT INTERIÉRU
PŘI PROVÁDĚNÍ STAVBY JE NUTNO POUŽÍVAT OBA PROJEKTY SOUČASNĚ !!

DŮM C
část C1

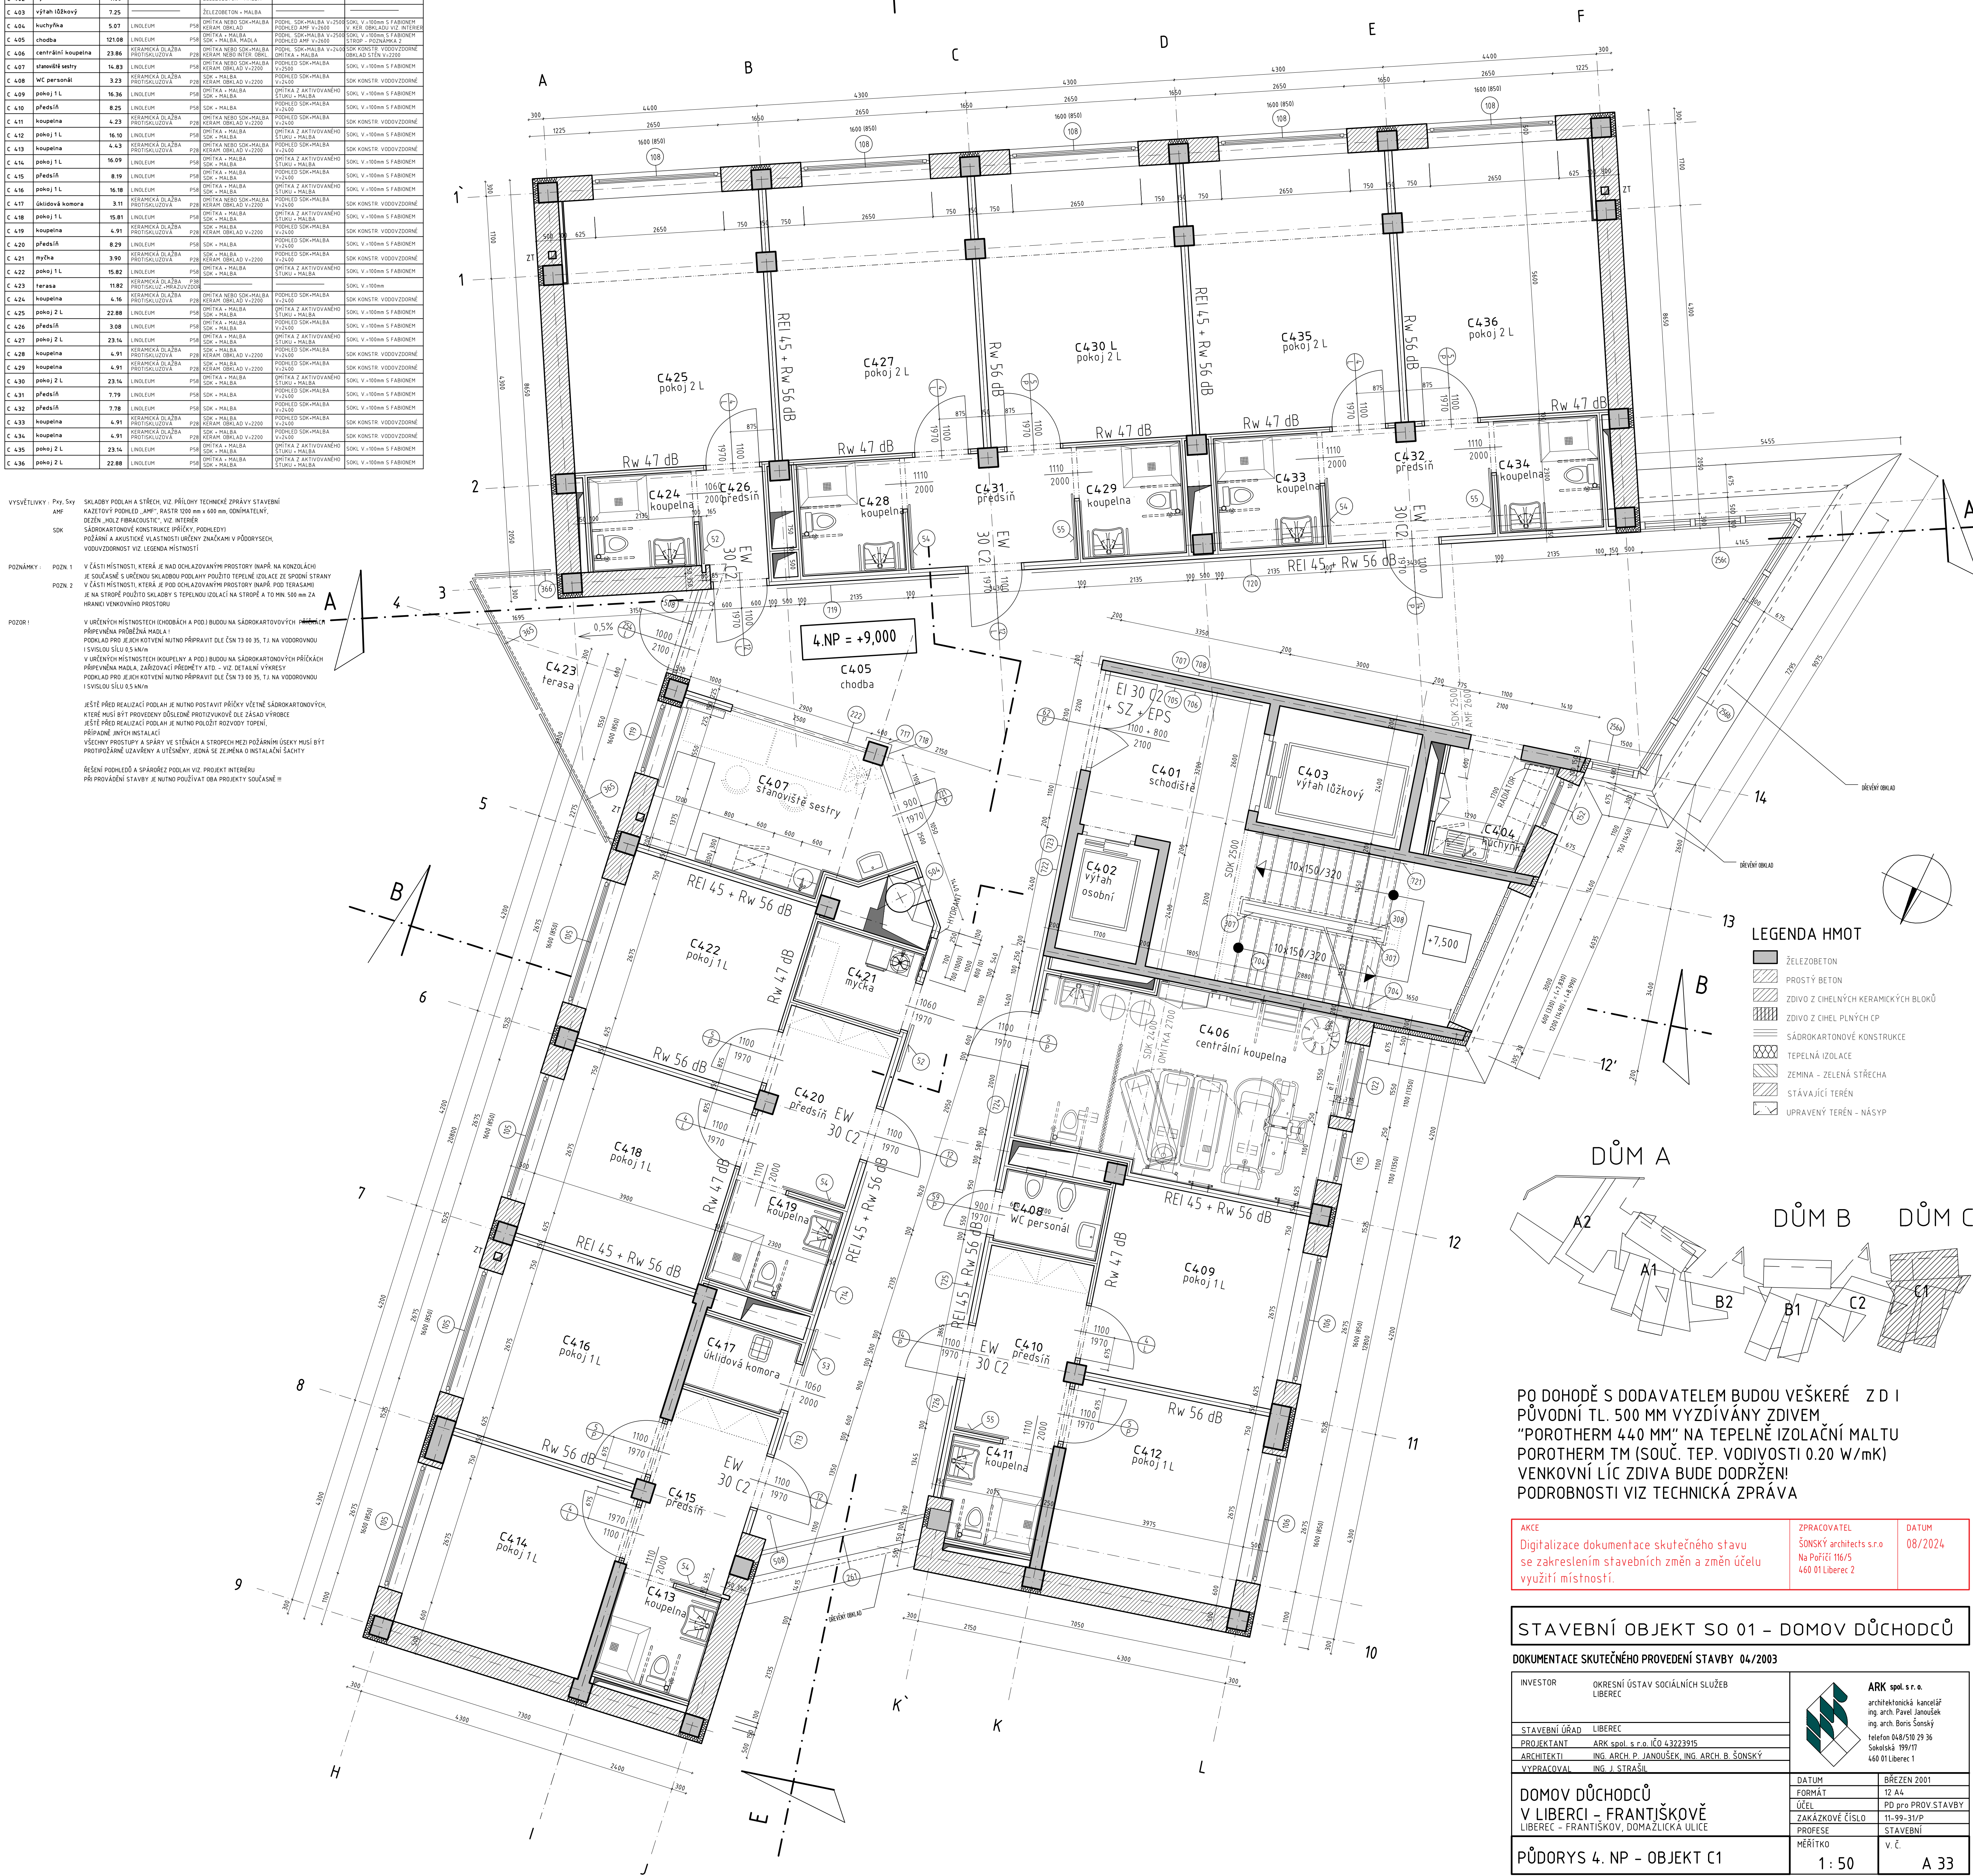 


PO DOHODĚ S DODAVATELEM BUDOU VEŠKERÉ ZDI
PŮVODNÍ TL. 500 MM VYZDÍVÁNY ZDÍVEM
"POROTHERM 440 MM" NA TEPELNÉ IZOLAČNÍ MALTU
POROTHERM TM (SOUČ. TEP. VODIVOSTI 0.20 W/mK)
VENKOVNÍ LÍC ZDÍVA BUDE DODRŽEN!
PODOBNOSTI VIZ TECHNICKÁ ZPRÁVA

AKCE	ZPRACOVATEL	DATUM
Digitalizace dokumentace skutečného stavu se zakreslením stavebních změn a změn účelu využití místností.	ŠONSKÝ architects s.r.o Na Poříčí 116/5 460 01 Liberec 2	08/2024

STAVEBNÍ OBJEKT SO 01 – DOMOV DŮCHODCŮ

DOKUMENTACE SKUTEČNÉHO PROVEDENÍ STAVBY 04/2003

INVESTOR	OKRESNÍ ÚSTAV SOCIÁLNÍCH SLUŽEB LIBEREC	 ARK spol. s r.o. architektonická kancelář ing. arch. Pavel Janoušek ing. arch. Boris Šonksý telefon 0481/519 29 36 Sokolovská 199/17 460 01 Liberec 1
STAVEBNÍ ÚŘAD	LIBEREC	
PROJEKTANT	ARK spol. s r.o. IČO 43223915	
ARCHITEKT	ING. ARCH. P. JANOUŠEK, ING. ARCH. B. ŠONSKÝ	
ARCHITEKT	ING. ARCH. P. JANOUŠEK, ING. ARCH. B. ŠONSKÝ	

DOMOV DŮCHODCŮ
V LIBERCI – FRANTIŠKOVĚ
LIBEREC – FRANTIŠKOV, DOMAŽLICKÁ ULICE

PŪDORYS 4. NP – OBJEKT C1

DATUM	BŘEZEN 2001
FORMÁT	12 A4
ÚČEL	PD pro PROV.STAVBY
ZAKÁZKOVÉ ČÍSLO	11-99-31/P
PROFESE	STAVEBNÍ
MĚŘITKO	v. č.
1 : 50	A 33