

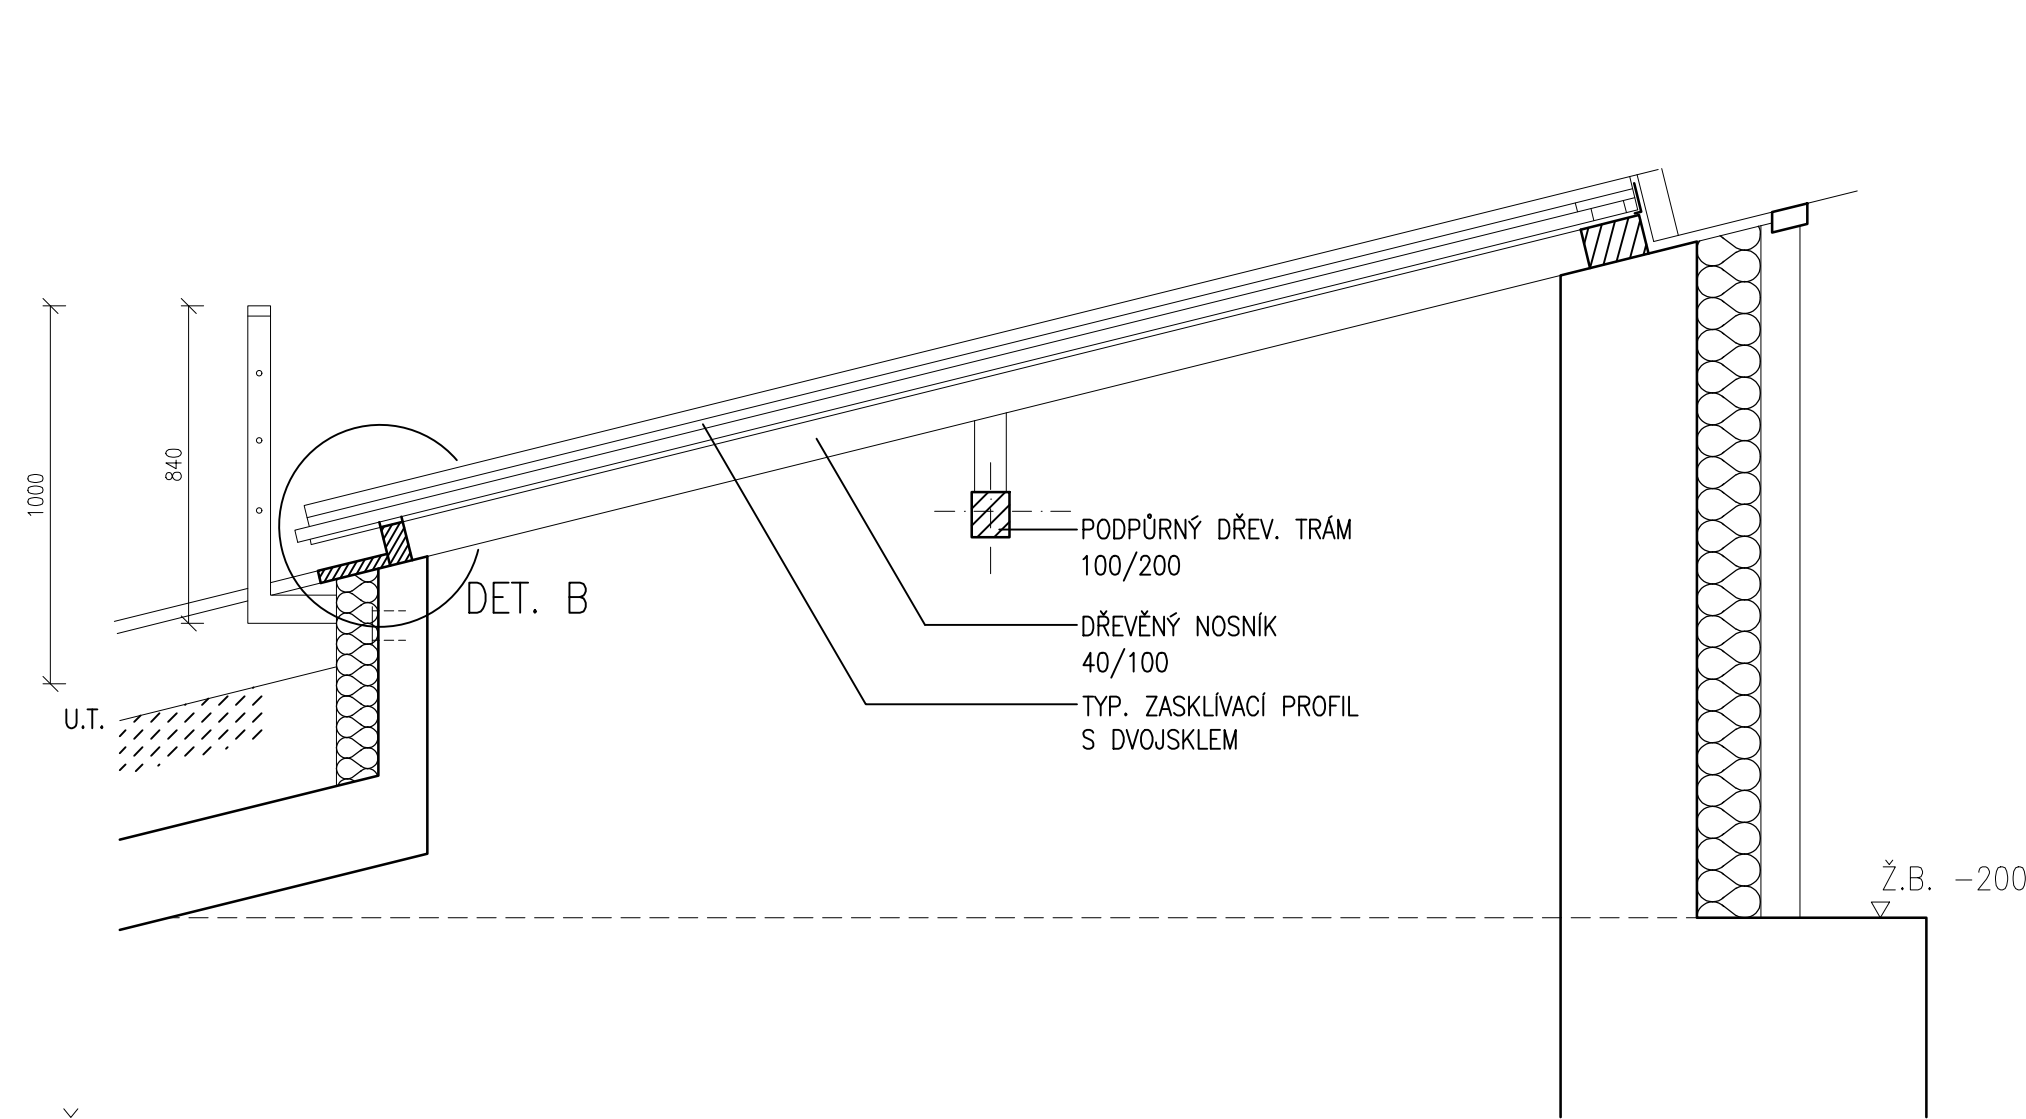



KONSTRUKCE OCEL. ZÁBRADLÍ M 1:10

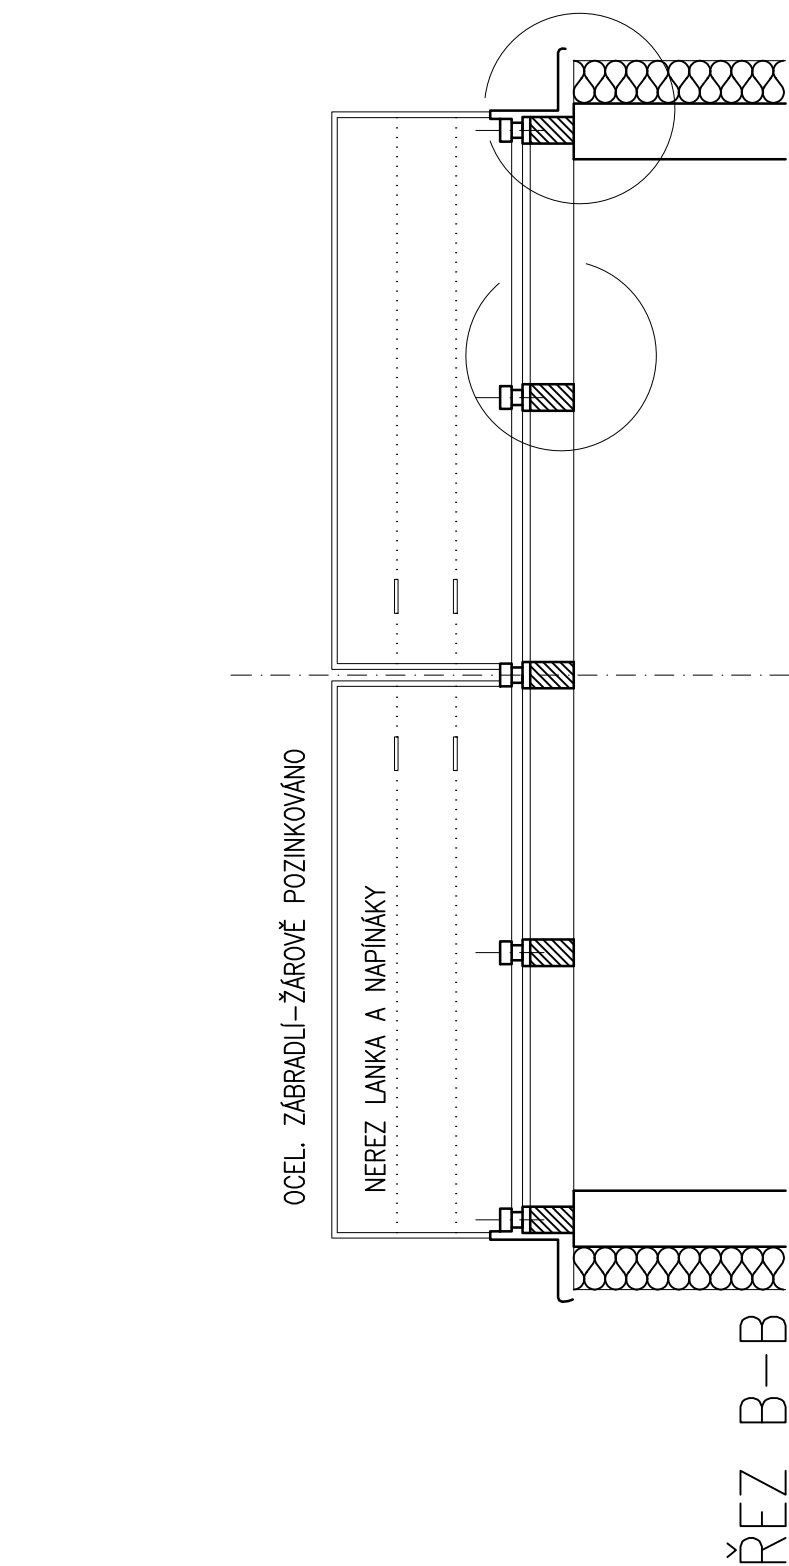


ŘEZ A-A, M 1:20

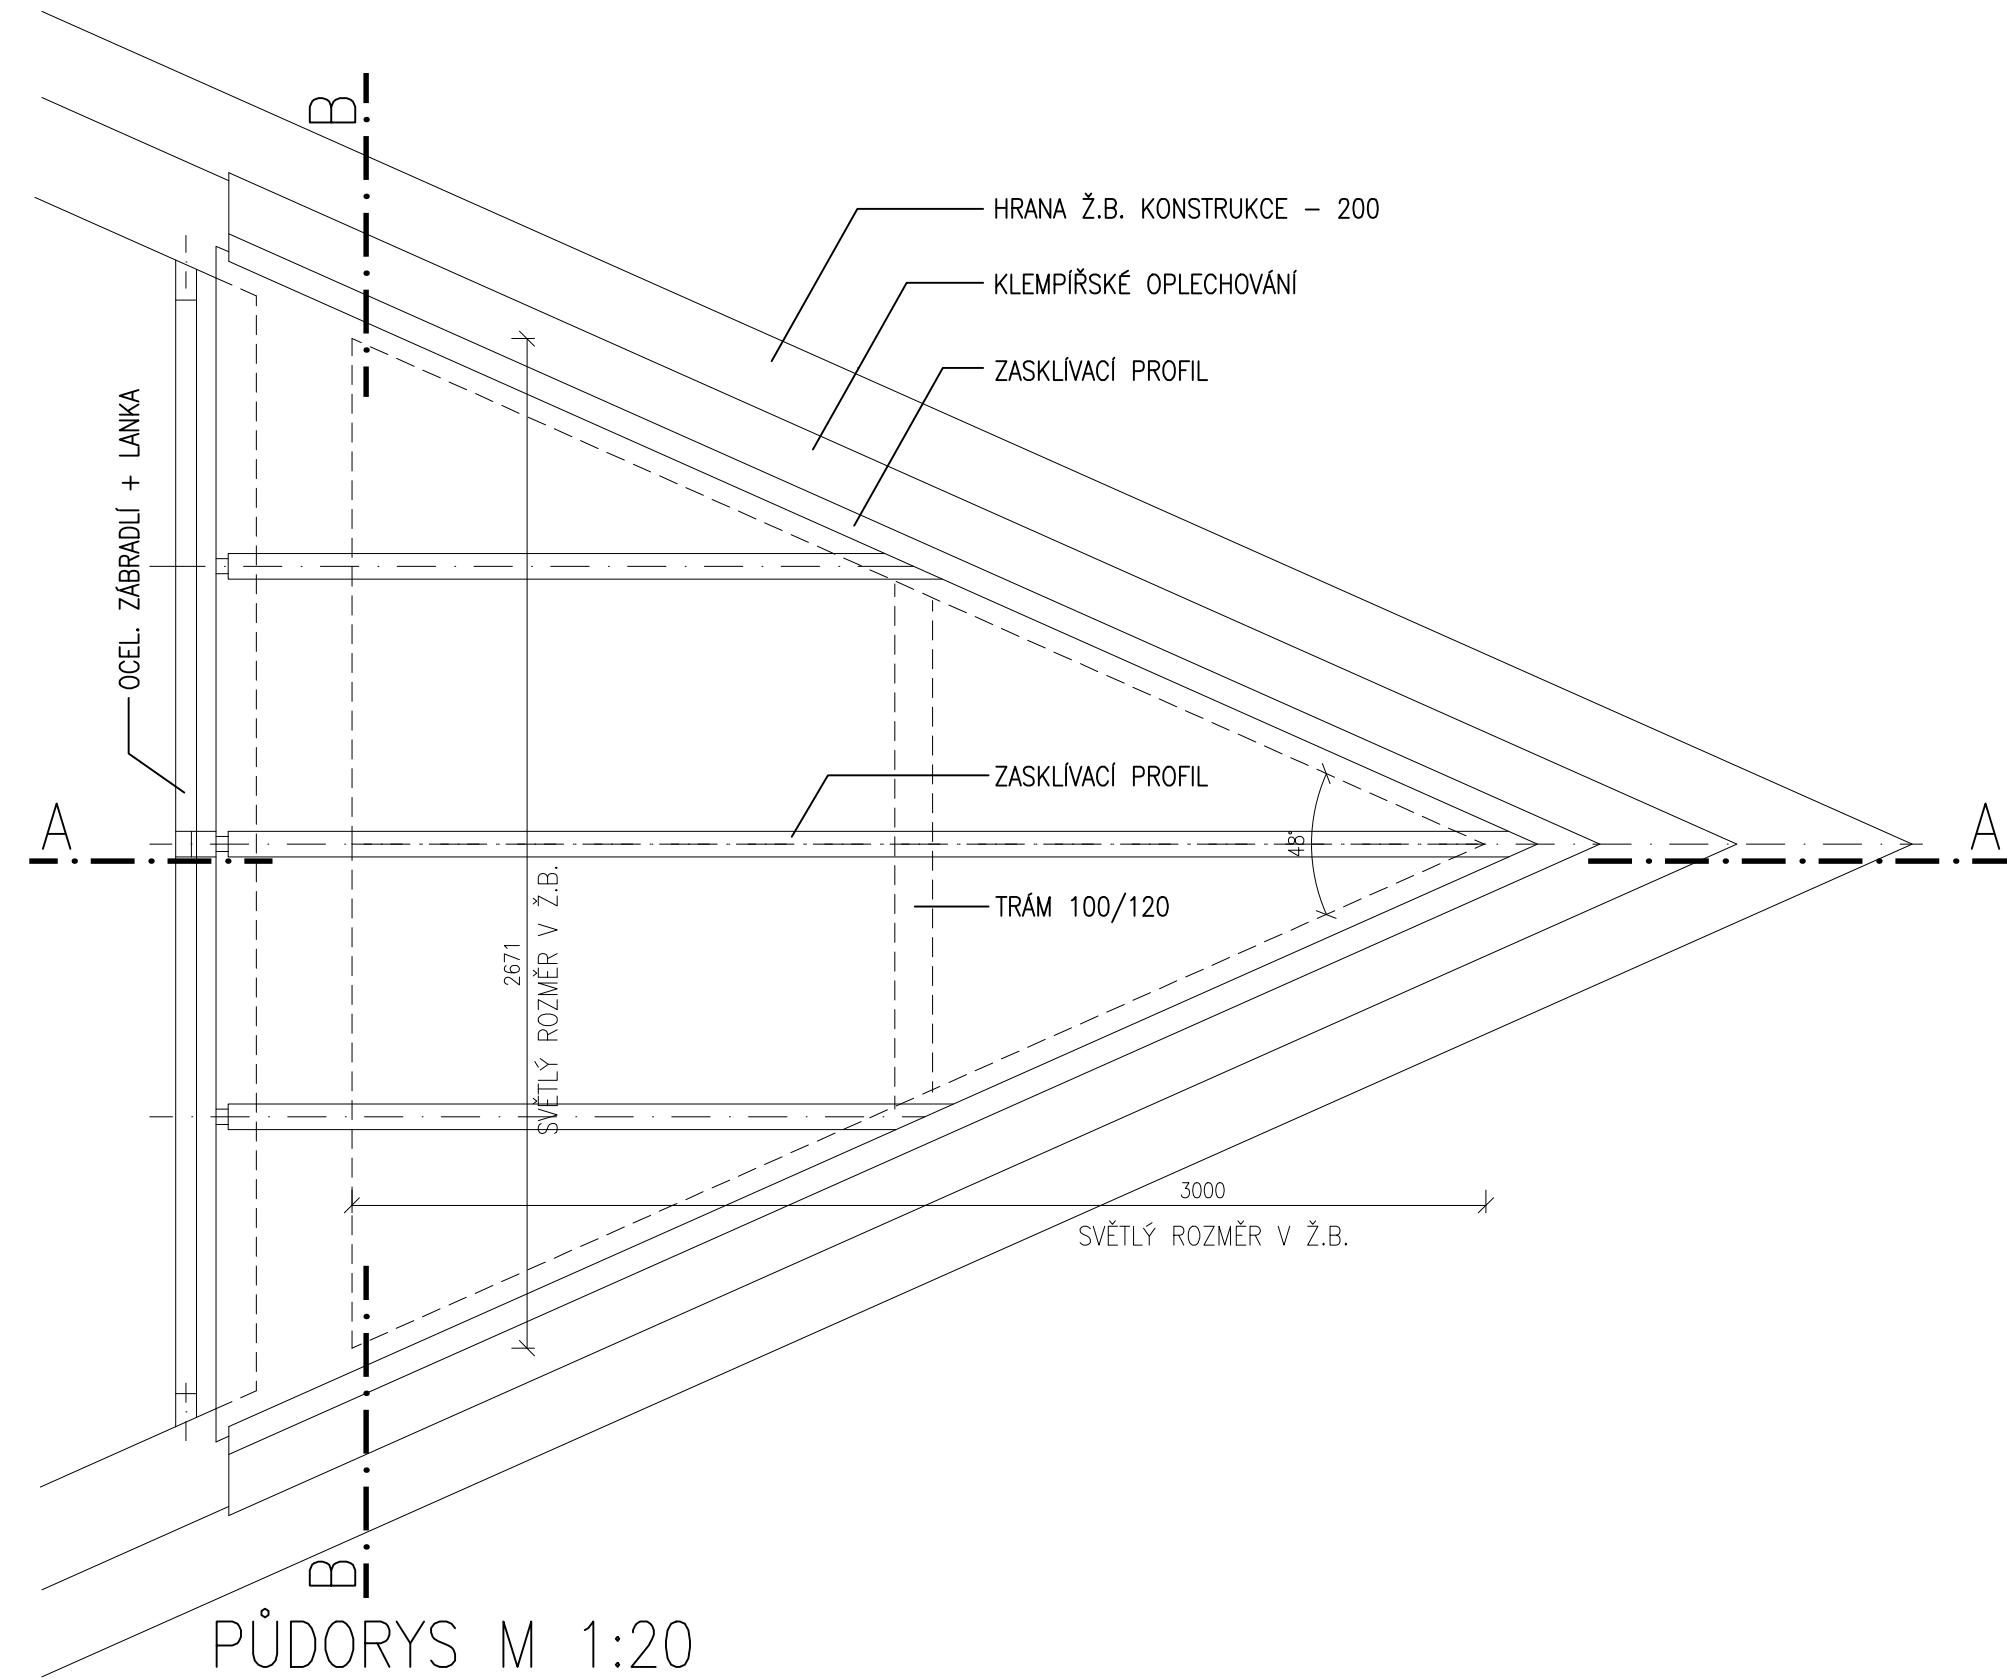

PŮDORYS M 1:20

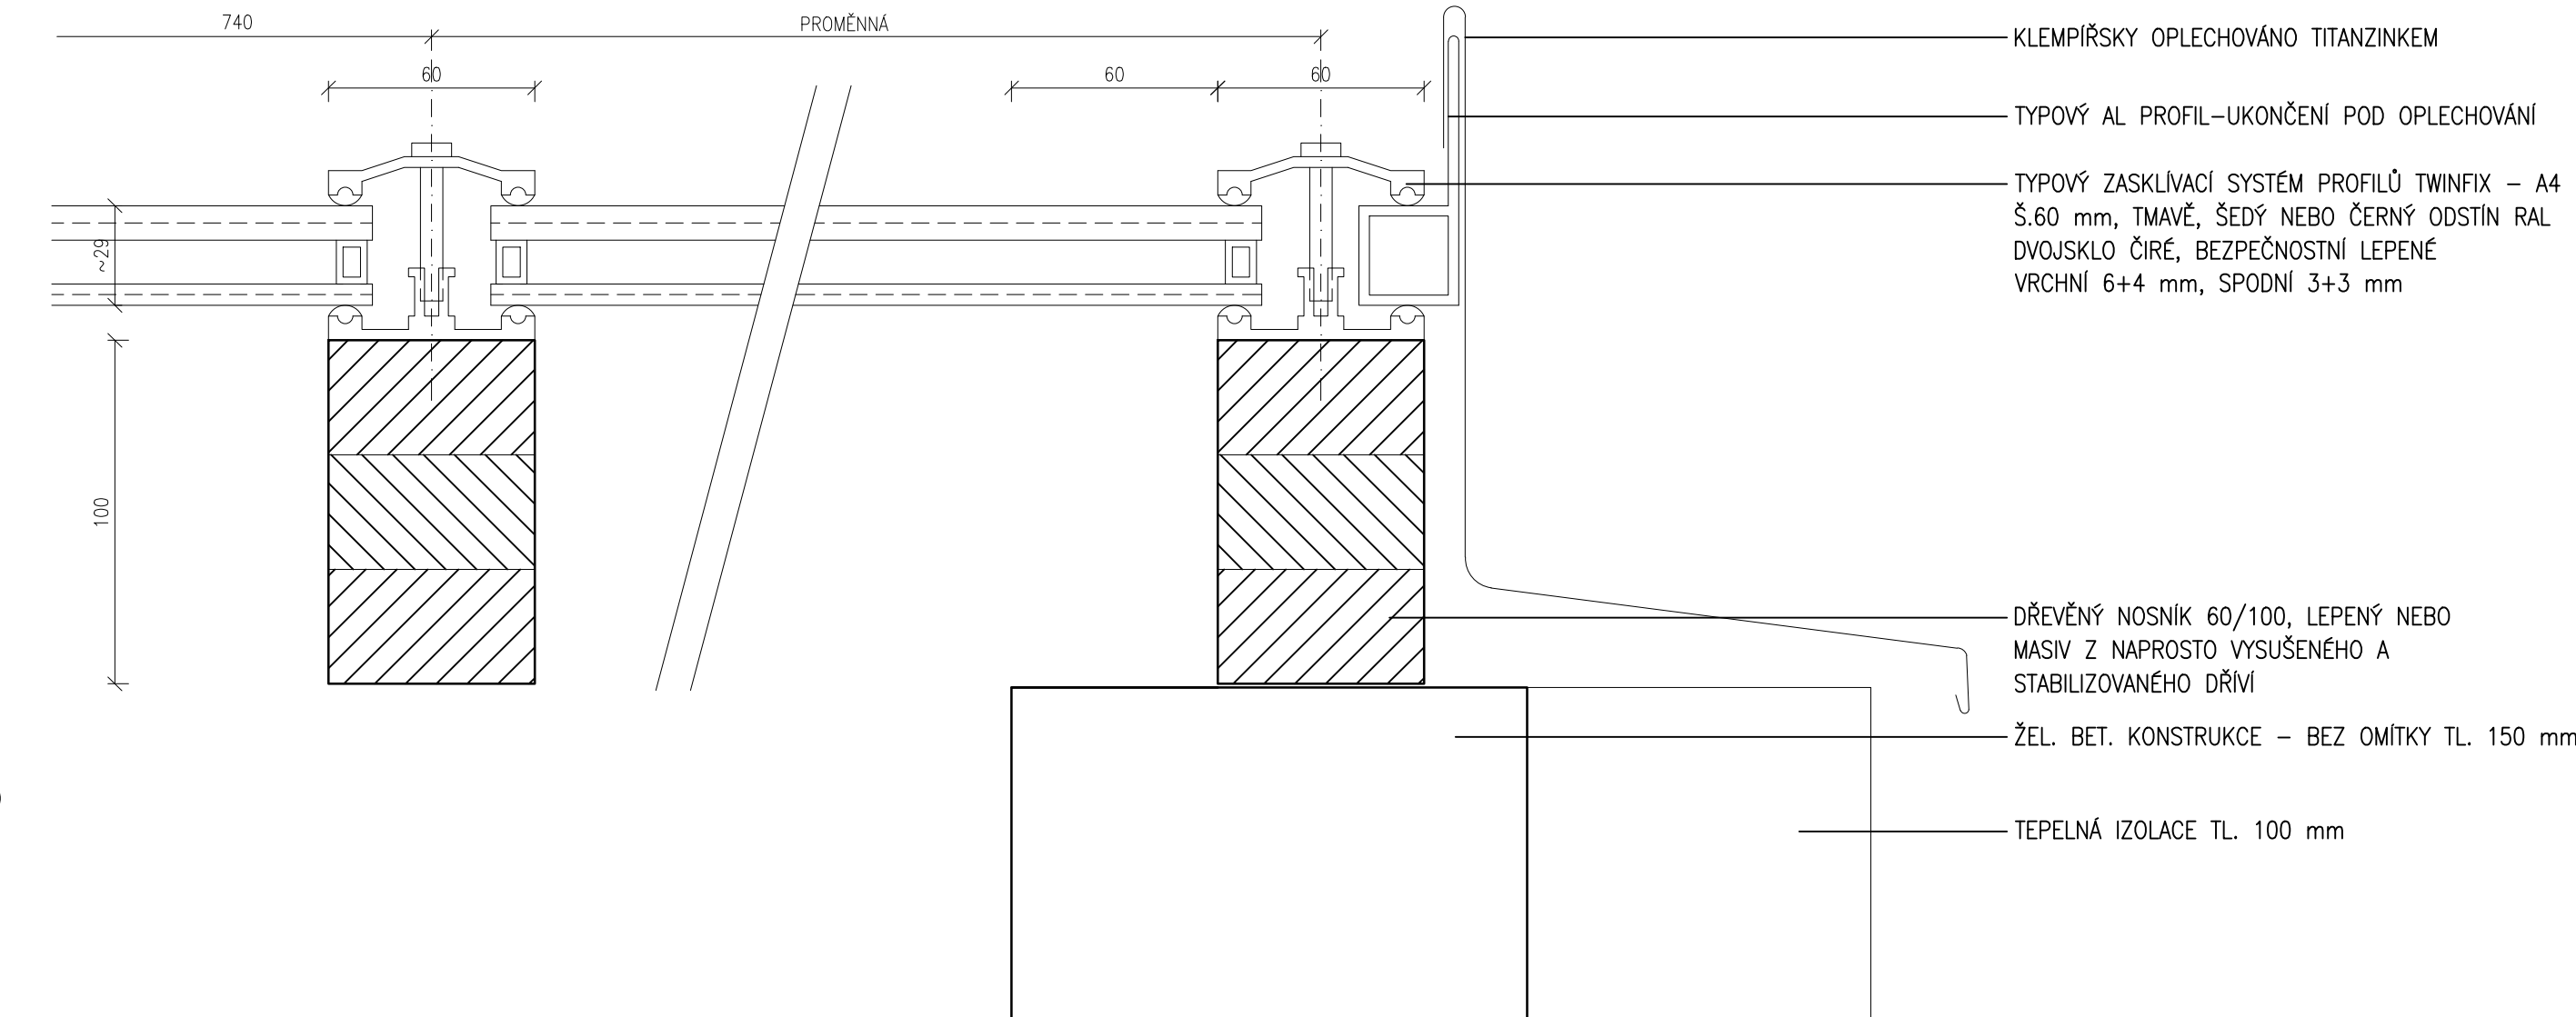

DETAIL A, M 1:2

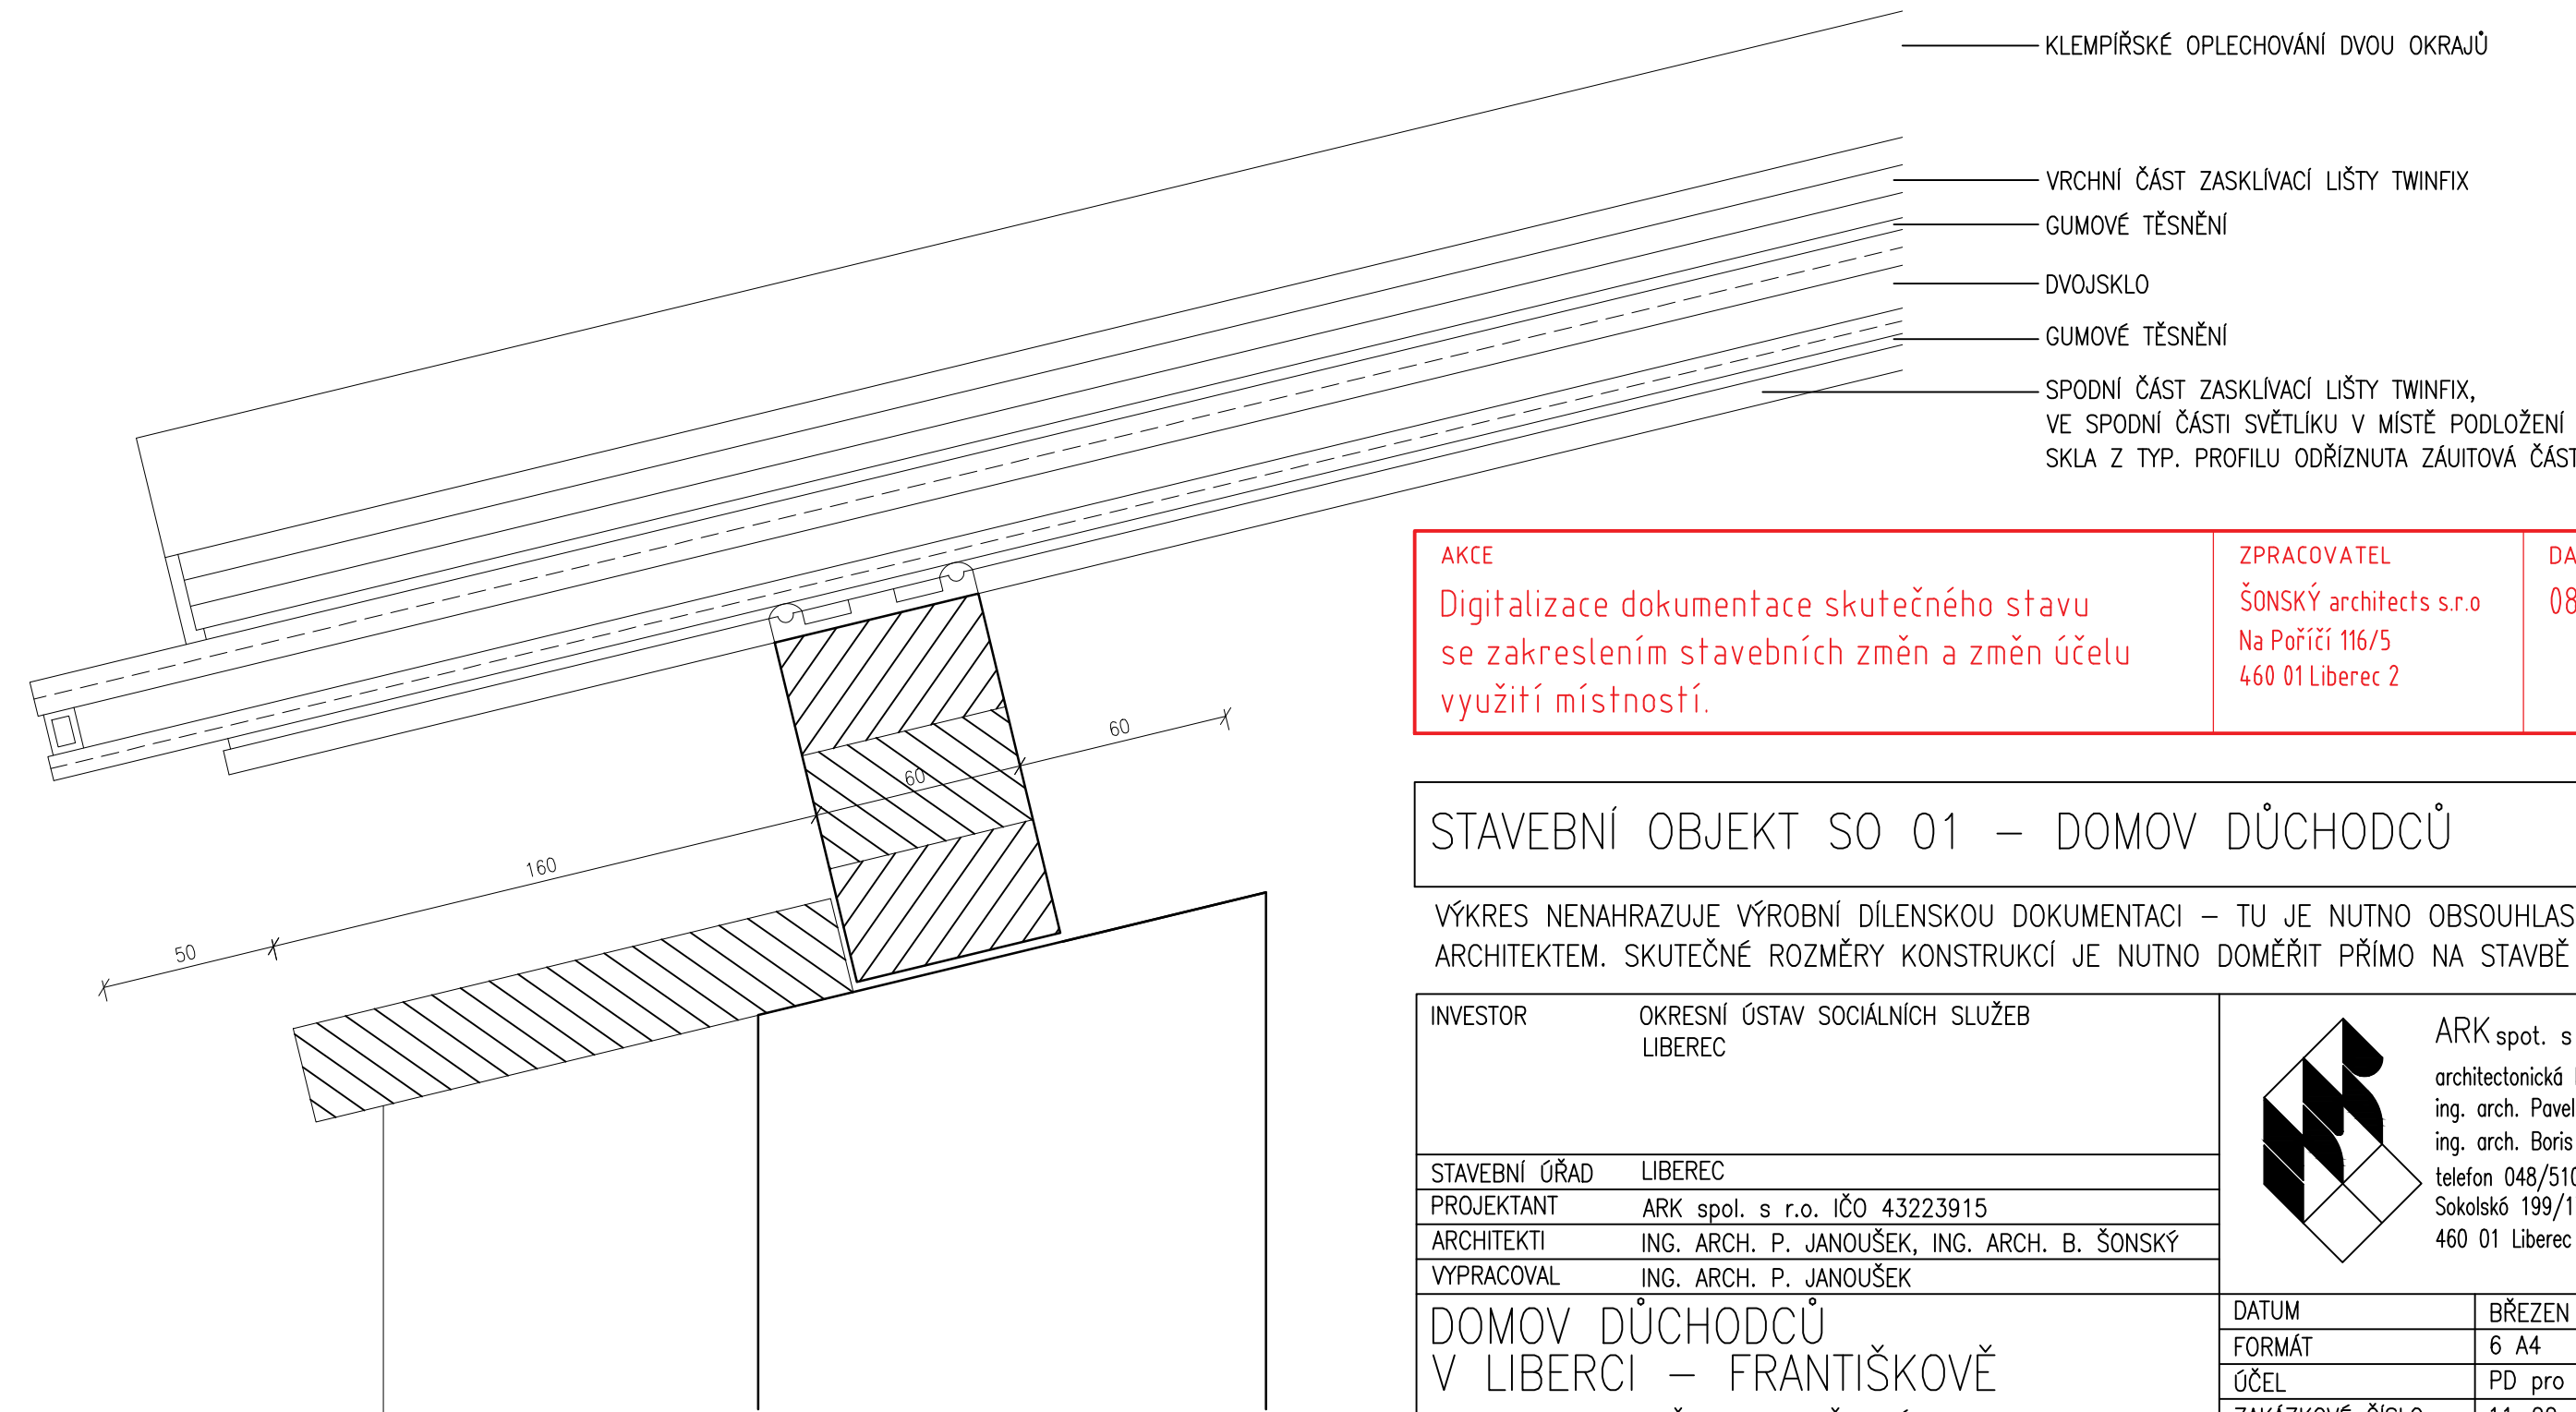


DETAIL B, M 1:2

AKCE	ZPRACOVATEL	DATUM
Digitalizace dokumentace skutečného stavu se zakreslením stavebních změn a změn účelu využití místností.	ŠONSKÝ architects s.r.o. Na Poříčí 116/5 460 01 Liberec 2	08/2024

STAVEBNÍ OBJEKT SO 01 – DOMOV DŮCHODCŮ

VÝKRES NENAHRADUJE VÝROBNÍ DÍLENSKOU DOKUMENTACI – TU JE NUTNO OBSOUHLASIT ARCHITEKTEM. SKUTEČNÉ ROZMĚRY KONSTRUKCÍ JE NUTNO DOMĚŘIT PŘÍMO NA STAVBĚ

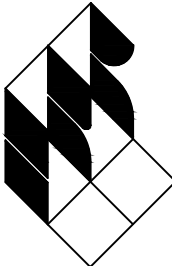INVESTOR		OKRESNÍ ÚSTAV SOCIÁLNÍCH SLUŽEB LIBEREC		 <div>ARK spol. s r. o. architectonická kancelář ing. arch. Pavel Janoušek ing. arch. Boris Šonský telefon 048/510 29 36 Sokolské 199/17 460 01 Liberec 1</div>
STAVEBNÍ ÚŘAD		LIBEREC		
PROJEKTANT		ARK spol. s r.o. IČO 43223915		
ARCHITEKTI		ING. ARCH. P. JANOUŠEK, ING. ARCH. B. ŠONSKÝ		
VYPRACOVAL		ING. ARCH. P. JANOUŠEK		
DOMOV DŮCHODCŮ V LIBERCI – FRANTIŠKOVĚ LIBEREC – FRANTIŠKOV, DOMAŽLICKÁ ULICE				
DETAILY ZASKLENÍ SVĚTLÍKU A ZÁBRADLÍ V OBJEKTECH B2 A C2, POL. Č. 510, 511, 369 A 370		DATUM	BŘEZEN 2001	
		FORMÁT	6 A4	
		ÚČEL	PD pro PROV. STAVBY	
		ZAKÁZKOVÉ ČÍSLO	11–99–31/P	
		PROFESE	STAVEBNÍ	
		MĚŘÍTKO	v. č. 1 : 20 A 67	