


DOMOV DŮCHODCŮ FRANTIŠKOV  
PODÉLNÝ ŘEZ A-A M 1:50



OBJEKT B1 a B2

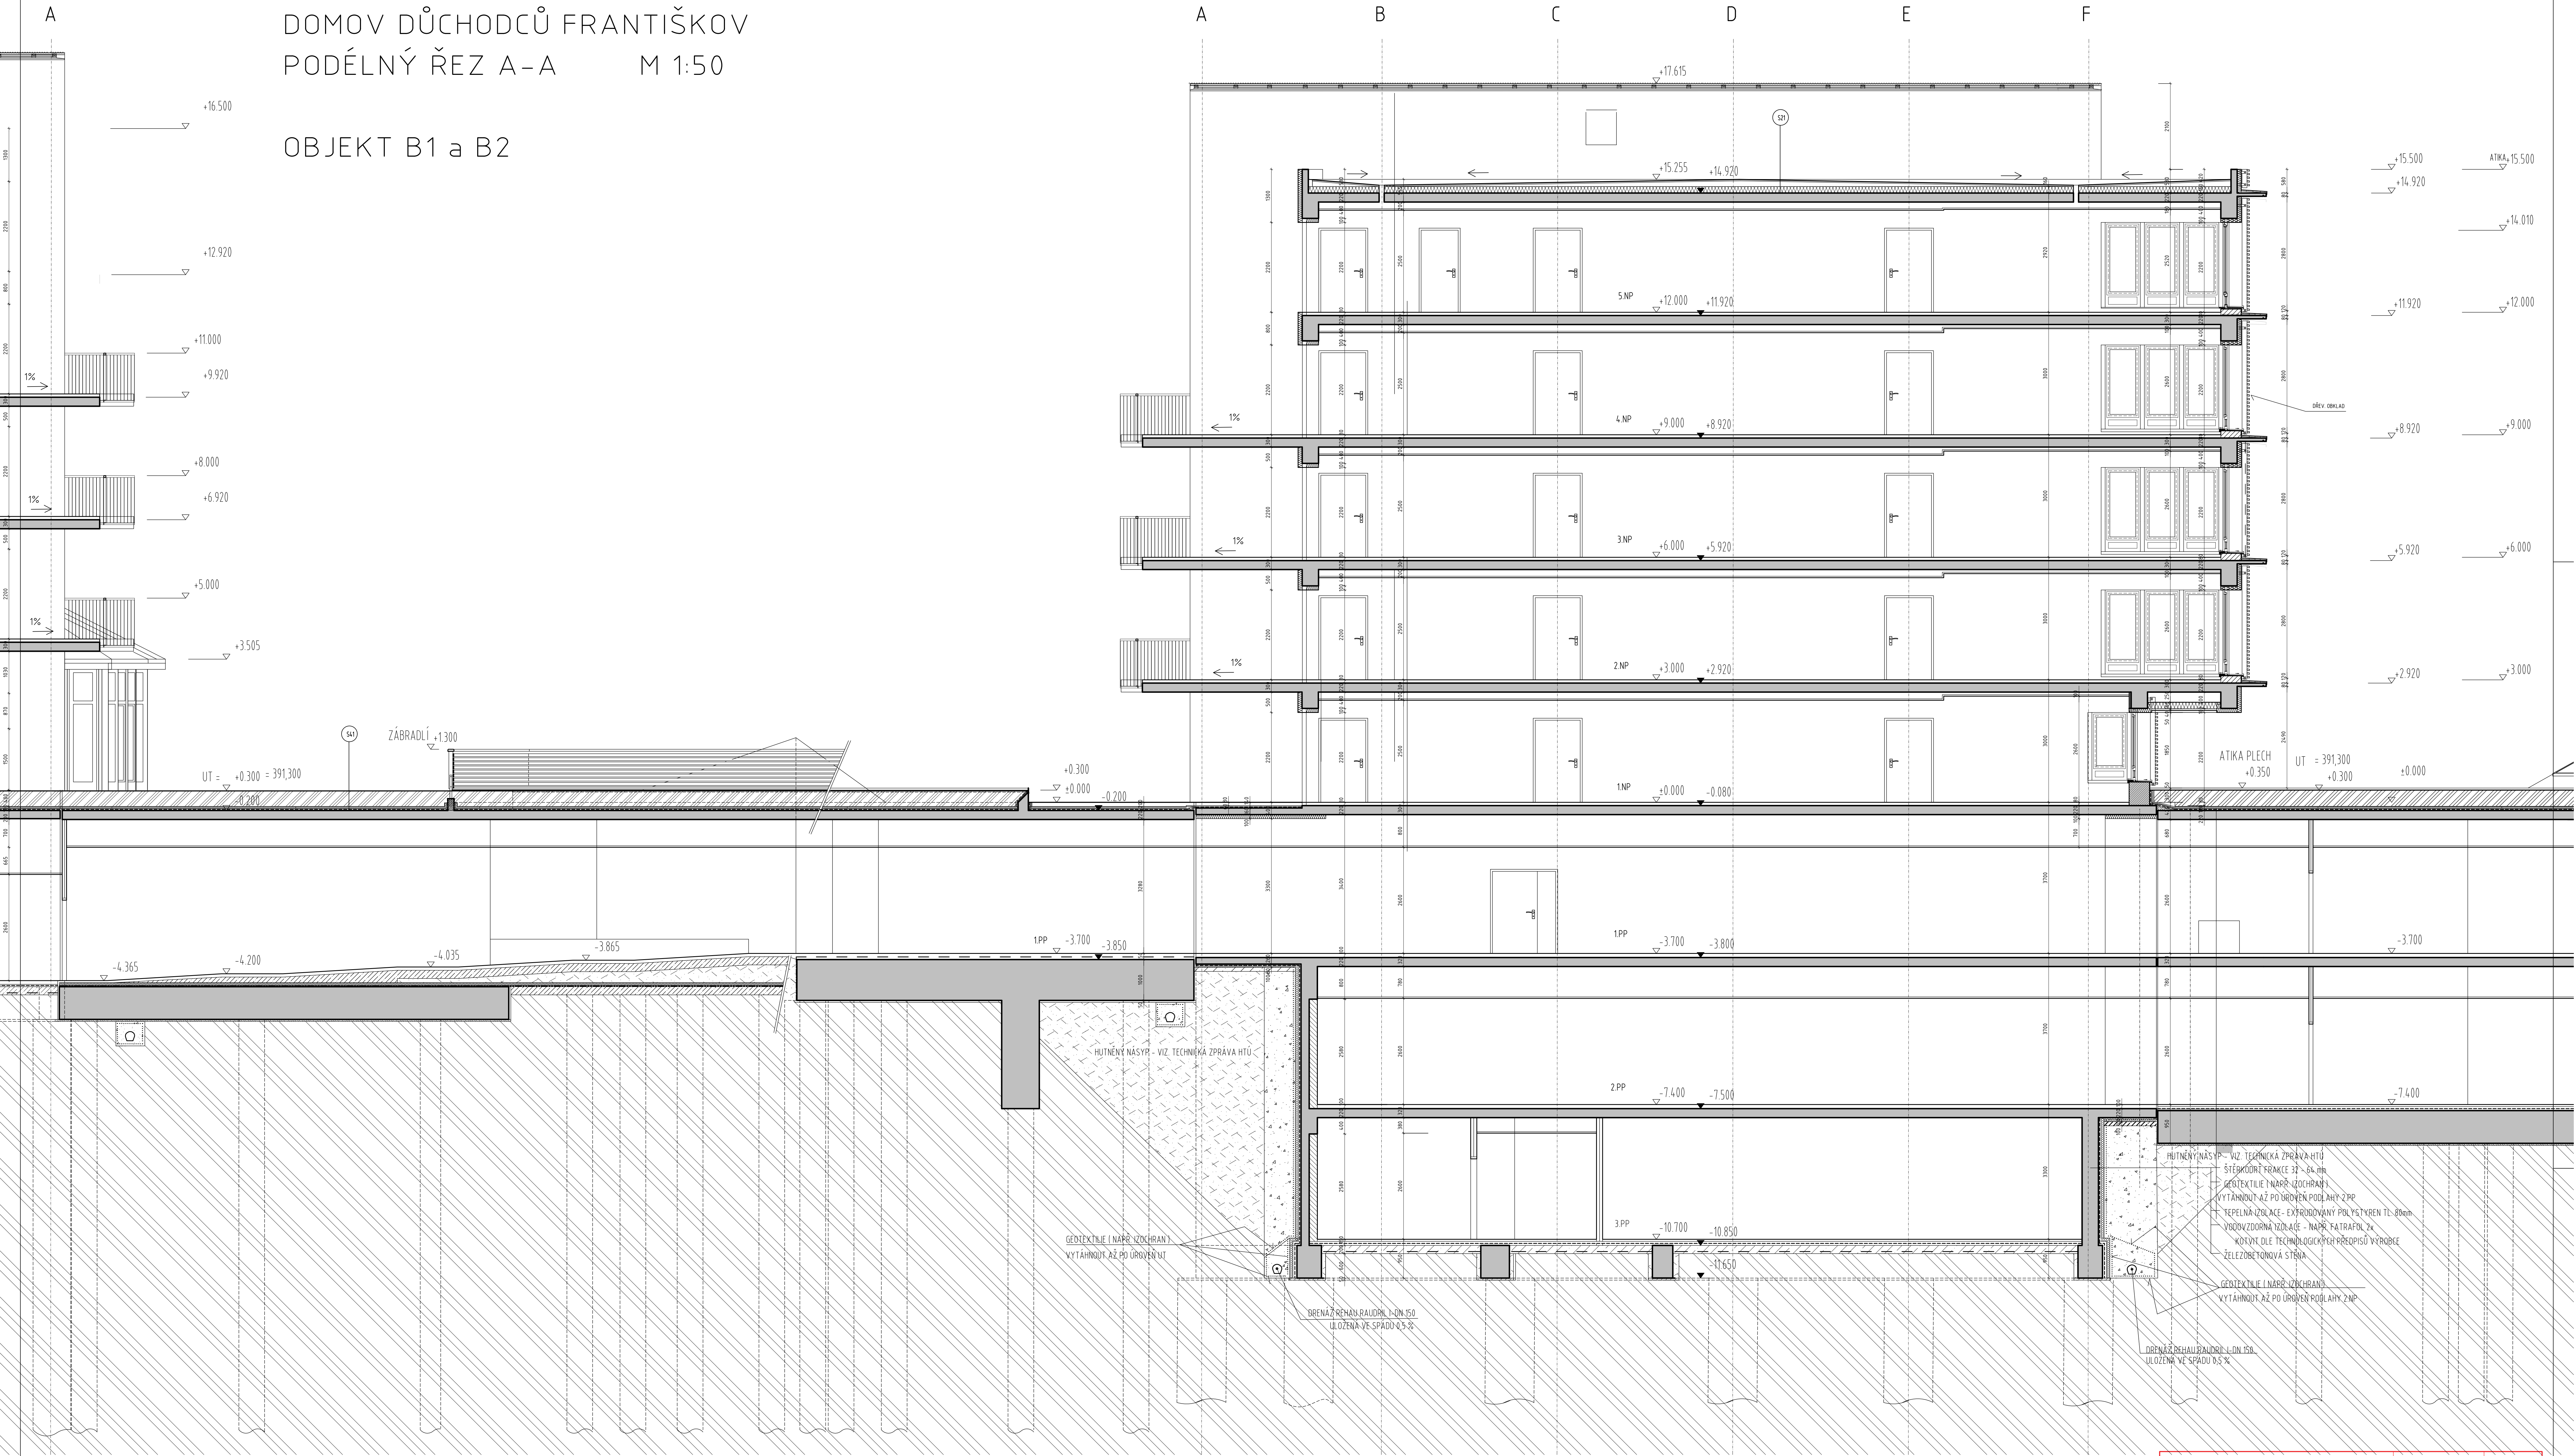

LEGENDA HMOT

- ŽELEZOBETON
- PROSTÝ BETON
- ZDIVO Z CHEMNÝCH KERAMICKÝCH BLOKŮ
- ZDIVO Z CHEM. PLNÝCH CP
- SÁDKOKARTONOVÉ KONSTRUKCE
- TEPELNÁ IZOLACE
- ZEMINA - ZELENÁ STŘECHA
- STÁVAJÍCÍ TERÉN
- UPRAVENÝ TERÉN - NÁSPY

PO DOHODĚ S DODAVATELEM BUDOU VEŠKERÉ ZDI  
PŮVODNÍ TL. 500 MM VYZDÍVÁNY ZDIVEM  
"POROTHERM 440 MM" NA TEPELNÉ IZOLAČNÍ MALTU  
POROTHERM (SOUČINITEĽ TEP. VODIVOSTI 0.20 W/mK)  
VENKOVNÍ LÍČ ZDIVA BUDE DODRŽEN!  
PODROBNOSTI VIZ TECHNICKÁ ZPRÁVA

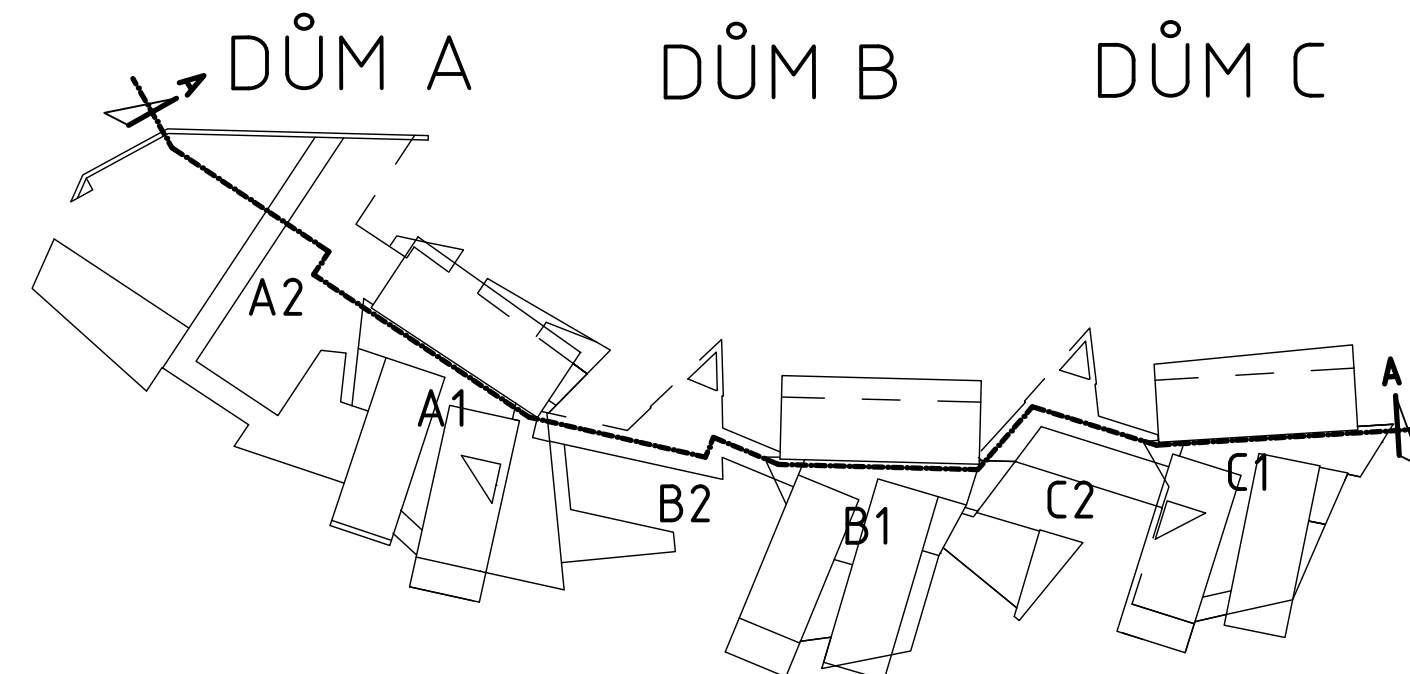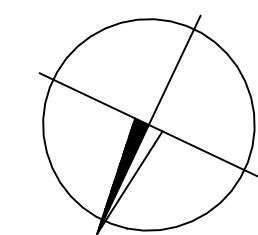

AKCE  
Digitalizace dokumentace skutečného stavu  
se zakreslením stavebních změn a změn účelu  
využití místnosti

ZPRACOVATEL  
ŠONSKÝ architects s.r.o.  
Na Pátičce 116/5  
460 01 Liberec 2

DATUM  
08/2024

STAVEBNÍ OBJEKT SO 01 - DOMOV DŮCHODCŮ

DOKUMENTACE SKUTEČNÉHO PROVEDENÍ STAVBY 04/2003		ARX spol. s r. o.	
INVESTOR	OBESNÍ ÚSTAV SOCIÁLNÍCH SLUŽEB LIBEREC	architektonická kancelář ing. arch. Pavel Janoušek ing. arch. Boris Šonský telefon 048/518 20 36 Sanková 199/11 460 01 Liberec 1	
STAVEBNÍ ÚŘAD	LIBEREC		
PROJEKTANT	ARX spol. s r. o. IČO 43223995		
ARCHITEKT	ING. ARCH. P. JANOUŠEK, ING. ARCH. B. ŠONSKÝ		
VYPRACOVAL	ING. J. ŠTĚPÁN, J. ŠTĚPÁN, J. ŠTĚPÁN		
DATUM	BRÁZEŇ 2001		
FORMÁT	18 A4		
ÚČEL	PO PROV. STAVBY		
ZAKÁZKOVÉ ČÍSLO	11-99-31/P		
PROJEKCE	STAVEBNÍ		
HEŘITKO	V. C.		
PODÉLNÝ ŘEZ A-A OBJ. B1 a B2		1:50	A 44