




DETAIL A M 1:10
OKAPOVÁ HRANA STŘECHY
platný pro jižní střechu blok A, C (stejná osová vzdálenost latí v celé délce střechy)

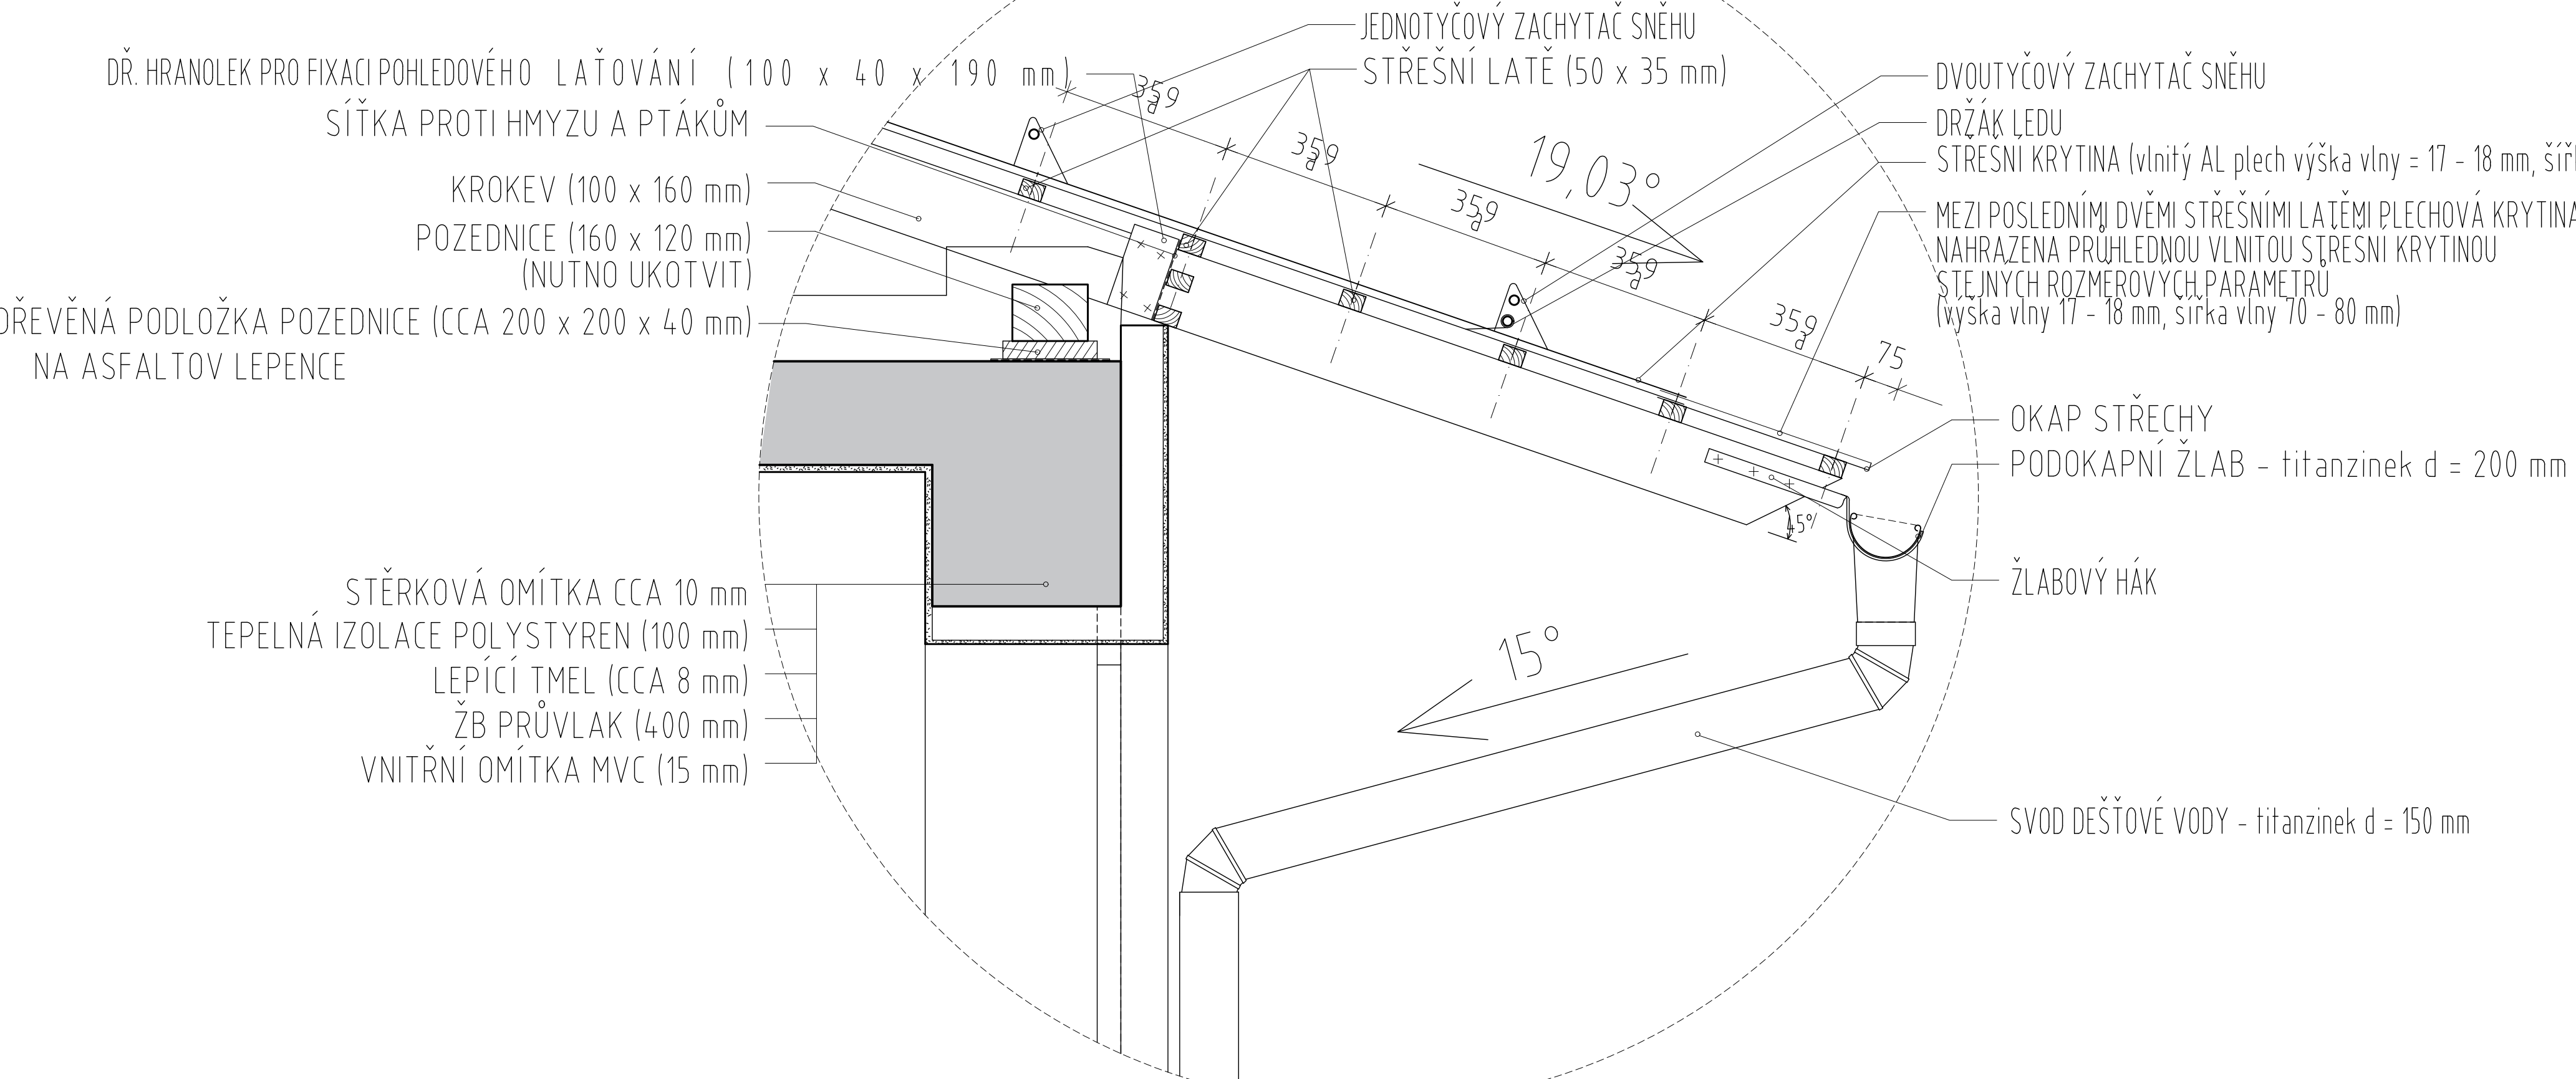


DETAIL B M 1:10
OKAPOVÁ HRANA STŘECHY

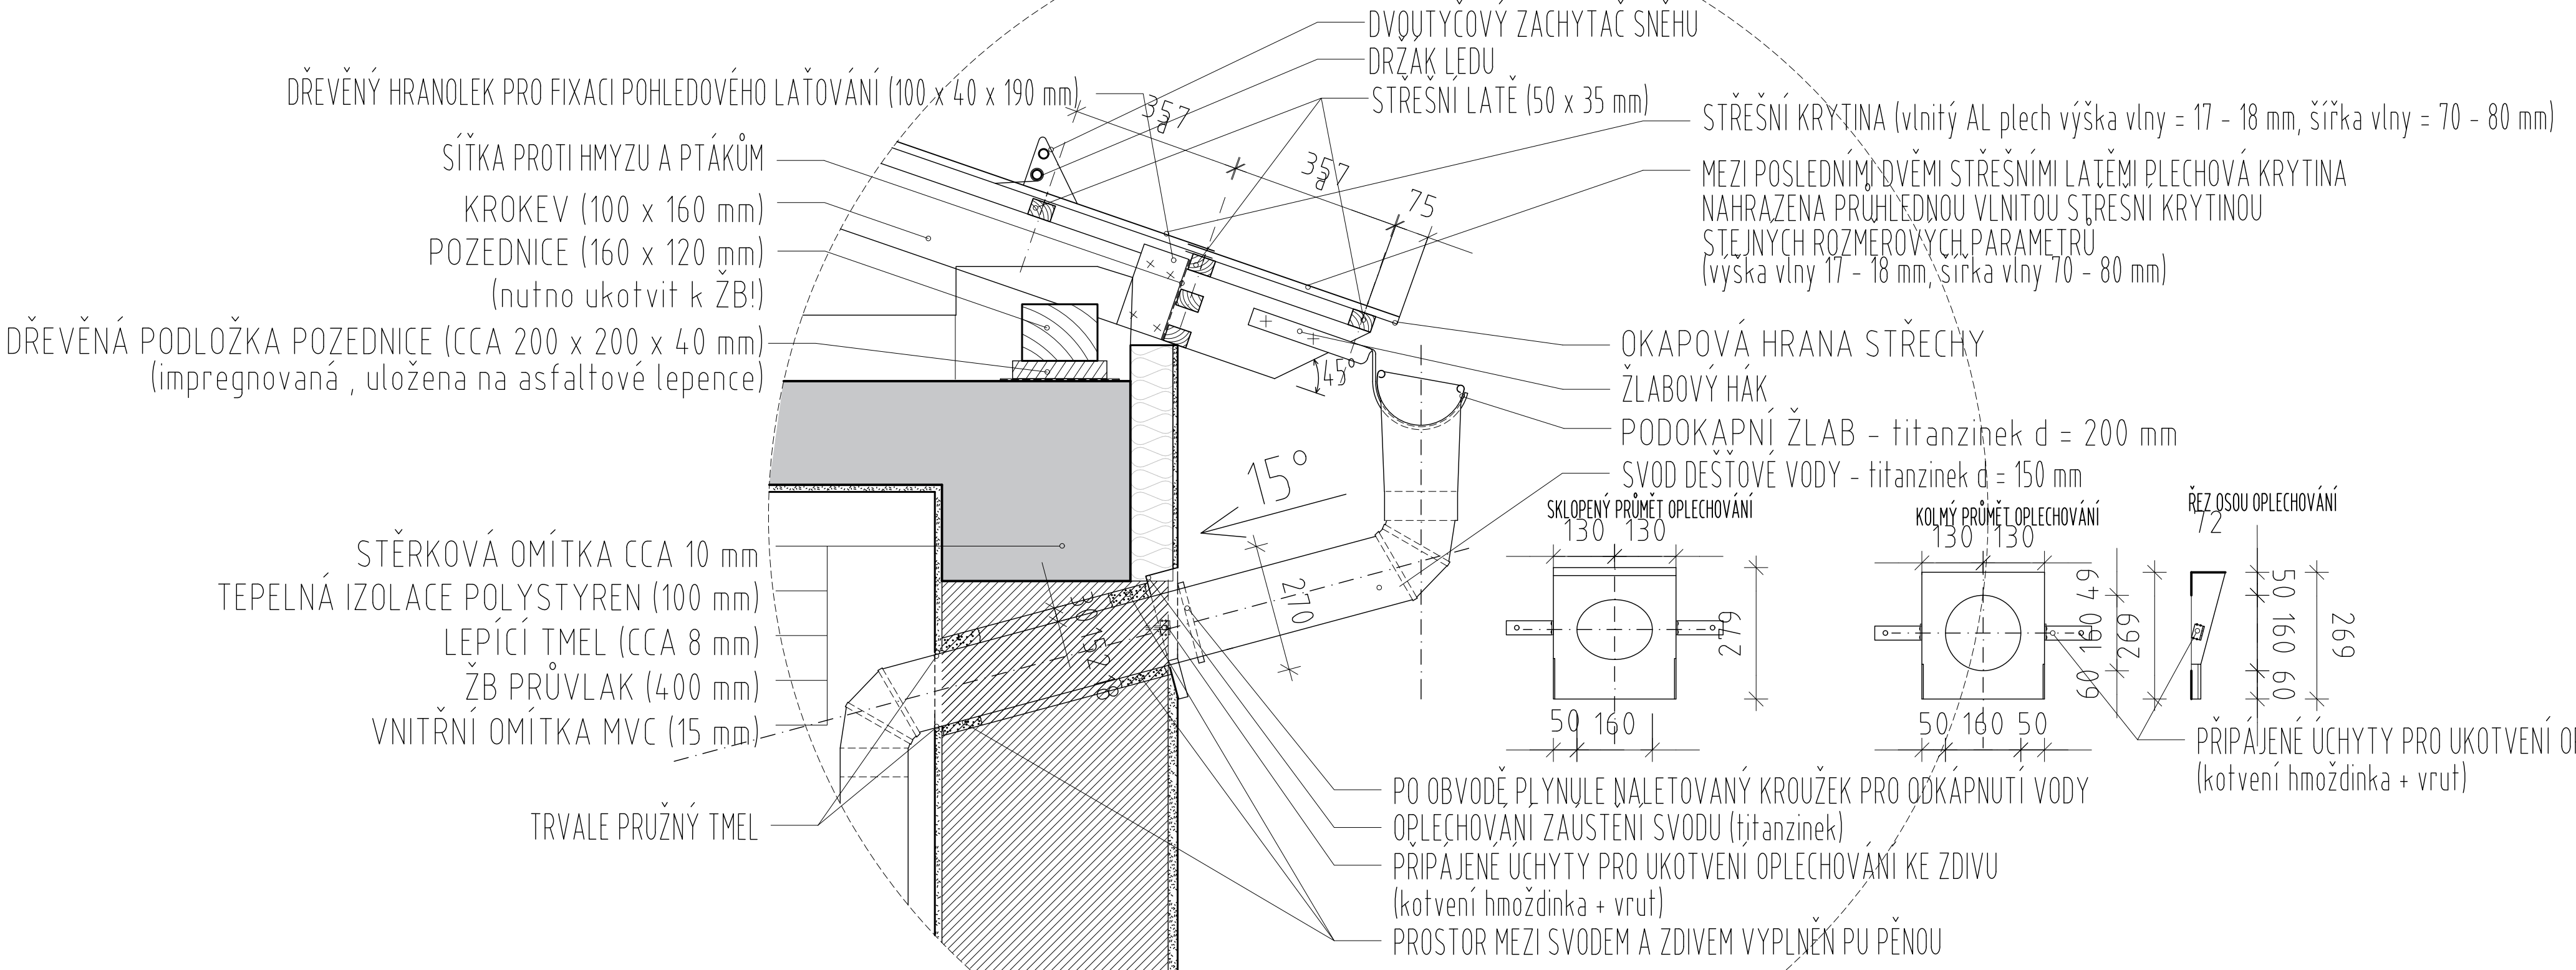


ŘEZ 7-7 M 1:50

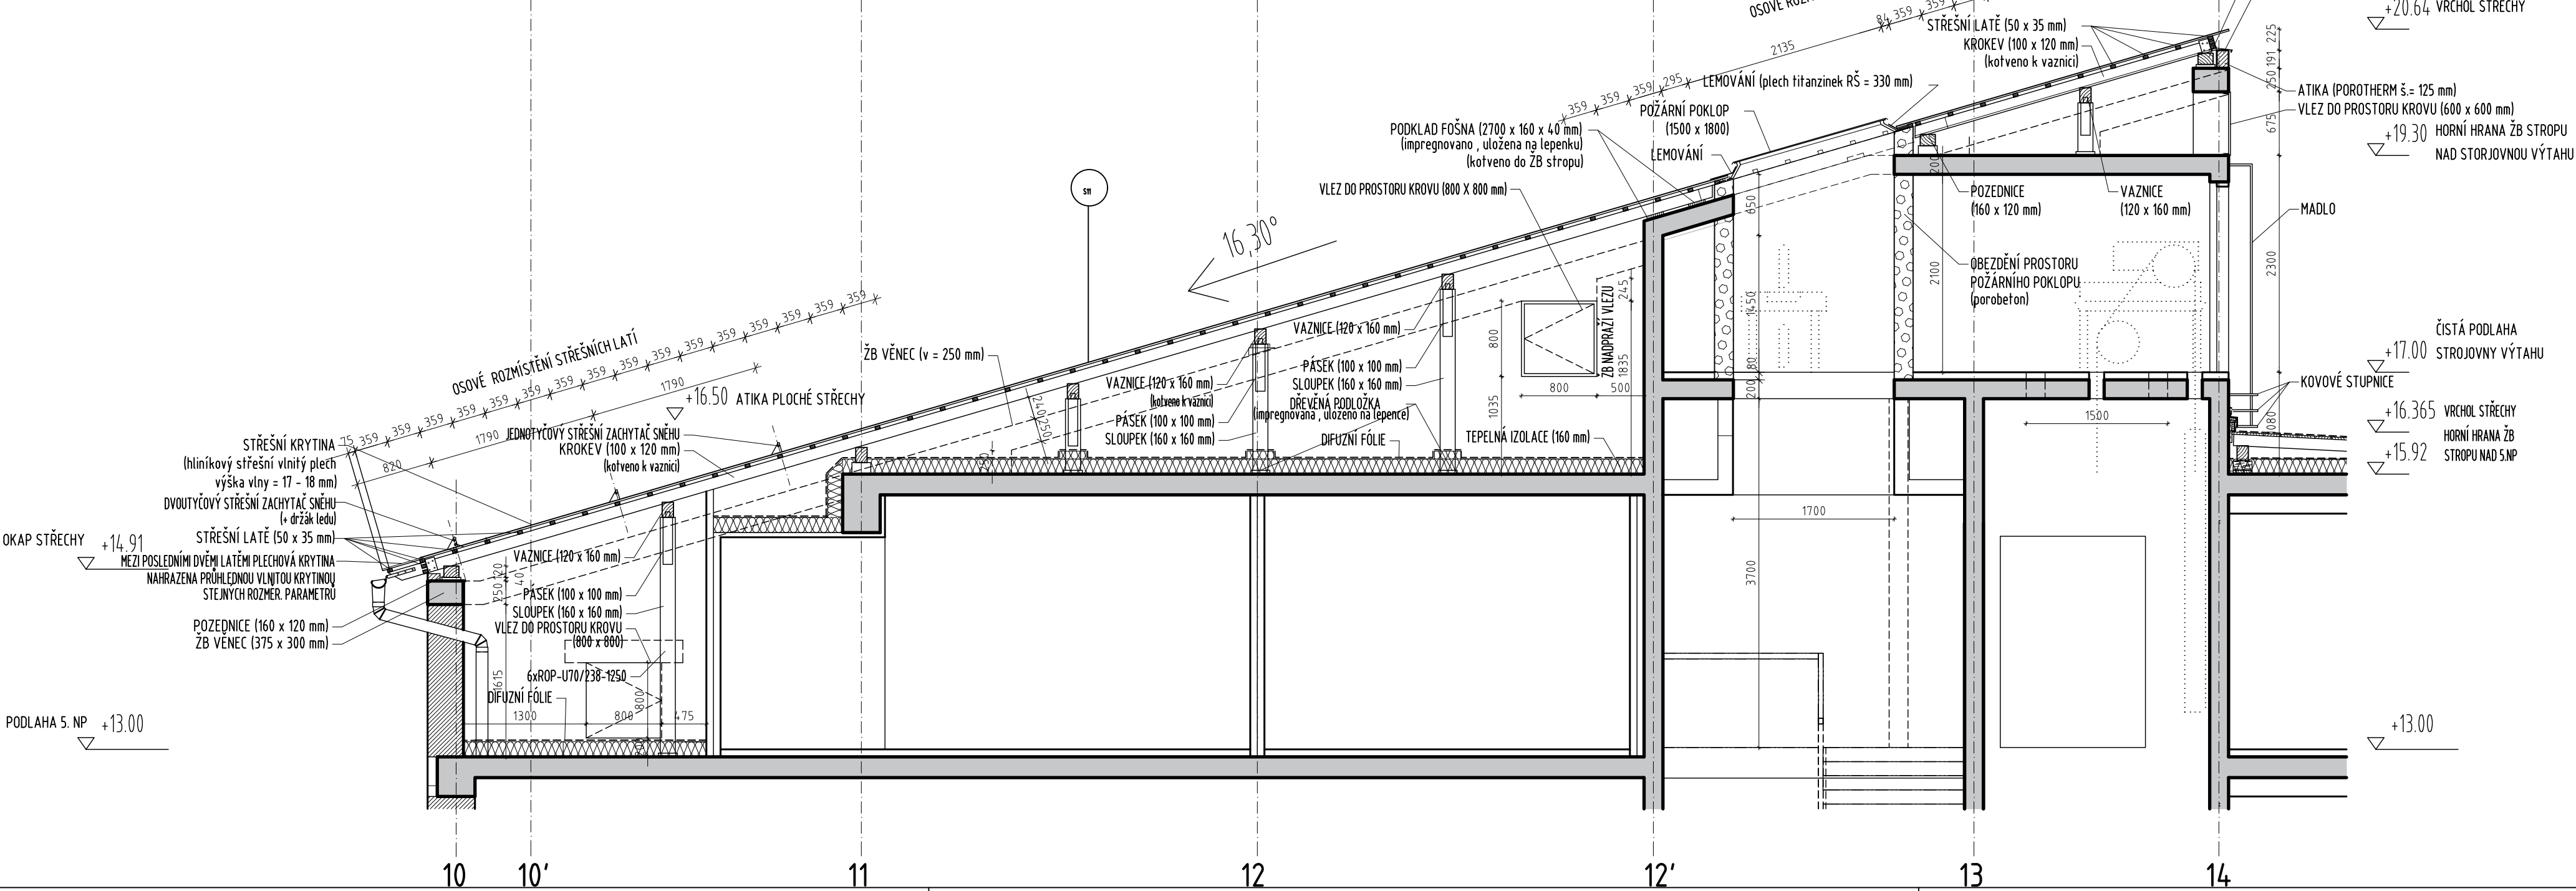


DETAIL C M 1:10
VRCHOL STŘECHY
a = 358 - 363 mm viz. konkrétní střecha

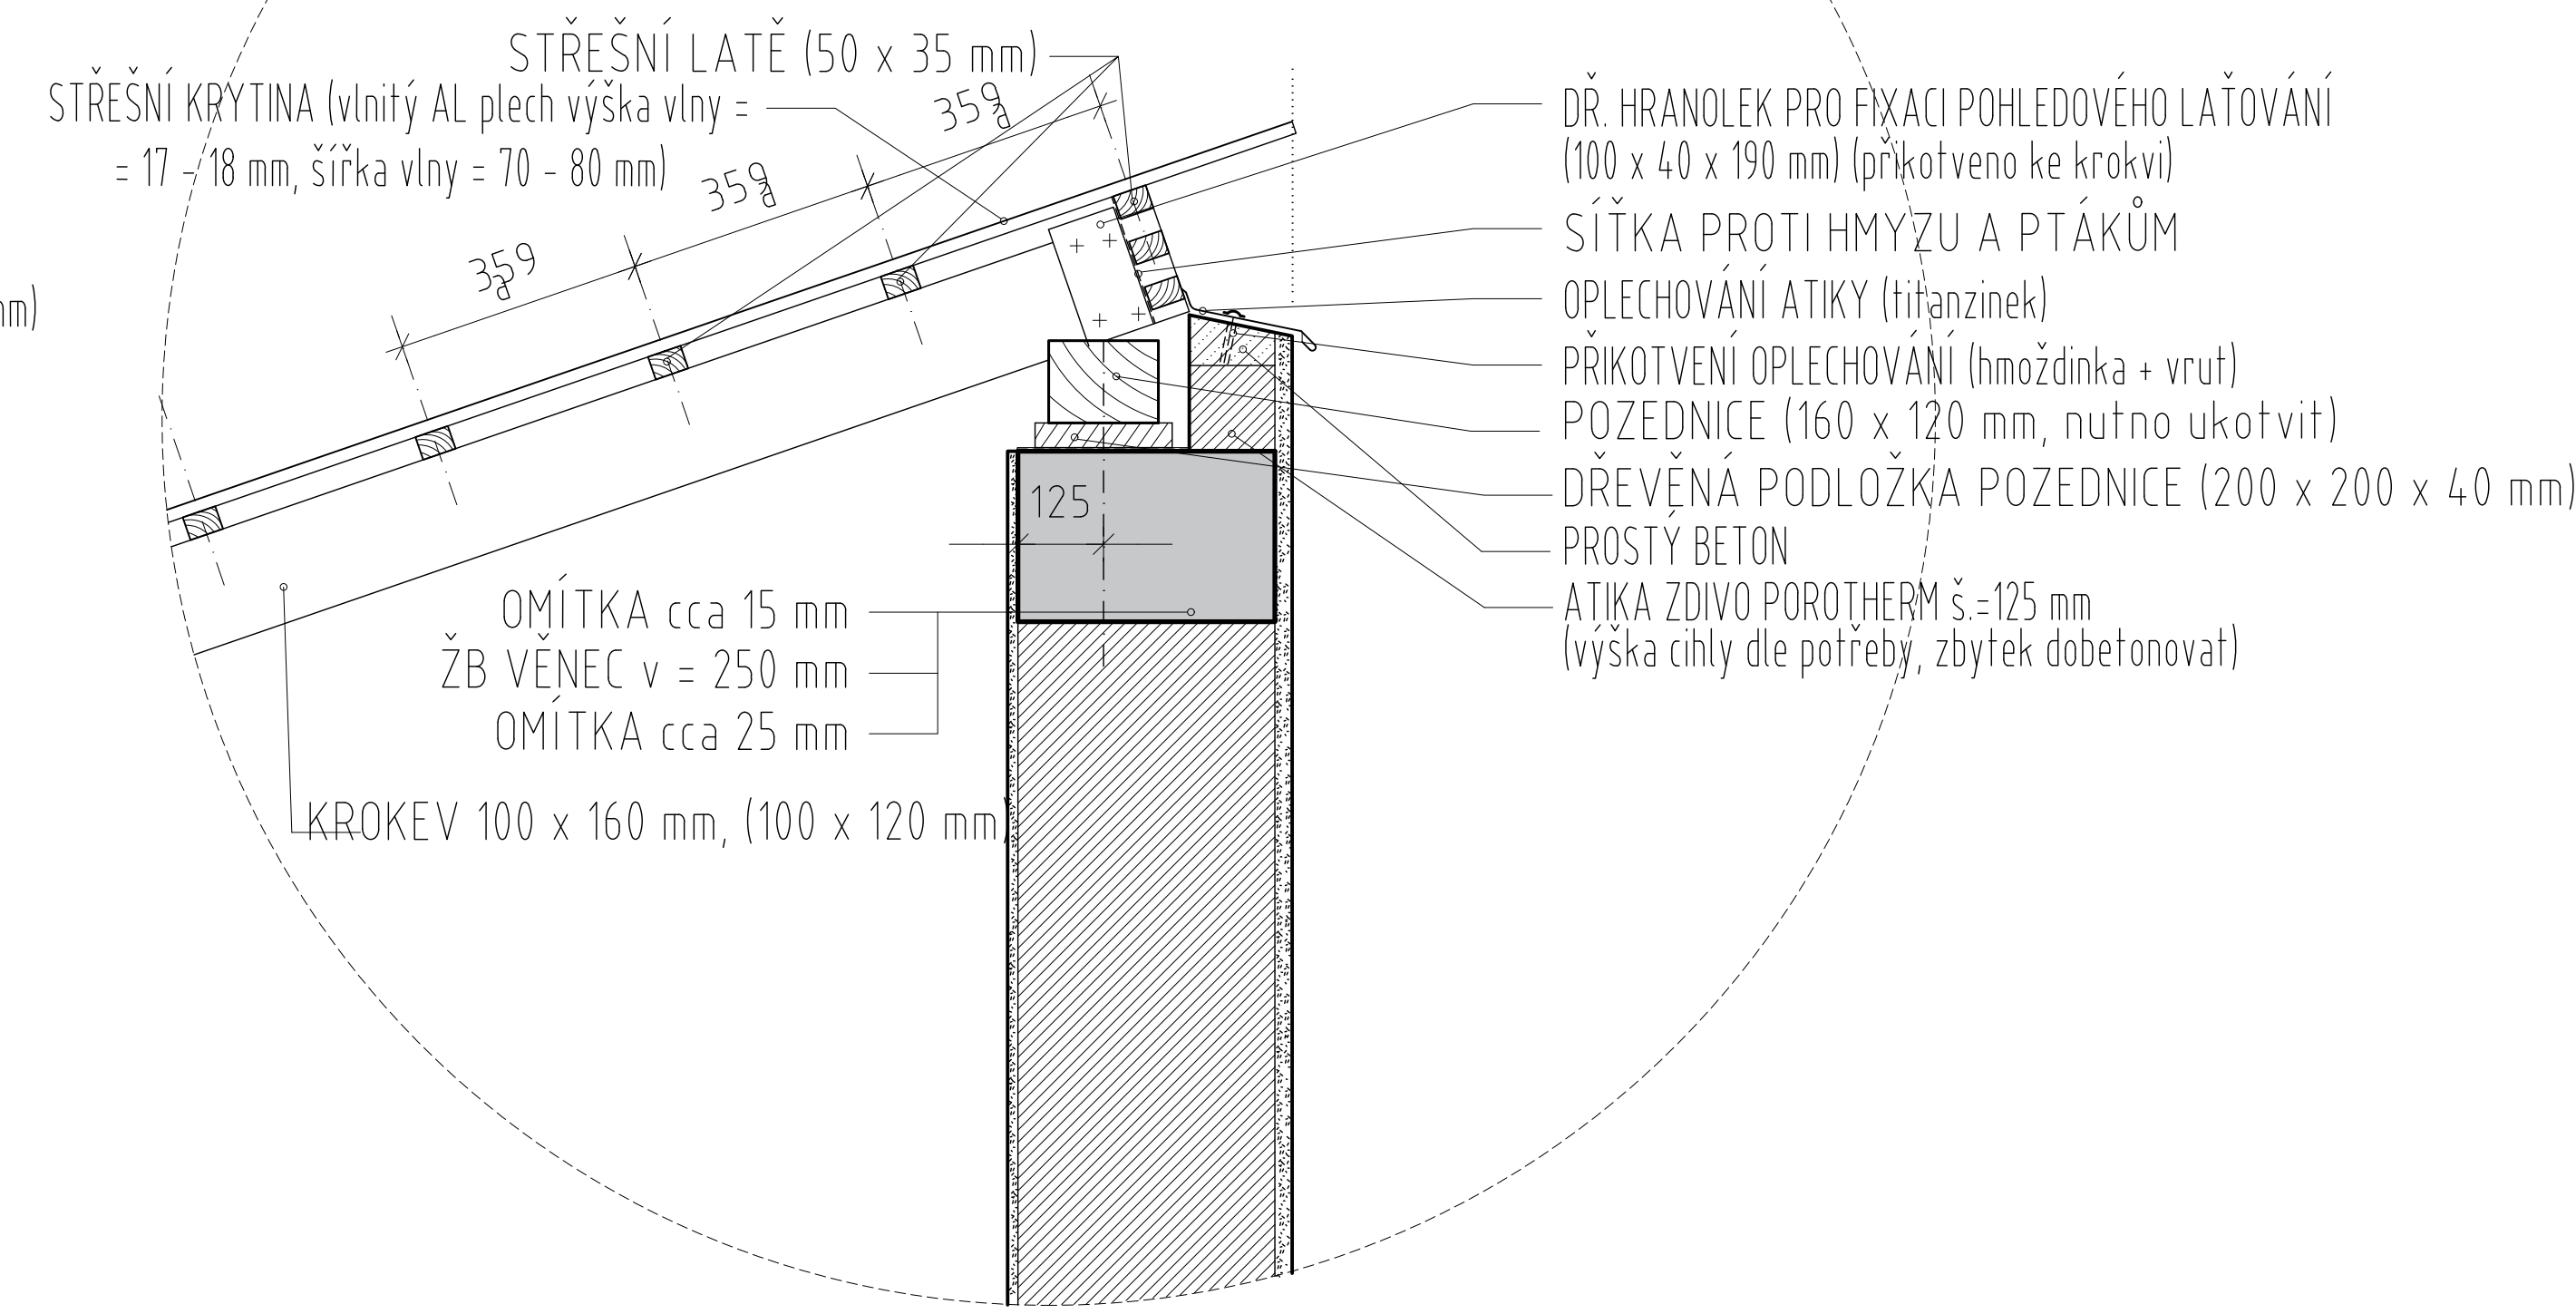


DETAIL D M 1:10
STÍTOVÁ HRANA STŘECHY

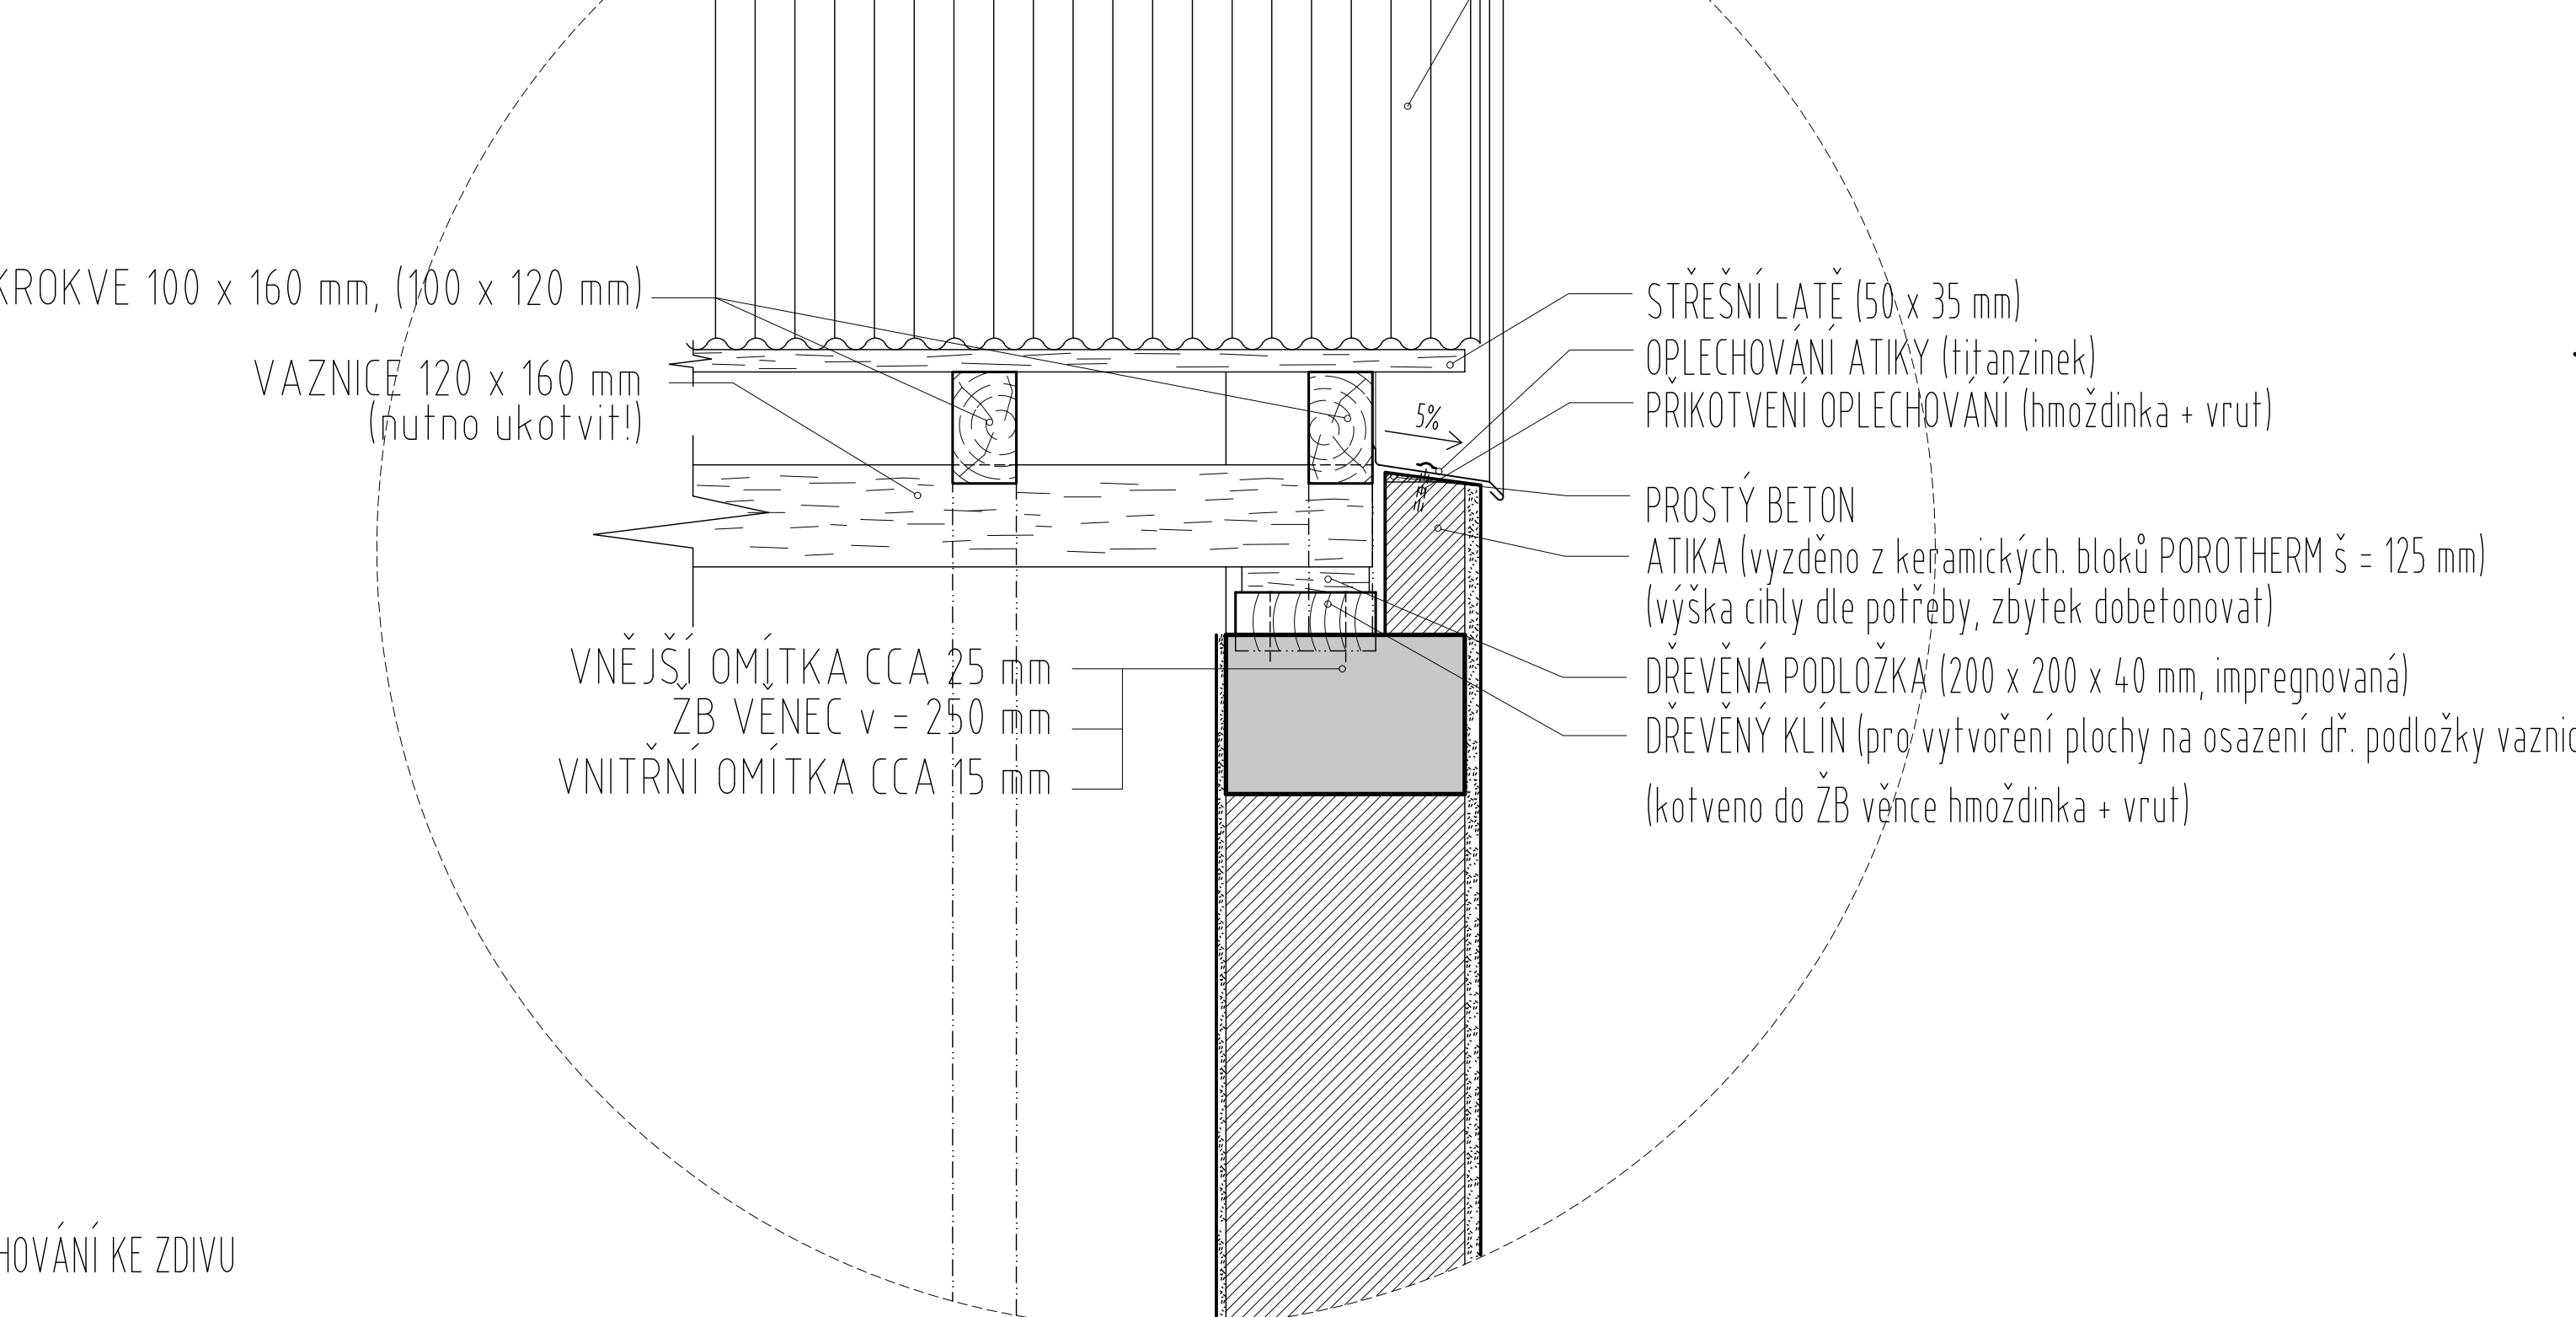


ŘEZ 10-10 M 1:50

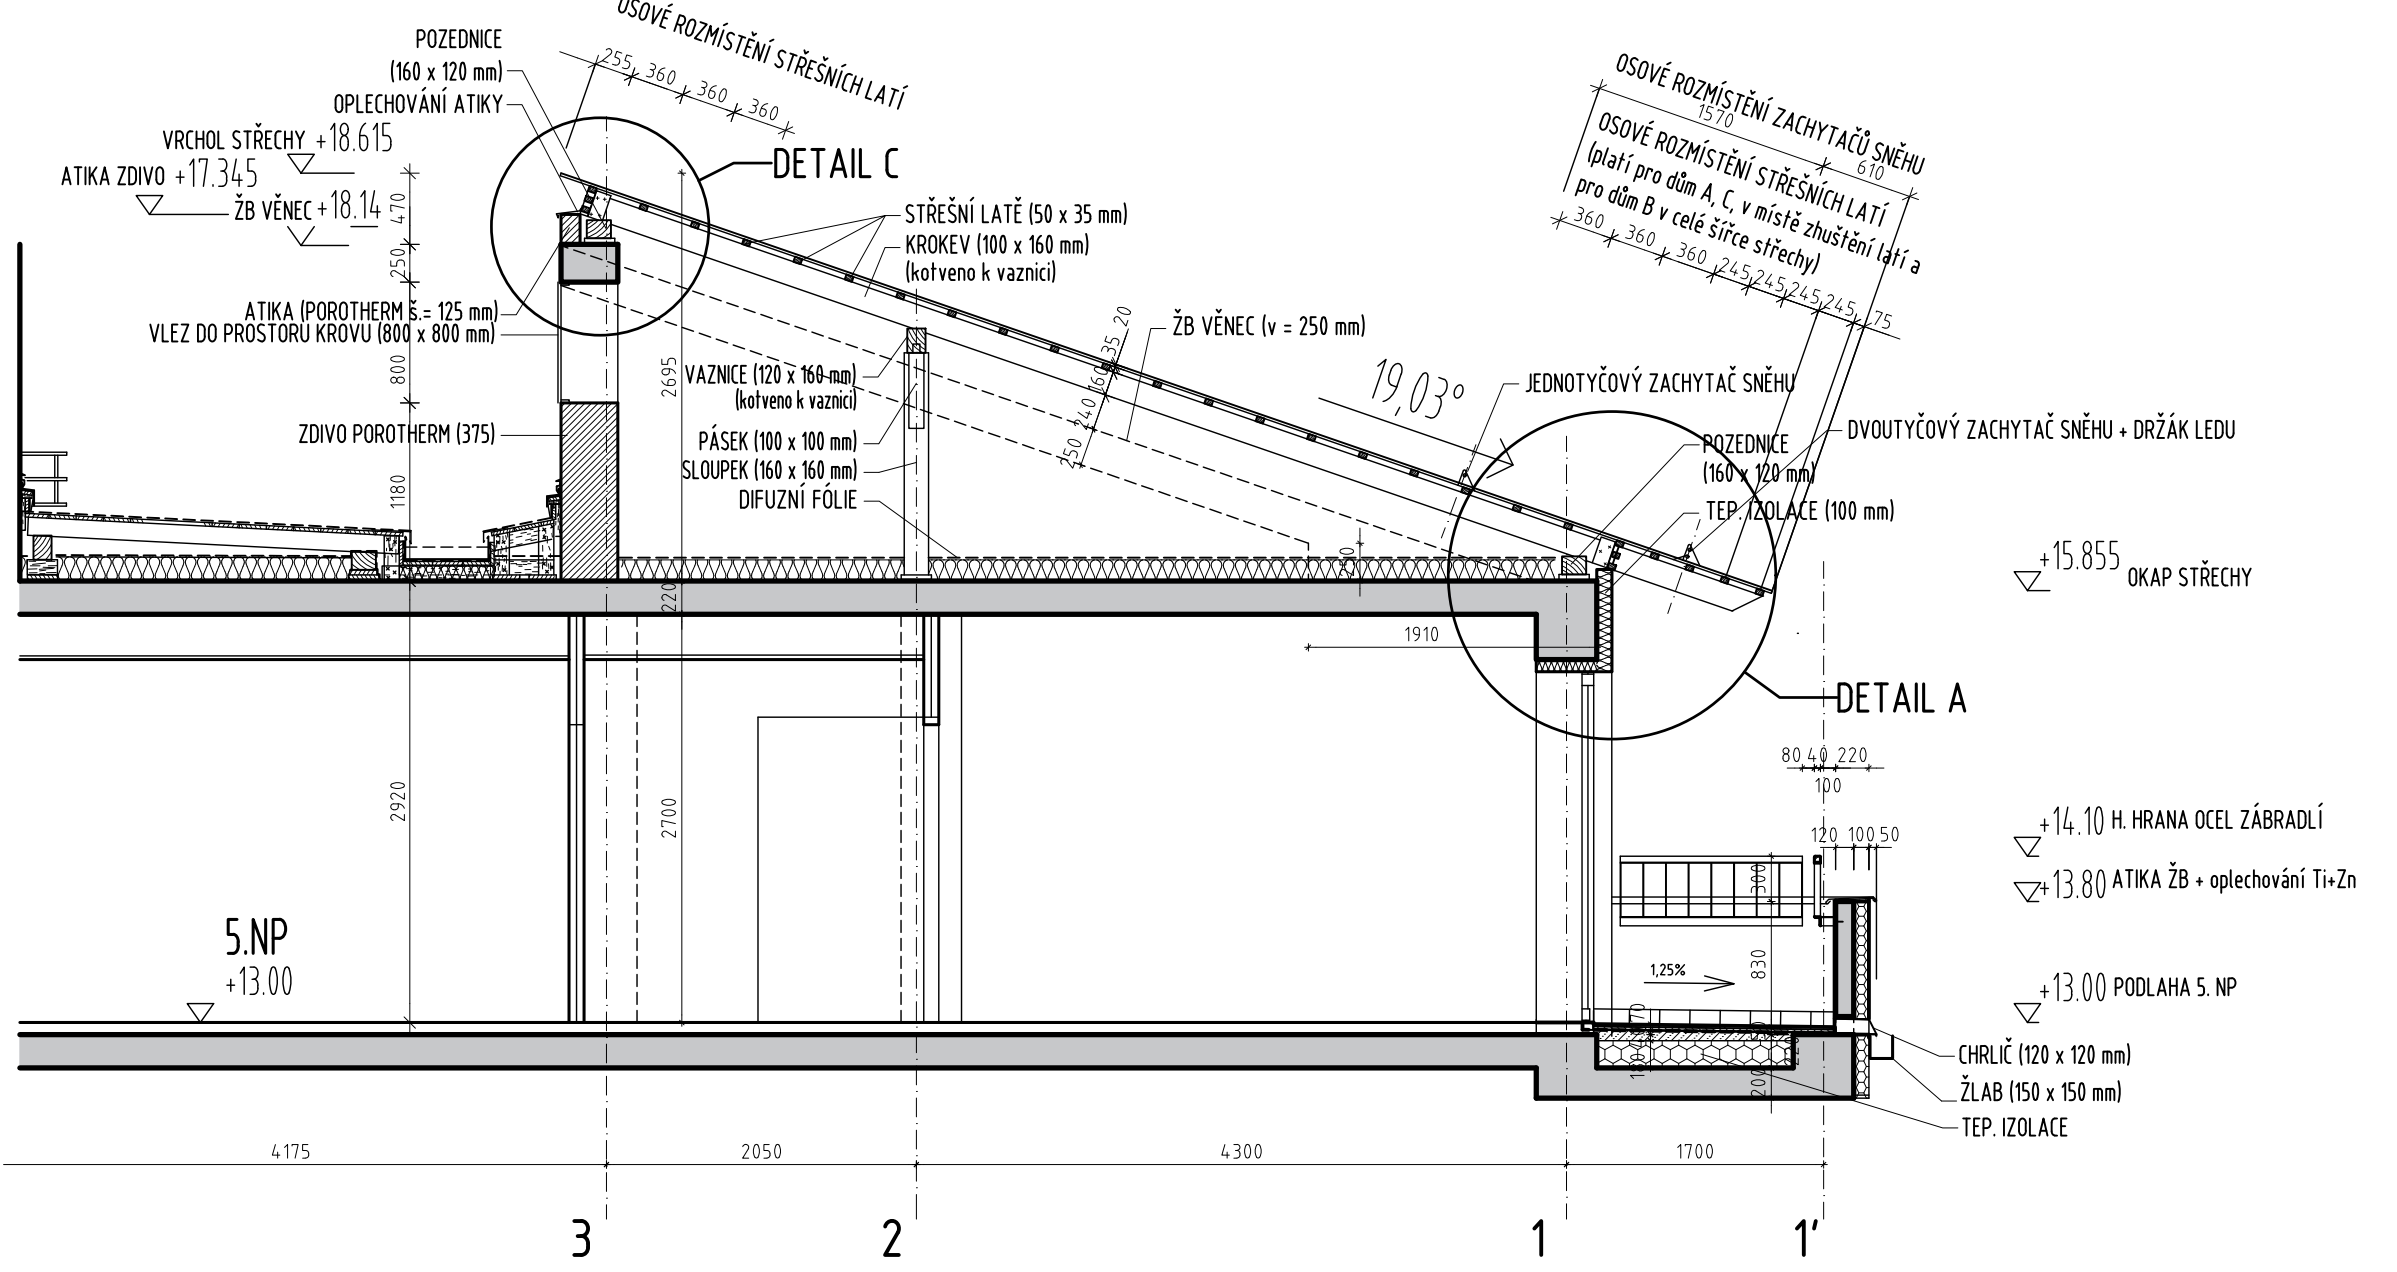



ŘEZ 8-8 M 1:50

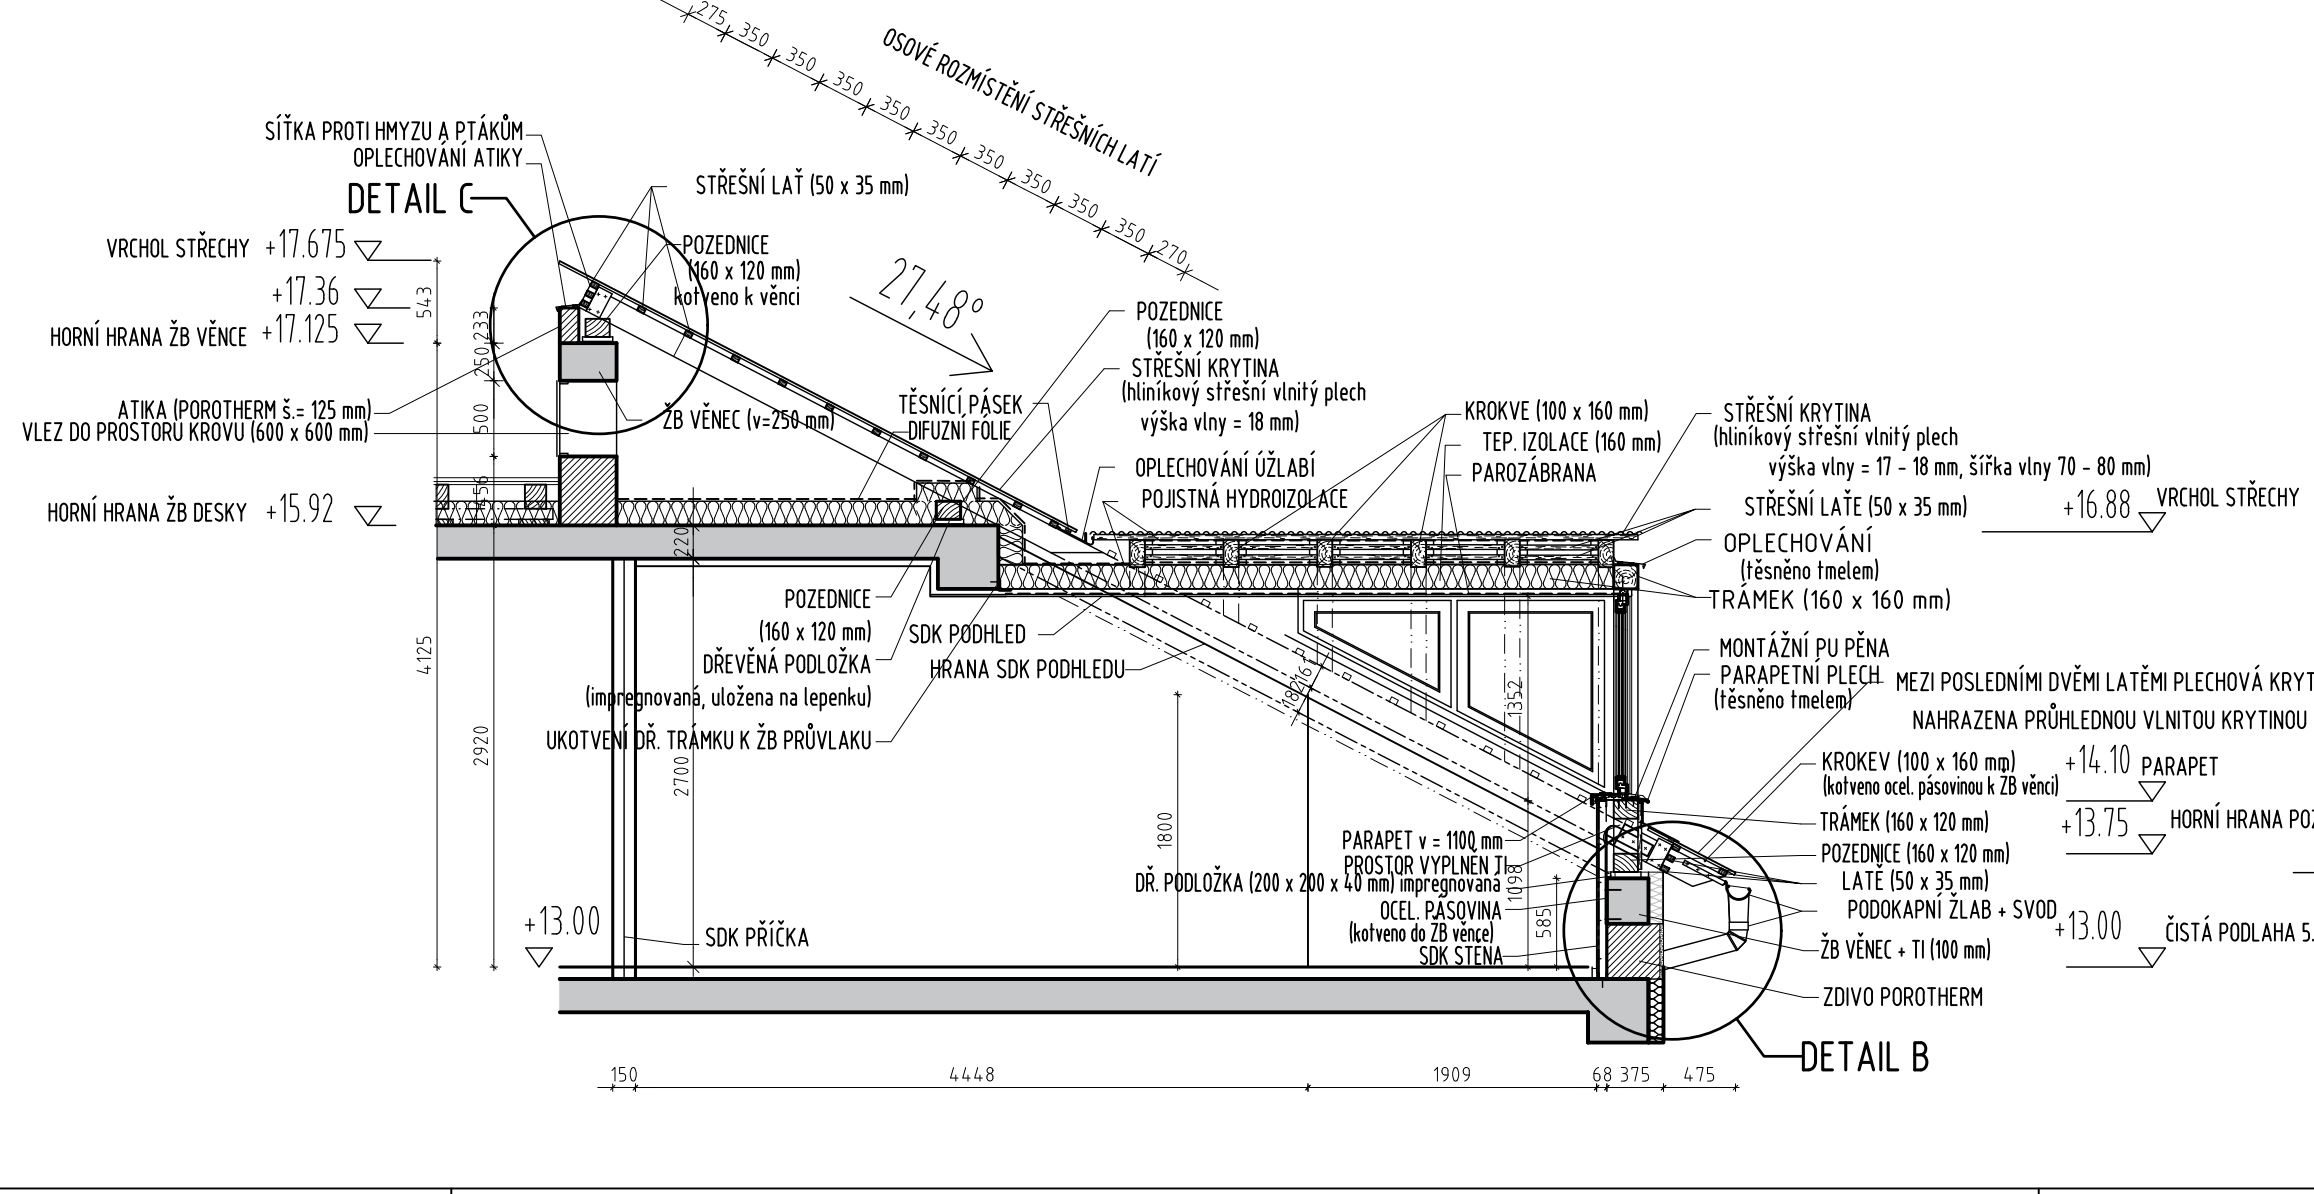

DETAIL E M 1:10
ODVODNOVACÍ ŽLAB

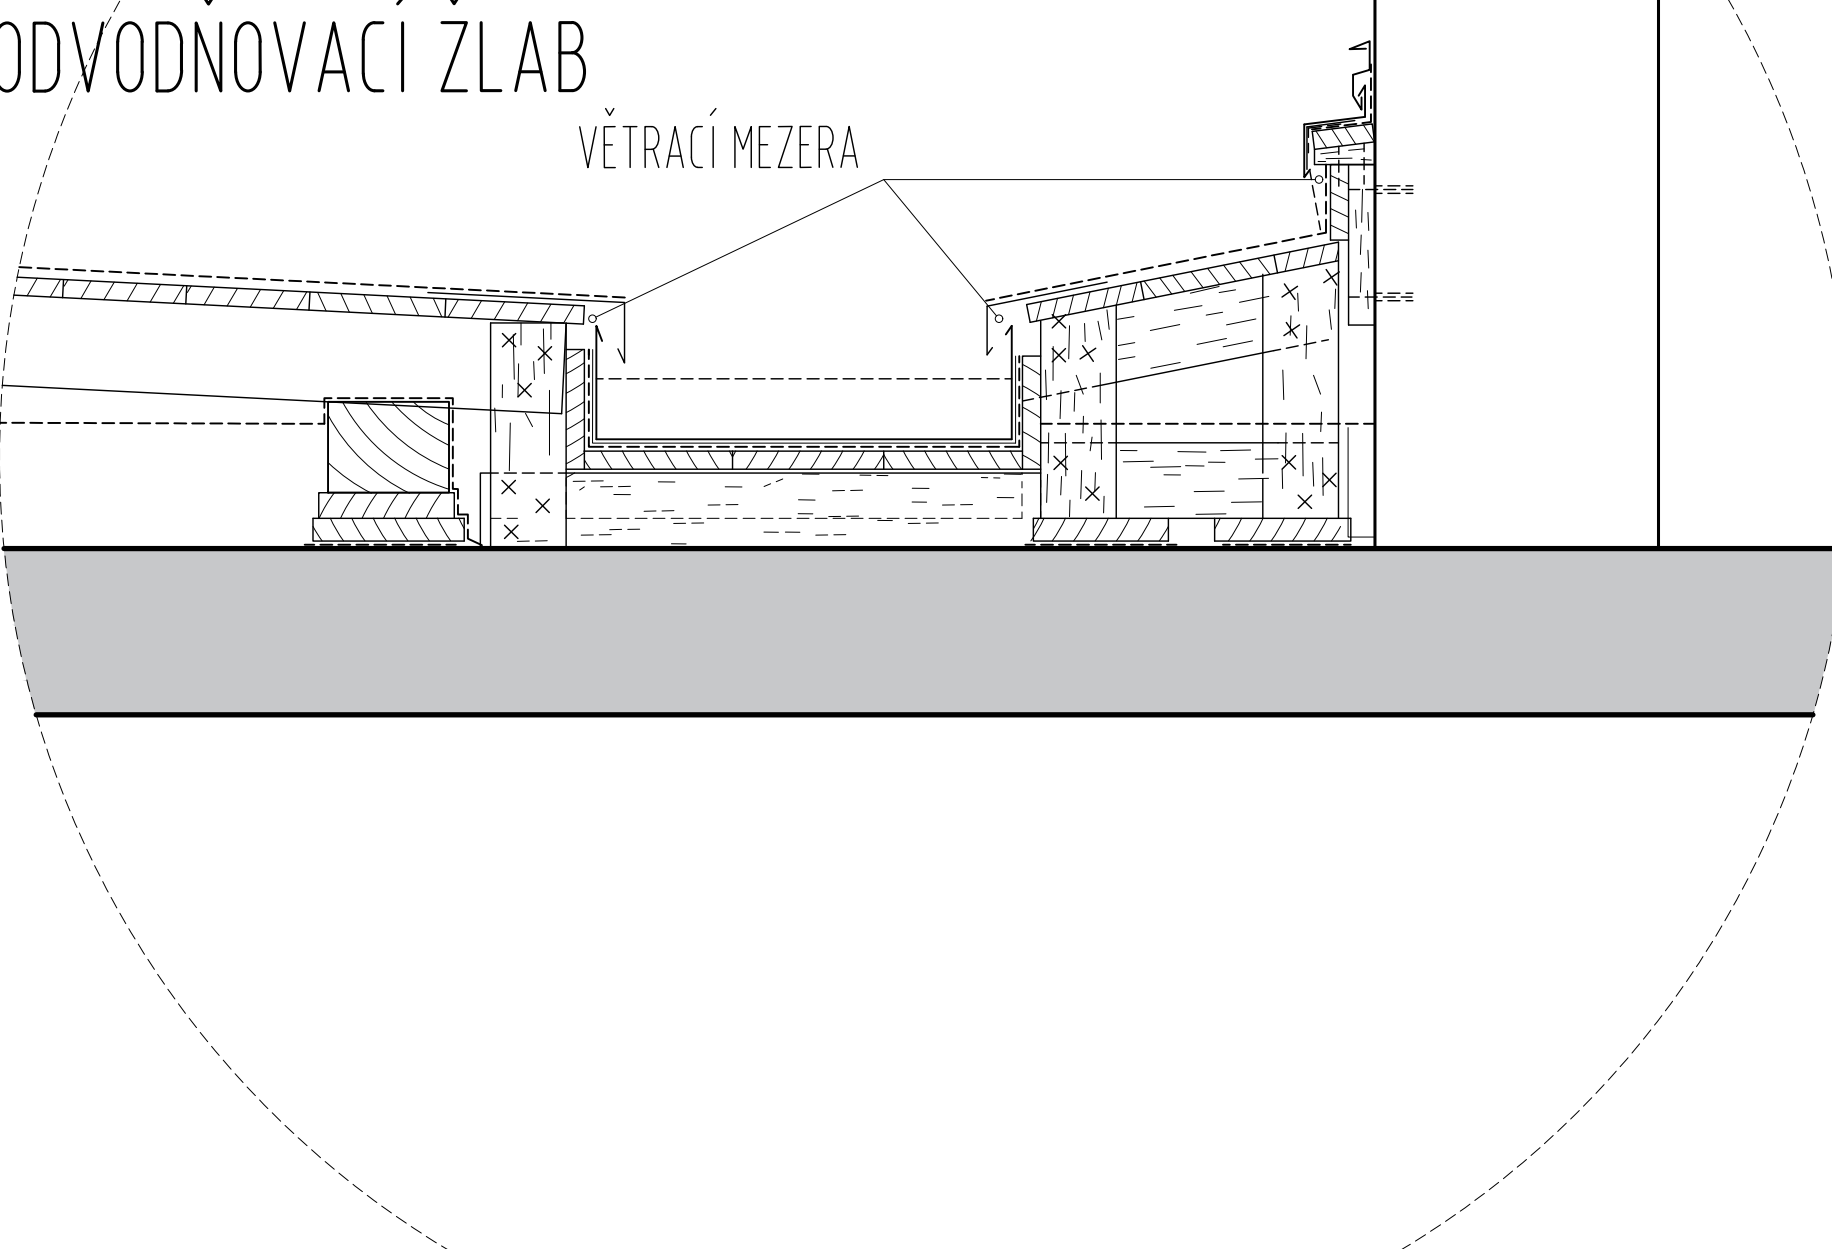

ŘEZ 9-9 M 1:50

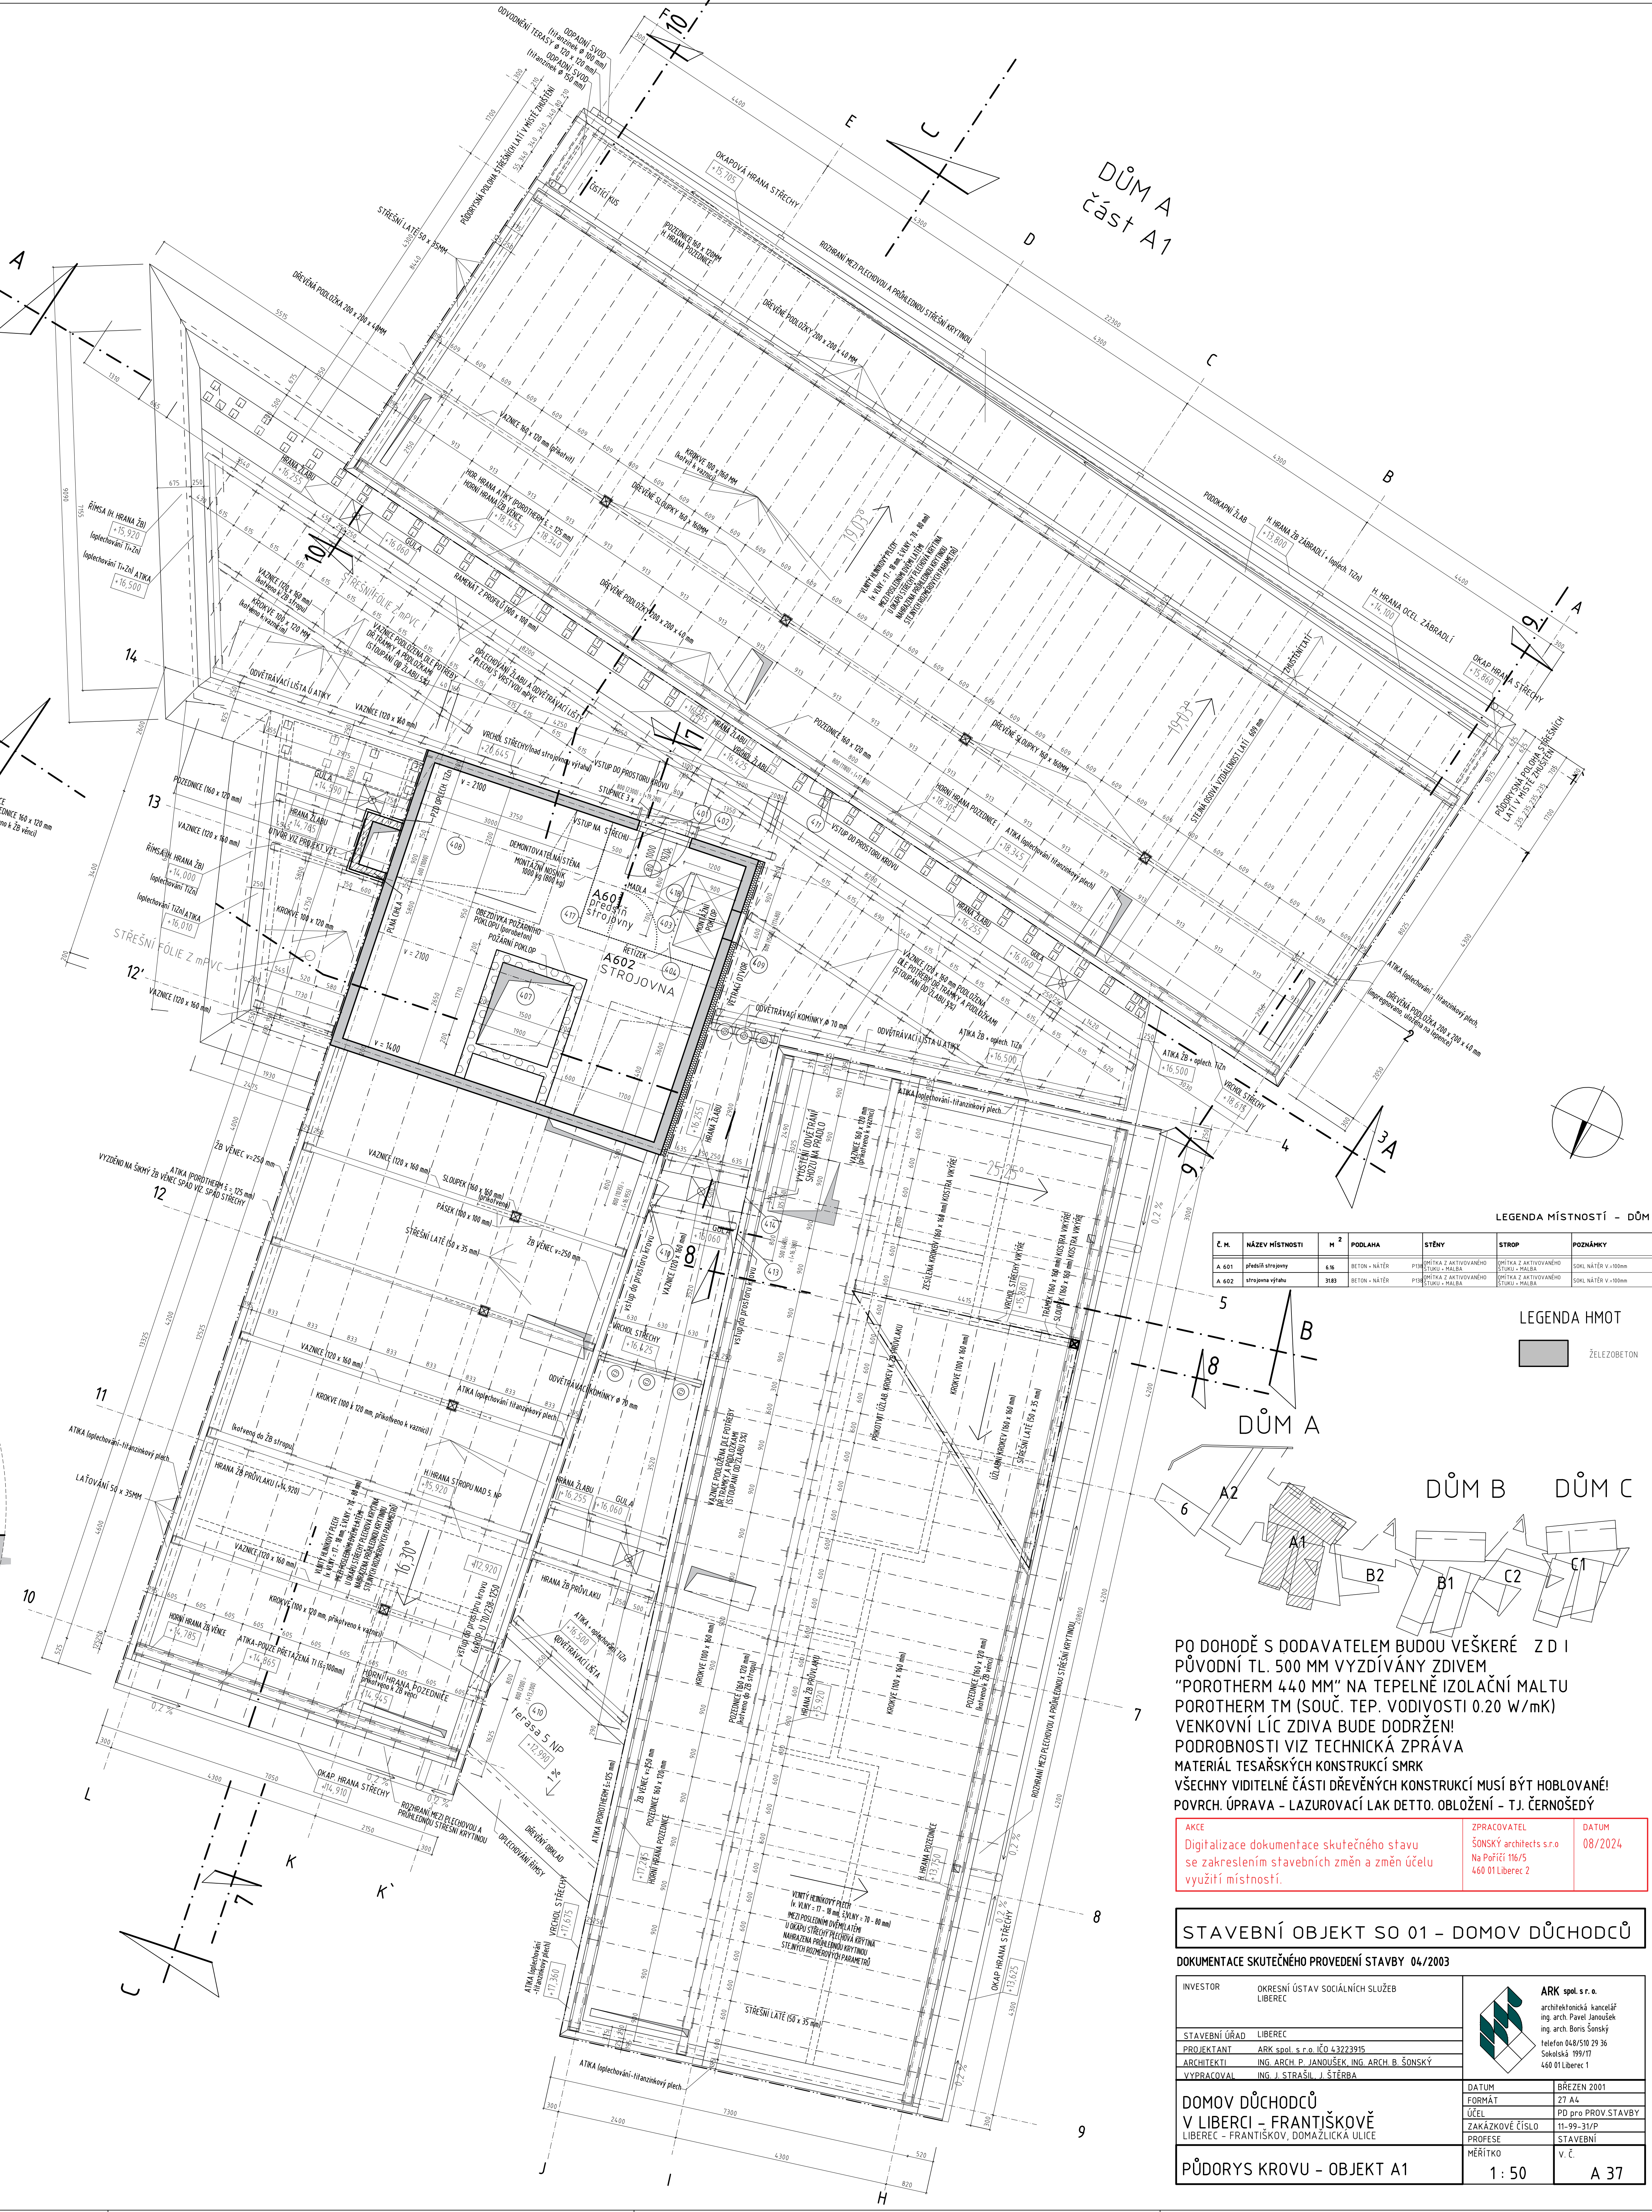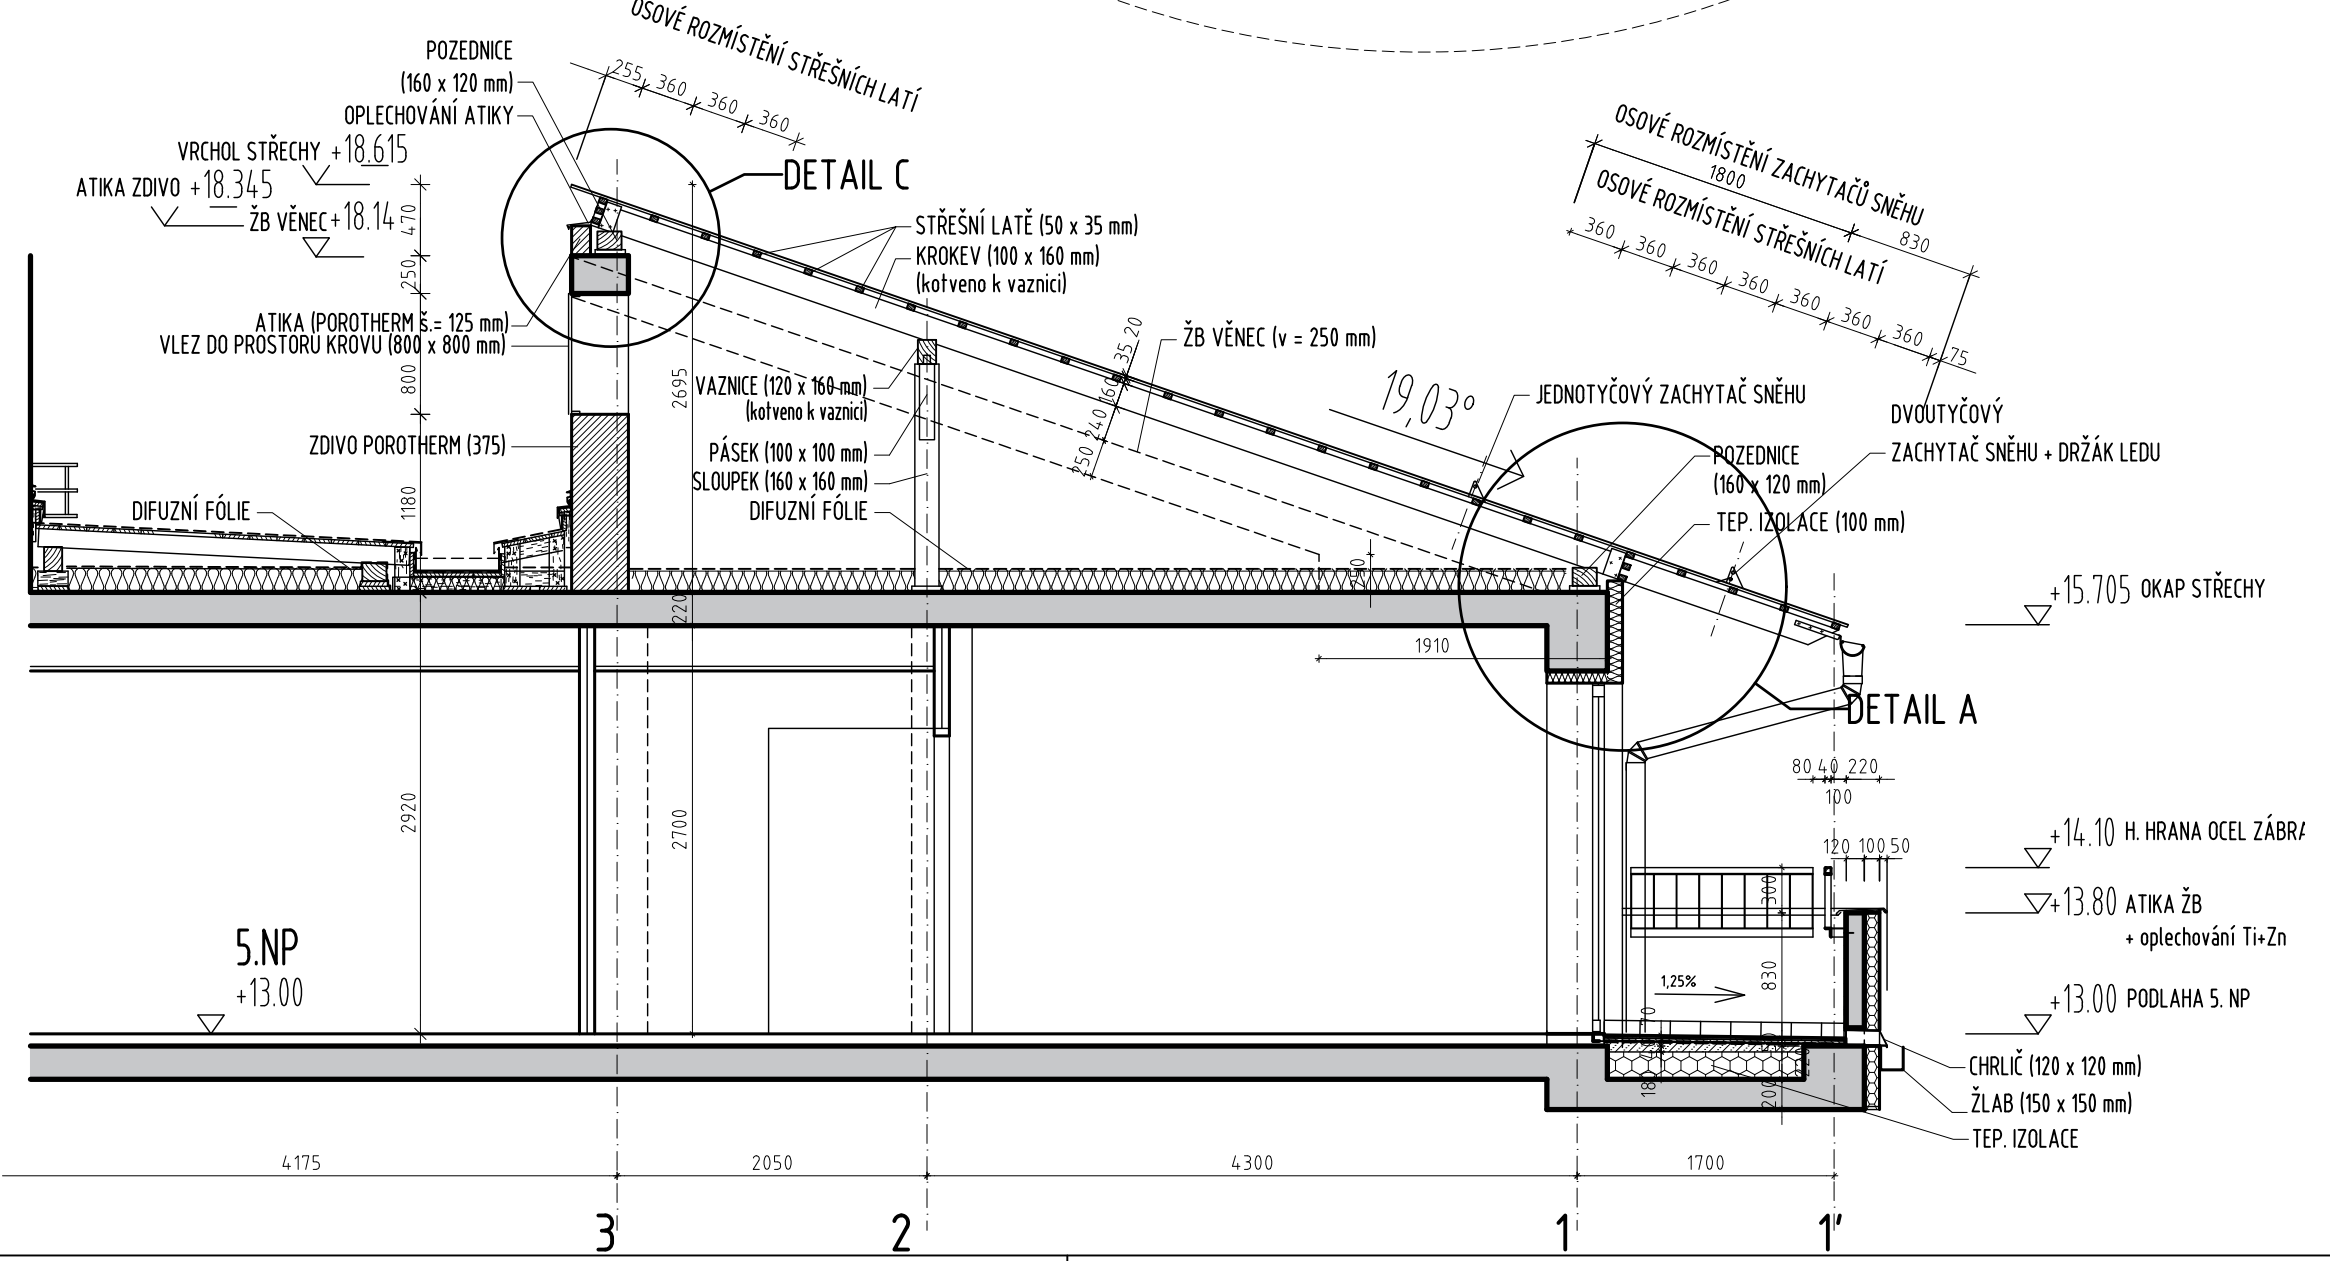

LEGENDA MÍSTNOSTI - DŮM B					
C.K.	NÁZEV MÍSTNOSTI	m ²	POVLAK	STĚNY	STROP

LEGENDA HMOT	
	železobeton

PO DOHODĚ S DODAVATELEM BUDOU VEŠKERÉ ZDI PŮVODNÍ TL. 500 MM VYZDÍVÁNY ZDIVEM "POROTHERM 440 MM" NA TEPELNĚ IZOLAČNÍ MALTU POROTHERM TM (SOUČ. TEP. VODIVOSTI 0.20 W/mK) VENKOVNÍ LÍC ZDIVA BUDE DODRŽEN! PODROBNOSTI VIZ TECHNICKÁ ZPRÁVA MATERIÁL TESAŘSKÝCH KONSTRUKCÍ SMRK VŠECHNY VIDITELNÉ ČÁSTI DŘEVĚNÝCH KONSTRUKCÍ MUSÍ BÝT HOBLOVANÉ! POVRCH. ÚPRAVA - LAZUROVACÍ LAK DETTO. OBLOŽENÍ - T.J. ČERNOSÉŠY

AKCE Digitalizace dokumentace skutečného stavu se záměrem změny a změny účelu využití místnosti

ZPRACOVATEL SPOKAT architekt s.r.o. Na Příkopy 116/5 460 01 Liberec 2

DATUM 08/2024

STAVEBNÍ OBJEKT SO 01 - DOMOV DŮCHODČŮ					
DOKUMENTACE SKUTEČNÉHO PROVEDENÍ STAVBY 04/2003					
INVESTOR	OKRESNÍ ÚSTAV SOCIÁLNÍCH SLUŽEB LIBEREC	ARX spol. s r.o. OKRESNÍ ÚSTAV SOCIÁLNÍCH SLUŽEB LIBEREC	STAVBYTEL	STAVBYTEL	STAVBYTEL
PROJEKTANT	LIBEREC	ARX spol. s r.o. OKRESNÍ ÚSTAV SOCIÁLNÍCH SLUŽEB LIBEREC	PROJEKTANT	PROJEKTANT	PROJEKTANT
DOMOV DŮCHODČŮ V LIBERCI - FRANTIŠKOVĚ					
PŮDORYS KROVU - OBJEKT A1					
1:50 A 37					