



KOTVENÍ MADLA DO SDK A ŽB

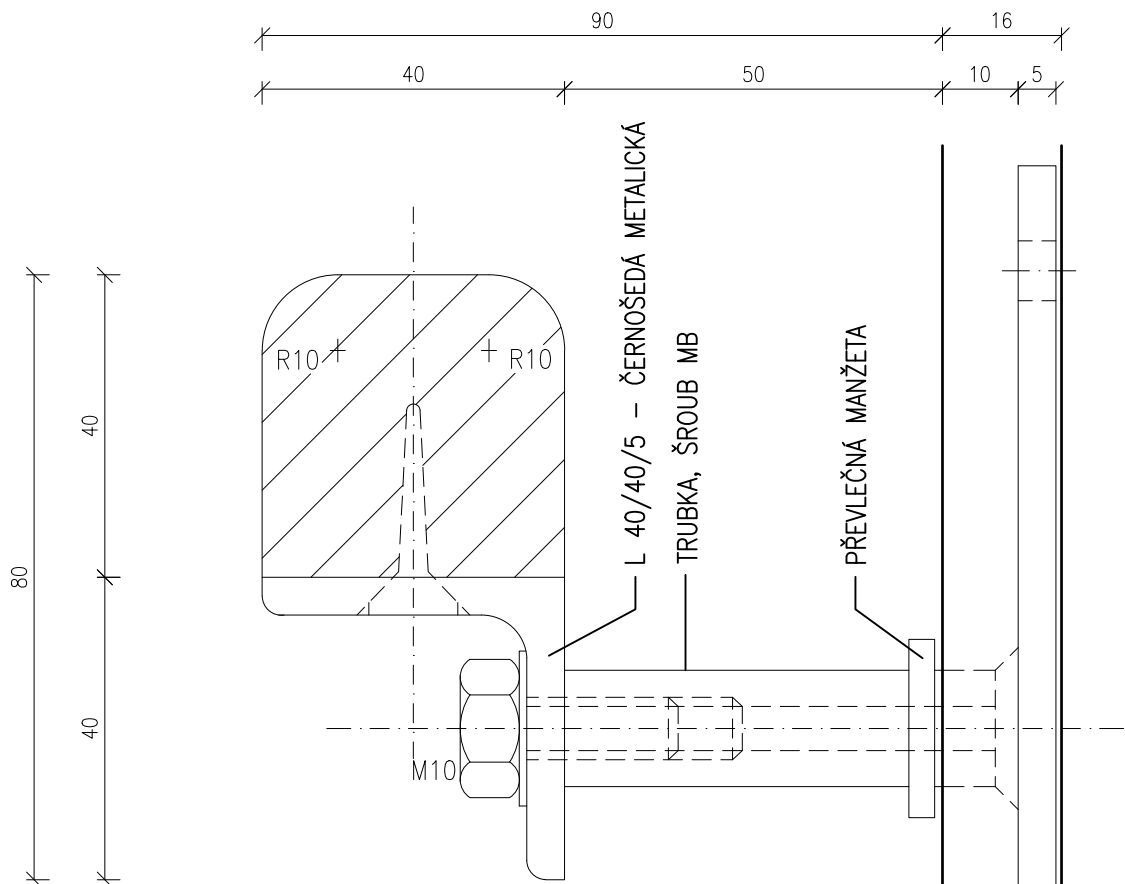


SVISLÝ ŘEZ M 1:1

PŮDORYS M 1:1

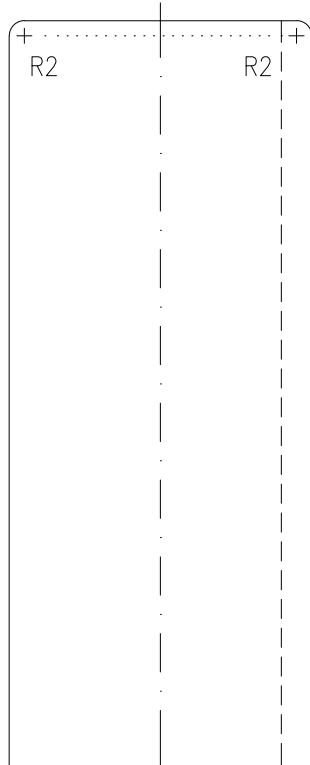


MADLO BUK, LEPENO CELOPLOŠNĚ, K
L PROFILU A ZESPODOU ŠROUBOVÁNO

KOTVENÍ MADLA NA DŘEV. SLOUPEK OKEN

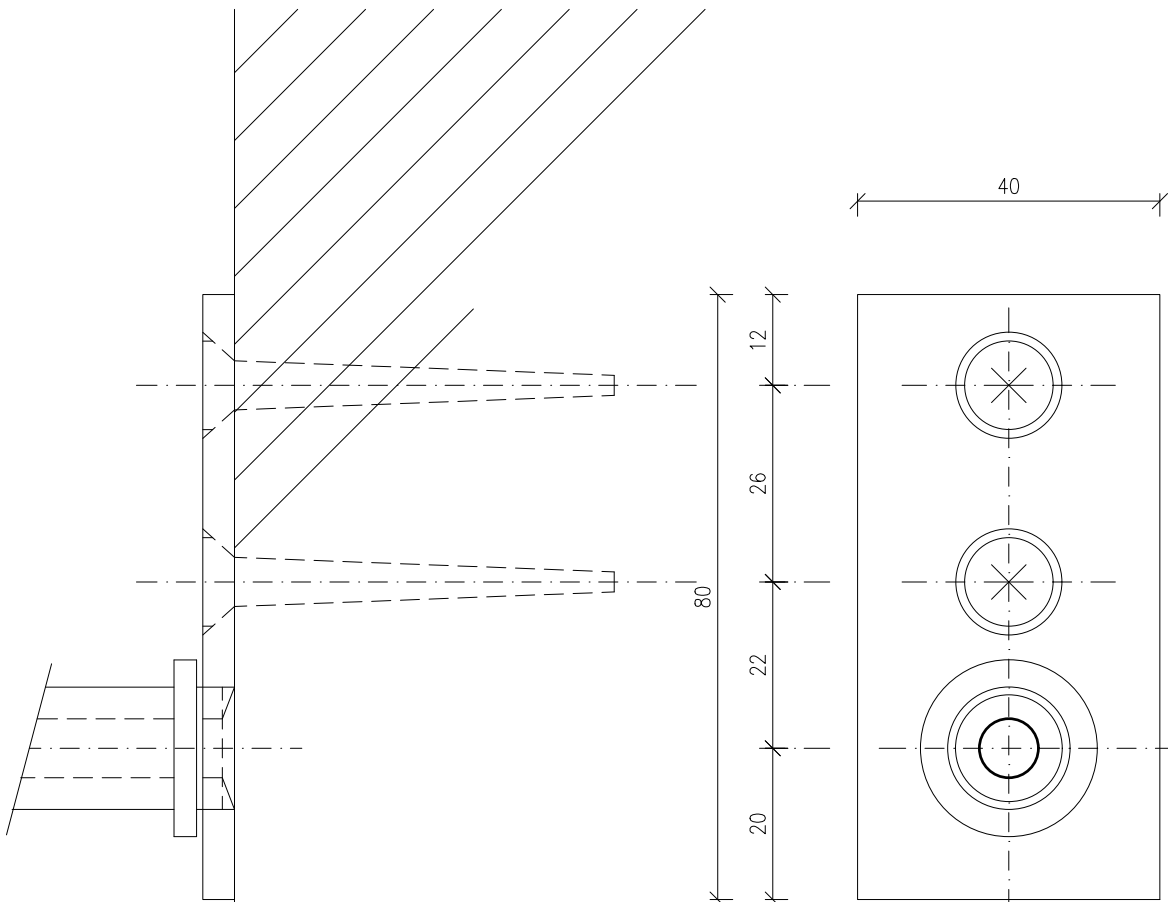

SVISLÝ ŘEZ M 1:1 POHLED M 1:1

SCHEMA OSAZENÍ MADEL NA SLOUPECH

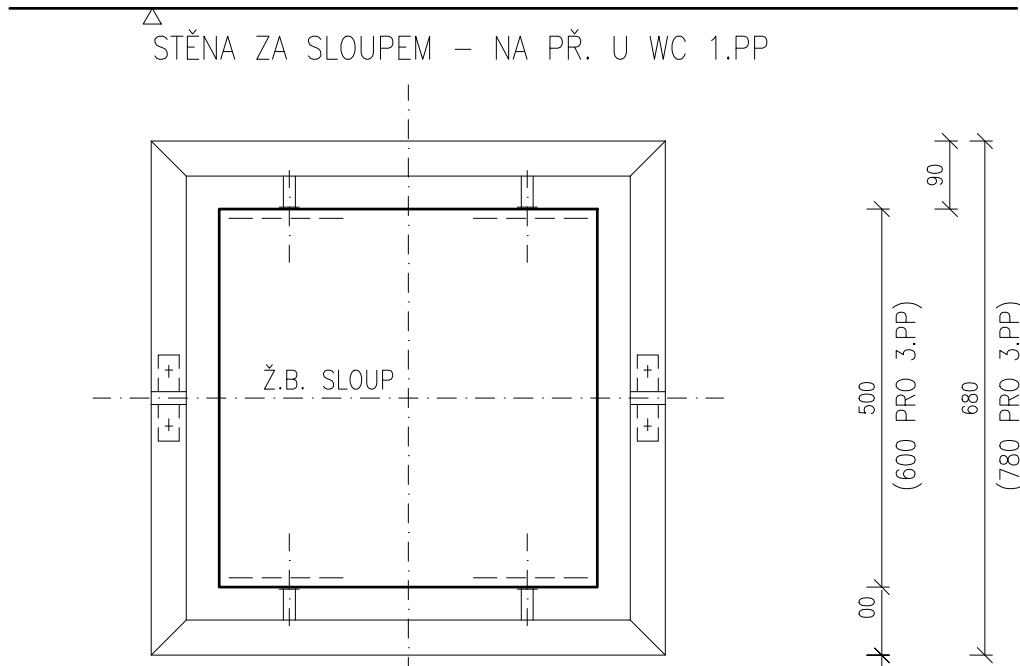


PŮDORYS M 1:10

MADLO NA SLOUP
(EVENTUEL. PŮL
SLOUPU NEBO
NÁROŽÍ)
PROVEDENO ZE DVOU
DÍLŮ, DÍLY PŘED
MONTÁŽÍ MADLA
MEZI SEBOU
PROŠROUBOVÁNY V
DRÁŽCE
POD DŘEVĚNÝM
NADLEM.

AKCE	ZPRACOVATEL	DATUM
Digitalizace dokumentace skutečného stavu se zakreslením stavebních změn a změn účelu využití místností.	ŠONSKÝ architects s.r.o Na Poříčí 116/5 460 01 Liberec 2	08/2024

STAVEBNÍ OBJEKT SO 01 – DOMOV DŮCHODCŮ

VÝKRES NENAHAZUJE VÝROBNÍ DÍLENSKOU DOKUMENTACI – TU JE NUTNO OBSOULASIT
ARCHITEKTEM. SKUTEČNÉ ROZMĚRY KONSTRUKCÍ JE NUTNO DOMĚŘIT PŘÍMO NA STAVBĚ

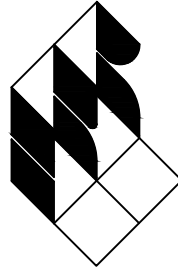INVESTOR	OKRESNÍ ÚSTAV SOCIÁLNÍCH SLUŽEB LIBEREC	 <div>ARK spol. s r. o. architectonická kancelář ing. arch. Pavel Janoušek ing. arch. Boris Šonský telefon 048/510 29 36 Sokolská 199/17 460 01 Liberec 1</div>	
STAVEBNÍ ÚŘAD	LIBEREC		
PROJEKTANT	ARK spol. s r.o. IČO 43223915		
ARCHITEKTI	ING. ARCH. P. JANOUŠEK, ING. ARCH. B. ŠONSKÝ		
VYPRACOVAL	ING. ARCH. P. JANOUŠEK		
DOMOV DŮCHODCŮ V LIBERCI – FRANTIŠKOVĚ LIBEREC – FRANTIŠKOV, DOMAŽLICKÁ ULICE		DATUM	BŘEZEN 2001
		FORMÁT	3 A4
		ÚČEL	PD pro PROV. STAVBY
		ZAKÁZKOVÉ ČÍSLO	11-99-31/P
		PROFESE	STAVEBNÍ
DETAILY MADLA NA CHODBÁCH A SCHODIŠTÍCH POL. Č. 604		MĚŘITKO 1 : 1	V. Č. A 72