


# OBJEKT C2- SOUŘADNICE PILOT

OZN.	VRCH PILOTY relativní	VRCH PILOTY v m.n.m.	X	Y
C51	-8,350	382,650	974.748,077	689.827,256
C52	-8,350	382,650	974.751,039	689.828,037
C53	-8,350	382,650	974.753,988	689.828,814
C54	-8,350	382,650	974.755,690	689.830,778
C55	-8,350	382,650	974.756,575	689.836,224
C56	-8,350	382,650	974.757,289	689.840,616
C57	-8,350	382,650	974.757,610	689.842,590
C58	-8,350	382,650	974.753,371	689.831,155
C59	-8,350	382,650	974.754,256	689.836,601
C60	-8,350	382,650	974.754,970	689.840,993
C61	-8,350	382,650	974.755,779	689.845,978
C62	-8,350	382,650	974.750,360	689.830,610
C63	-8,350	382,650	974.748,569	689.830,285
C64	-8,350	382,650	974.749,499	689.836,006
C65	-8,350	382,650	974.750,429	689.841,731
C66	-8,350	382,650	974.751,239	689.846,716

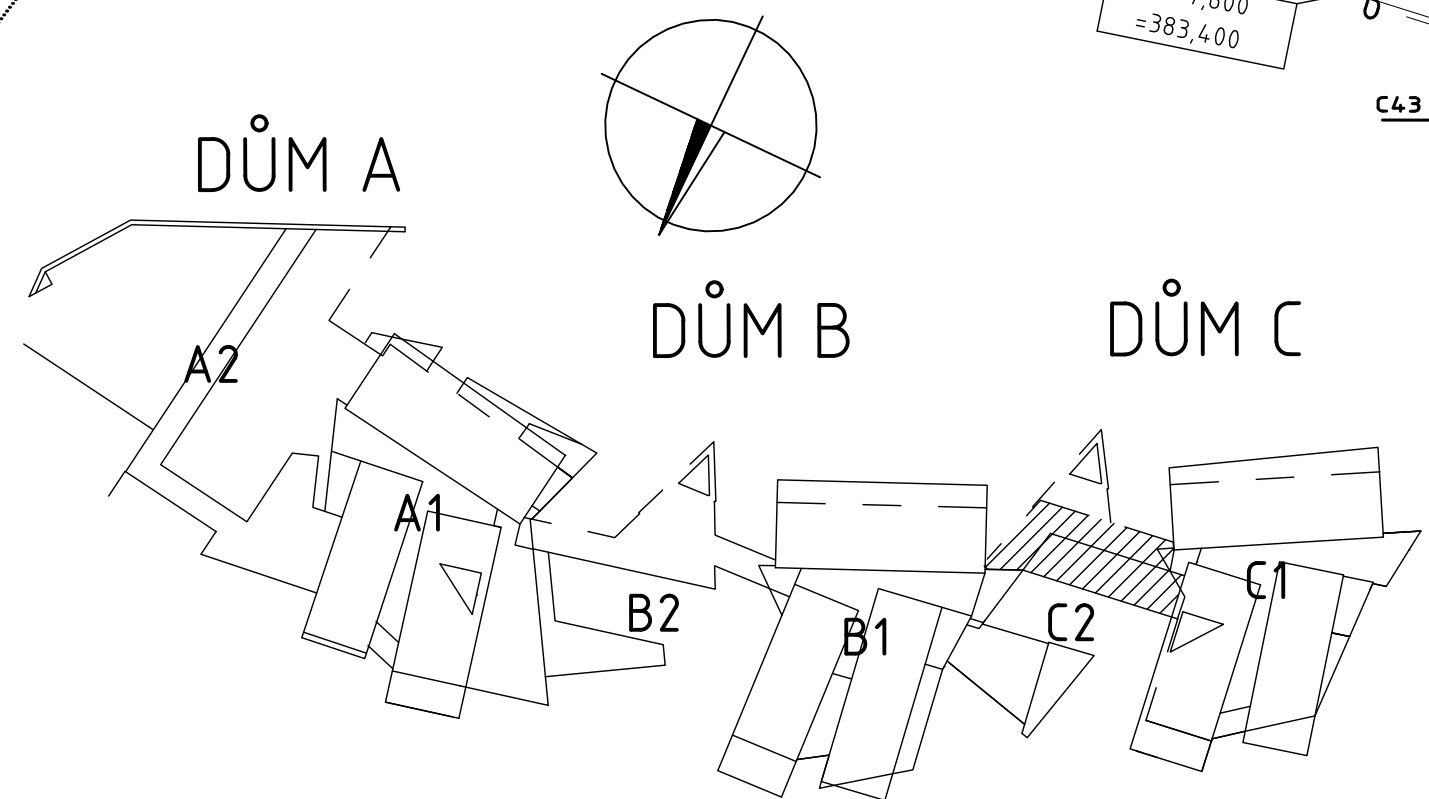

AKCE

Digitalizace dokumentace skutečného stavu se zakreslením stavebních změn a změn účelu využití místností.

ZPRACOVATEL


ŠONSKÝ architects s.r.o.  
Na Poříčí 116/5  
460 01 Liberec 2

DATUM

08/2024

## STAVEBNÍ OBJEKT SO 01 – DOMOV DŮCHODCŮ

DOKUMENTACE SKUTEČNÉHO PROVEDENÍ STAVBY 04/2003

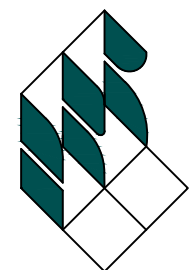INVESTOR	OKRESNÍ ÚSTAV SOCIÁLNÍCH SLUŽEB LIBEREC	 <div>ARK spol. s r. o. architektonická kancelář ing. arch. Pavel Janoušek ing. arch. Boris Šonský telefon 048/510 29 36 Sokolská 199/17 460 01 Liberec 1</div>	
STAVEBNÍ ÚŘAD	LIBEREC		
PROJEKTANT	ARK spol. s r.o. IČO 43223915		
ARCHITEKTI	ING. ARCH. P. JANOUŠEK, ING. ARCH. B. ŠONSKÝ		
VYPRACOVAL	ING. J. STRAŠIL		
DOMOV DŮCHODCŮ V LIBERCI – FRANTIŠKOVĚ LIBEREC – FRANTIŠKOV, DOMAŽLICKÁ ULICE		DATUM	BŘEZEN 2001
		FORMÁT	2 A4
		ÚČEL	PD pro PROV.STAVBY
		ZAKÁZKOVÉ ČÍSLO	11-99-31/P
		PROFESE	STAVEBNÍ
PILOTY POD 2. PP OBJEKTU C2		MĚŘÍTKO	v. č.
		1 : 100	A 09