


DOMOV DŮCHODCŮ FRANTIŠKOV
ŘEZ F-F OBJEKTEM B2 a POHLED BOČNÍ NA OBJEKT A1
M 1 : 50



PO DOHODĚ S DODAVATELEM BUDOU VEŠKERÉ ZDI
PŮVODNÍ TL. 500 MM VYZDÍVÁNY ZDIVEM
"POROTHERM 440 MM" NA TEPELNÉ IZOLAČNÍ MALTU
POROTHERM (SOUČ. TEP. VODIVOSTI 0.20 W/MK)
VENKOVNÍ LÍC ZDIVA BUDE DODRŽEN!
PODROBNOSTI VIZ TECHNICKÁ ZPRÁVA

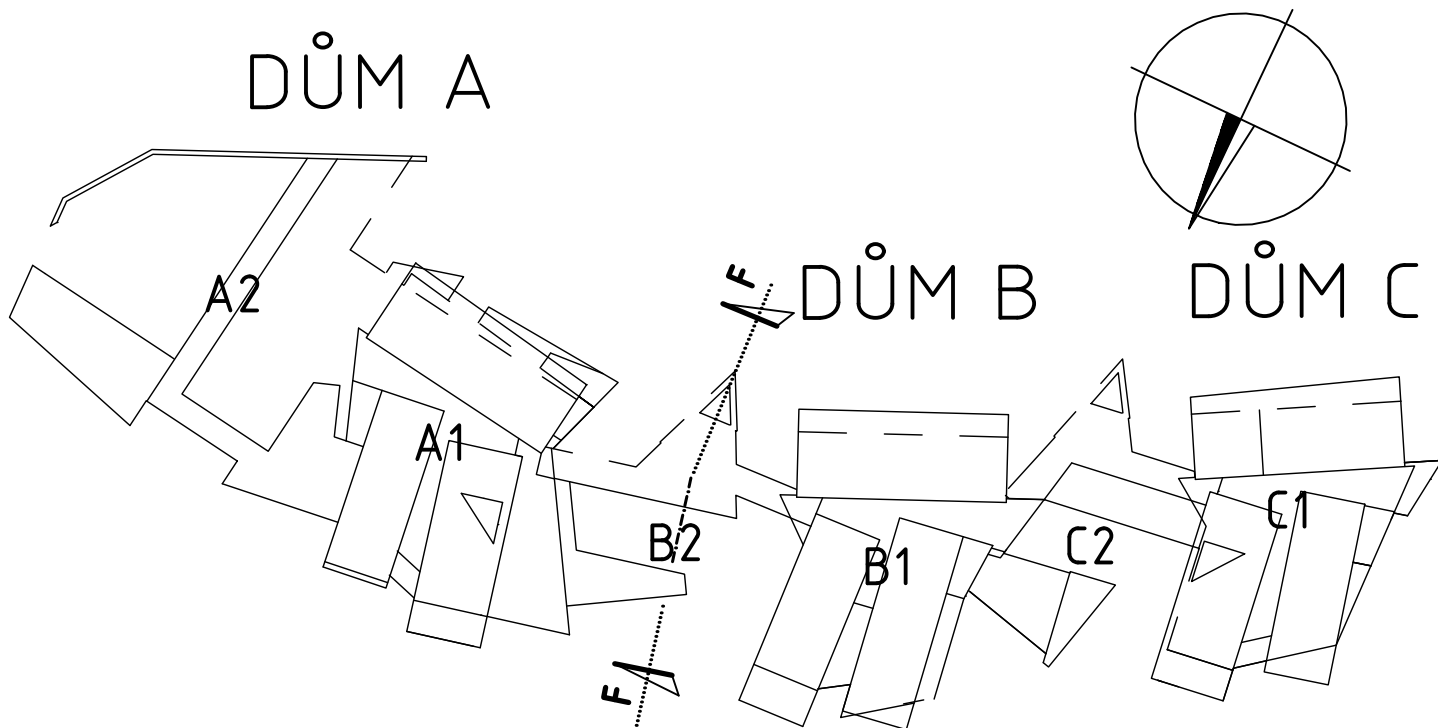

LEGENDA POVRCHŮ :

1. STŘECHA A KLEMPÍŘSKÉ PRVKY
11. STŘEŠNÍ KRYTINA
- VNITŘNÍ PLECH, VÝŠKA VLNY 17 - 18 MM, ŠÍŘKA 70 - 80 MM
- MEZI POSLEDNÍMI DVĚMI STŘEŠNÍMI LÁTEMÍ PLECHOVÁ KRYTINA
NAHRAŽENA PRŮHLÉDOU VLNILOU STŘEŠNÍ KRYTINOU Z AKRYLÁTU,
VÝŠKA VLNY 17 - 18 MM, ŠÍŘKA 70 - 80 MM
- TYČOVÉ ZACHYTÁČE SNĚHU S DRŽÁKY LEDU
12. OKAPY, SVODY, OPLECHOVÁNÍ ATK, VENKOVNÍ PARAPETY A OSTATNÍ KLEMPÍŘSKÉ
VÝROBKY JSOU Z TITANZINKOVÉHO PLECHU RHEIZINK
2. OMÍTKA S JEMNOZRNĚ SVISLE STRUKTUROVANÝM POVRCHEM
TÓNOVÁNÍ DLE VZORNIKU SIGMA - NCS
- 2.1 - „LOSOSOVÁ“ S 0530 - Y 50 R - LIST 24
- 2.2 - „OKROVÁ“ S 0560 - Y 30 R - LIST 27
- 2.3 - „TERAKOTA“ S 1050 - Y 70 R - LIST 36
- 2.4 - „ŠEDÁ“ S 6500 - N - LIST 2
- 2.4.1 - „ŠEDÁ“ S 6500 - N - LIST 2 PŘÍMO NA BETON
- 2.5 - „TMAVOŠEDÁ“ S 8500 - N - LIST 2

3. RÁMY VÝPLNÍ OTVORŮ - OKNA, DVĚŘE
- 3.1. PLAST S FOLII „SVĚTLÉ DŘEVO“ - VZORNIK REHAU - OREGON
- 3.2. DŘEVO, BOROVICE LAZUROVANÁ NA ODSŤIN PLASTOVÝCH OKEN - OREGON
- 3.3. DŘEVO, BOROVICE LAZUROVANÁ ŠEDOČERNĚ
4. DŘEVĚNÉ KONSTRUKCE OSTATNÍ
DŘEVĚNÉ OBLOŽENÍ, PERGOLY, VODITELNÉ ČÁSTI KROVÍ A MARKÝZY NAD VCHODEM
LAZUROVANÉ ŠEDOČERNĚ
5. KOVOVÉ ZÁMEČNÍČKÉ KONSTRUKCE
ŽÁROVĚ ZNKOVÁNY
6. POHLEDOVÝ BETON
7. TEXTILNÍ ROLETY


■ ZASKLENÍ BEZPEČNOSTNÍM SKLEM DLE VYHL. Č. 369 Sb.
- - - - - VNITŘNÍ BEZPEČNOSTNÍ MADLO DLE VYHL. Č. 369 Sb.

- LEGENDA HMOT
- ŽELEZOBETON
 - PROSTÝ BETON
 - ZDIVO Z CHELNÝCH KERAMICKÝCH BLOKŮ
 - ZDIVO Z CHEL PLNÝCH CP
 - SÁDKOKARTONOVÉ KONSTRUKCE
 - TEPELNÁ IZOLACE
 - ZEMINA - ZELENÁ STŘECHA
 - STÁVAJÍCÍ TERÉN
 - UPRAVENÝ TERÉN - NÁSPY

| | | |
|--|---|---------|
| AKCE | ZPRACOVATEL | DATUM |
| Digitalizace dokumentace skutečného stavu se zakreslením stavebních změn a změn účelu využití místnosti. | ŠONSKÝ architects s.r.o. Na Příčce 116/5 460 01 Liberec 2 | 08/2024 |

| | |
|-------------|---------|
| ZMĚNA FASÁD | V. 2002 |
|-------------|---------|

| |
|------------------------------|
| STAVEBNÍ OBJEKT SO 01, SO 02 |
|------------------------------|
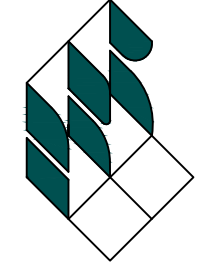
| | | | |
|---|--|---|--|
| DOKUMENTACE SKUTEČNÉHO PROVEDENÍ STAVBY 04/2003 | |  | ARK spol. s r.o. architektonická kancelář ing. arch. Pavel Janoušek ing. arch. Boris Šonský telefon 048 510 29 36 mobilní 199 917 460 01 Liberec 1 |
| INVESTOR | OKRESNÍ ÚSTAV SOCIÁLNÍCH SLUŽEB LIBEREC | | |
| STAVEBNÍ ÚŘAD | LIBEREC | | |
| PROJEKTANT | ARK spol. s r.o. IČO 43223915 | | |
| ARCHITEKT | ING. ARCH. P. JANOUŠEK, ING. ARCH. B. ŠONSKÝ | DATUM 20.5.2002 FORMÁT A5 AL ÚČEL PD pro PRŮVŠTAVBY ZAKAZKOVÉ ČÍSLO 11-99-31/P PROFESÍ STAVEBNÍ MĚŘÍTKO V Č. 2 | |
| VYPRACOVAL | ING. J. ŠTRAŠIL, ING. ARCH. P. KINCL | | |
| DOMOV DŮCHODCŮ V LIBERCI – FRANTIŠKOVĚ LIBEREC – FRANTIŠKOV, DOMAŽLICKÁ ULICE | | | |
| ŘEZ F-F OBJEKTEM B2 a POHLED BOČNÍ NA OBJEKT A1 | | | |
| | | 1 : 50 | A 52 |