



ŘEZ A-A M 1:20

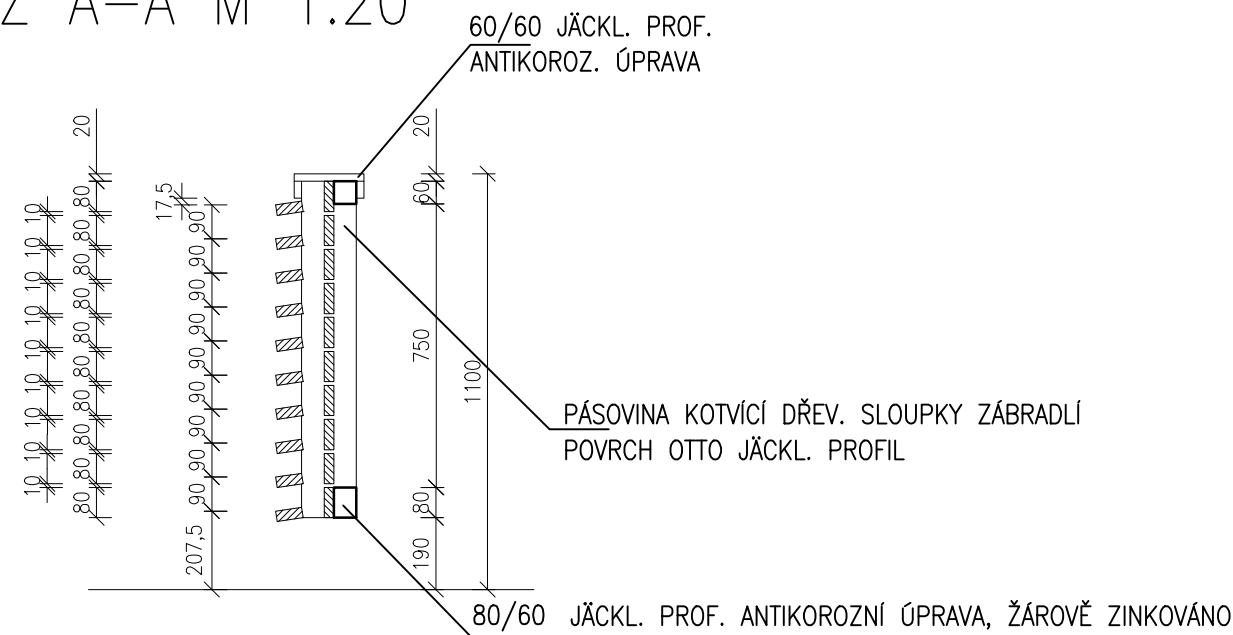

- DETÁLNÍ ŘEŠENÍ OTTO ŘEŠENÍ FASÁDNÍCH DŘEVĚNÝCH OBKLADŮ NA SEVERNÍCH FASÁDÁCH
- DŘEVĚNÉ PRVKY JSOU IMPREGNOVÁNY A MOŘENY DLE FASÁD

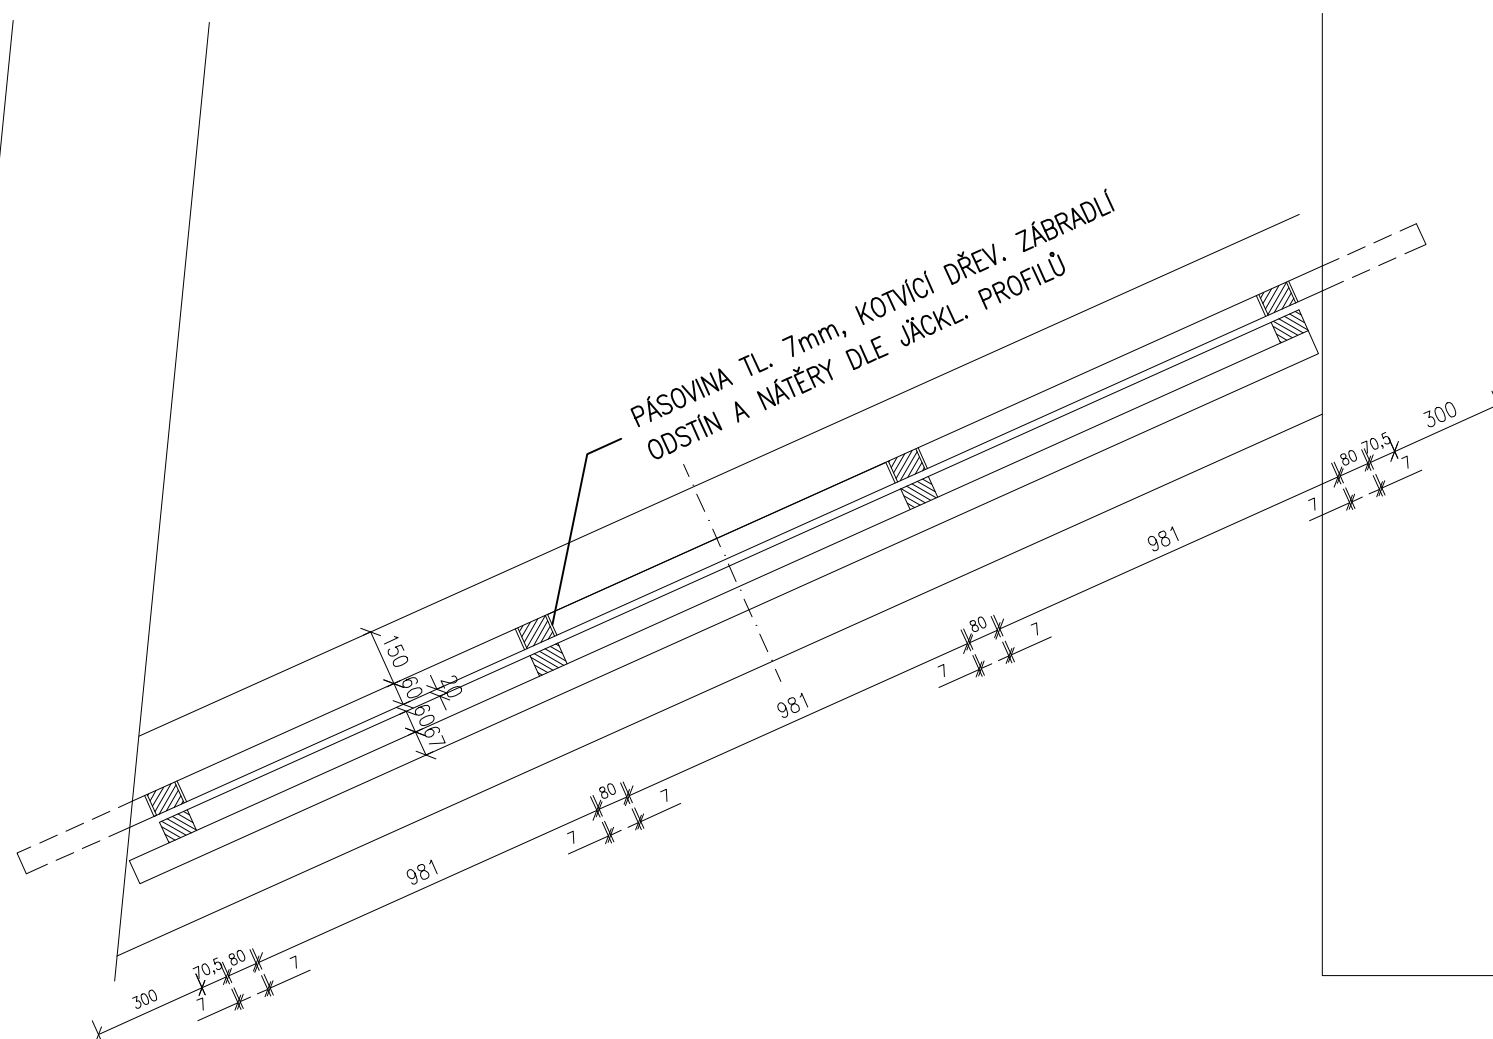

PŮDORYS

M 1:20

AKCE

Digitalizace dokumentace skutečného stavu  
se zakreslením stavebních změn a změn účelu  
využití místností.

ZPRACOVATEL

ŠONSKÝ architects s.r.o.  
Na Poříčí 116/5  
460 01 Liberec 2

DATUM

08/2024

## STAVEBNÍ OBJEKT SO 01 – DOMOV DŮCHODCŮ

VÝKRES NENAHAZUJE VÝROBNÍ DÍLENSKOU DOKUMENTACI – TU JE NUTNO OBSOUHLASIT  
ARCHITEKTEM. SKUTEČNÉ ROZMĚRY KONSTRUKCÍ JE NUTNO DOMĚŘIT PŘÍMO NA STAVBĚ

INVESTOR OKRESNÍ ÚSTAV SOCIÁLNÍCH SLUŽEB  
LIBEREC

STAVEBNÍ ÚŘAD LIBEREC


PROJEKTANT ARK spol. s r.o. IČO 43223915

ARCHITEKTI ING. ARCH. P. JANOUŠEK, ING. ARCH. B. ŠONSKÝ

VYPRACOVAL ING. ARCH. B. ŠONSKÝ

DOMOV DŮCHODCŮ  
V LIBERCI – FRANTIŠKOVĚ  
LIBEREC – FRANTIŠKOV, DOMAŽLICKÁ ULICE

DETAILY ZÁBRADLÍ TERAS V 5. NP  
POL. Č. 372

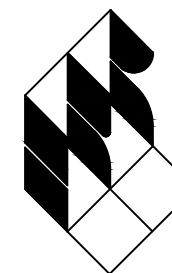

ARKspot, s r. o.  
architectonická kancelář  
ing. arch. Pavel Janoušek  
ing. arch. Boris Šonský  
telefon 048/510 29 36  
Sokolská 199/17  
460 01 Liberec 1

DATUM	BŘEZEN 2001
FORMÁT	2 A4
ÚČEL	PD pro PROV. STAVBY
ZAKÁZKOVÉ ČÍSLO	11-99-31/P
PROFESE	STAVEBNÍ
MĚŘÍTKO	V. Č.
1 : 20	A 71