
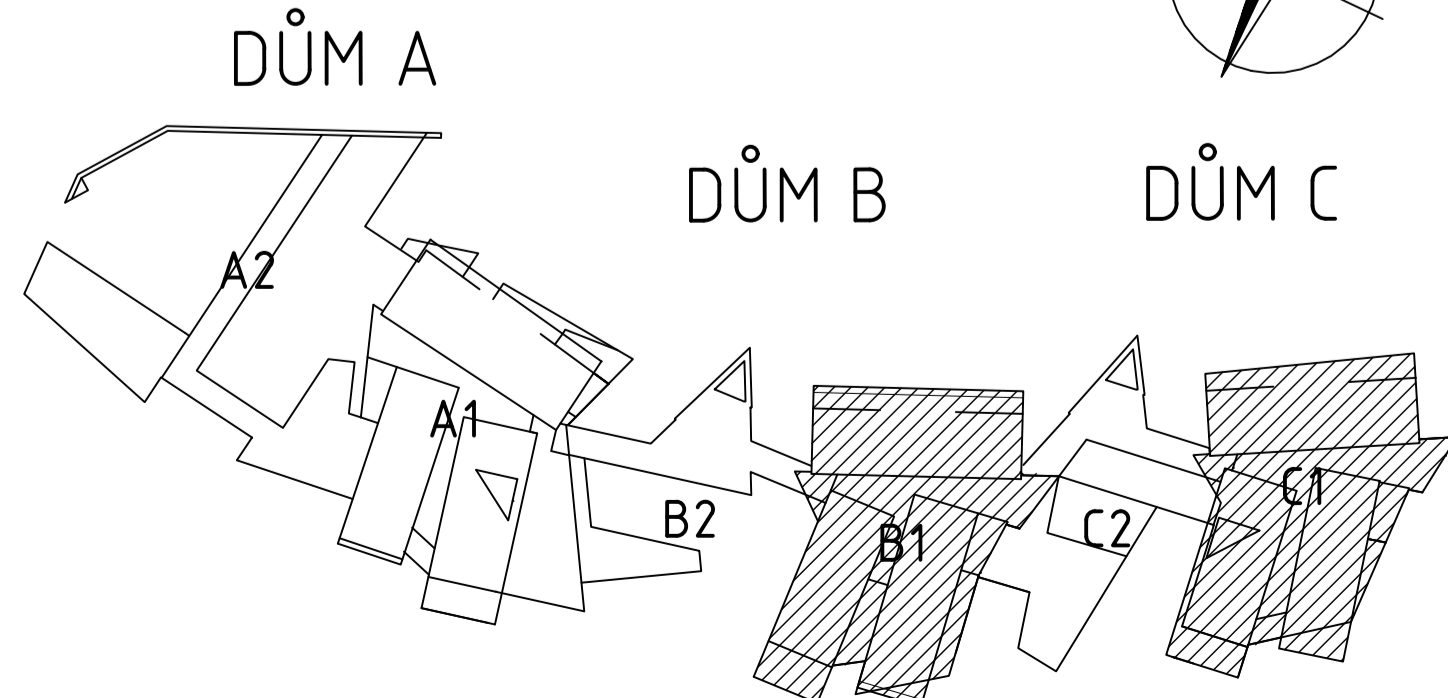


OBJEKT B1 – SOUŘADNICE PILOT

OZN.	VRCH PILOTY relativní	VRCH PILOTY v m.n.m.	X	Y	POZNÁMKA
B01	-4,650	386,350	974,752,101	689,823,983	HVB 3
B02	-4,650	386,350	974,750,229	689,820,004	
B03	-4,650	386,350	974,748,396	689,816,115	
B04	-4,650	386,350	974,746,563	689,812,225	
B05	-4,650	386,350	974,744,731	689,808,335	
B06	-4,650	386,350	974,742,891	689,804,353	HVB 2
B07	-4,650	386,350	974,748,215	689,825,818	
B08	-4,650	386,350	974,746,340	689,821,837	
B09	-4,650	386,350	974,744,507	689,817,948	
B10	-4,650	386,350	974,742,674	689,814,058	
B11	-4,650	386,350	974,740,841	689,810,168	
B12	-4,650	386,350	974,738,965	689,806,188	
B13	-11,650	379,350	974,746,361	689,826,691	
B14	-11,650	379,350	974,744,485	689,822,711	
B15	-11,650	379,350	974,742,652	689,818,821	
B16	-11,650	379,350	974,740,310	689,813,852	
B17	-11,650	379,350	974,737,111	689,807,062	
B18	-11,650	379,350	974,741,343	689,827,561	
B19	-13,100	377,900	974,740,785	689,824,557	
B20	-13,100	377,900	974,740,134	689,821,427	
B21	-13,100	377,900	974,738,228	689,825,011	
B22	-13,100	377,900	974,737,660	689,821,867	
B23	-11,650	379,350	974,738,685	689,827,474	
B24	-11,650	379,350	974,739,503	689,817,930	
B25	-13,100	377,900	974,736,580	689,820,386	
B26	-13,100	377,900	974,736,243	689,818,516	
B27	-13,100	377,900	974,733,672	689,818,971	
B28	-13,100	377,900	974,734,009	689,820,847	
B29	-11,650	379,350	974,735,106	689,827,362	
B30	-11,650	379,350	974,734,762	689,825,442	
B31	-11,650	379,350	974,730,727	689,826,170	
B32	-11,650	379,350	974,729,963	689,821,938	
B33	-11,650	379,350	974,726,594	689,826,916	
B34	-11,650	379,350	974,725,830	689,822,684	
B35	-12,100	378,900	974,723,002	689,827,564	
B36	-11,650	379,350	974,721,856	689,821,217	
B37	-12,100	378,900	974,720,024	689,823,732	
B38	-11,650	379,350	974,719,642	689,821,616	
B39	-11,650	379,350	974,719,585	689,817,791	
B40	-11,650	379,350	974,736,162	689,814,159	
B41	-11,650	379,350	974,735,845	689,809,870	
B42	-11,650	379,350	974,732,871	689,814,402	
B43	-11,650	379,350	974,732,554	689,810,114	
B44	-11,650	379,350	974,728,682	689,814,712	
B45	-11,650	379,350	974,728,365	689,810,423	
B46	-11,650	379,350	974,724,494	689,815,022	
B47	-11,650	379,350	974,724,177	689,810,733	
B48	-11,650	379,350	974,720,305	689,815,331	
B49	-11,650	379,350	974,719,739	689,811,062	
B50	-11,650	379,350	974,747,020	689,830,000	

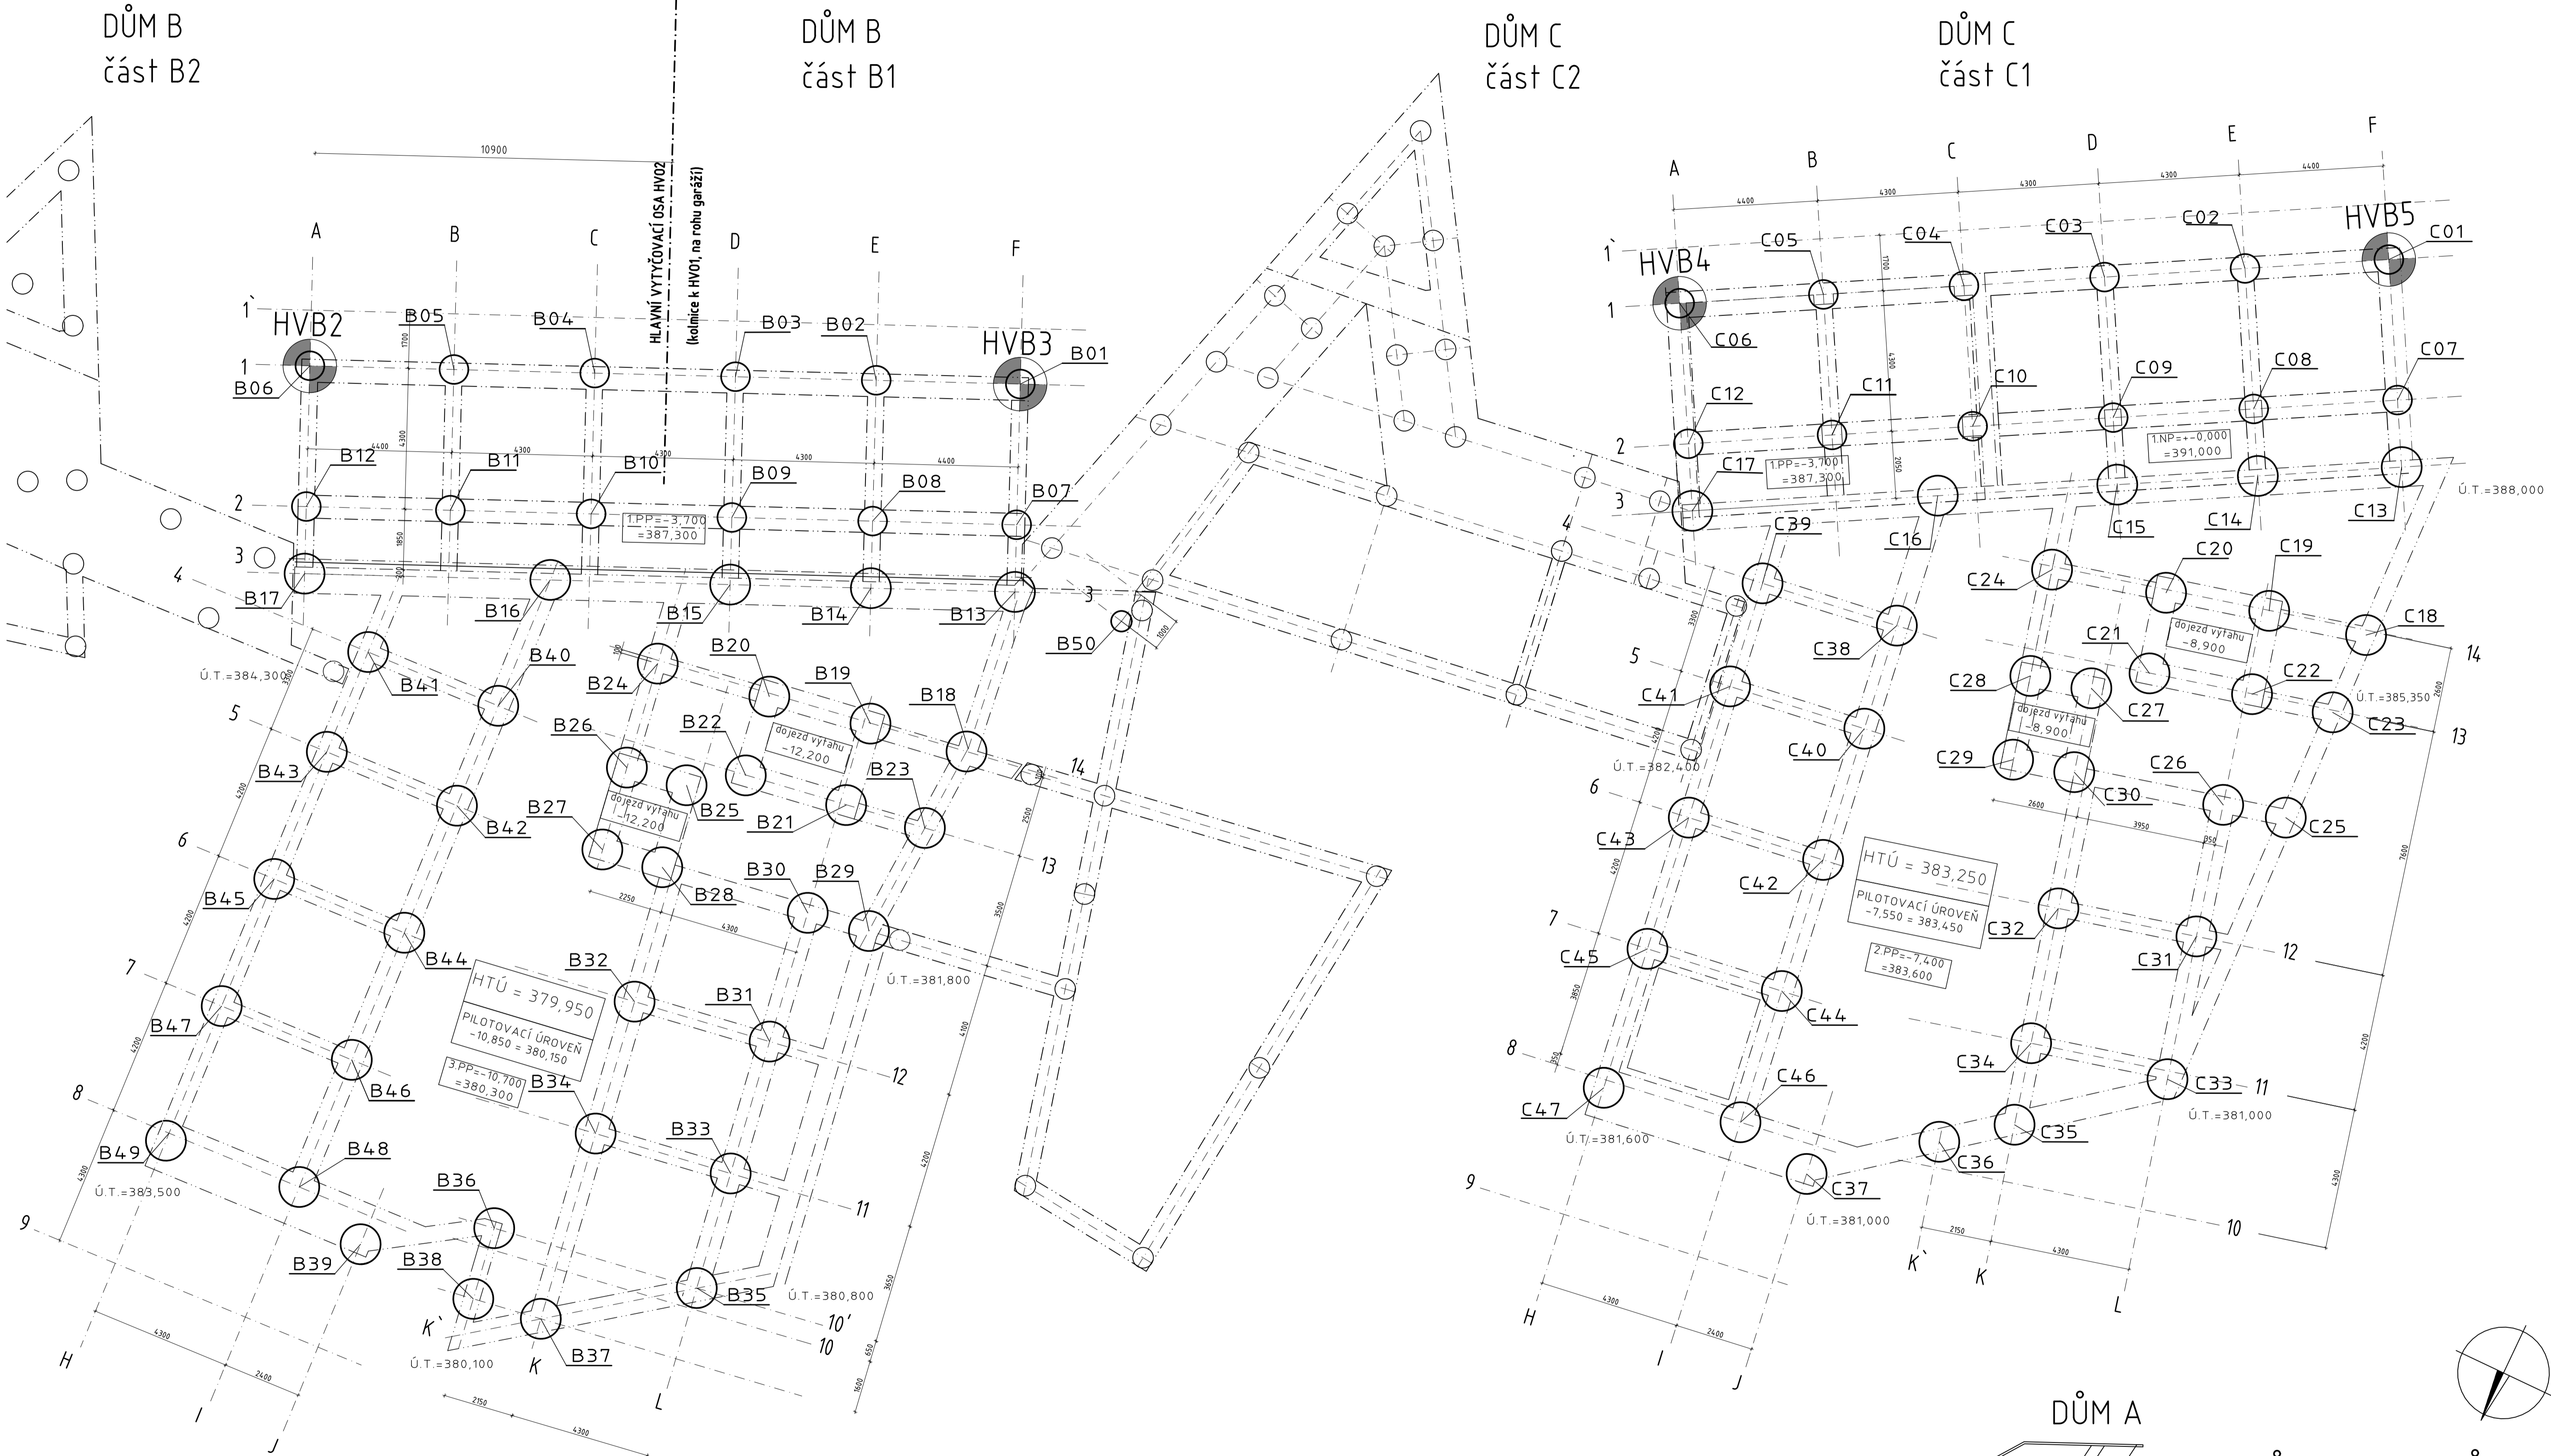

OBJEKT C1 – SOUŘADNICE PILOT

OZN.	VRCH PILOTY relativní	VRCH PILOTY v m.n.m.	X	Y	POZNÁMKA
C01	-4,650	386,350	974,774,281	689,859,612	HVB 5
C02	-0,950	390,050	974,772,069	689,855,812	
C03	-0,950	390,050	974,769,904	689,852,097	
C04	-4,650	386,350	974,767,736	689,848,380	
C05	-4,650	386,350	974,765,573	689,844,667	
C06	-4,650	386,350	974,763,356	689,840,863	HVB 4
C07	-4,650	386,350	974,770,566	689,861,777	
C08	-0,950	390,050	974,768,351	689,857,975	
C09	-0,950	390,050	974,766,186	689,854,260	
C10	-4,650	386,350	974,764,021	689,850,545	
C11	-4,650	386,350	974,761,856	689,846,830	
C12	-4,650	386,350	974,759,640	689,843,028	
C13	-8,350	382,650	974,768,795	689,862,809	
C14	-8,350	382,650	974,766,579	689,859,008	
C15	-8,350	382,650	974,764,414	689,855,292	
C16	-8,350	382,650	974,761,648	689,850,546	
C17	-8,350	382,650	974,757,869	689,844,060	
C18	-8,350	382,650	974,763,724	689,864,143	
C19	-9,800	381,200	974,763,054	689,861,169	
C20	-9,800	381,200	974,762,133	689,858,107	
C21	-9,800	381,200	974,759,707	689,858,761	
C22	-9,800	381,200	974,760,546	689,861,844	
C23	-8,350	382,650	974,761,156	689,864,291	
C24	-8,350	382,650	974,761,199	689,854,679	
C25	-8,350	382,650	974,757,642	689,864,458	
C26	-8,350	382,650	974,757,131	689,862,575	
C27	-9,800	381,200	974,758,502	689,857,380	
C28	-9,800	381,200	974,758,002	689,855,547	
C29	-9,800	381,200	974,755,481	689,856,224	
C30	-9,800	381,200	974,755,980	689,858,064	
C31	-8,350	382,650	974,753,175	689,863,652	
C32	-8,350	382,650	974,752,045	689,859,503	
C33	-10,600	380,400	974,748,881	689,864,821	
C34	-8,350	382,650	974,747,993	689,860,607	
C35	-10,600	380,400	974,745,540	689,861,274	
C36	-10,600	380,400	974,744,042	689,859,454	
C37	-10,600	380,400	974,741,345	689,856,276	
C38	-8,350	382,650	974,757,542	689,851,213	
C39	-8,350	382,650	974,756,853	689,846,969	
C40	-8,350	382,650	974,754,285	689,851,742	
C41	-8,350	382,650	974,753,595	689,847,498	
C42	-8,350	382,650	974,750,139	689,852,416	
C43	-10,600	380,400	974,749,450	689,848,172	
C44	-8,350	382,650	974,745,994	689,853,090	
C45	-10,600	380,400	974,745,304	689,848,845	
C46	-10,600	380,400	974,741,848	689,853,763	
C47	-10,600	380,400	974,740,912	689,849,559	

AKCE Digitalizace dokumentace skutečného stavu se zakreslením stavebních změn a změn účelu využití místnosti.	ZPRACOVATEL ŠŤONSKÝ architects s.r.o. Na Poříčí 116/5 460 01 Liberec 2	DATUM 08/2024
--	---	------------------

ZMĚNA "a" – 7. 9. 2000

STAVEBNÍ OBJEKT SO 01 – DOMOV DŮCHODČŮ			
DOKUMENTACE SKUTEČNÉHO PROVEDENÍ STAVBY 04/2003			
INVESTOR	OKRESNÍ ÚSTAV SOCIÁLNÍCH SLUŽEB LIBEREC		
STAVEBNÍ ÚŘAD	LIBEREC		
PROJEKTANT	ARK spol. s r.o. IČO 43223915		
ARCHITEKT	ING. ARCH. P. JANOŮŠEK, ING. ARCH. B. ŠŤONSKÝ		
VYPRACOVAL	ING. J. STRAŠIL, J. ČERVINKA ml.		
DOMOV DŮCHODČŮ V LIBERCI – FRANTIŠKOVĚ LIBEREC – FRANTIŠKOV, DOMAŽLICKÁ ULICE		DATUM FORMÁT ÚČEL ZAKÁZKOVÉ ČÍSLO PROFESE MĚŘÍTKO	ZÁŘÍ 2000 12 A4 PD pro PROV STAVBY 11-99-31/P STAVEBNÍ v.č.
DISPOZICE ROZMÍSTĚNÍ PILOT OBJ. B1 a C1		1 : 100	A 02/a