



DŮM B  
část B1

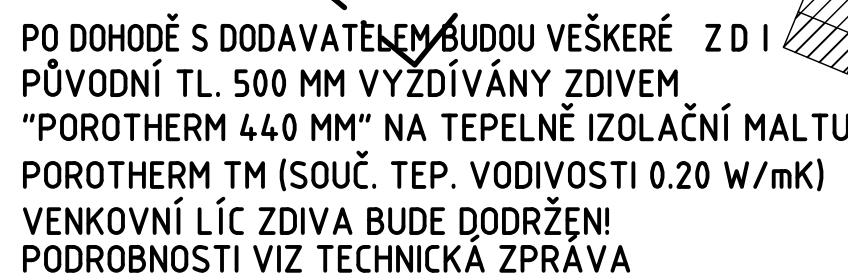

AKCE	ZPRACOVATEL	DATUM
Digitalizace dokumentace skutečného stavu se zakreslením stavebních změn a změn účelu využití místností.	ŠONSKÝ architects s.r.o Na Poříčí 116/5 460 01 Liberec 2	08/2024

<h1>STAVEBNÍ OBJEKT SO 01 – DOMOV DŮCHODČŮ</h1>	
<b>DOKUMENTACE SKUTEČNÉHO PŘEVODENÍ STAVBY 04/2003</b>	
INVESTOR ODKRSLNÝ ÚSTAV SOCIÁLNÍCH SLUŽEB LIBEREC	 <b>ARK spol. s r.o.</b> architektonická kancelář ing. arch. Pavel Janoušek ing. arch. Borek Šanělek telefon 0482 50 79 36 fax 0482 31 7917 460 11 Liberec
STAVEBNÍ ÚŘAD LIBEREC	
PROJEKTANT ARK spol. s r.o. IČO 43223915	
ARCHITEKT ING. PAVEL JANOUŠEK ING. ARCH. B. ŠANĚLEK	
PŘEVODOVÁČ ING. J. STRÁŠIL – ČERVINKA M.	
<h2>DOMOV DŮCHODČŮ V LIBERCI – FRANTŠKŮV LIBEREC – FRANTŠKOV, DOMAŽLICKÁ ULICE</h2>	DATUM 18.08.2003 FORMÁT A3 ÚČEL PŘÍPRAVA PROJEKTU STAVBY ZAKÁZKOVÉ ČÍSLO 11-99-31/P PROFESÍ STAVEBNÍ MĚRÍTKO 1 : 50 V. Č. A 23
<h2>PŮDORYS 1. NP – OBJEKT B1, B2</h2>	