


M 1:25

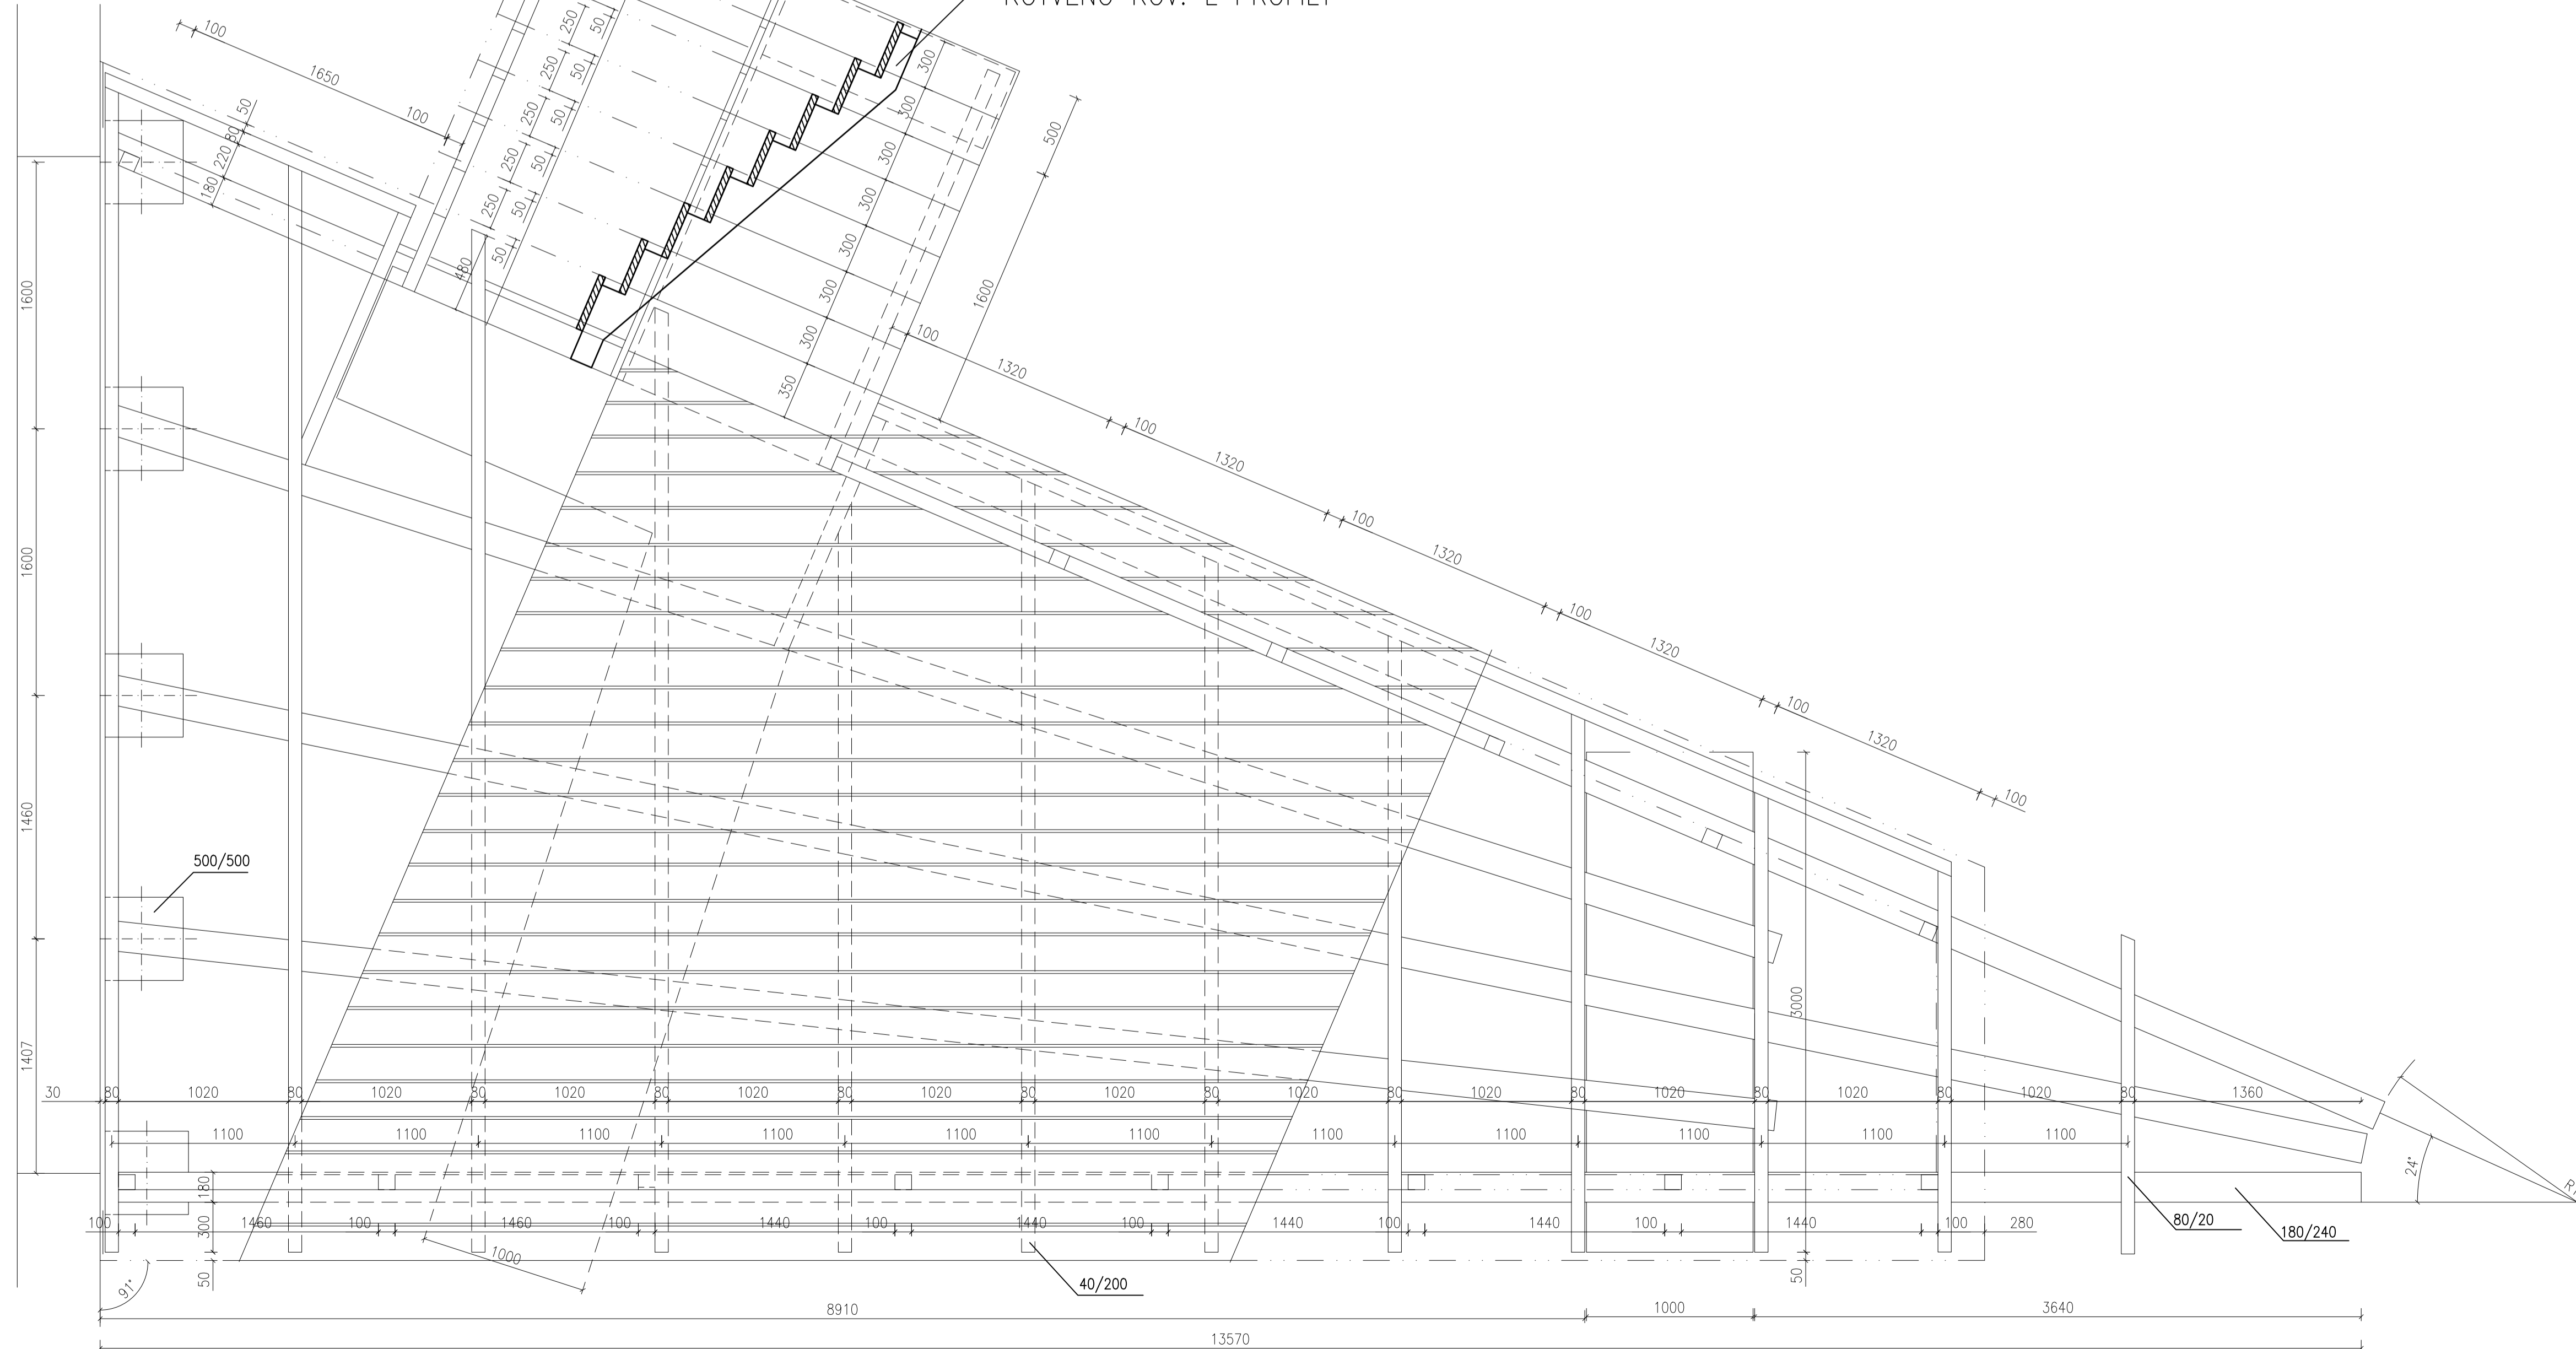


PÜDORYS M 1:25

AKCE	ZPRACOVATEL	DATUM
Digitalizace dokumentace skutečného stavu se zakreslením stavebních změn a změn účelu využití místností.	ŠONSKÝ architects s.r.o Na Poříčí 116/5 460 01 Liberec 2	08/2024

STAVEBNÍ OBJEKT SO 01 – DOMOV DŮCHODCŮ

VÝKRES NENAHAZUJE VÝROBNÍ DÍLENSKOU DOKUMENTACI – TU JE NUTNO OBSOULASIT ARCHITEKTEM. SKUTEČNÉ ROZMĚRY KONSTRUKCÍ JE NUTNO DOMĚŘIT PŘÍMO NA STAVBĚ

INVESTOR	OKRESNÍ ÚSTAV SOCIÁLNÍCH SLUŽEB LIBEREC		ARK spol. s r. o. architectonická kancelář ing. arch. Pavel Janoušek ing. arch. Boris Šonský telefon 048/510 29 36 Sokolská 139/17 460 01 Liberec 1
STAVEBNÍ ÚŘAD	LIBEREC		
PROJEKTANT	ARK spol. s r.o. IČO 43223915		
ARCHITEKT	ING. ARCH. P. JANOUŠEK, ING. ARCH. B. ŠONSKÝ		
VYPRACOVAL	ING. ARCH. P. JANOUŠEK		
DOMOV DUCHODCŮ V LIBERCI – FRANTIŠKOVĚ LIBEREC – FRANTIŠKOV, DOMAŽLICKÁ ULICE		DATUM	BŘEZEN 2001
		FORMÁT	A4
		ÚČEL	PD pro PROV. STAVBY
		ZAKÁZKOVÉ ČÍSLO	11–99–31/P
		PROFESE	STAVEBNÍ
DETAILY TERASY V 1. PP PŘED OBJ. A1		MĚŘITKO	v. č. 1 : 25 A 59