


DIGITALIZACE DOKUMENTACE SKUTEČNÉHO STAVU SE ZAKRESLENÍM STAVEBNÍCH ZMĚN A ZMĚN ÚČELU VYUŽITÍ MÍSTNOSTÍ

Objednatel: STATUTÁRNÍ MĚSTO LIBEREC, nám. Dr. E. Beneše 1, Liberec 1
Zhotovitel: ŠONSKÝ architects s.r.o., Na Poříčí 116/5, Liberec 2

SRPEN 2024

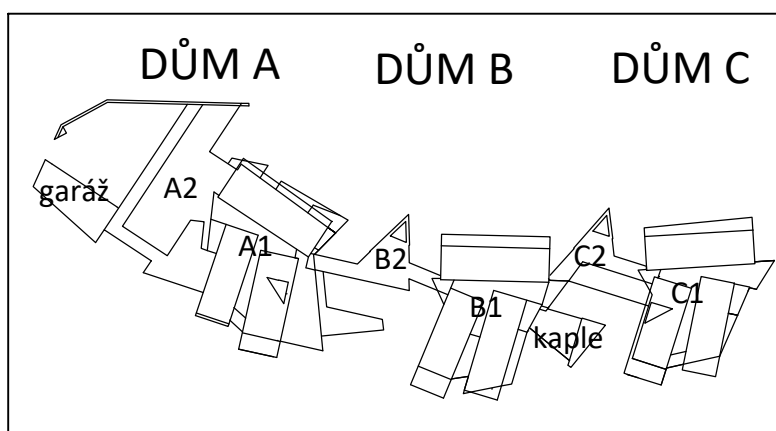

DOMOV DŮCHODCŮ V LIBERCI - FRANTIŠKOVĚ

DOMAŽLICKÁ ULICE
LIBEREC

DOKUMENTACE SKUTEČNÉHO PROVEDENÍ STAVBY STAVEBNÍ OBJEKT SO 01

DŮM A, B, C garáž

Investor: Okresní ústav sociálních služeb v Liberci
Zhotovitel: ARK spol. s.r.o., Liberec, IČO 43223915
Ing. arch. Pavel Janoušek, Ing. arch. Boris Šonský
Zakázkové číslo: 11-99-31/P

KVĚTEN 2003