



ŘEZ 2-2

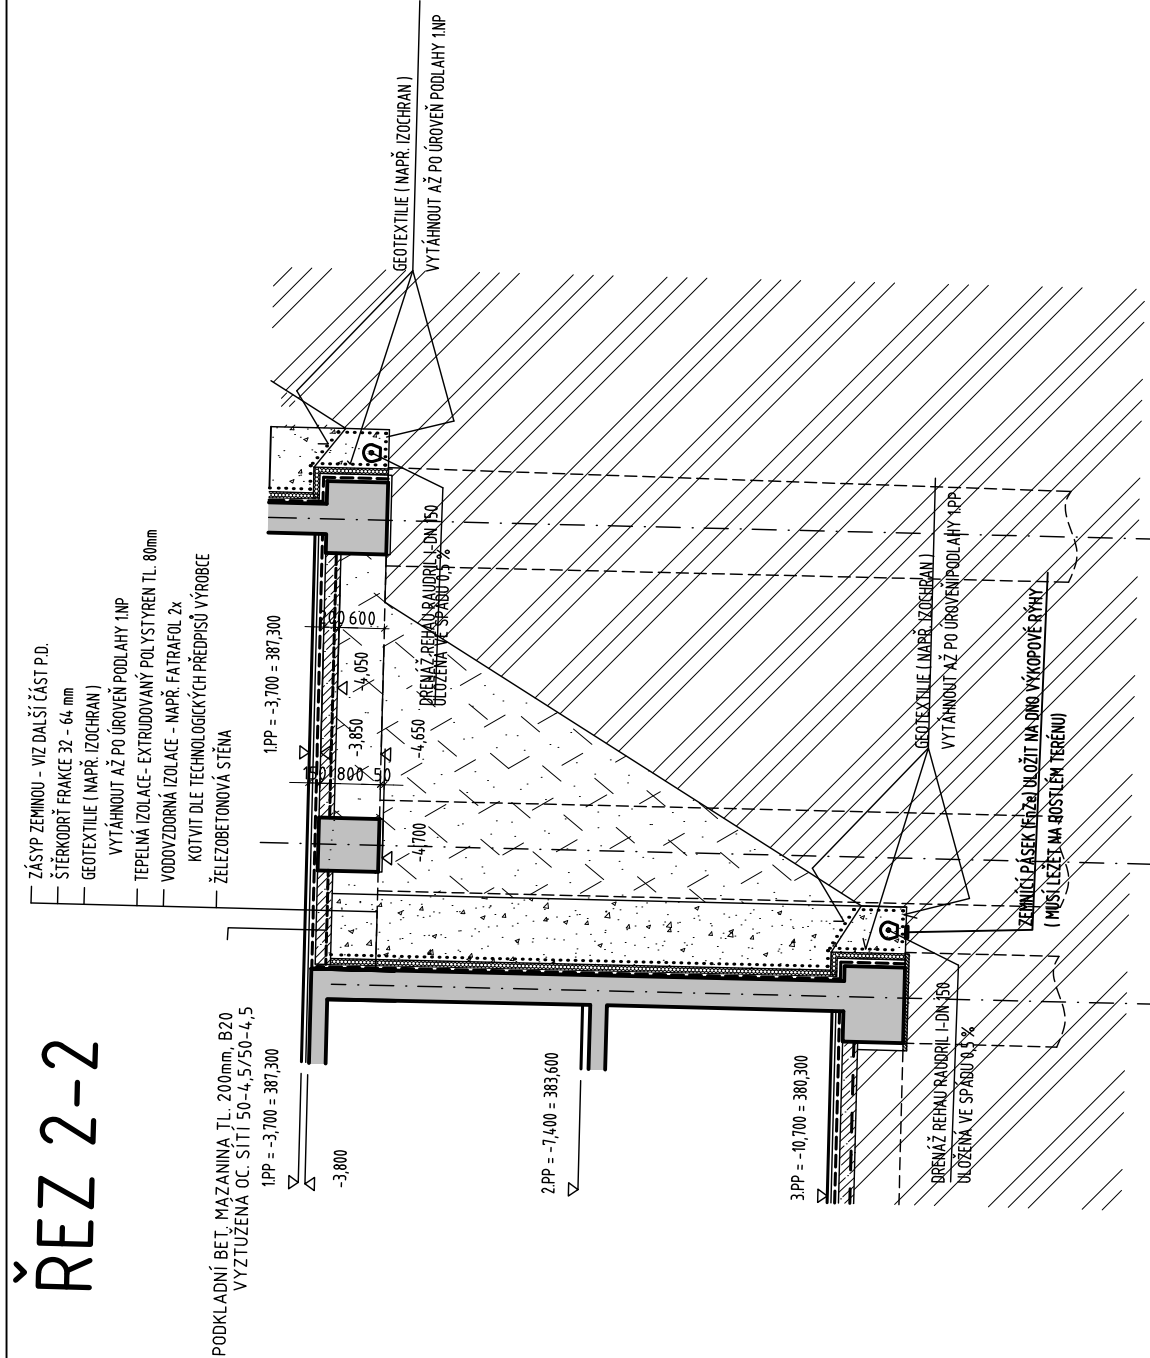


ŘEZ 1-1

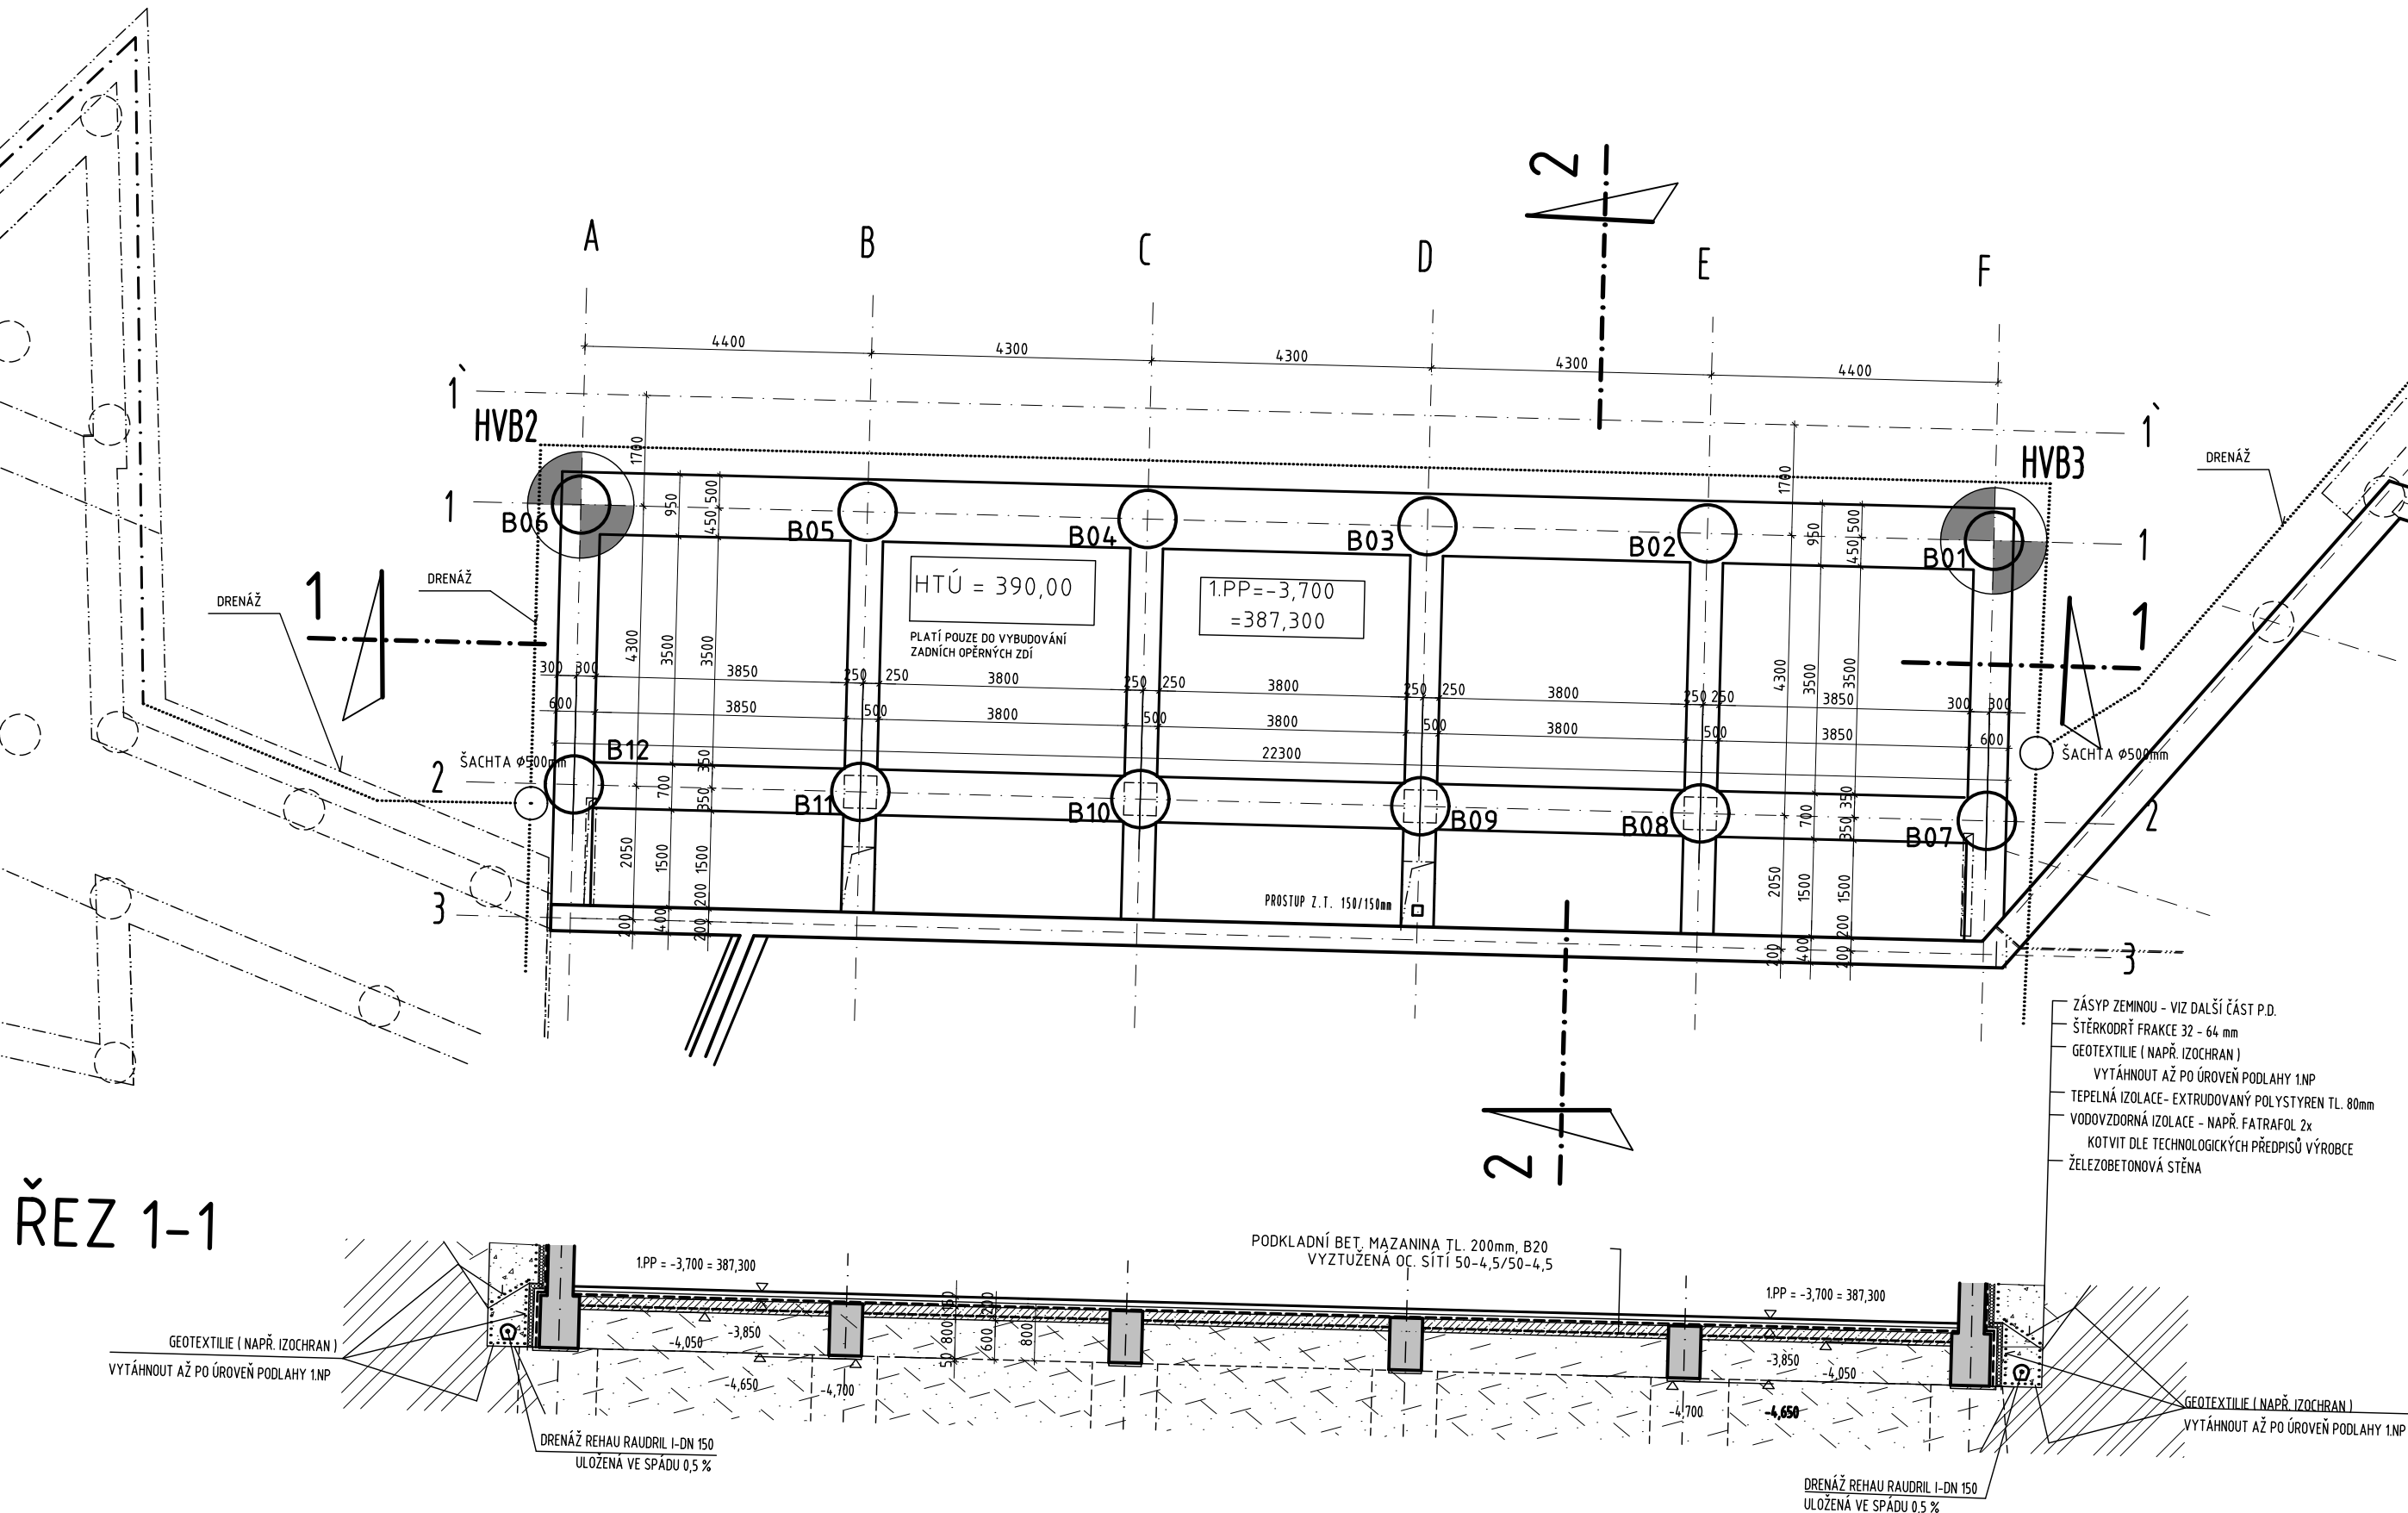

LEGENDA HMOT

- ŽELEZOBETON
- PROSTÝ BETON
- ZDIVO Z CIHELNÝCH BLOKŮ
- ZDIVO Z CIHEL PLNÝCH CP
- TEPELNÁ IZOLACE
- ZÁSYP - VIZ DALŠÍ STUPEŇ P.D.
- ŠTĚRKODŘÍ FRAKCE 32-64
- ROSTLÝ TERÉN

TENTO VÝKRES ŘEŠÍ POUZE ZÁKLADOVÉ KONSTRUKCE  
OBJEKTU "B1" - 1.PP tzn. DO ÚROVNĚ -3,850  
1.PP = -3,700 = 387,300  
DŮM A

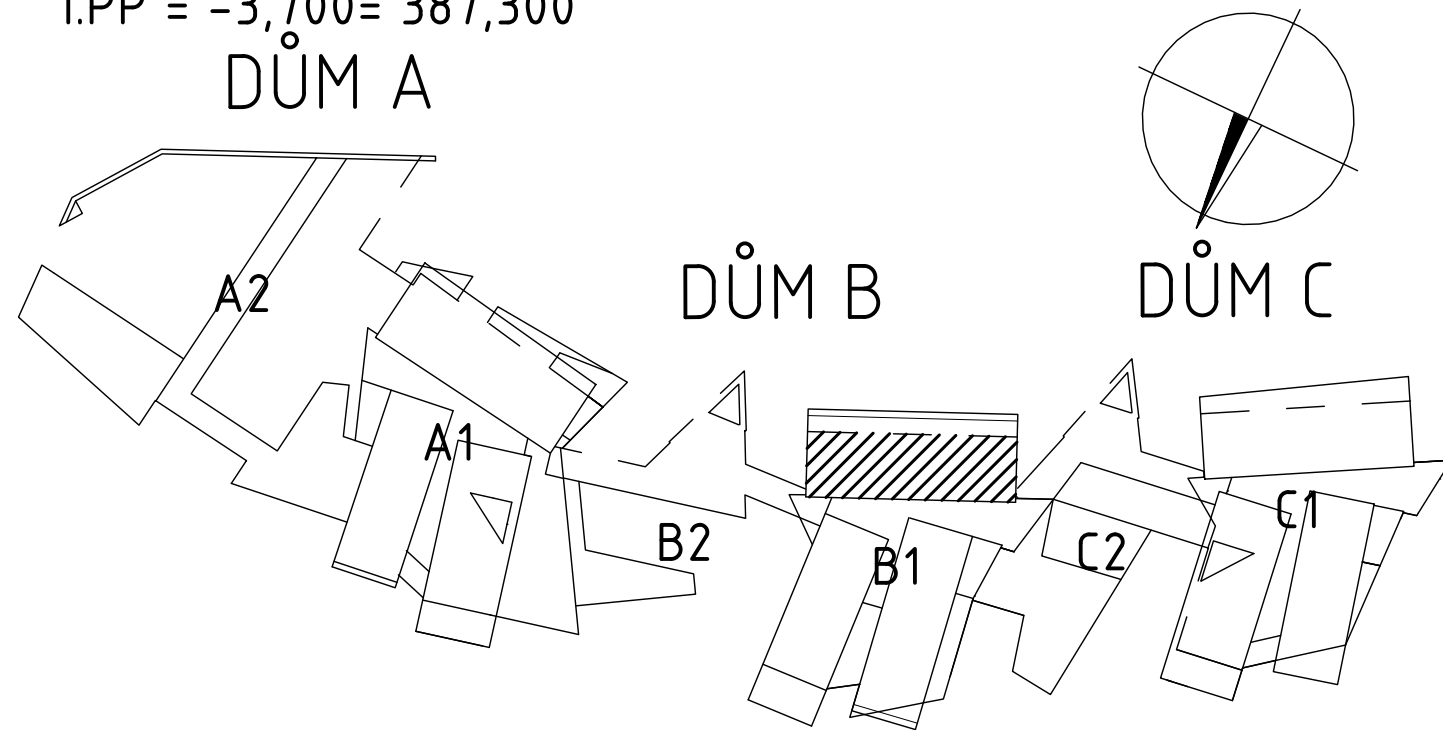

AKCE  
Digitalizace dokumentace skutečného stavu  
se zakreslením stavebních změn a změn účelu  
využití místností.


ZPRACOVATEL  
ŠONSKÝ architects s.r.o.  
Na Poříčí 116/5  
460 01 Liberec 2

DATUM  
08/2024

STAVEBNÍ OBJEKT SO 01 - DOMOV DŮCHODCŮ

DOKUMENTACE SKUTEČNÉHO PROVEDENÍ STAVBY 04/2003

INVESTOR	OKRESNÍ ÚSTAV SOCIÁLNÍCH SLUŽEB LIBEREC
STAVEBNÍ ÚŘAD	LIBEREC
PROJEKTANT	ARK spol. s r.o. IČO 43223915
ARCHITEKTI	ING. ARCH. P. JANOUŠEK, ING. ARCH. B. ŠONSKÝ
VYPRACOVAL	J.ČERVINKA ml.

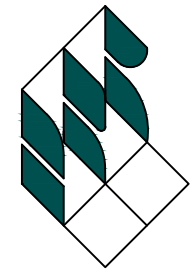

ARK spol. s r.o.  
architektonická kancelář  
ing. arch. Pavel Janoušek  
ing. arch. Boris Šonský  
telefon 048/510 29 36  
Sokolská 199/17  
460 01 Liberec 1

DOMOV DŮCHODCŮ  
V LIBERCI - FRANTIŠKOVĚ  
LIBEREC - FRANTIŠKOV, DOMAŽLICKÁ ULICE

ZÁKLADY POD 2. PP - obj. "B1"

DATUM	SRPEN 2000
FORMÁT	4 A4
ÚČEL	PD pro PROV.STAVBY
ZAKÁZKOVÉ ČÍSLO	11-99-31/P
PROFESE	STAVEBNÍ
MĚŘÍTKO	v. č.
	1 : 100
	A 06