
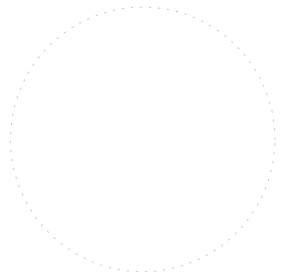



LEGENDA MÍSTNOSTÍ - 1PP

Č. M.	NÁZEV MÍSTNOSTI	PLOCHA m2	SVĚTLÁ VÝŠKA m	POVRCHY PODLAH	POZNÁMKA
-101	CHODBA + SCHODIŠTĚ	27,2	3,150	KERDLAŽBA	
-102	CHODBA	11,4	3,150	KERDLAŽBA	
-103	KANCELÁŘ ŠKOLNÍKA	18,5	3,150	PVC	
-104	SKLAD	20,1	3,150	PVC	
-105	TRÍDA	80,1	3,150	PVC	
-106	SKLAD	19,3	3,150	PVC	
-107	TRÍDA	20,1	3,150	PVC	
-108	TRÍDA	18,6	3,150	PVC	
-109	TRÍDA	18,5	3,150	PVC	
-110	TRÍDA	80,2	3,150	PVC	
-111	KABINET	19,9	3,150	KOBEREC	
-112	SKLAD	19,6	3,150	PVC	
-113	UKLADOVÁ MÍSTNOST	9,5	3,150	KERDLAŽBA	
-114	HLAVNÍ CHODBA	112,7	3,150	KERDLAŽBA	

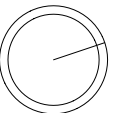

s0,000= podlaha v 1NP		PARE:	
HLAVNÍ PROJEKTANT:  Ing. arch. Jindřich Kejik FS Vision, s.r.o., IČ: 227 92 902 B. Němcové 54/9, Liberec 5 Architekt: Ing. arch. Vojtěch Valtr, Mobil: 702 088 459		VYPRACOVAL: David Brůžek Email: d.bruzek@fsvision.cz Mobil: 737 745 685	
KRAJ: Liberecký		OBEČ: Liberec	
INVESTOR: Statutární město Liberec, Nám. Dr. E. Beneše 1, 460 59, Liberec, IČO: 00262978 DIČ:CZ00262978 KONTAKT ZA INVESTORA: machatky.pet@magistrat.liberec.cz, 734686250		GENERÁLNÍ PROJEKTANT:   <b>FS Vision</b> FS Vision, s.r.o., IČ: 227 92 902 mobil: +420 777 179 927, email: kejik@fsvision.cz	
AKCE - NÁZEV, MÍSTO:  "ZŠ Liberec, Sokolovská - zaměření a zakreslení stávajícího stavu objektu."		STUPEŇ PD:  <b>PASPORT</b>	
ČÁST PROJEKTU:  D.1.1 Architektonicko-stavební řešení		FORMÁT:  8xA4	MÉRITKO:  1:100
PŘÍLOHA:  PŮDORYS 1PP - BUDOVA "A"		DATUM:  04/2019	ČÍSLO VÝKRESU:  <b>D.1.1.16</b>