

BUDOVA "D"

BUDOVA "C"

BUDOVA "A"  
2.03

2.04

2.06

2.05

2.12

2.07

2.13

2.11

2.10

2.09

2.08

2.02

2.01

2.21

2.20

2.19

2.18

2.17



2.16


2.15

2.14

LEGENDA MÍSTNOSTÍ - 2NP

Č. M.	NÁZEV MÍSTNOSTI	PLOCHA m2	SVĚTLÁ VÝŠKA m	POVRCHY PODLAH	POZNÁMKA
2.01	POSLOVNA	19,9	3,300	PVC	
2.02	CHODBA	81,8	3,300	KERDLAŽBA	
2.03	CHODBA	54	3,300	KERDLAŽBA	
2.04	KABINET	31,1	3,300	PVC	
2.05	KNIHOVNA	19,8	3,300	KOBEREC	
2.06	SBOROVNA	59,7	3,300	PARKETY	
2.07	KANCELÁŘ	10,3	3,300	PARKETY	
2.08	CHODBA	9	3,300	PARKETY	
2.09	WC	5,2	3,300	KERDLAŽBA	
2.10	WC	5,2	3,300	KERDLAŽBA	
2.11	CHODBA	8,5	3,300	PVC	
2.12	KANCELÁŘ	19,2	3,300	PARKETY	
2.13	KABINET	19,2	3,300	KOBEREC	
2.14	ŠATNA	40,1	3,300	PVC	
2.15	SPRCHA	9,1	3,300	KERDLAŽBA	
2.16	WC	9,8	3,300	KERDLAŽBA	
2.17	ŠATNA	20,3	3,300	PVC	
2.18	ŠATNA	20,3	3,300	PVC	
2.19	WC	9,8	3,300	KERDLAŽBA	
2.20	ŠATNA	19,4	3,300	PVC	
2.21	SPRCHA	9,1	3,300	PVC	

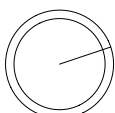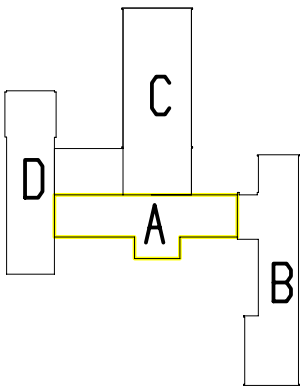

s0,000= podlažia v 1NP		PARE:	
HLAVNÍ PROJEKTANT: Ing. arch. Jindřich Kejik FS Vision, s.r.o., IČ: 227 92 902 B. Němcovské 54/9, Liberec 5 Architekt: Ing. arch. Vojtěch Valtr, Mobil: 702 088 459		VYPRACOVAL: David Brůžek Email: d.bruzek@fsvision.cz Mobil: 737 745 685	
KRAJ: Liberecký	OBEC: Liberec	GENERÁLNÍ PROJEKTANT:  <b>FS Vision</b> FS Vision, s.r.o., IČ: 227 92 902 mobil: +420 777 179 927, email: kejik@fsvision.cz	
INVESTOR: Statutární město Liberec, Nám. Dr. E. Beneše 1, 460 59, Liberec, IČO: 00262978 DIČ:CZ00262978 KONTAKT ZA INVESTORA: machatky.pet@magistrat.liberec.cz, 734686250		STUPEŇ PD: <b>PASPORT</b>	
AKCE - NÁZEV, MÍSTO: "ZŠ Liberec, Sokolovská - zaměření a zakreslení stávajícího stavu objektu."		FORMÁT: 8xA4	MÉRITKO: 1:100
ČÁST PROJEKTU: D.1.1 Architektonicko-stavební řešení		DATUM: 04/2019	ČÍSLO VÝKRESU: <b>D.1.1.18</b>
PŘÍLOHA: PŮDORYS 2NP - BUDOVA "A"		STAV. OBJEKT:	