
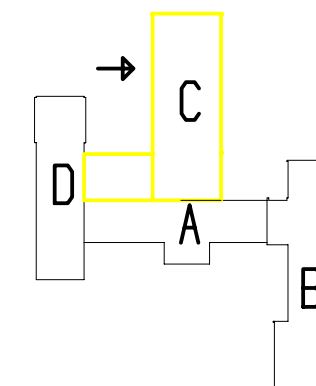
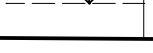
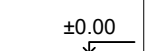
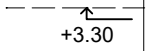
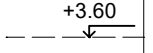 

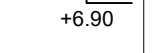
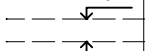
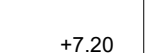
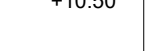



+11.47

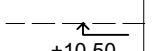

+42000+ podlaha v 1MP		PRÁCE:	
HLAVNÍ PROJEKTANT:	Ing. arch. Jindřich Kejk FS Vision, s.r.o., IČ: 227 92 902 B. Němcové 54/9, Liberec 5	VYPRACOVAL:	David Bružek Email: d.bruzek@fsvision.cz Mobil: 737 745 685
Architekt:	Ing. arch. Vojtěch Valtr, Mobil: 702 088 459		
KRAJ:	Liberecký	OBEC:	Liberec
AKCE - NÁZEV, MÍSTO:	KONTAKT ZA INVESTORA: machatka.pet@magistrat.liberec.cz, 734686250		
"ZŠ Liberec, Sokolovská - zaměření a zakreslení stávajícího stavu objektu."			
ČÁST PROJEKTU:	D.1.1 Architektonicko-stavební řešení		
PŘÍLOHA:	POHLED SEVEROZÁPADNÍ - BUDOVA "C"		
		GENERÁLNÍ PROJEKTANT:	
			
		FS Vision	
		FS Vision, s.r.o., IČ: 227 92 902 mobil: +420 777 179 927, email: kejk@fsvision.cz	
		STUPEŇ PD:	
		PASPORT	
		FORMÁT:	MĚŘÍTKO:
		8xA4	1:100
		DATUM:	ČÍSLO VÝKRESU:
		04/2019	
		STAV. OBJEKT:	
			D.1.1.07