
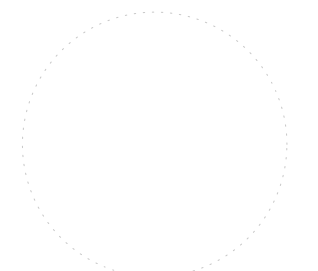


LEGENDA MÍSTNOSTÍ - 2NP					
Č. M.	NÁZEV MÍSTNOSTI	PLOCHA m2	SVĚTLÁ VÝŠKA m	POVRCHY PODLAH	POZNÁMKA

2.01	CHODBA + SCHODIŠTĚ	25,2	2,500	KERDLAŽBA	
2.02	SKLAD POMŮCEK	18,8	2,500	PARKETY	
2.03	SKLAD POMŮCEK	11,4	2,500	PARKETY	
2.04	SKLAD POMŮCEK	11,4	2,500	PARKETY	
2.05	TĚLOCVIČNA	292,5	7,730	PARKETY	
2.06	TĚLOCVIČNA	220,6	7,730	PARKETY	

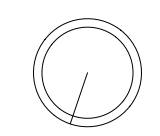

s0,000= podlaha v 1NP		VYPRACOVAL: David Brůžek Email: d.bruzek@fsvision.cz Mobil: 737 745 685		GENERÁLNÍ PROJEKTANT:	
HLAVNÍ PROJEKTANT: Ing. arch. Jindřich Kejk FS Vision, s.r.o., IČ: 227 92 902 B. Němcové 54/9, Liberec 5 Architekt: Ing. arch. Vojtěch Valtr, Mobil: 702 088 459		KRAJ: Liberecký		OBEC: Liberec	
INVESTOR: Statutární město Liberec, Nám. Dr. E. Beneše 1, 460 59, Liberec, IČO: 00262978, DIČ: CZ00262978 KONTAKT ZA INVESTORA: machaty.petr@magistrat.liberec.cz, 734686250		STUPEŇ PD:		PASPORT	
AKCE - NÁZEV, MÍSTO: "ZŠ Liberec, Sokolovská - zaměření a zakreslení stávajícího stavu objektu."		FORMÁT: 8xA4		MÉRITKO: 1:100	
ČÁST PROJEKTU: D.1.1 Architektonicko-stavební řešení		DATUM: 04/2019		ČÍSLO VÝKRESU: D.1.1.24	
PŘÍLOHA: PŮDORYS 2NP - BUDOVA "D"		STAV. OBJEKT:			