



Nýdrle – projektová kancelář
Ing. Zbyněk Nýdrle
U Sila 1670
463 11 Liberec

V Praze 6.11.2014

Naše zn.: Vyj_Nýdrle-projektová kancelář_Průmyslová, Ampérova - přechody

Věc: Vyjádření k žádosti

Na základě Vaší žádosti ze dne 5.11.2014 o vyjádření k existenci inženýrských sítí (pro stavební řízení/dodatečné stavební povolení) na akci:

„Liberec, k.ú. Doubí u Liberce, ul. Průmyslová, Ampérova – přechody, parc.č. 1188“

Vám sdělujeme, že **Vodafone Czech Republic a.s.** se sídlem Praha 10, Vinohradská 167, IČ: 25 78 80 01, společnost zapsaná dne 13.8. 1999 v obchodním rejstříku vedeném Městským soudem v Praze pod spisovou značkou B.6064, má v zájmovém území přípojku elektro k základnové stanici. Označení základnové stanice: LIPRU (other tower-other owner, parc.č.782/16, 791/32, k.ú. Doubí u Liberce)

V příloze Vám zasíláme zakres umístění ZS a situaci přípojky.


S realizací projektu **souhlasíme pouze za podmínky**, že kabelové vedení nebude ohroženo při stavebních a výkopových pracích.

Toto vyjádření má platnost 1 rok od data vydání.

S pozdravem

Nikol Jeníková
Support service coordinator
Vodafone Czech Republic a.s.
Tel: 776 97 13 73

2 přílohy

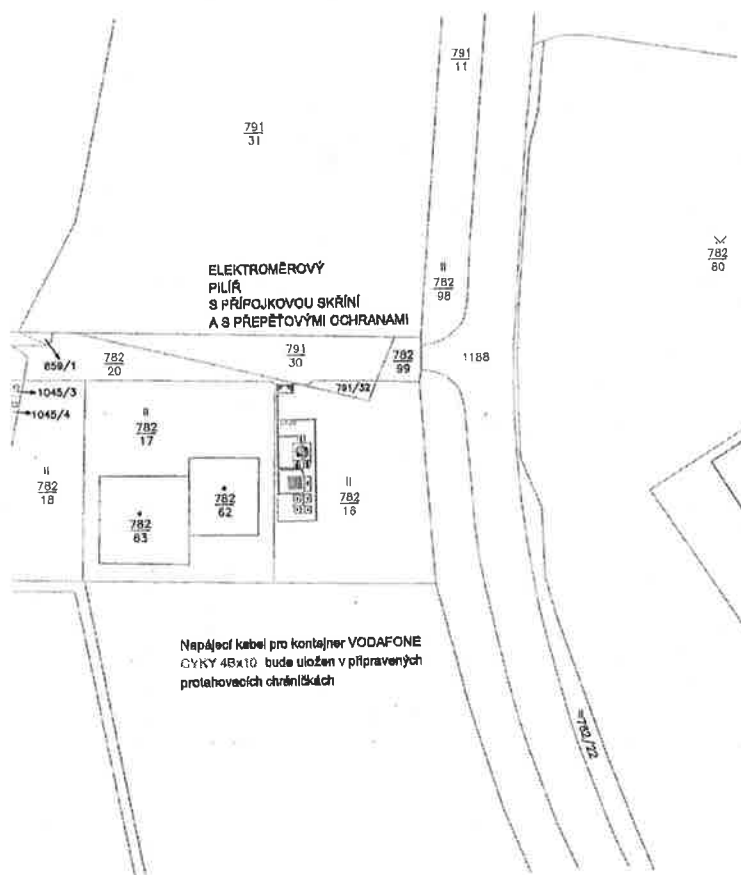

As-built
skutečný stav
ke dni: 7.6.2005

ELEKTROMĚROVÝ
PILÍŘ



PŘÍPOJKOVÁ SKŘÍŇ



PŘEPĚTOVÉ OCHRANY

 



PROSTOR PRO ELEKTROMĚR VODAFONU



NAHRADIT JISTIČEM LSN B 32



Vendor :  Vodafone 120 00 tel. 377 373 111	Prepared by : Responsible : Ing. V. Brožda Checked by : Ing. V. Brožda Date / Datum : 05/2005 Phone : Ph. 9 Stage / Stupeň : Projekt pro stavební povolení	DWG title / Název výkresu : ELEKTROPŘÍPOJKA SITUACE ELEKTROMĚROVÝ PILÍŘ	 vodafone Vodafone 120 00, Praha 18 Scale : 1:1000 Version : 1.02
Work description / popis práce : ZÁKLADOVÁ STANICE PILÍNKOV Rozšíření základnové stanice	SAC : kandidát H SITE NAME : 12 001 Sheet : DWG : E01/2		

