




ŘEZ 2-2

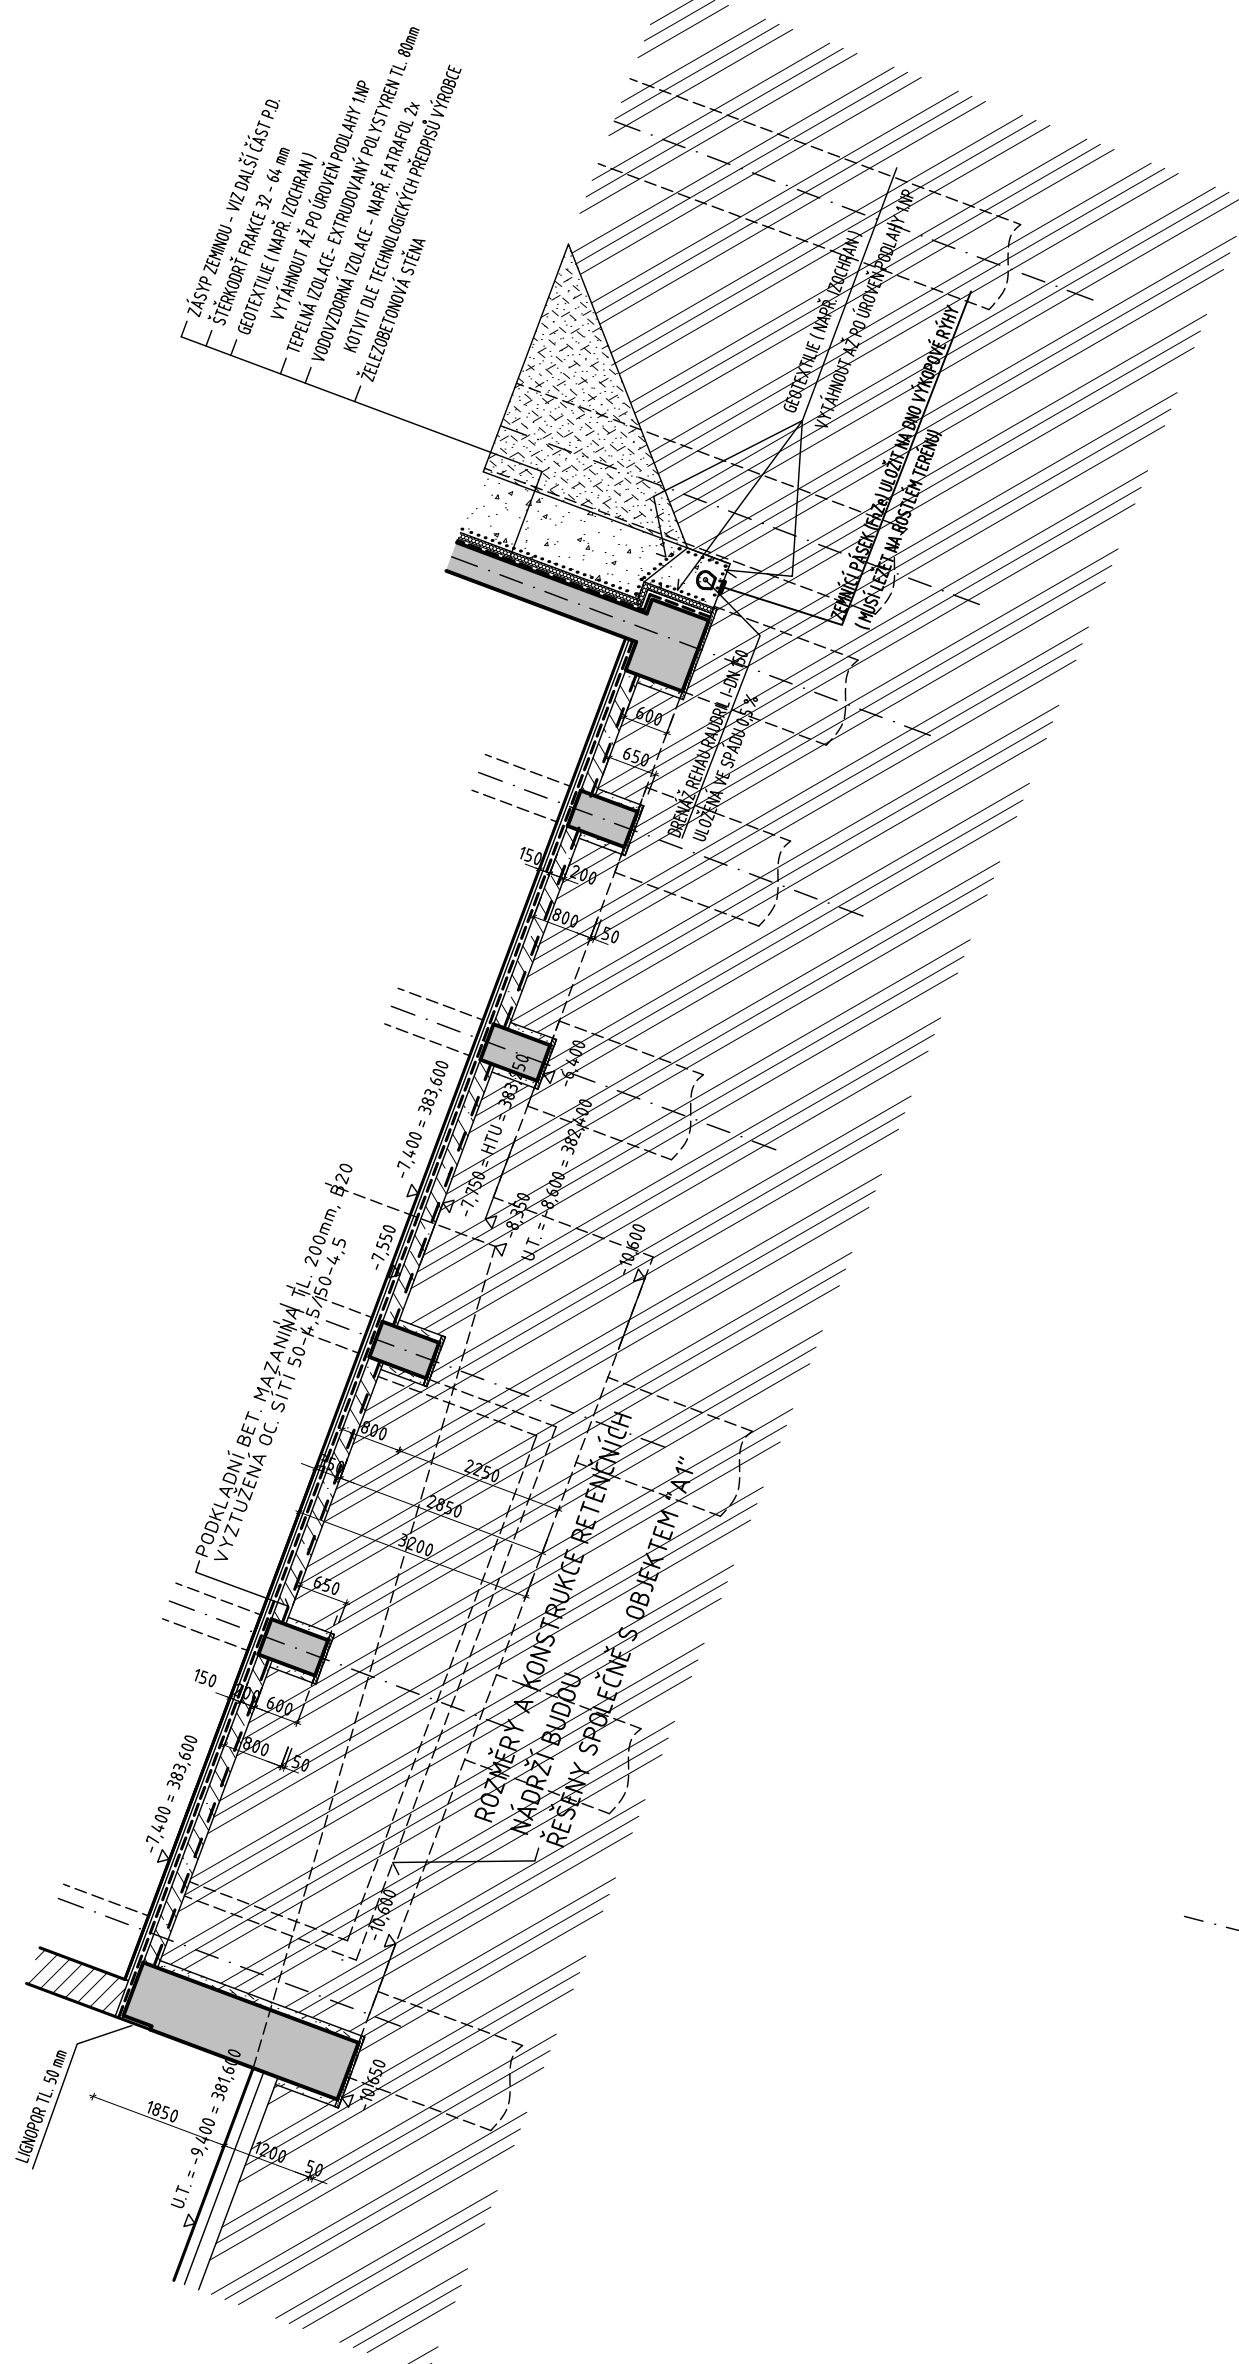


ŘEZ 3-3

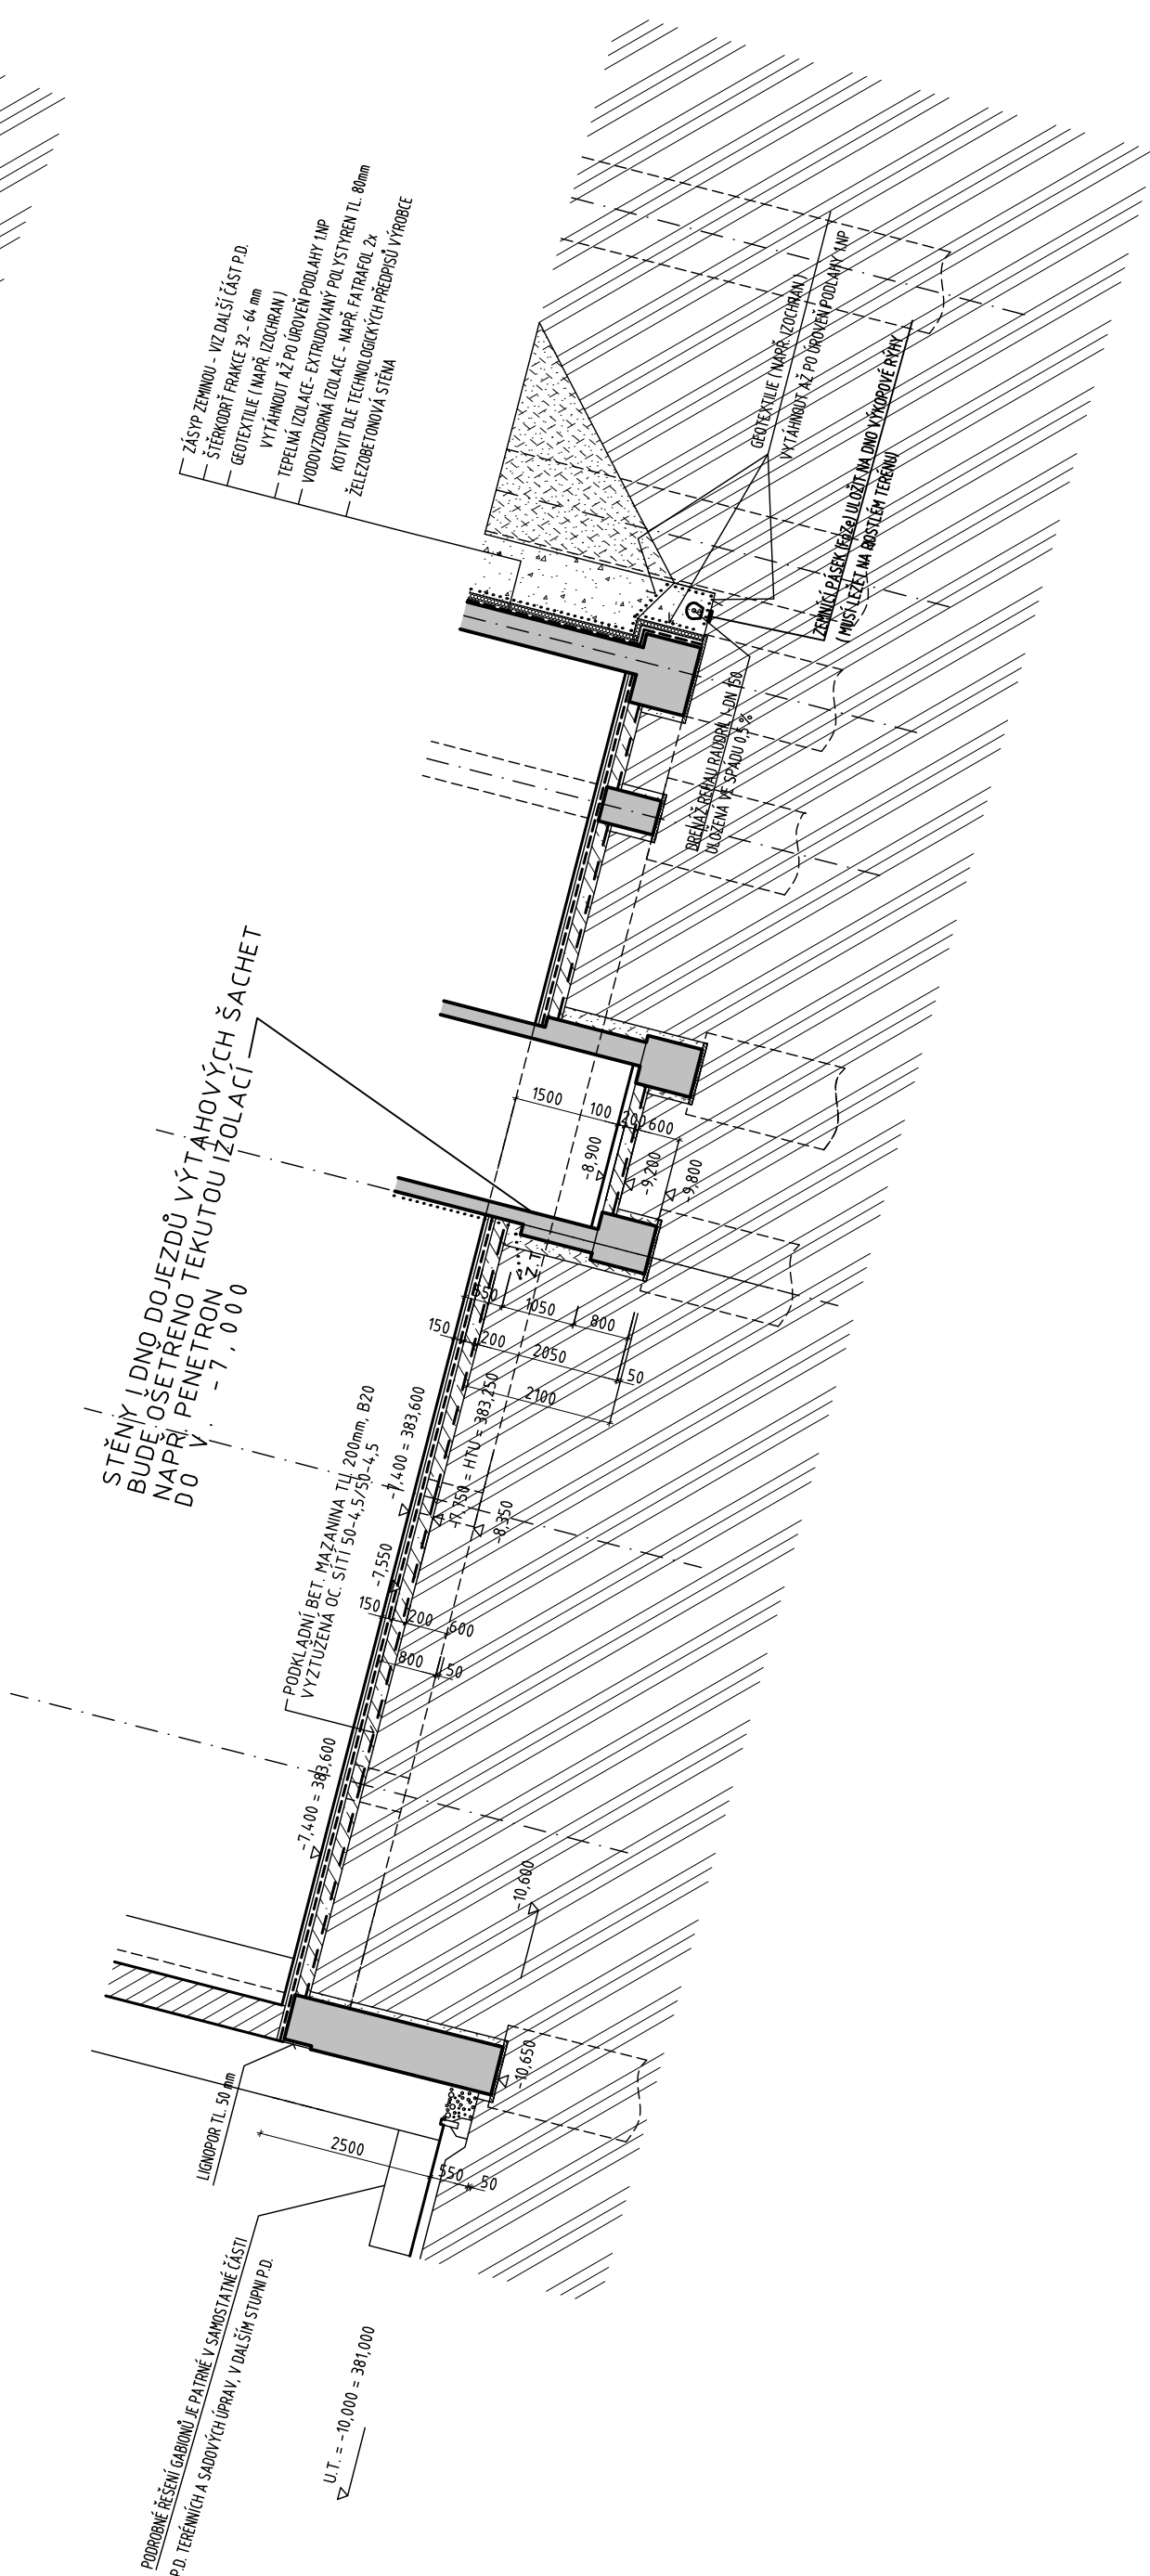

ŘEZ 1-1

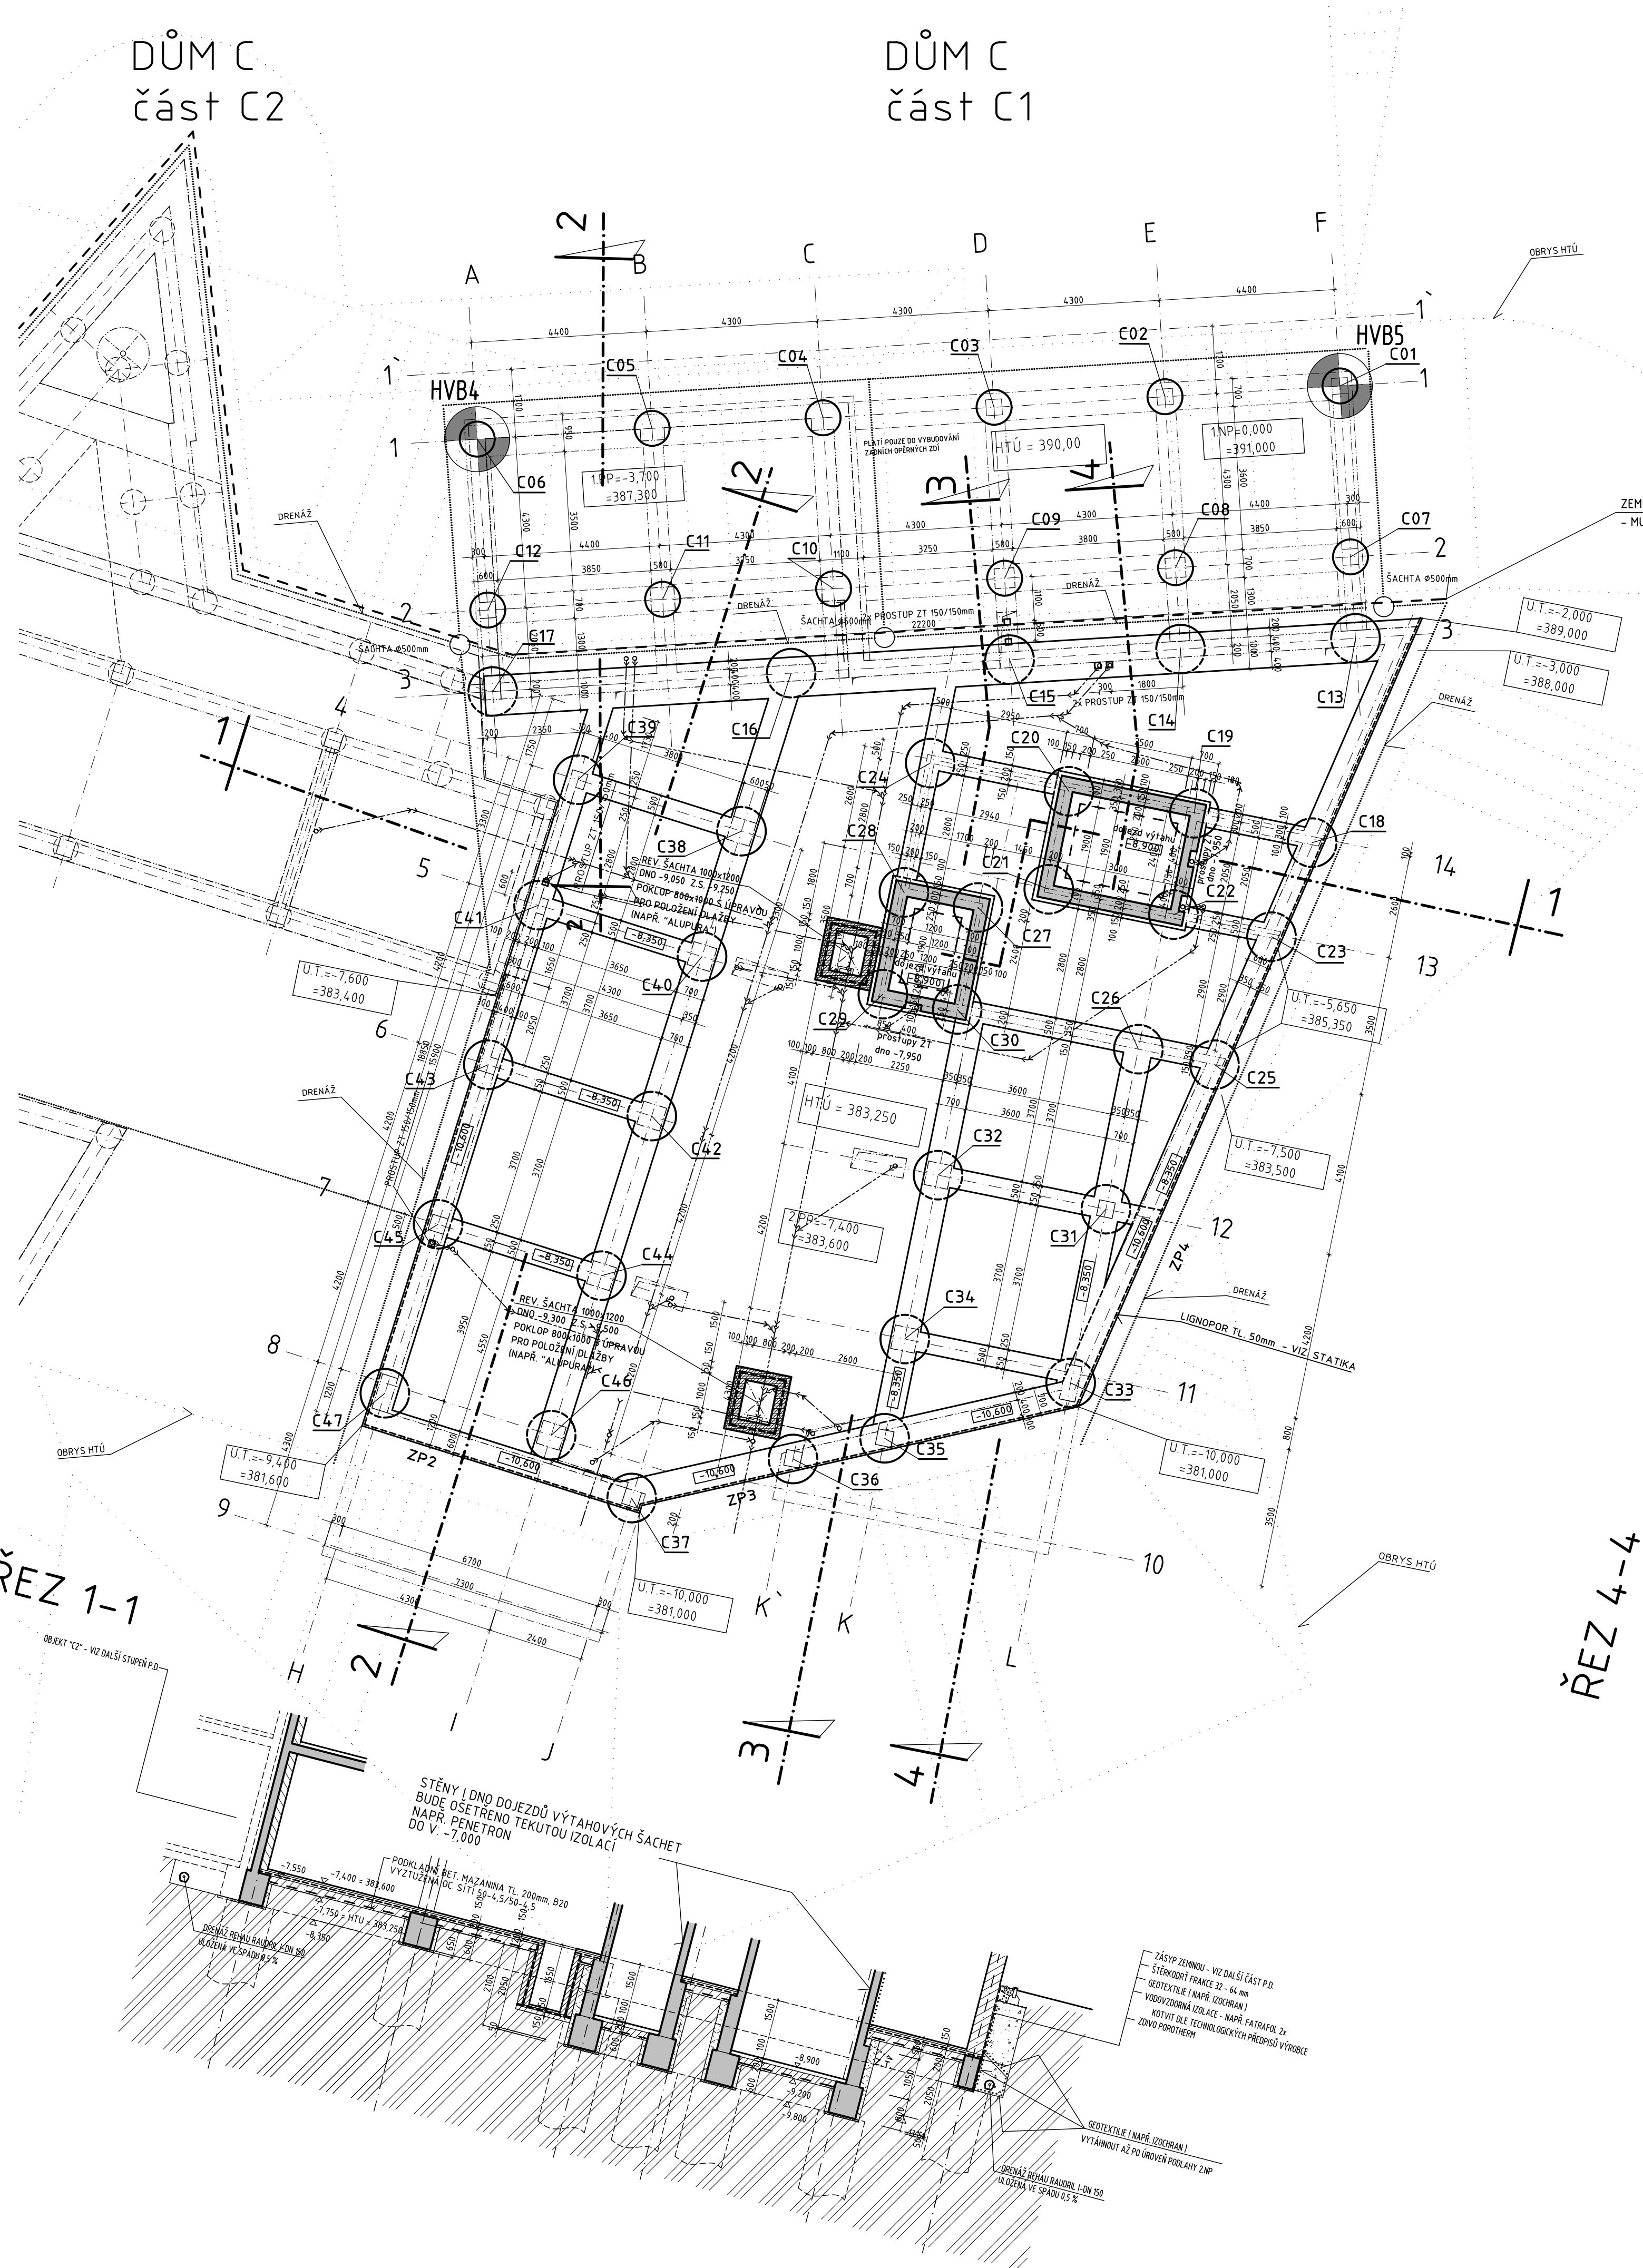

ŘEZ 4-4

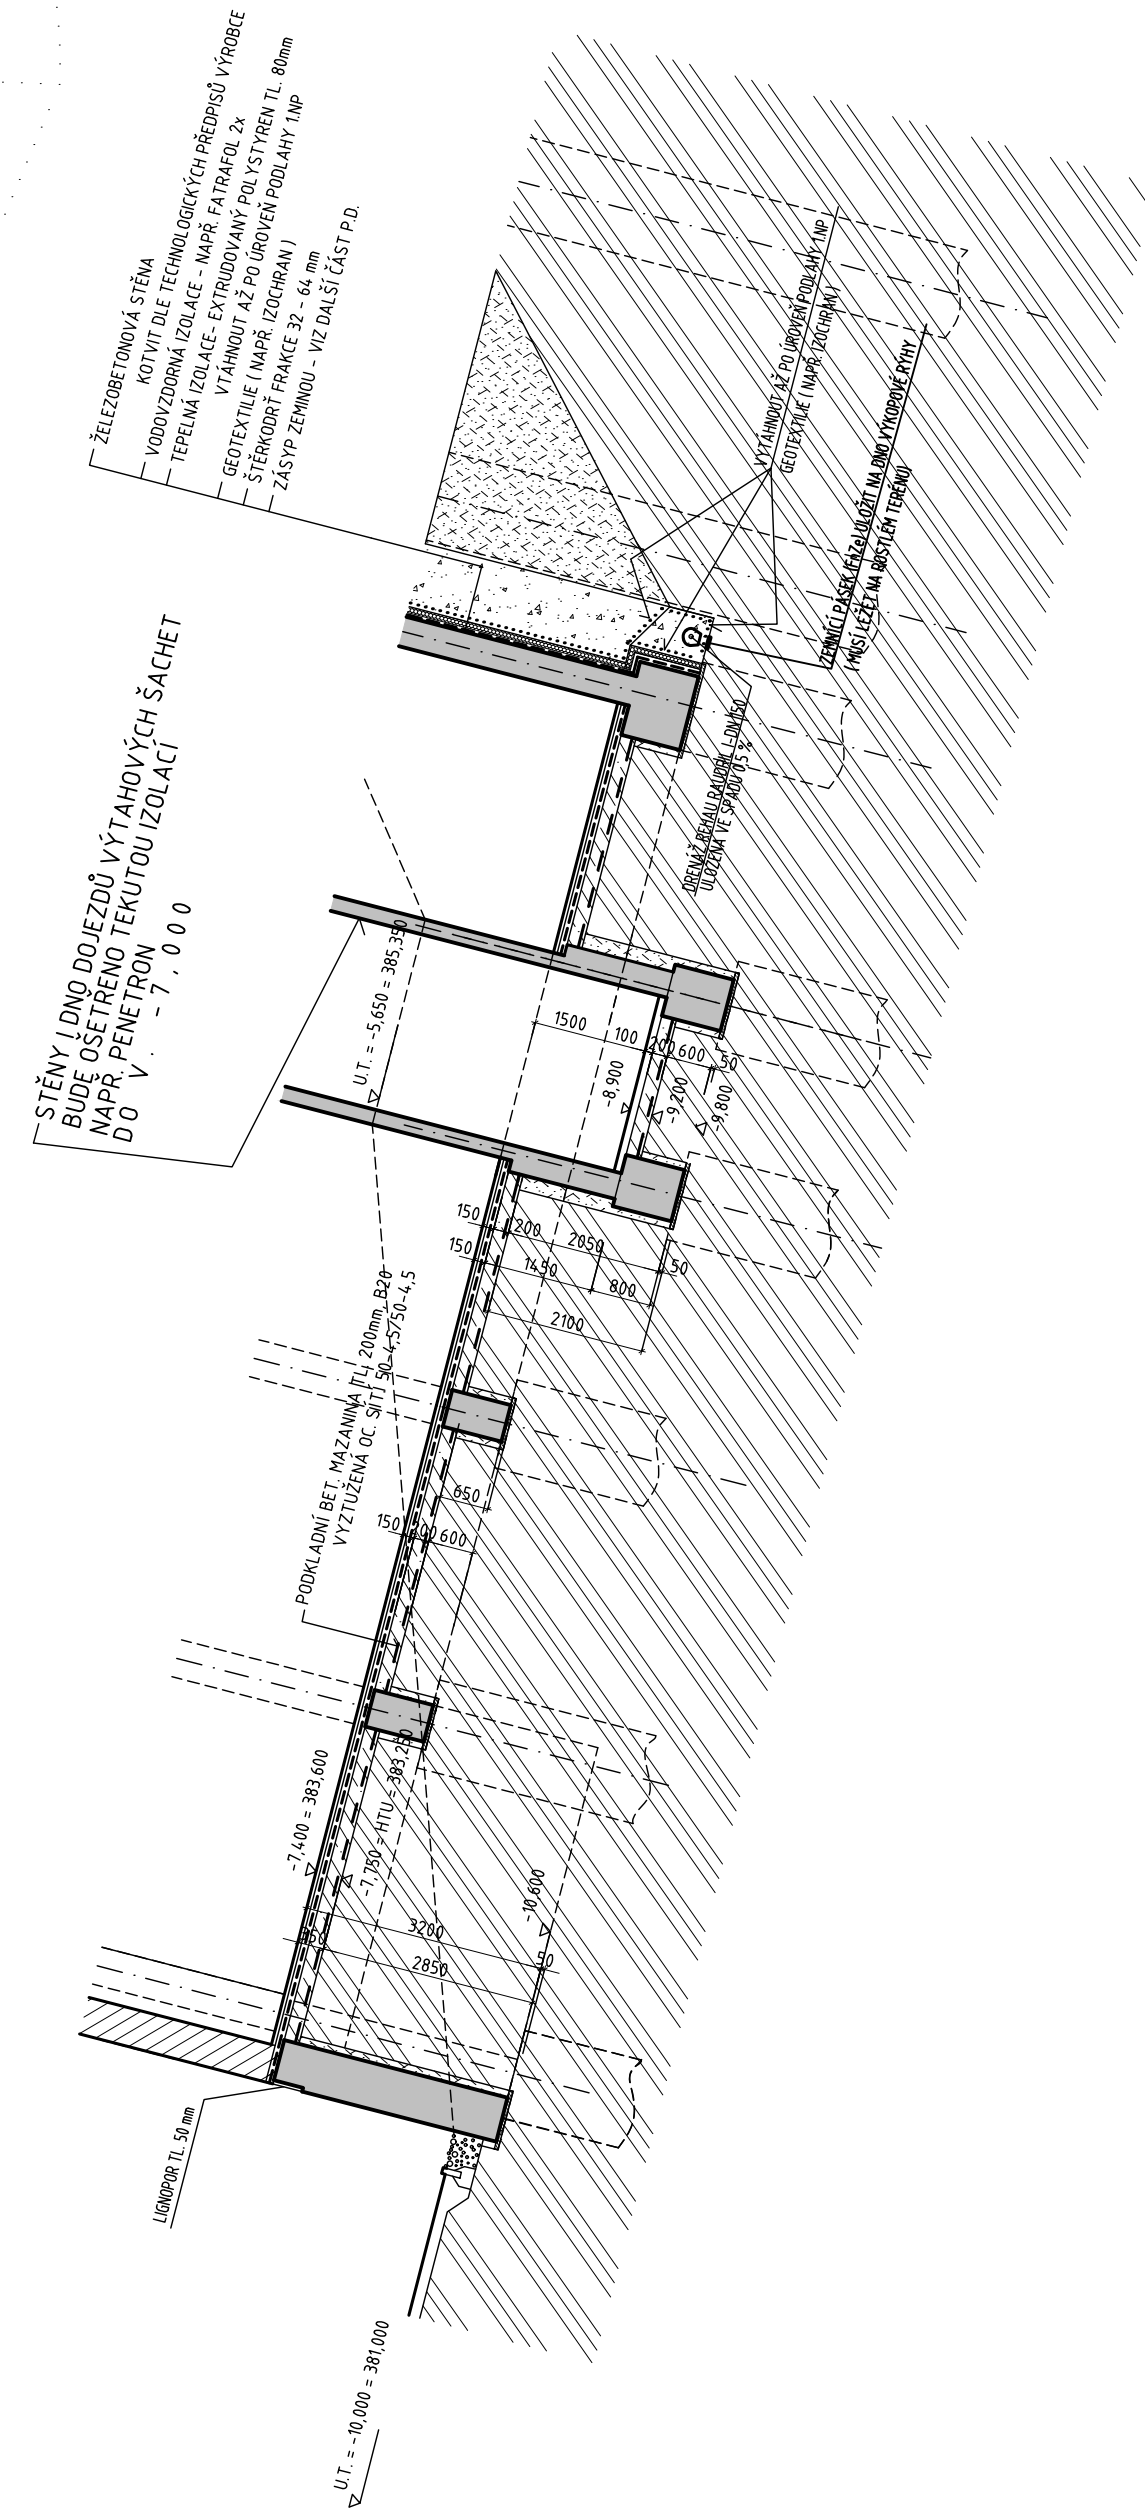


LEGENDA HMOT

- ŽELEZOBETON
- PROSTÝ BETON
- ZDIVO Z CÍHELNÝCH KERAMICKÝCH BLOKŮ
- ZDIVO Z CÍHELNÝCH PLNÝCH CP
- TEPELNÁ IZOLACE
- ŽÁSYN - VIZ DALŠÍ STUPEŇ P.D.
- ŠTĚRKODRŤ FRAKCE 32-64
- ROSTLÝ TERÉN

TENTO VÝKRES ŘEŠÍ POUZE ZÁKLADOVÉ KONSTRUKCE
2. PP OBJEKTU "C1" - tzn. DO ÚROVNĚ -7,550

2.PP = -7,400 = 383,600

DŮM A DŮM B DŮM C

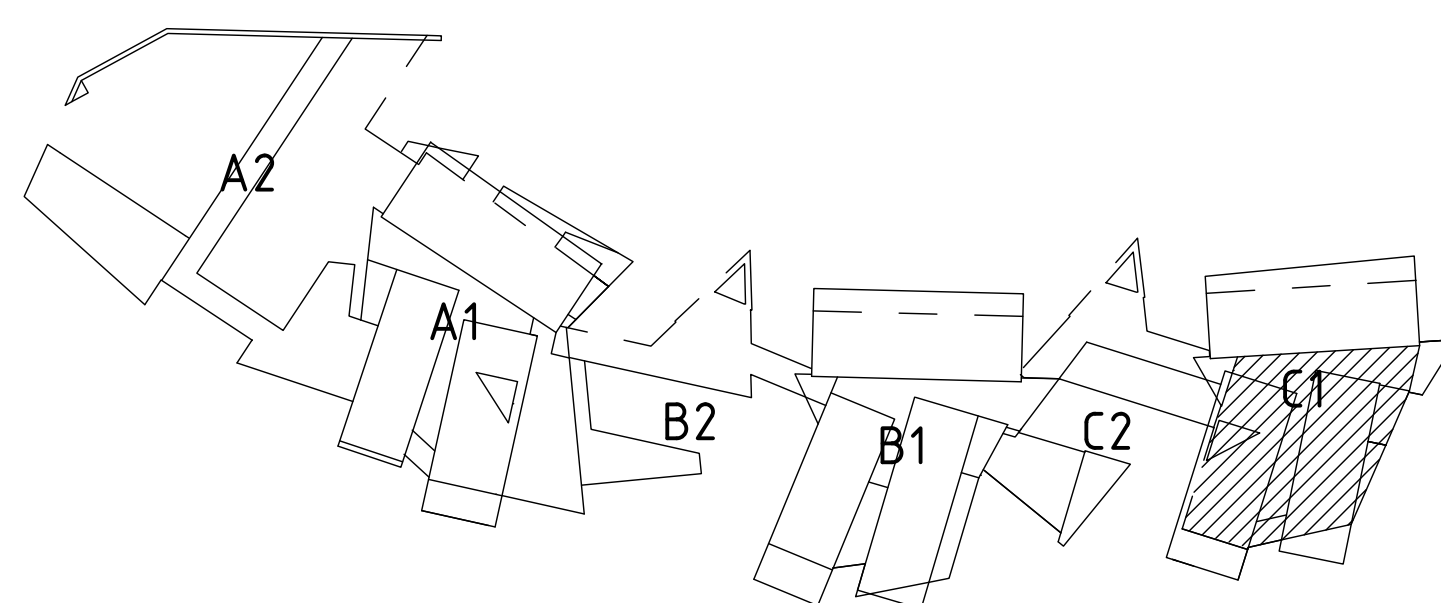

AKCE Digitalizace dokumentace skutečného stavu se zakreslením stavebních změn a změn účelů využití místností.	ZPRACOVATEL ŠONSKÝ architects s.r.o. Na Poříčí 116/5 460 01 Liberec 2	DATUM 08/2024
--	--	------------------

STAVEBNÍ OBJEKT SO 01 - DOMOV DŮCHODCŮ

DOKUMENTACE SKUTEČNÉHO PROVEDENÍ STAVBY: 04/2003

INVESTOR OKRESNÍ ÚSTAV SOCIÁLNÍCH SLUŽEB LIBEREC	PROJEKTANT ARK spol. s r.o. IČO 43223915	DATUM SRPEN 2000
STAVEBNÍ ÚŘAD LIBEREC	ARCHITEKT ING. ARCH. P. JANOUSEK, ING. ARCH. B. ŠONSKÝ	FORMÁT 12 A4
VYPRACOVAL J. JERVENKA ml.	PROJEKTANT ARK spol. s r.o. IČO 43223915	ÚČEL PD pro PROV. STAVBY
DOMOV DŮCHODCŮ V LIBERCI - FRANTIŠKOVĚ LIBEREC - FRANTIŠKOV, DOMÁZLICKÁ ULICE	PROJEKTANT ARK spol. s r.o. IČO 43223915	ZAKÁZKOVÉ ČÍSLO 11-99-31/P
ZÁKLADY POD 2. PP - obj. "C1"	PROJEKTANT ARK spol. s r.o. IČO 43223915	PROFESE STAVEBNÍ
		MĚŘÍTKO 1 : 100
		V. Č. A 05