


DOMOV DŮCHODCŮ FRANTIŠKOV
PODÉLNÝ ŘEZ B-B M 1:50

OBJEKT C1 a C2

DŮM C


část C1

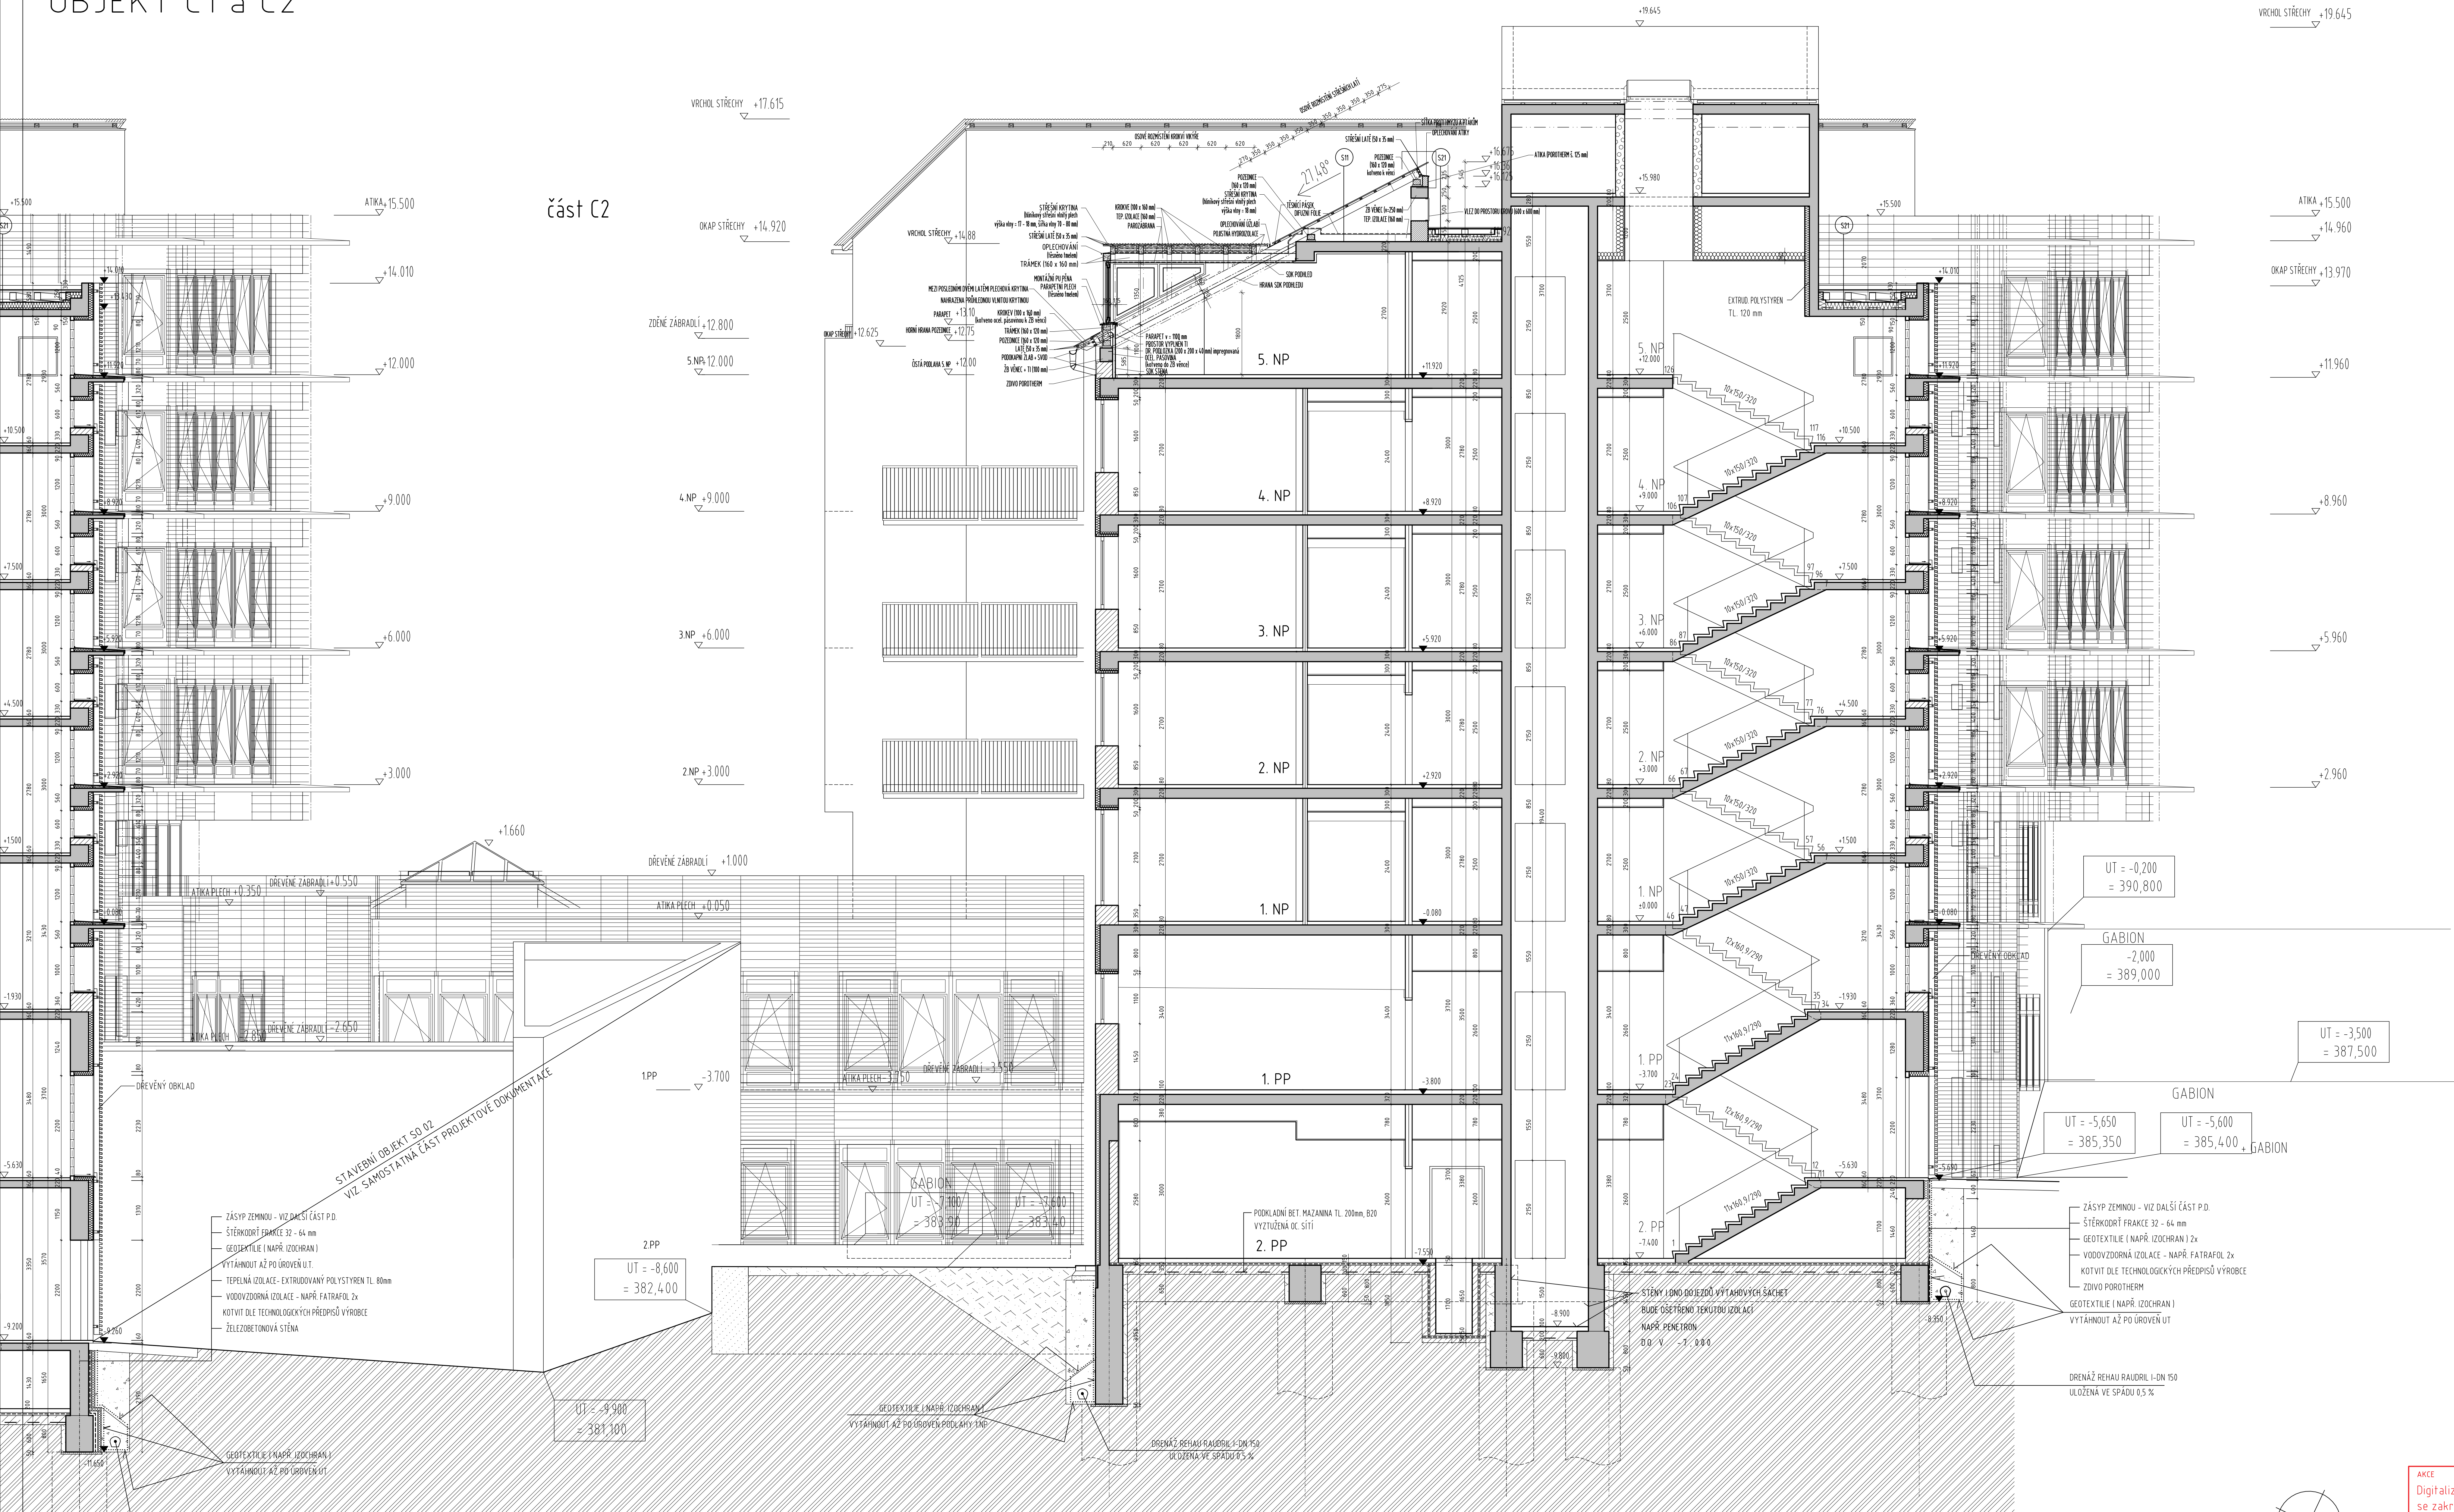


LEGENDA HMOT

- ŽELEZOBETON
- PROSTÝ BETON
- ZDIVO Z CHELNÝCH KERAMICKÝCH BLOKŮ
- ZDIVO Z CHEL PLNÝCH CP
- SÁDKOKARTONOVÉ KONSTRUKCE
- TEPELNÁ IZOLACE
- ZEMNA - ZELENÁ STŘECHA
- STAVAJÍCÍ TERÉN
- UPRAVENÝ TERÉN - NÁSP

PO DOHODĚ S DODAVATELEM BUDOU VEŠKERÉ ZDI
PŮVODNÍ TL. 500 MM VYZDÍVÁNY ZDIVEM
"POROTHERM 440 MM" NA TEPELNÉ IZOLAČNÍ MALTU
POROTHERM (SOUCINITEL TEP. VODIVOSTI 0.20 W/mK)
VENKOVNÍ LÍC ZDIVA BUDE DODRŽEN!
PODROBNOSTI VIZ TECHNICKÁ ZPRÁVA

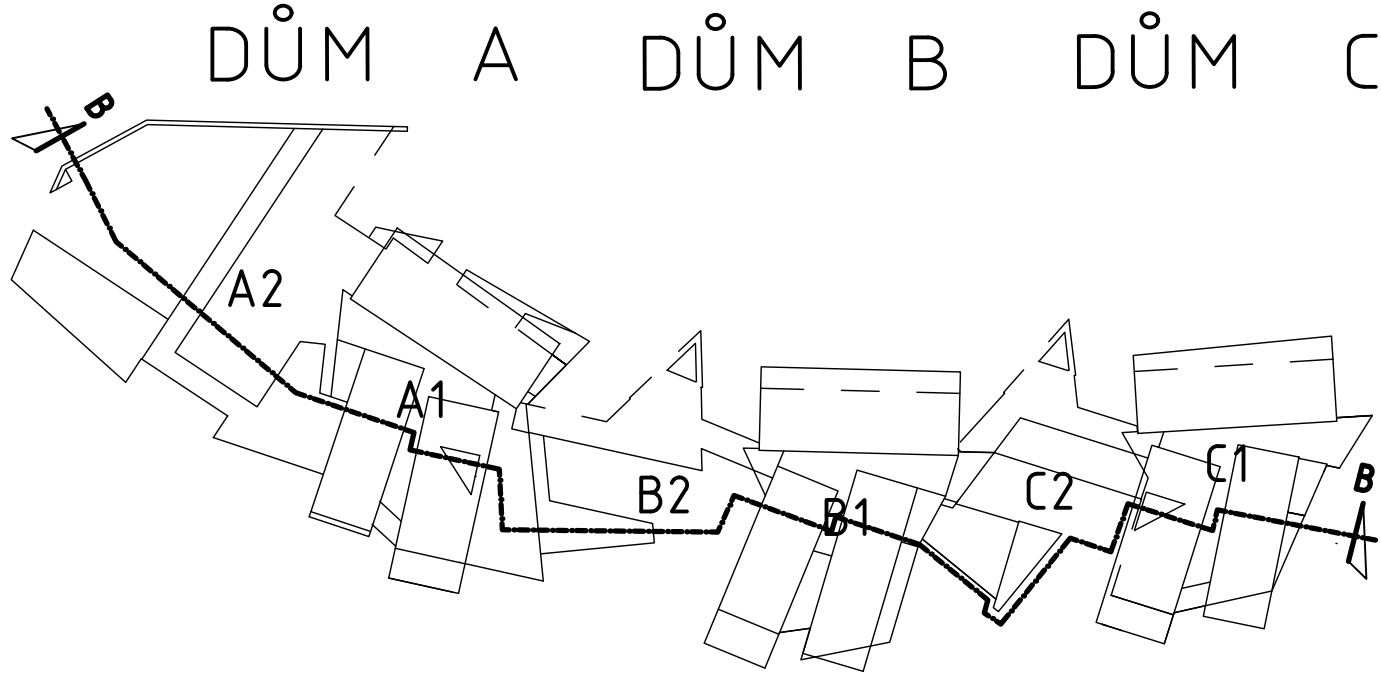

AKCE	Digitalizace dokumentace skutečného stavu se zakresněním stavebních změn a změn účelů využití místnosti	ZPRACOVATEL	ŠŤANSKÝ architects s.r.o. Na Pátičce 116/5 460 01 Liberec 2	DATUM	08/2024
------	---	-------------	---	-------	---------

STAVEBNÍ OBJEKT SO 01 - DOMOV DŮCHODCŮ	
DOKUMENTACE SKUTEČNÉHO PROVEDENÍ STAVBY 04/2003	
INVESTOR	OBESNÍ ÚSTAV SOCIÁLNÍCH SLUŽEB LIBEREC
STAVEBNÍ ÚŘAD	LIBEREC
PROJEKTANT	ARK spol. s r.o. IČO 43223995
ARCHITEKT	ING. ARCH. P. JANOUSEK, ING. ARCH. B. ŠŤANSKÝ
VYPRACOVAL	ING. J. ŠTRÁŠA, J. ŠTĚRA, J. FÉRVINKA
	
ARK spol. s r.o. architektonická kancelář ing. arch. Petr Janoušek ing. arch. Boris Šťanský telefon 468 538 30 36 satelitní 916 671 468 011 666 1 1	
DATUM FORMÁT ÚČEL ZAKÁZKOVÉ ČÍSLO PROJEKCE MĚŘÍTKO	
BŘEZEN 2001 A4 PD pro PROV. STAVBY 11-99-31/P STAVEBNÍ V. C.	
1 : 50 A 48	