



ŘEZ G-G OBJEKTEM C2 a POHLED BOČNĚ NA OBJEKT B1
M 1 : 50

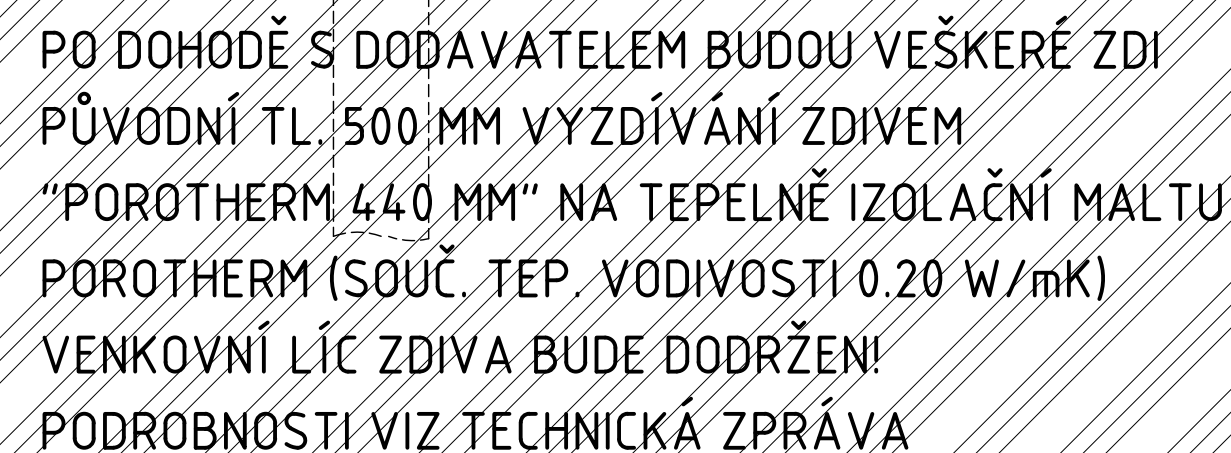

ZMĚNA FASÁD		V. 0022
STAVEBNÍ PŘEJMUTÍ SOUŠLÉHnutí STAVBY DŮCHODČŮ		
DOKUMENTACE SKUTEČNÉHO PROVEDENÍ STAVBY 04/2003		
INVESTOR	KOŘENSKÝ ÚSTAV SOCIÁLNÍCH SLUŽEB LIBEREC	 ARK spol. s r.o. architektonické kancelář ing.arch Pavel Janošek ing.arch Boris Šoněšák Jiráskova 140/III/19 Liberec 461 01 Telefon 479 11 71 Fax 479 11 71
STAVEBNÍ ÚŘAD	LIBEREC	
PROJEKTANT	ARK spol. s r.o., IČO 43221975	
ARCHITEKT	ING. A. JANOSK, ING. B. ŠONĚŠÁK	
VYPRACOVAL	ING. J. STRAŠIL, ING. ARCH. P. KINCÍ	
DOMOV DŮCHODČŮ	LIBEREC - FRANTIŠKOVĚ	
LIBEREC - FRANTIŠKOVĚ	LIBEREC - FRANTIŠKOVĚ, DOMAZLIČKA ULICE	DATUM 25.5.2002 FORMÁT B4 UVEL. PLOCHA PRO VYSTAVBU ZAKÁZKOVÉ ČÍSLO 1-99-31/P PROFESSE STAVEBNÍ MĚRITKO v č. 1 : 50 A 53
ŘEZ G-G OBJEKTEM C2 A POHLED BOČNÍ NA OBJEKT B1		

- 1 STŘEŠKA A KLEMPŘSKÉ PRVKY
- 1.1 STŘEŠNÍ KRYTINA
 - VNITŘNÍ PLECH, VÁLKY VLNITÝ 10 - MM, ŠÍŘKA 70 - 80 MM
 - ZEPT PLOŠOVÝM DÍLEM STŘEŠNÍM LÁTEM PLECHOVÁ KRYTINA NABÍRAJENÁ PŘEBĚHLOU VÁLKOU 10 - MM STŘEŠNÍ KRYTINU Z AKRYLÁTU, VÁLKY VLNITÝ 10 - MM, ŠÍŘKA 70 - 80 MM
 - TÝTOVÉ ZACHYTÁNÍ SNĚHU Z DRÁŽKY LÉDU
 - OKRAJOKY SNĚHU, PŘEBĚHÁVÁNÍ, VÝHODNÉ PŘEPLETY A OSTATNÍ KLEMPŘSKÉ PRVKY JSOU Z TITANZINKOVÉHO PLECHU RHEINZIN
- 2 OMÍTKA S JEMNOZRNATOU SVĚTLUJÍCÍ KONSTRUKCÍ POVRCHU: TŮNOVÁNÍ DLE VZORKU SIC - NCS
 - 2.1 - „LOSOSOVO“ S 0530 - V 50 R - LIST 74
 - 2.2 - „OKROVÁ“ S 0560 - V 30 R - LIST 27
 - 2.3 - „TERAKOTA“ S 0550 - V 10 R - LIST 36
 - 2.4 - „ŠEDÁ“ S 0500 - A - LIST 2
 - 2.4.1 - „ŠEDÁ“ S 0500 - N - LIST 2 PŘÍMO NA BETON
 - 2.4.2 - „MÁVOSÁDÁ“ S 8500 - N - LIST 2

	ŽELEZOBETON
	PROSTÝ BETON
	ZDIVO Z CIHELNÝCH KERAMICKÝCH BLOKŮ
	ZDIVO Z CIHEL PLNÝCH CP
	SÁDKOKARTONOVÉ KONSTRUKCE
	TEPELNÁ IZOLACE
	ZEMINA - ZELENÁ STŘECHA
	STÁVAJÍCÍ TERÉN
	UPRAVENÝ TERÉN - NÁSPY

