
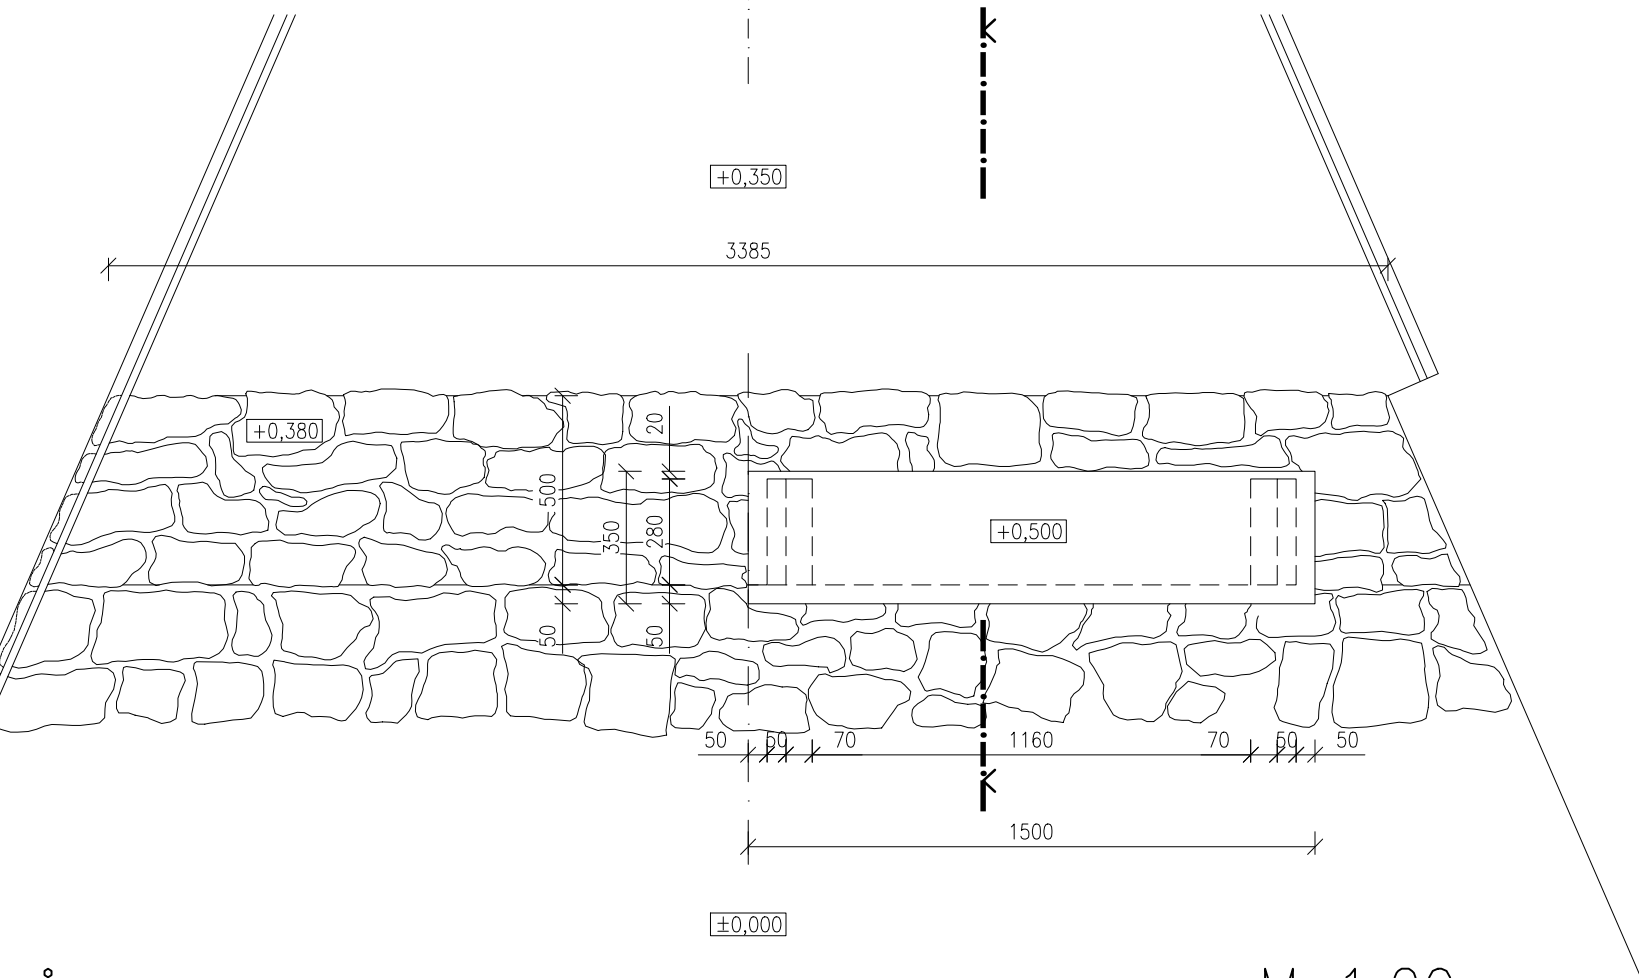


POHLED

M 1:20

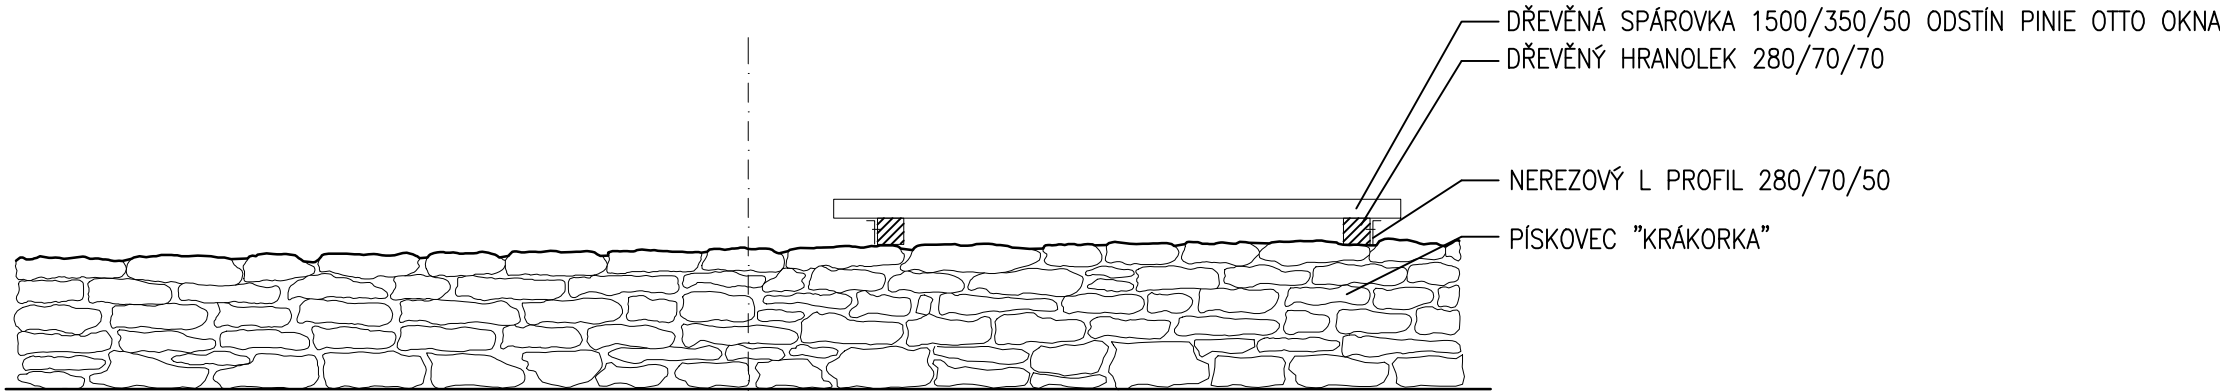


PŮDORYS

M 1:20

M 1:20

ŘEZ A-A

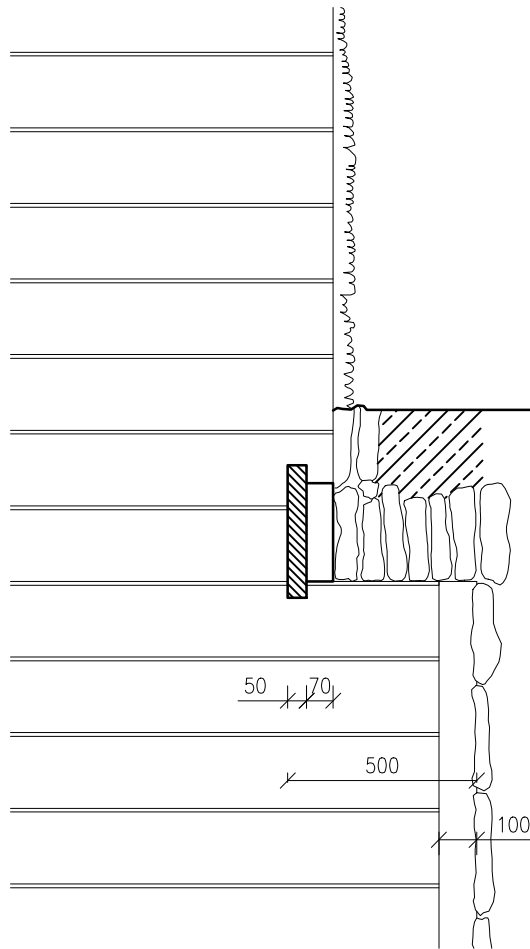

AKCE	ZPRACOVATEL	DATUM
Digitalizace dokumentace skutečného stavu se zakreslením stavebních změn a změn účelu využití místností.	ŠONSKÝ architects s.r.o. Na Poříčí 116/5 460 01 Liberec 2	08/2024

STAVEBNÍ OBJEKT SO 01 – DOMOV DŮCHODCŮ

VÝKRES NENAHAZUJE VÝROBNÍ DÍLENSKOU DOKUMENTACI – TU JE NUTNO OBSOUHLASIT ARCHITEKTEM. SKUTEČNÉ ROZMĚRY KONSTRUKCÍ JE NUTNO DOMĚŘIT PŘÍMO NA STAVBĚ

INVESTOR OKRESNÍ ÚSTAV SOCIÁLNÍCH SLUŽEB LIBEREC			
STAVEBNÍ ÚŘAD LIBEREC			
PROJEKTANT ARK spol. s r.o. IČO 43223915			
ARCHITEKTI ING. ARCH. P. JANOUŠEK, ING. ARCH. B. ŠONSKÝ			
VYPRACOVAL ING. ARCH. B. ŠONSKÝ			
DOMOV DŮCHODCŮ V LIBERCI – FRANTIŠKOVĚ LIBEREC – FRANTIŠKOV, DOMAŽLICKÁ ULICE		DATUM	BŘEZEN 2001
		FORMÁT	3 A4
		ÚČEL	PD pro PROV. STAVBY
		ZAKÁZKOVÉ ČÍSLO	11-99-31/P
		PROFESE	STAVEBNÍ
DETAILY LAVIČKY POD SVĚTLÍKEM V OBJEKTECH B2 A C2, POL. Č. 512		MĚŘITKO	v. č.
		1 : 20	A 66