

ŘEZ 4-4

ŘEZ 3-3

ŘEZ 1-1

ŘEZ 2-2

DŮM A  
část A2

DŮM A  
část A1


DŮM B  
část B2

LEGENDA HMOT

- ŽELEZOBETON
- PROSTÝ BETON
- ZDIVO Z CIEHLÝCH KERAMICKÝCH BLOKŮ
- ZDIVO Z CIEHL PLNÝCH CP
- TEPELNÁ IZOLACE
- ZÁŠYP - VIZ DALŠÍ STUPEŇ P.D.
- ŠTĚRKODŮ FRAKCE 32-64
- ROSTLÝ TERÉN

TENTO VÝKRES ŘEŠÍ POUZE ZÁKLADOVÉ KONSTRUKCE  
OBJEKTU "A1" - tzn. DO ÚROVNĚ -4,515  
1.PP = -4,365= 386,635

DŮM A DŮM B DŮM C

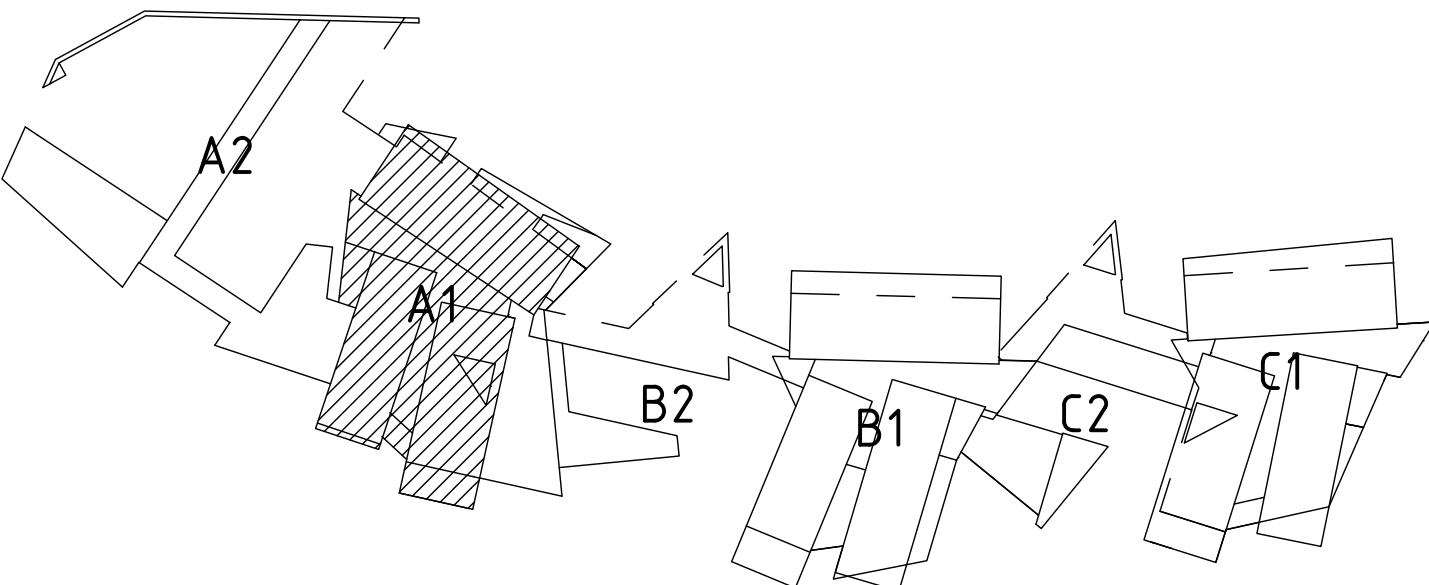

AKCE Digitalizace dokumentace skutečného stavu se zakreslením stavebních změn a změn účelu využití místnosti.	ZPRACOVATEL ŠONSKÝ architects s.r.o. Na Poříčí 116/5 460 01 Liberec 2	DATUM 08/2024
--	--	------------------

ZMĚNA "a" - 24. 10. 2000

STAVEBNÍ OBJEKT SO 01 - DOMOV DŮCHODCŮ

DOKUMENTACE SKUTEČNÉHO PROVEDENÍ STAVBY 04/2003

INVESTOR OKRESNÍ ÚSTAV SOCIÁLNÍCH SLUŽEB LIBEREC	ARX spol. s r.o. architektonická kancelář ing. arch. Pavel Janoušek ing. arch. Boris Šonský telefon 046/510 29 36 Sokolská 199/17 460 01 Liberec 1
STAVEBNÍ ÚŘAD LIBEREC	DATUM DUBEN 2000
PROJEKTANT ARX spol. s r.o. IČO 43223915	FORMÁT 12 A4
ARCHITEKTI ING. ARCH. P. JANOUŠEK, ING. ARCH. B. ŠONSKÝ	ÚČEL PD pro PROV. STAVBY
VYPRACOVAL J. ČERVINKA ml.	ZÁKAZKOVÉ ČÍSLO 11-99-31/P
DOMOV DŮCHODCŮ V LIBERCI - FRANTIŠKOVĚ LIBEREC - FRANTIŠKOV, DOMAŽLICKÁ ULICE	PROJESE STAVEBNÍ
ZÁKLADY POD 1. PP - obj. "A1"	MĚŘÍTKO 1 : 100
	A 07/a