


OBJEKT B2 - 1.PP - SOUŘADNICE PILOT


OZN.	VRCH PILOTY relativní	VRCH PILOTY v m.n.m.	X	Y
B51	-6,800	384,200	974.727,119	689.782,523
B52	-6,800	384,200	974.727,783	689.785,140
B53	-6,800	384,200	974.728,839	689.789,307
B54	-7,500	383,500	974.729,872	689.793,482
B55	-7,500	383,500	974.730,906	689.797,658
B56	-7,500	383,500	974.732,001	689.801,776
B57	-7,500	383,500	974.734,254	689.800,566
B58	-7,500	383,500	974.734,567	689.804,801
B59	-7,500	383,500	974.734,818	689.808,191
B60	-7,500	383,500	974.736,861	689.804,631
B61	-4,850	386,150	974.736,472	689.799,375
B62	-4,850	386,150	974.735,739	689.798,010
B63	-4,850	386,150	974.739,996	689.797,483
B64	-4,850	386,150	974.739,263	689.796,118
B65	-4,850	386,150	974.744,703	689.795,127
B66	-4,850	386,150	974.739,177	689.794,947
B67	-4,850	386,150	974.739,752	689.793,347
B68	-5,315	385,685	974.735,290	689.793,550
B69	-5,315	385,685	974.735,865	689.791,950
B70	-5,315	385,685	974.731,003	689.792,009
B71	-5,315	385,685	974.731,528	689.790,551
B72	-5,315	385,685	974.731,069	689.788,742
B73	-5,315	385,685	974.730,012	689.784,574
B74	-5,315	385,685	974.729,348	689.781,957

OBJEKT A1 - 1.PP - SOUŘADNICE PILOT

OZN.	VRCH PILOTY relativní	VRCH PILOTY v m.n.m.	X	Y
A151	-6,100	384,900	974.710,896	689.783,439
A152	-6,100	384,900	974.712,942	689.791,505
A153	-6,100	384,900	974.714,888	689.790,278
A154	-6,100	384,900	974.721,063	689.786,385
A155	-6,100	384,900	974.726,138	689.783,186

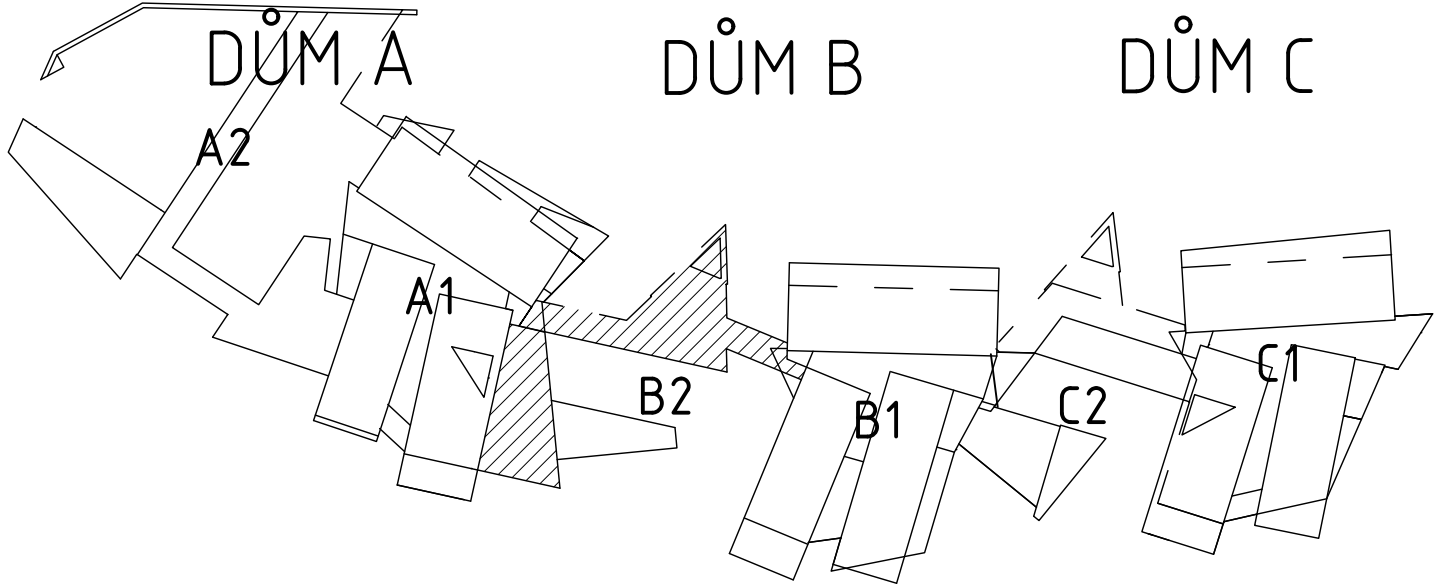

AKCE	ZPRACOVATEL	DATUM
Digitalizace dokumentace skutečného stavu se zakreslením stavebních změn a změn účelu využití místností.	ŠONSKÝ architects s.r.o. Na Poříčí 116/5 460 01 Liberec 2	08/2024

STAVEBNÍ OBJEKT SO 01 – DOMOV DŮCHODCŮ		
DOKUMENTACE SKUTEČNÉHO PROVEDENÍ STAVBY 04/2003		
INVESTOR OKRESNÍ ÚSTAV SOCIÁLNÍCH SLUŽEB LIBEREC		 ARK spol. s r. o. architektonická kancelář ing. arch. Pavel Janoušek ing. arch. Boris Šonský telefon 048/510 29 36 Sokolská 199/17 460 01 Liberec 1
STAVEBNÍ ÚŘAD LIBEREC		
PROJEKTANT ARK spol. s r.o. IČO 43223915		
ARCHITEKTI ING. ARCH. P. JANOUŠEK, ING. ARCH. B. ŠONSKÝ		
VYPRACOVAL ING. J. STRAŠIL		
DOMOV DŮCHODCŮ V LIBERCI – FRANTIŠKOVĚ LIBEREC – FRANTIŠKOV, DOMAŽLICKÁ ULICE		DATUM BŘEZEN 2001
		FORMÁT 4 A4
		ÚČEL PD pro PROV.STAVBY
		ZAKÁZKOVÉ ČÍSLO 11-99-31/P
		PROFESE STAVEBNÍ
PILOTY 1. PP OBJ. B2 A ČÁSTI A1		MĚŘÍTKO v. č.
		1 : 100 A 13