

DOMOV DUCHODCŮ FRANTIŠKOV  
2. NADZEMNÍ PODLAŽÍ - OBJEKT A1  
M 1 : 50

DŮM A  
část A1

LEGENDA MÍSTNOSTÍ - DŮM A						
Č. M.	NÁZEV MÍSTNOSTI	M <sup>2</sup>	PODLAHA	STĚNY	STROP	POZNÁMKY
A. 201	chodba	121.16	LINOLEUM	POZ. 1 SDK + MALBA, MALBA	PODHL. SDK+MALBA V+250 PODHL. AMP V+200	SDK V. +100mm S FABONEM
A. 202	terasa	11.77	KERAMICKÁ DLÁŽBA PRŮSTOL. OBRÁD.	POZ. 2 SDK + MALBA, MALBA	BETON + NÁTER	SDK V. +100mm
A. 203	schodiště	30.17	TERAKO BÍLÉ STUPNĚ LINOLEUM-PODSTĚT. POKL.	OPHTKA 2 AKTIVOVANÉHO STUPL. + MALBA	PODHL. SDK+MALBA V+250 OPHTKA + MALBA	TERAKOVÝ SDK V. +100mm SDK V. +100mm S FABONEM
A. 204	výťah osobní	4.08		ŽELEZOBETON + MALBA		
A. 205	výťah lůžkový	7.20				
A. 206	kuchytka	4.06	LINOLEUM	POZ. 1 SDK + MALBA, MALBA	PODHL. SDK+MALBA V+250 PODHL. AMP V+200	SDK V. +100mm S FABONEM V. V. V. OBRÁD. V. Z. INTER.
A. 207	sesterna	16.83	LINOLEUM	POZ. 1 SDK + MALBA, MALBA	PODHL. SDK+MALBA V+250 PODHL. AMP V+200	SDK V. +100mm S FABONEM
A. 208	pokoj 1 L	15.79	LINOLEUM	POZ. 1 SDK + MALBA, MALBA	PODHL. SDK+MALBA V+250 PODHL. AMP V+200	SDK V. +100mm S FABONEM
A. 209	pokoj 1 L	15.80	LINOLEUM	POZ. 1 SDK + MALBA, MALBA	PODHL. SDK+MALBA V+250 PODHL. AMP V+200	SDK V. +100mm S FABONEM
A. 210	pokoj 1 L	16.14	LINOLEUM	POZ. 1 SDK + MALBA, MALBA	PODHL. SDK+MALBA V+250 PODHL. AMP V+200	SDK V. +100mm S FABONEM
A. 211	pokoj 1 L	15.98	LINOLEUM	POZ. 1 SDK + MALBA, MALBA	PODHL. SDK+MALBA V+250 PODHL. AMP V+200	SDK V. +100mm S FABONEM
A. 212	předstř.	8.30	LINOLEUM	POZ. 1 SDK + MALBA, MALBA	PODHL. SDK+MALBA V+250 PODHL. AMP V+200	SDK V. +100mm S FABONEM
A. 213	předstř.	8.09	LINOLEUM	POZ. 1 SDK + MALBA, MALBA	PODHL. SDK+MALBA V+250 PODHL. AMP V+200	SDK V. +100mm S FABONEM
A. 214	koupelna	4.91	KERAMICKÁ DLÁŽBA PRŮSTOL. OBRÁD.	POZ. 1 SDK + MALBA, MALBA	PODHL. SDK+MALBA V+250 PODHL. AMP V+200	SDK V. +100mm S FABONEM
A. 215	koupelna	4.63	KERAMICKÁ DLÁŽBA PRŮSTOL. OBRÁD.	POZ. 1 SDK + MALBA, MALBA	PODHL. SDK+MALBA V+250 PODHL. AMP V+200	SDK V. +100mm S FABONEM
A. 216	mytka	3.91	KERAMICKÁ DLÁŽBA PRŮSTOL. OBRÁD.	POZ. 1 SDK + MALBA, MALBA	PODHL. SDK+MALBA V+250 PODHL. AMP V+200	SDK V. +100mm S FABONEM
A. 217	centrální koupelna	23.87	KERAMICKÁ DLÁŽBA PRŮSTOL. OBRÁD.	POZ. 1 SDK + MALBA, MALBA	PODHL. SDK+MALBA V+250 PODHL. AMP V+200	SDK V. +100mm S FABONEM
A. 218	pokoj 1 L	16.36	LINOLEUM	POZ. 1 SDK + MALBA, MALBA	PODHL. SDK+MALBA V+250 PODHL. AMP V+200	SDK V. +100mm S FABONEM
A. 219	pokoj 1 L	16.28	LINOLEUM	POZ. 1 SDK + MALBA, MALBA	PODHL. SDK+MALBA V+250 PODHL. AMP V+200	SDK V. +100mm S FABONEM
A. 220	předstř.	8.26	LINOLEUM	POZ. 1 SDK + MALBA, MALBA	PODHL. SDK+MALBA V+250 PODHL. AMP V+200	SDK V. +100mm S FABONEM
A. 221	WC personál	3.23	KERAMICKÁ DLÁŽBA PRŮSTOL. OBRÁD.	POZ. 1 SDK + MALBA, MALBA	PODHL. SDK+MALBA V+250 PODHL. AMP V+200	SDK V. +100mm S FABONEM
A. 222	koupelna	4.46	KERAMICKÁ DLÁŽBA PRŮSTOL. OBRÁD.	POZ. 1 SDK + MALBA, MALBA	PODHL. SDK+MALBA V+250 PODHL. AMP V+200	SDK V. +100mm S FABONEM
A. 223	pokoj 2 L	23.04	LINOLEUM	POZ. 1 SDK + MALBA, MALBA	PODHL. SDK+MALBA V+250 PODHL. AMP V+200	SDK V. +100mm S FABONEM
A. 224	pokoj 2 L	23.16	LINOLEUM	POZ. 1 SDK + MALBA, MALBA	PODHL. SDK+MALBA V+250 PODHL. AMP V+200	SDK V. +100mm S FABONEM
A. 225	pokoj 2 L	23.16	LINOLEUM	POZ. 1 SDK + MALBA, MALBA	PODHL. SDK+MALBA V+250 PODHL. AMP V+200	SDK V. +100mm S FABONEM
A. 226	pokoj 2 L	23.16	LINOLEUM	POZ. 1 SDK + MALBA, MALBA	PODHL. SDK+MALBA V+250 PODHL. AMP V+200	SDK V. +100mm S FABONEM
A. 227	pokoj 2 L	23.04	LINOLEUM	POZ. 1 SDK + MALBA, MALBA	PODHL. SDK+MALBA V+250 PODHL. AMP V+200	SDK V. +100mm S FABONEM
A. 228	předstř.	7.78	LINOLEUM	POZ. 1 SDK + MALBA, MALBA	PODHL. SDK+MALBA V+250 PODHL. AMP V+200	SDK V. +100mm S FABONEM
A. 229	předstř.	7.79	LINOLEUM	POZ. 1 SDK + MALBA, MALBA	PODHL. SDK+MALBA V+250 PODHL. AMP V+200	SDK V. +100mm S FABONEM
A. 230	předstř.	3.08	LINOLEUM	POZ. 1 SDK + MALBA, MALBA	PODHL. SDK+MALBA V+250 PODHL. AMP V+200	SDK V. +100mm S FABONEM
A. 231	koupelna	4.92	KERAMICKÁ DLÁŽBA PRŮSTOL. OBRÁD.	POZ. 1 SDK + MALBA, MALBA	PODHL. SDK+MALBA V+250 PODHL. AMP V+200	SDK V. +100mm S FABONEM
A. 232	koupelna	4.90	KERAMICKÁ DLÁŽBA PRŮSTOL. OBRÁD.	POZ. 1 SDK + MALBA, MALBA	PODHL. SDK+MALBA V+250 PODHL. AMP V+200	SDK V. +100mm S FABONEM
A. 233	koupelna	4.91	KERAMICKÁ DLÁŽBA PRŮSTOL. OBRÁD.	POZ. 1 SDK + MALBA, MALBA	PODHL. SDK+MALBA V+250 PODHL. AMP V+200	SDK V. +100mm S FABONEM
A. 234	koupelna	4.91	KERAMICKÁ DLÁŽBA PRŮSTOL. OBRÁD.	POZ. 1 SDK + MALBA, MALBA	PODHL. SDK+MALBA V+250 PODHL. AMP V+200	SDK V. +100mm S FABONEM
A. 235	koupelna	4.91	KERAMICKÁ DLÁŽBA PRŮSTOL. OBRÁD.	POZ. 1 SDK + MALBA, MALBA	PODHL. SDK+MALBA V+250 PODHL. AMP V+200	SDK V. +100mm S FABONEM
A. 236	úklid	3.11	KERAMICKÁ DLÁŽBA PRŮSTOL. OBRÁD.	POZ. 1 SDK + MALBA, MALBA	PODHL. SDK+MALBA V+250 PODHL. AMP V+200	SDK V. +100mm S FABONEM
A. 237	úklidové schodiště					

VÝSĚTVKY	Prv. 5kv AMP	SLABEJŠÍ PODLAH A STĚNY V PŘÍLOH TECHNICKÉ ZPRÁVY STAVEBNÍ KAZETOVÝ PŮDHL. AMP; RASTR 1200 mm x 600 mm. ODMĚNATELNÝ.
	SDK	DEŽEN, HOLZ FIBRASTIC; VIZ INTERIER SÁDROKARTONOVÝ KONSTRUKCE PŘÍČNY, PŮDHL. POŽÁRNÍ A AKUSTICKÉ VLASTNOSTI PŘEVY ZNAČEK V PŮDORYSĚCH, VODIVÝ ZDOROSTI VIZ LEGENDA MÍSTNOSTÍ
POZNÁMKY	POZN. 1	V ČÁSTI MÍSTNOSTI, KTERÁ JE NAD OHLAZOVANÝMI PROSTORY (NAPŘ. NA KONZOLÁCH) JE SOUČASNĚ S URČENOU SKLADBOU PODLAHY POUŽITO TEPELNÉ IZOLACE ZE SPRAVNÉ STRANY V ČÁSTI MÍSTNOSTI, KTERÁ JE POD OHLAZOVANÝMI PROSTORY (NAPŘ. POD TERASAMI) JE NA STŘEŠNÍ PLOŠE SKLADBOU S TEPELNOU IZOLACÍ NA STŘEŠNÍ A 10 MM. 500 MM. ZA HRANOU VENKOVNÍHO PROSTORU
	POZN. 2	V URČENÝCH MÍSTNOSTECH (KUCHYŇKÁCH A POKOJÍCH) BUDOU NA SÁDROKARTONOVÝCH PŘÍČKÁCH PŘEPÍRĚNÁ PRŮBĚŽNÁ MALTA I POKLAD PRO JEJICH KOTVENÍ NUTNO PŘIPRAVIT DLE ČSN 73 05 35, T.J. NA VODOROVNODU I SVISLOU SILU 5.5 N/m. V URČENÝCH MÍSTNOSTECH (KOUPELNĚ A POKOJÍCH) BUDOU NA SÁDROKARTONOVÝCH PŘÍČKÁCH PŘEPÍRĚNÁ MALTA, ZAŘÍZOVACÍ PŘEDMĚTY ATO - VIZ. DETAILNÍ VÝKRESY POKLAD PRO JEJICH KOTVENÍ NUTNO PŘIPRAVIT DLE ČSN 73 05 35, T.J. NA VODOROVNODU I SVISLOU SILU 5.5 N/m.
	POZN. 3	JESTĚ PŘED REALIZACÍ PROBLAM JE NUTNO POSTAVIT PŘÍČKY VĚTNÉ SÁDROKARTONOVÝCH, KTERÉ MUSÍ BÝT PROVĚŘENY ODLÉSNÉ PROTIVODNÉ DLE ZÁSOB VÝROBE. JESTĚ PŘED REALIZACÍ PROBLAM JE NUTNO POUŽÍT ROZVOJNÝ TOPEŇ. PŘÍPADNĚ JINÝCH INSTALACÍ VŠECHNY PROSTORY V SPRÁVĚ VE STĚNÁCH A STROPECH MEZI PODLAŽNÍ ÚSEKY MUSÍ BÝT PROTIPŮŽNĚ UZAVŘENY A UTĚSNĚNY. JEJEDNÁ ZE ŽELÉZNA O. INSTALACÍ ŠACHTY
	POZN. 4	ŘEŠENÍ PŮDHL. A SPRÁŽNĚ PODLAH VIZ. PROJEKT INTERIERU PŮ. PROVÁDĚNÍ STAVBY JE NUTNO POUŽÍVAT OBA PROJEKTY SOUČASNĚ II

LEGENDA HMOT

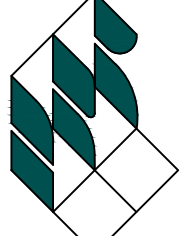
- ŽELEZOBETON
- PROSTÝ BETON
- ZDIVO Z CHELNÝCH KERAMICKÝCH BLOKŮ
- ZDIVO Z CHELNÝCH CP
- SÁDROKARTONOVÉ KONSTRUKCE
- TEPELNÁ IZOLACE
- ZEMINA - ŽELÉZNÁ STŘECHA
- STÁVAJÍCÍ TERÉN
- UPRAVENÝ TERÉN - NÁSYP

PO DOHODĚ S DODAVATELEM BUDOU VEŠKERÉ ZDI PŮVODNÍ TL. 500 MM VYZDÍVÁNY ZDIVEM "POROTHERM 440 MM" NA TEPELNÉ IZOLAČNÍ MALTU POROTHERM TM (SOUC. TEP. VODIVOSTI 0.20 W/mK) VENKOVNÍ LÍC ZDIVA BUDE DODRŽEN! PODROBNOSTI VIZ TECHNICKÁ ZPRÁVA

AKCE	ZPRACOVATEL	DATUM
Digitalizace dokumentace skutečného stavu se zakreslením stavebních změn a změn účelu využití místností.	ŠŤNSKÝ architects s.r.o. Na Poříčí 116/5 460 01 Liberec 2	08/2024

STAVEBNÍ OBJEKT SO 01 - DOMOV DUCHODCŮ

DOKUMENTACE SKUTEČNÉHO PROVEDENÍ STAVBY 04/2003

INVESTOR	OKRESNÍ ÚSTAV SOCIÁLNÍCH SLUŽEB LIBEREC	 <b>ARK spol. s r. o.</b> architektonická kancelář ing. arch. Pavel Janoušek ing. arch. Boris ŠŤNSKÝ telefon 048/538 29 36 Sokolská 199/17 460 01 Liberec 1
STAVEBNÍ ÚŘAD	LIBEREC	
PROJEKTANT	ARK spol. s r. o. IČO 43223915	
ARCHITEKT	ING. ARCH. P. JANOUŠEK, ING. ARCH. B. ŠŤNSKÝ	
VYPRACOVAL	ING. J. STRAŠIL, J. ŠTĚRBA	

DOMOV DUCHODCŮ  
V LIBERCI - FRANTIŠKOVĚ  
LIBEREC - FRANTIŠKOV, DOMAŽLICKÁ ULICE

PŮDORYS 2. NP - OBJEKT A1

DATUM	BŘEZEN 2001
FORMÁT	A4
ÚČEL	PO. PRO. STAVBY
ZAKÁZKOVÉ ČÍSLO	11-99-31/P
PROFESÍ	STAVEBNÍ
MĚŘÍTKO	v. č.
1 : 50	A 25