




POHLED

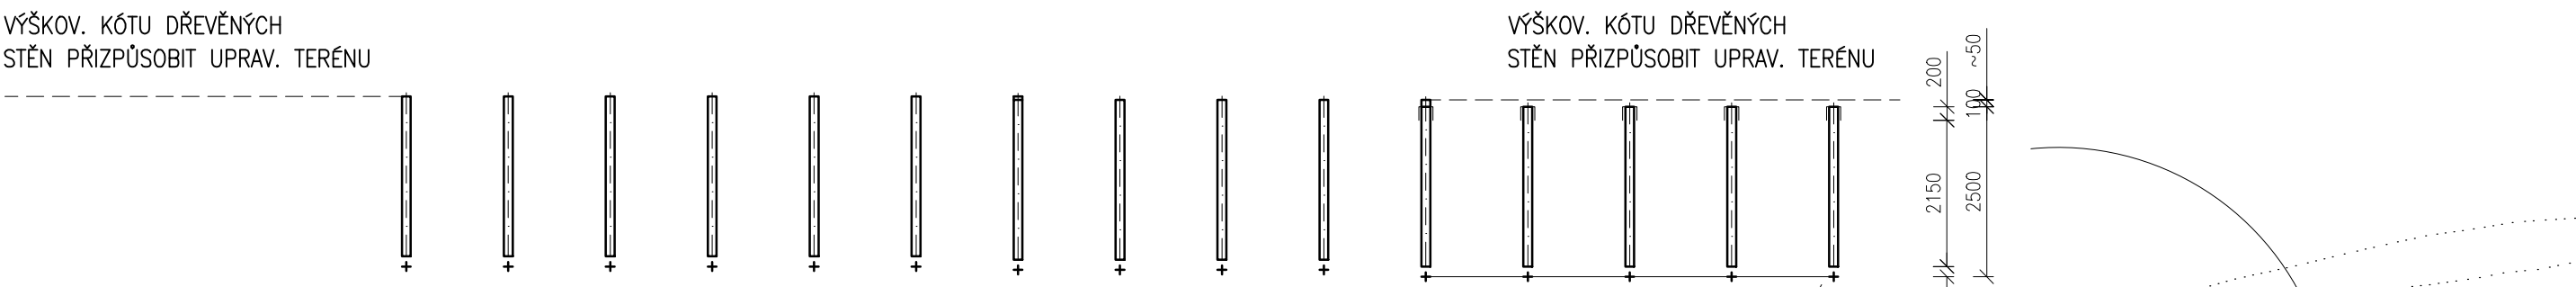


M 1:100

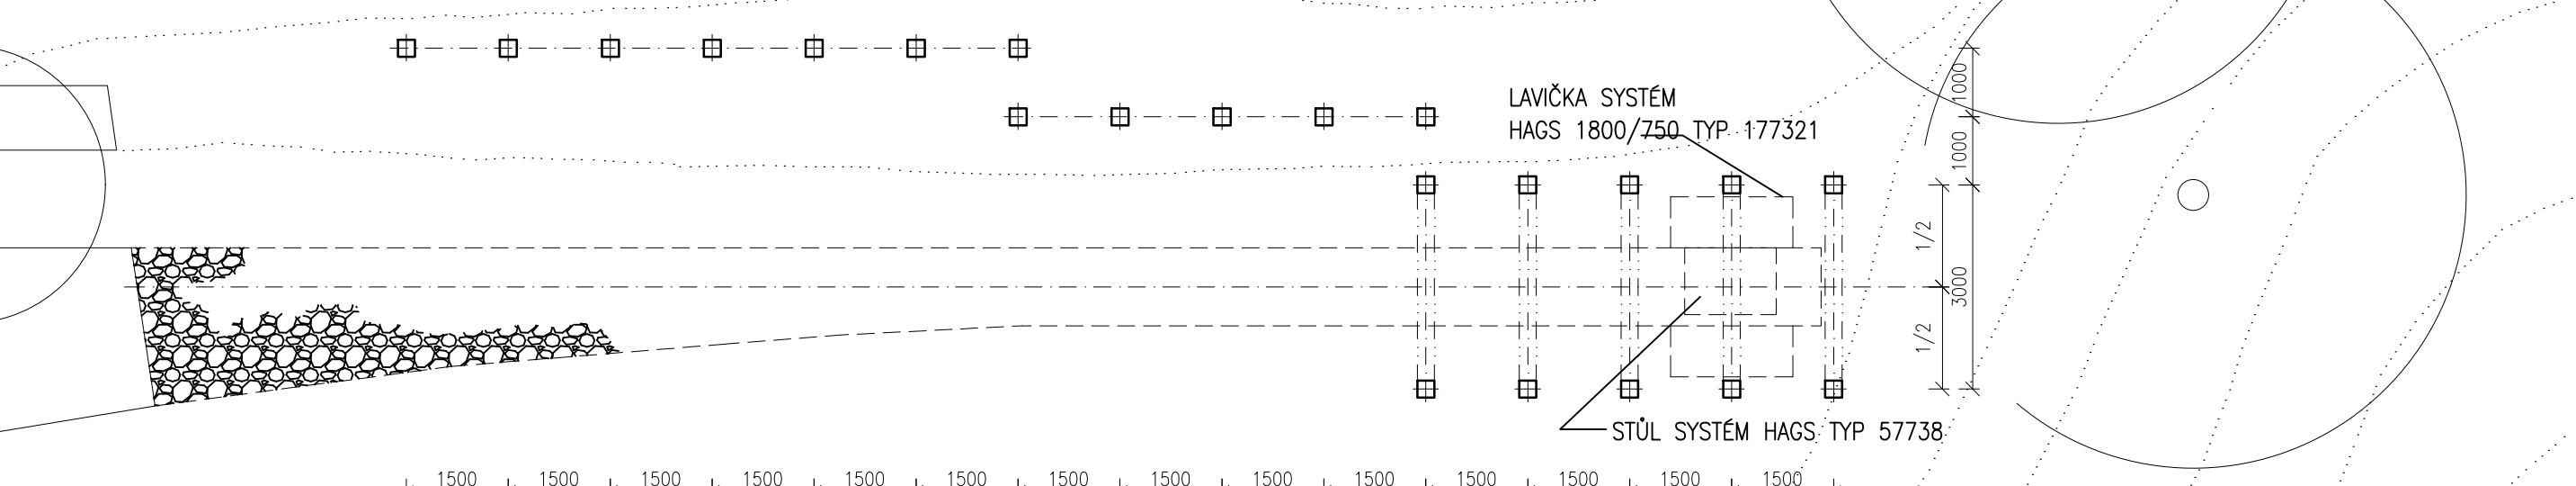

M 1:100

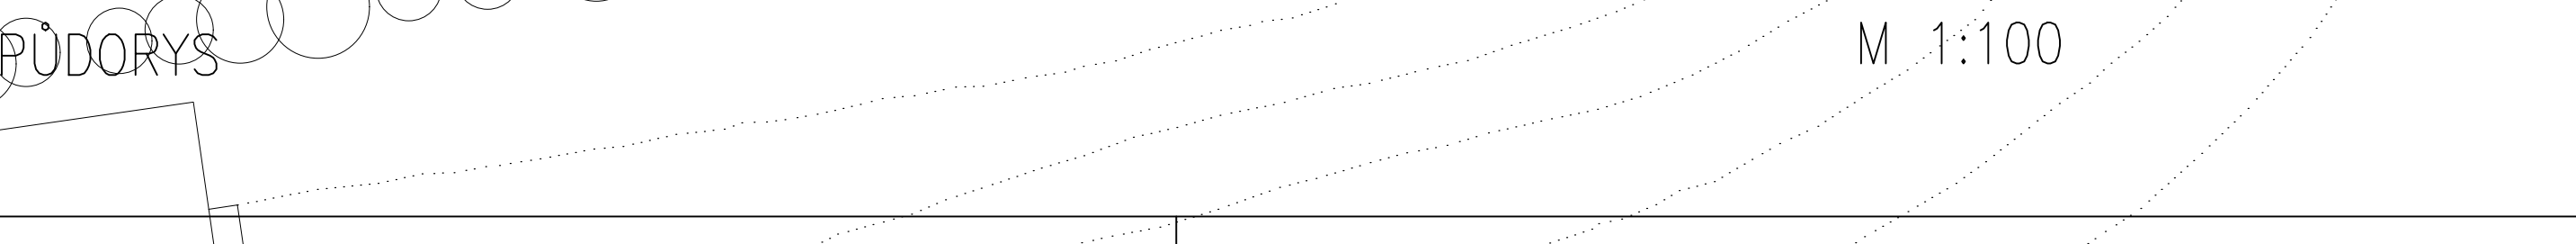


BOČNÍ POHLED

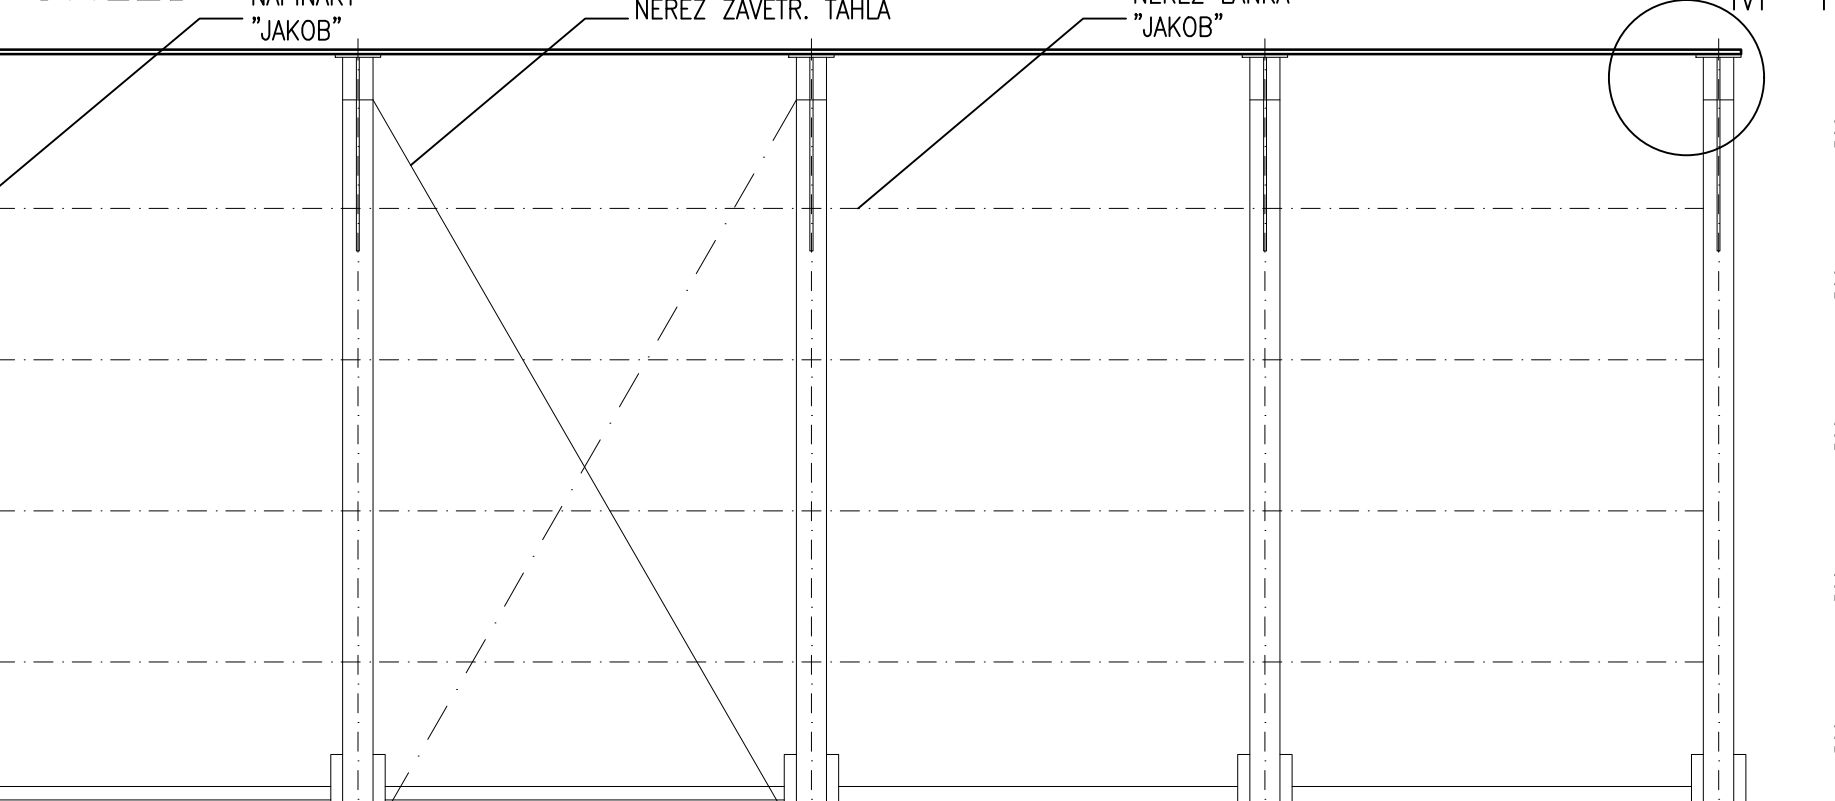


M 1:25


PŮDORYS

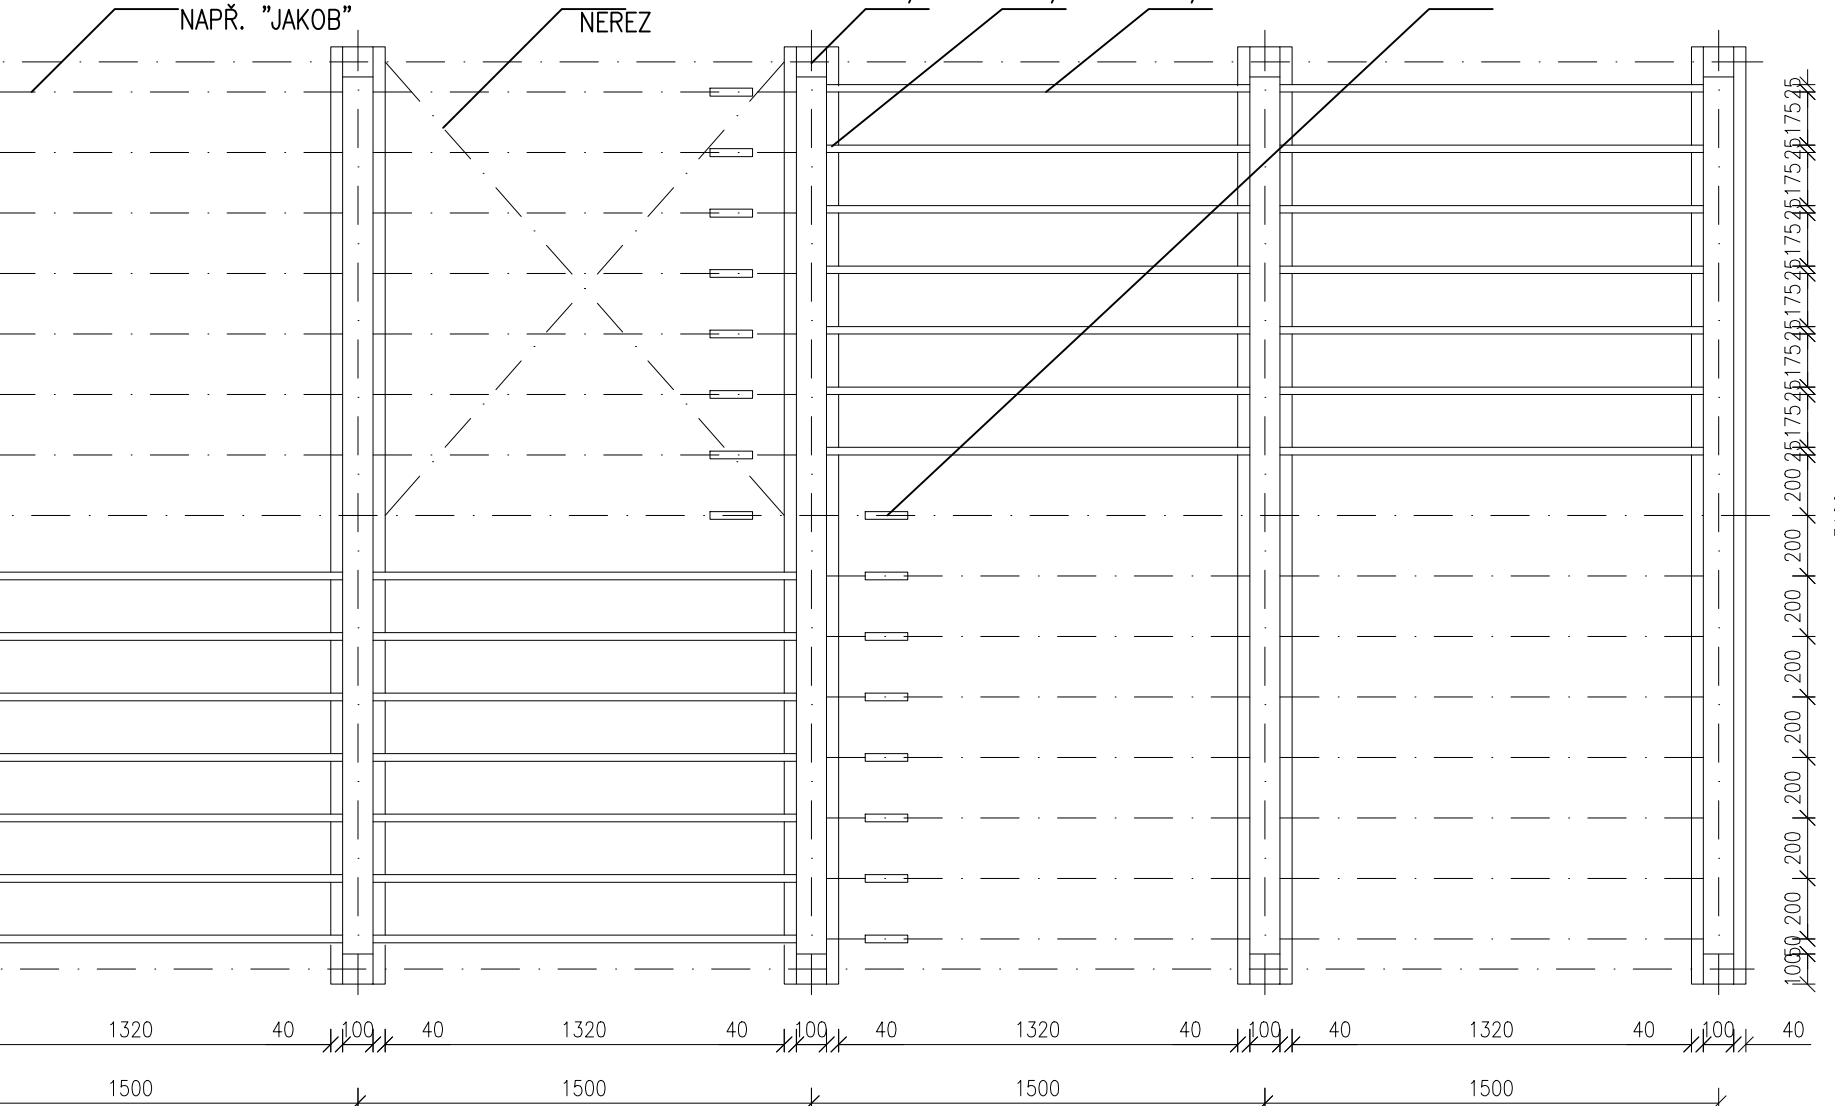

M 1:25

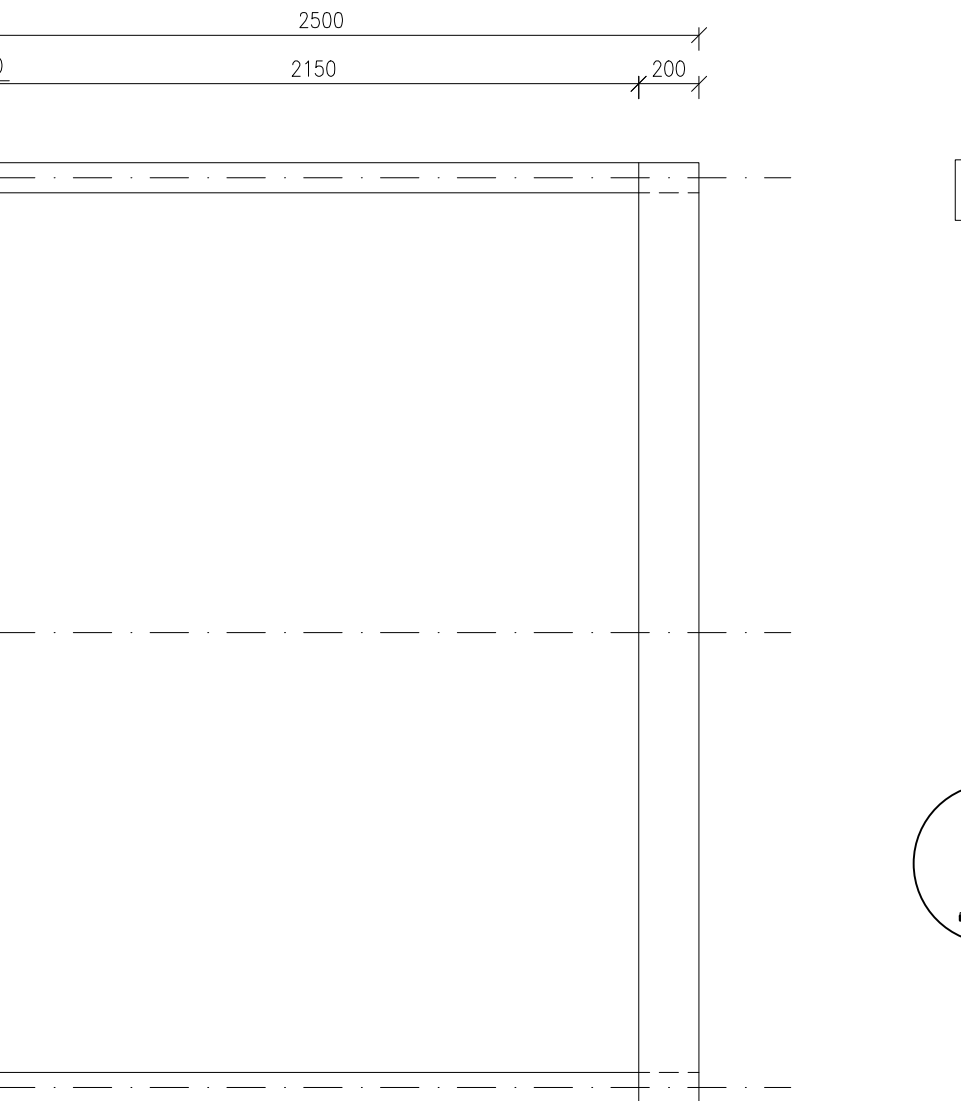


M 1:25

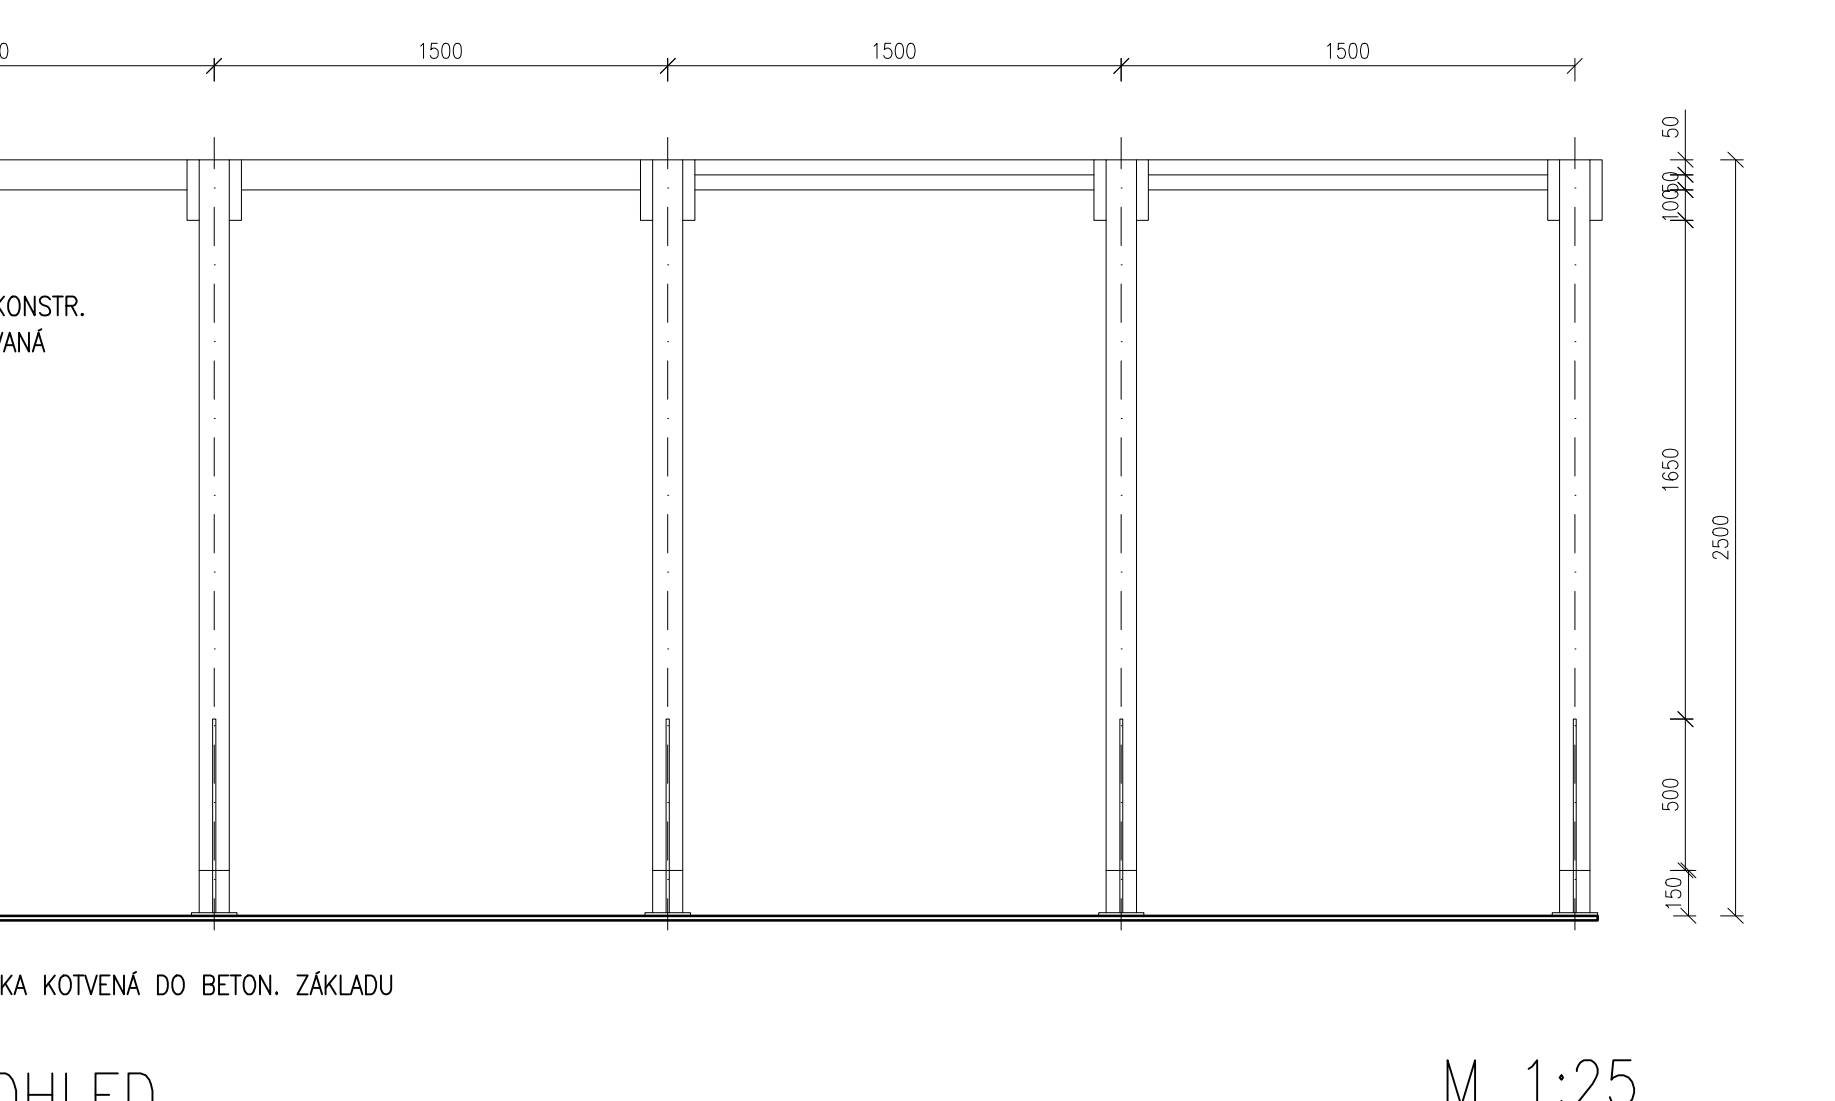


M 1:25

POHLED

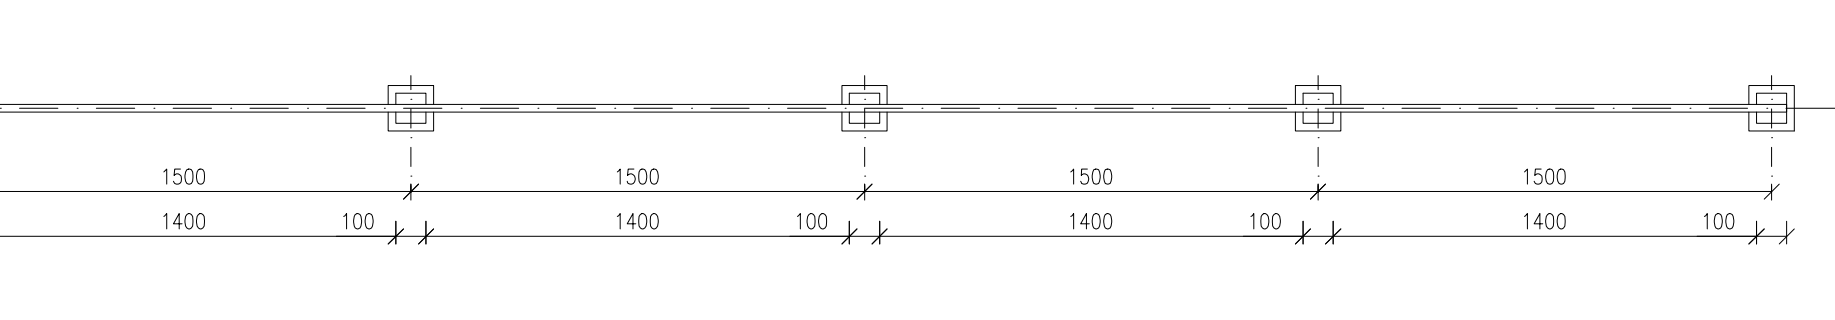


M 1:25

 PŮDORYS




M 1:25

POHLED

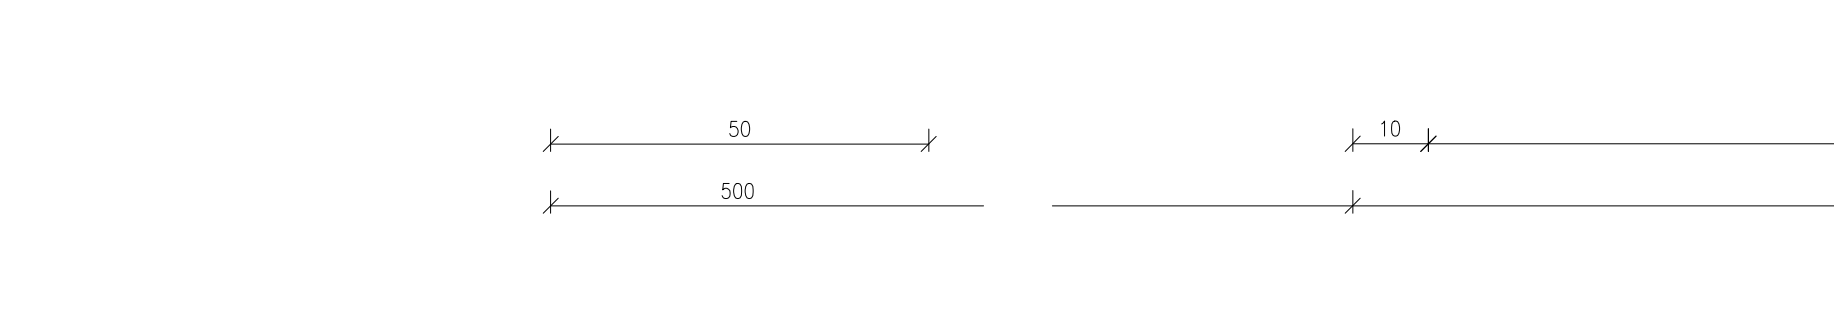


M 1:25

 DET. A




POHLED

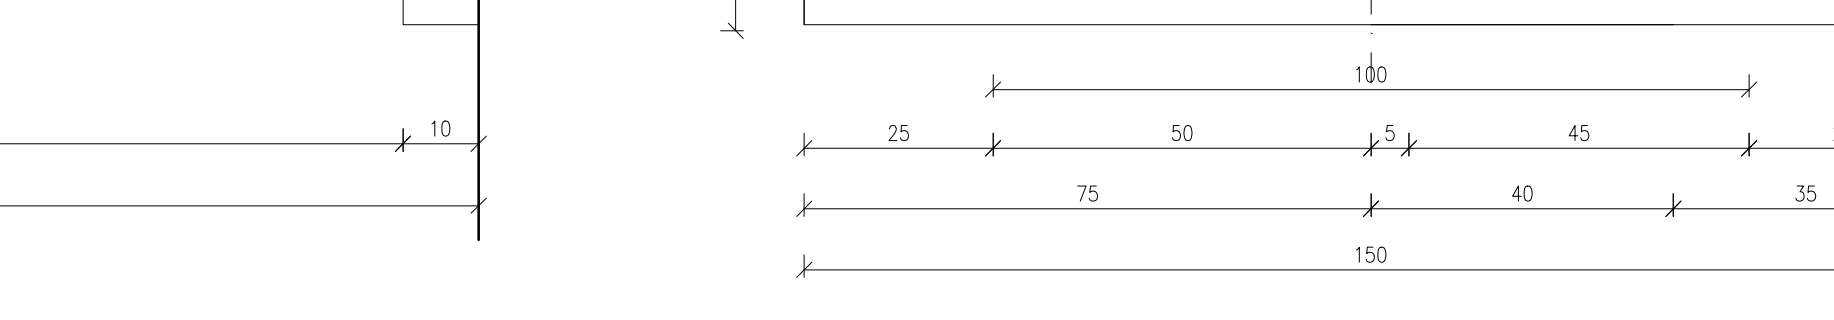


M 1:25

 DET. A




POHLED

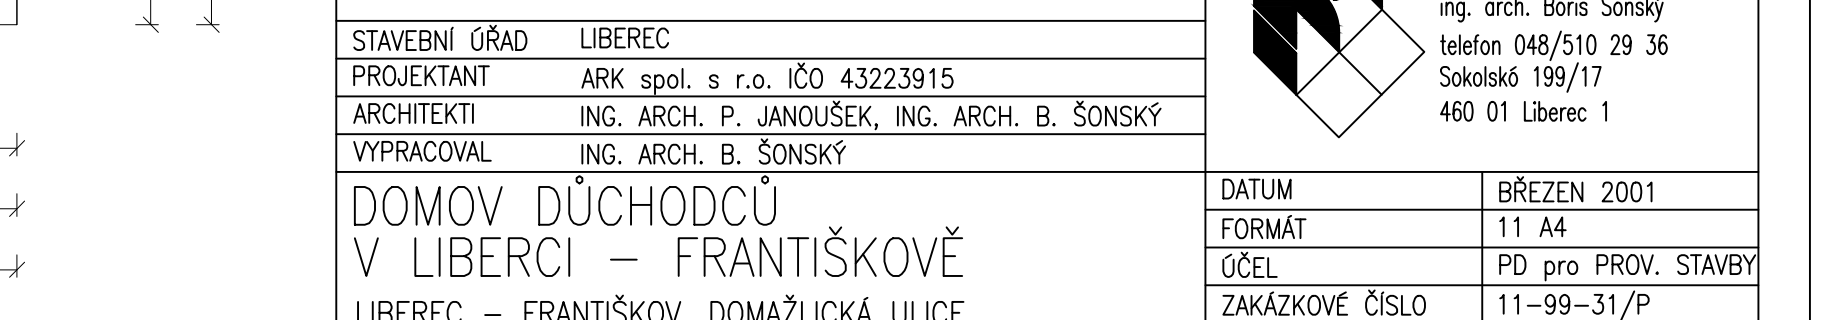

M 1:25

 DET. A



ZÁKLADY POD PERGOLOU A DŘEVĚNOU STĚNU JSOU DO HLoubKY 1000 mm.
DŘEVO NA KOSTRUKCI JE BOROVICE A JE HOBLOVÁNO.
DŘEVO JE IMPREGNOVÁNO A JE MOŘENO SĚDOČERNÝM LAKEM
JAKO NA FASÁDE

AKCE
Digitalizace dokumentace skutečného stavu
se zakreslením stavebních změn a změn účelu
využití místností.

ZPRACOVATEL
ŠONSKÝ architects s.r.o.
Na Poříčí 116/5
460 01 Liberec 2

DATUM
08/2024

STAVEBNÍ OBJEKT SO 01 – DOMOV DŮCHODCŮ

VÝKRES NENAHRAŽUJE VÝROBNÍ DÍLENSKOU DOKUMENTACI – TU JE NUTNO OBSOHLASIT
ARCHITEKTEM. SKUTEČNÉ ROZMĚRY KONSTRUKCI JE NUTNO DOMĚŘIT PŘÍMO NA STAVBĚ

INVESTOR	OKRESNÍ ÚSTAV SOCIÁLNÍCH SLUŽEB LIBEREC	ARK spol. s r. o. architektonické kancelář ing. arch. Pavel Janoušek ing. arch. Boris Šonský telefon 048/510 29 36 Sokolská 199/17 460 01 Liberec 1
STAVEBNÍ ÚRAD	LIBEREC	
PROJEKTANT	ARK spol. s r. o. IČO 43223915	
ARCHITEKT	ING. ARCH. P. JANOUŠEK, ING. ARCH. B. ŠONSKÝ	
VYPRACOVAL	ING. ARCH. B. ŠONSKÝ	
DATUM	DŘEZEN 2001	
FORMÁT	11 A4	
ÚČEL	PD pro PROV. STAVBY	
ZAKÁZKOVÉ ČÍSLO	11-99-31/P	
PROFESSE	STAVEBNÍ	
DETAILY PERGOLY A DŘEVĚNÝCH STĚN V ZAHRADĚ U OBJEKTU C1, POL. Č. 522	MĚŘÍTKO 1 : 25	V. Č. A 62