


POHLED

M 1:20

DET. ŘEZ A-A


M 1:1

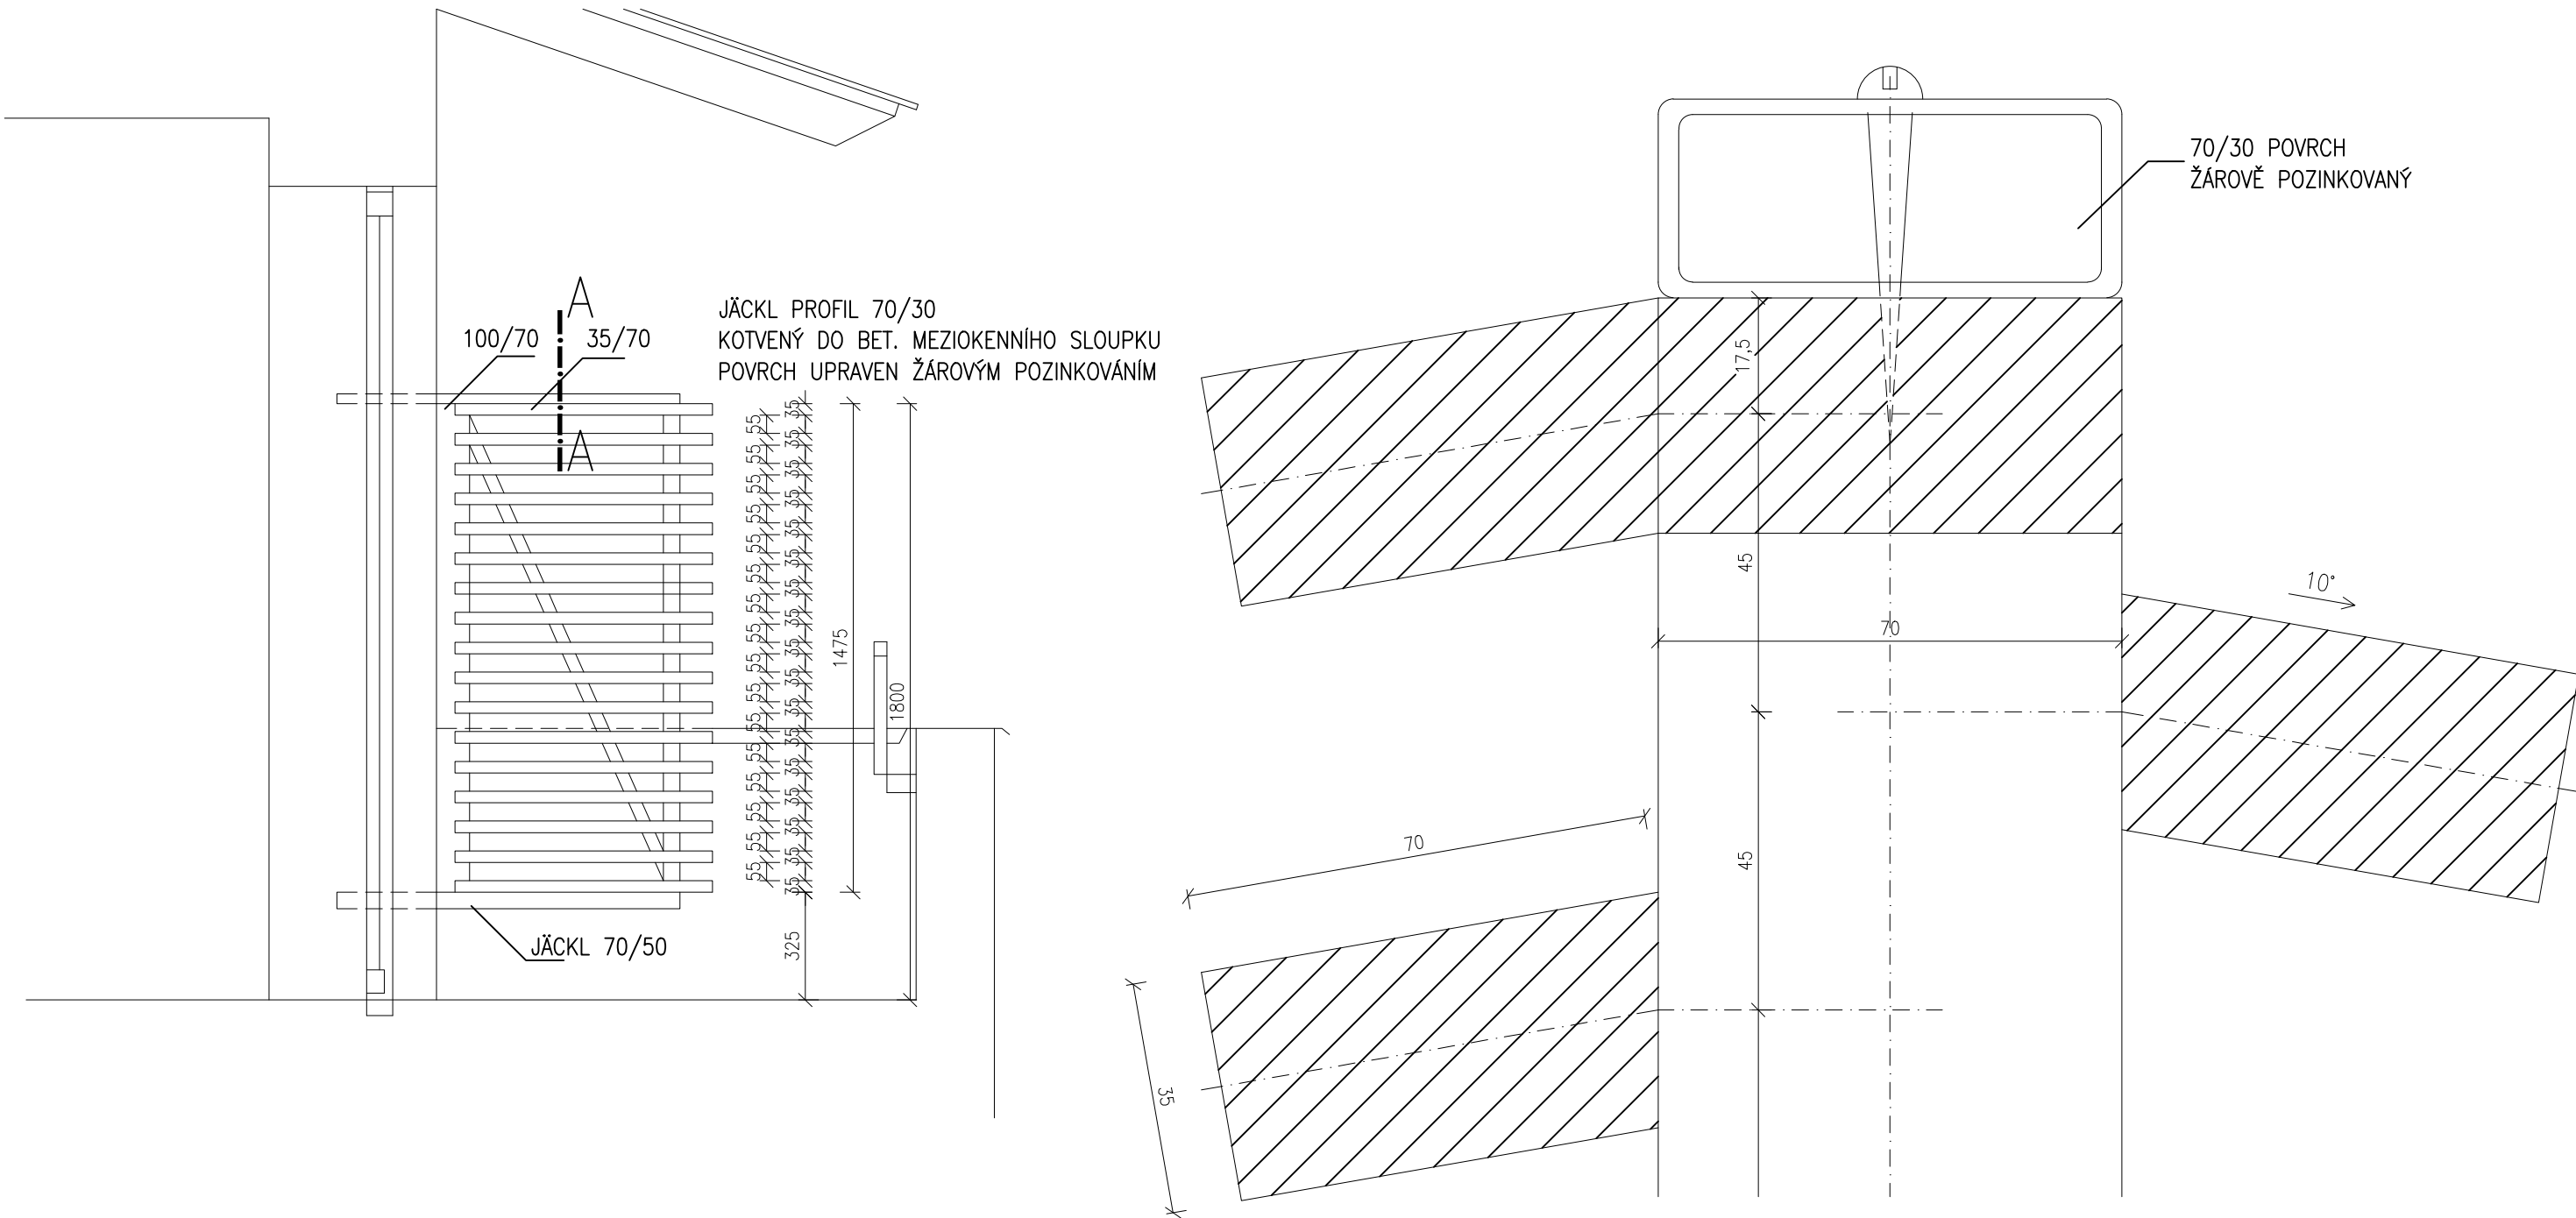

DŘEVĚNÉ PRVKY IMPREGNOVÁNY A MOŘENY ODSÍNEM DLE DŘEV. PRVKŮ NA FASÁDĚ

PŮDORYS


M 1:20

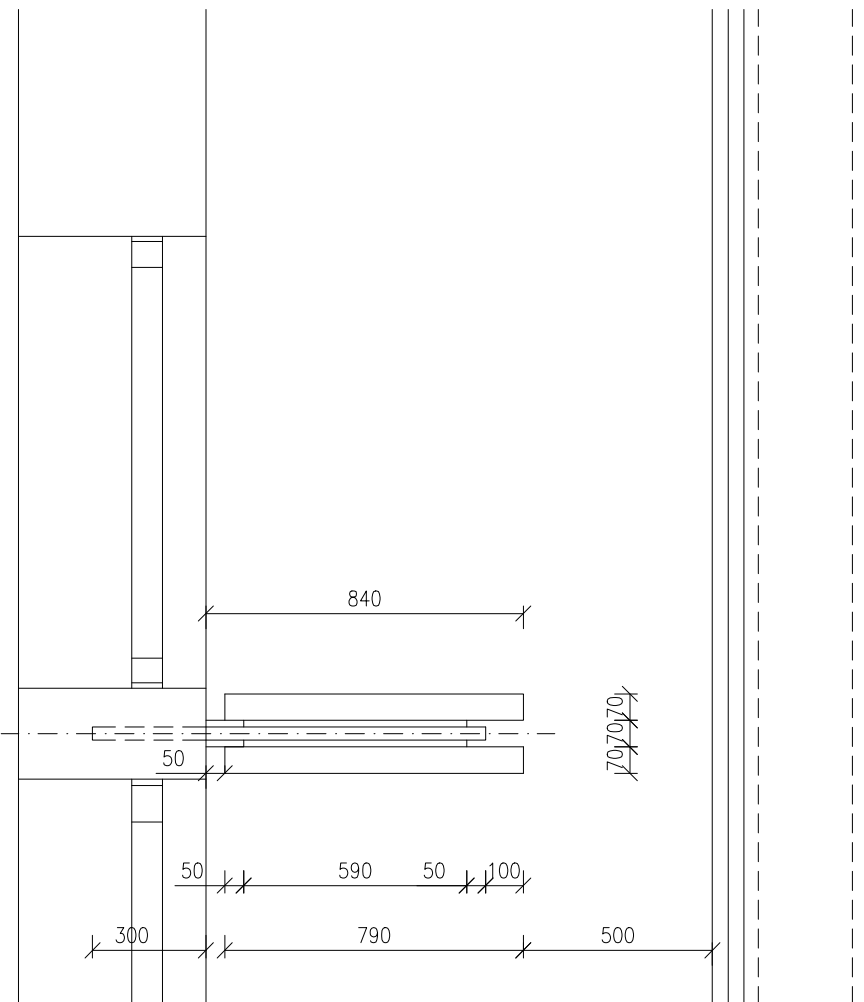

AKCE	ZPRACOVATEL	DATUM
Digitalizace dokumentace skutečného stavu se zakreslením stavebních změn a změn účelu využití místností.	ŠONSKÝ architects s.r.o Na Poříčí 116/5 460 01 Liberec 2	08/2024

STAVEBNÍ OBJEKT SO 01 – DOMOV DŮCHODCŮ

VÝKRES NENAHRAZUJE VÝROBNÍ DÍLENSKOU DOKUMENTACI – TU JE NUTNO OBSOUHLASIT ARCHITEKTEM. SKUTEČNÉ ROZMĚRY KONSTRUKCÍ JE NUTNO DOMĚŘIT PŘÍMO NA STAVBĚ

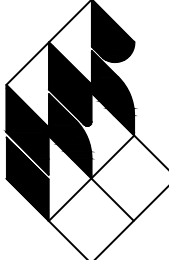INVESTOR OKRESNÍ ÚSTAV SOCIÁLNÍCH SLUŽEB LIBEREC		 <div>ARK spol. s r. o. architectonická kancelář ing. arch. Pavel Janoušek ing. arch. Boris Šonský telefon 048/510 29 36 Sokolská 199/17 460 01 Liberec 1</div>	
STAVEBNÍ ÚŘAD	LIBEREC		
PROJEKTANT	ARK spol. s r.o. IČO 43223915		
ARCHITEKTI	ING. ARCH. P. JANOUŠEK, ING. ARCH. B. ŠONSKÝ		
VYPRACOVAL	ING. ARCH. B. ŠONSKÝ		
DOMOV DŮCHODCŮ V LIBERCI – FRANTIŠKOVĚ LIBEREC – FRANTIŠKOV, DOMAŽLICKÁ ULICE		DATUM	BŘEZEN 2001
DETAILY PARAVÁNŮ NA TERASÁCH V 5. NP POL. Č. 505		FORMÁT	3 A4
		ÚČEL	PD pro PROV. STAVBY
		ZAKÁZKOVÉ ČÍSLO	11–99–31/P
		PROFESE	STAVEBNÍ
		MĚŘÍTKO	V. Č.
		1 : 20	A 73