



DOMOV DŮCHODCŮ FRANTIŠKOV  
PŮDORYS STŘECH - OBJEKT A1  
M 1:50

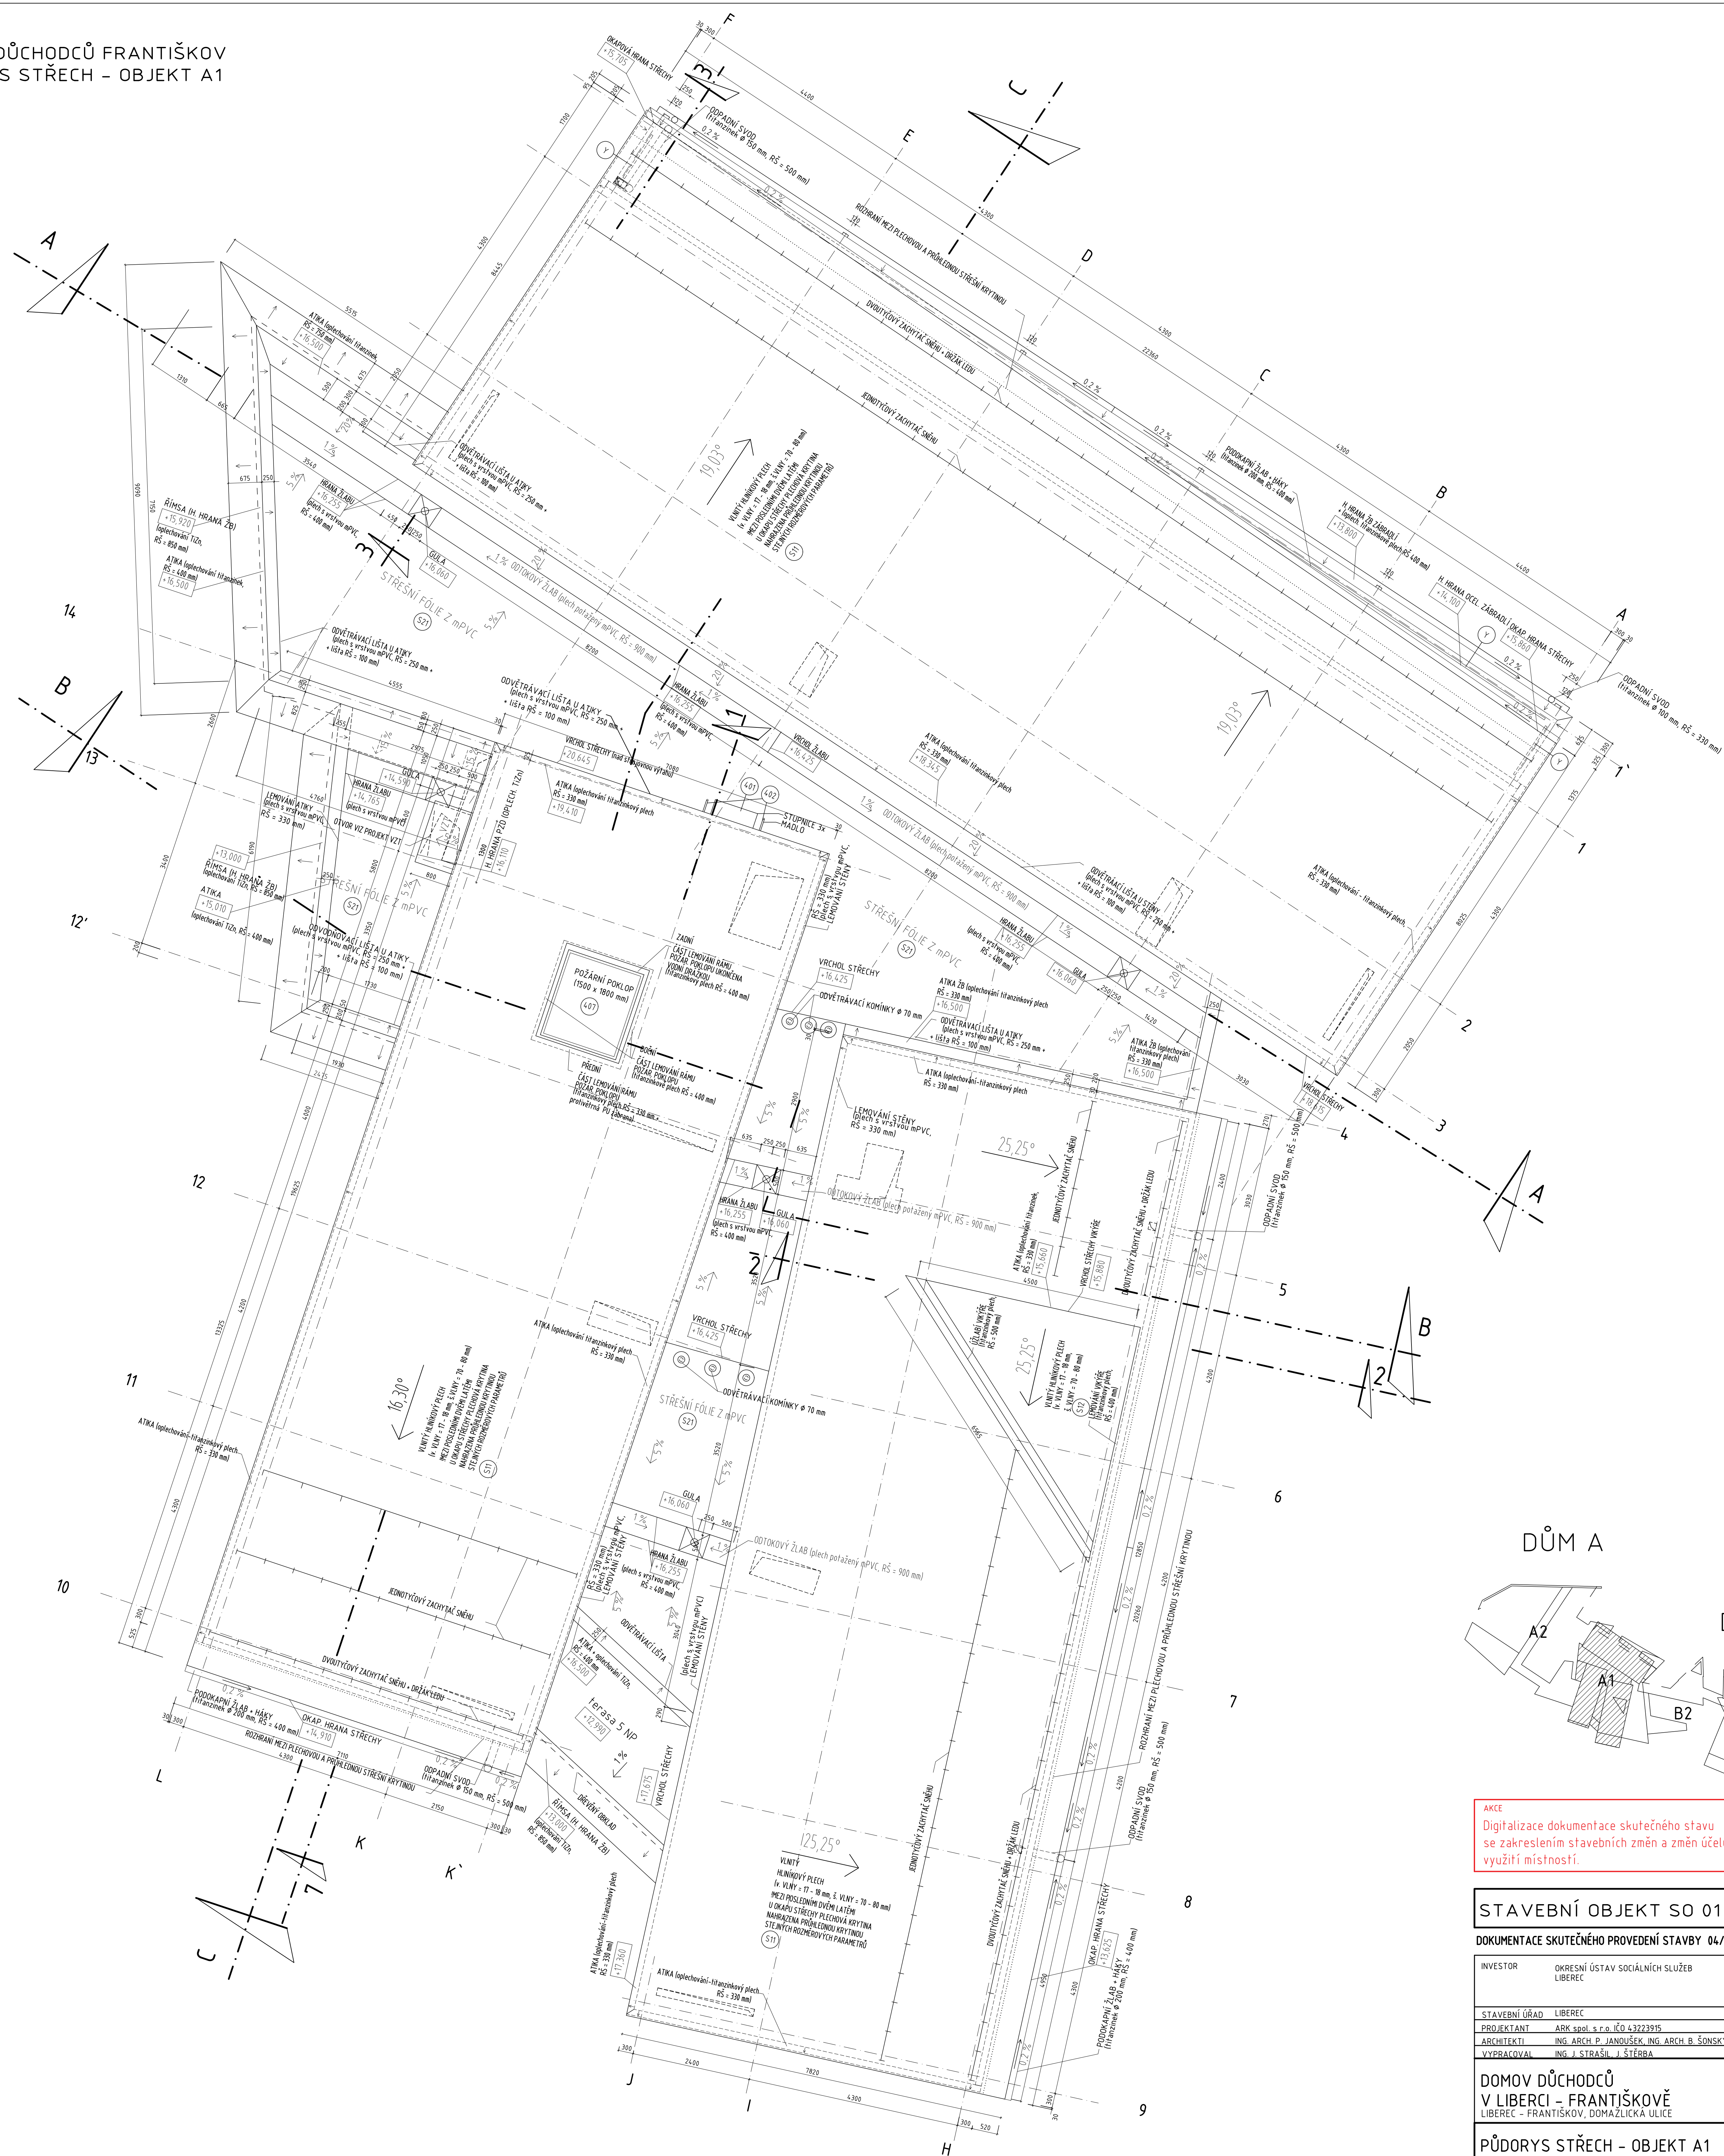

DŨM A

DŮM B

DUM C

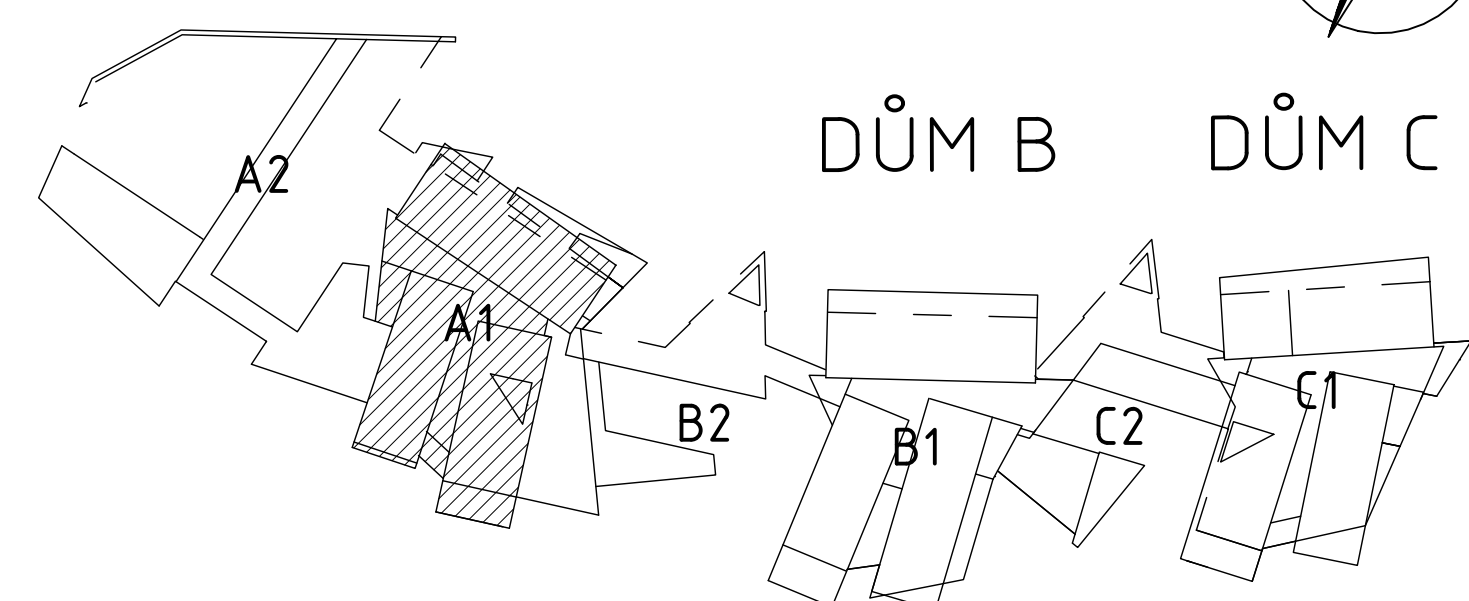

**AKCE**  
Digitalizace dokumentace skutečného stavu se zakreslením stavebních změn a změn účelu využití místností.

ZPRACOVATEL  
ŠONSKÝ architects s.r.o.  
Na Poříčí 116/5  
460 01 Liberec 2

DATUM  
08/2024

STAVEBNÍ OBJEKT SO 01 - DOMOV DŮCHODCŮ

DOKUMENTACE SKUTEČNÉHO PROVEDENÍ STAVBY 04/2003

INVESTOR	OKRESNÍ ÚSTAV SOCIÁLNÍCH SLUŽEB LIBEREC	 <b>ARK spol. s r. o.</b> architektonická kancelář ing. arch. Pavel Janoušek ing. arch. Boris Šonkský telefon 048/510 29 36 Sokolská 199/717 460 01 Liberec 1
STAVEBNÍ ÚŘAD	LIBEREC	
PROJEKTANT	ARK spol. s r. o. IČO 43223915	
ARCHITEKT I	ING. ARCH. P. JANOUŠEK, ING. ARCH. B. ŠONSKÝ	
VYPRACOVAL	ING. J. STRÁŠIL, J. ŠTĚRBA	
<b>DOMOV DŮCHODŮ V LIBERCI - FRANTIŠKOVĚ LIBEREC - FRANTIŠKOV, DOMAŽLICKÁ ULICE</b>		<b>DATUM</b> BŘEZEN 2001
		<b>FORMÁT</b> 12 A4
		<b>ÚČEL</b> NÁV. A PROV. STAVBY
		<b>ZÁKAZNÍKOVÉ ČÍSLO</b> 11-99-31/P
		<b>PROFESE</b> STAVEBNÍ
<b>PŮDORYS STŘECH - OBJEKT A1</b>		<b>MĚŘITKO</b> 1 : 50 A 40