


DOMOV DUCHODCU FRANTIŠKOV
POHLED ČELNÍ – JIŽNÍ
M 1 : 100



DŮM C
část C1

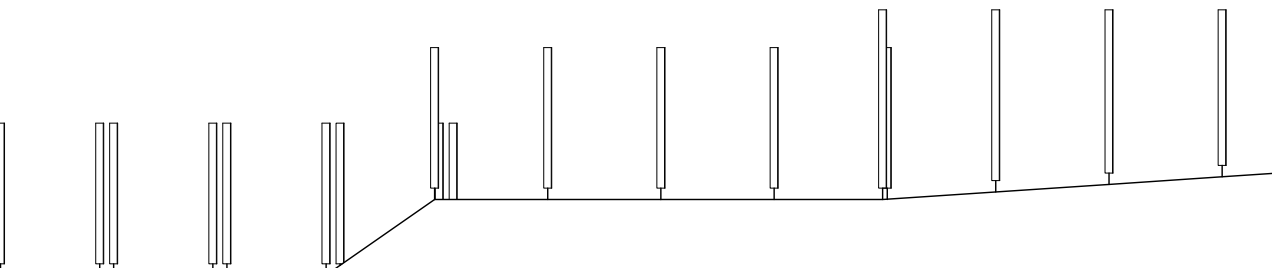


DŮM B
část B1



DŮM A
část A1



DŮM A
část A2

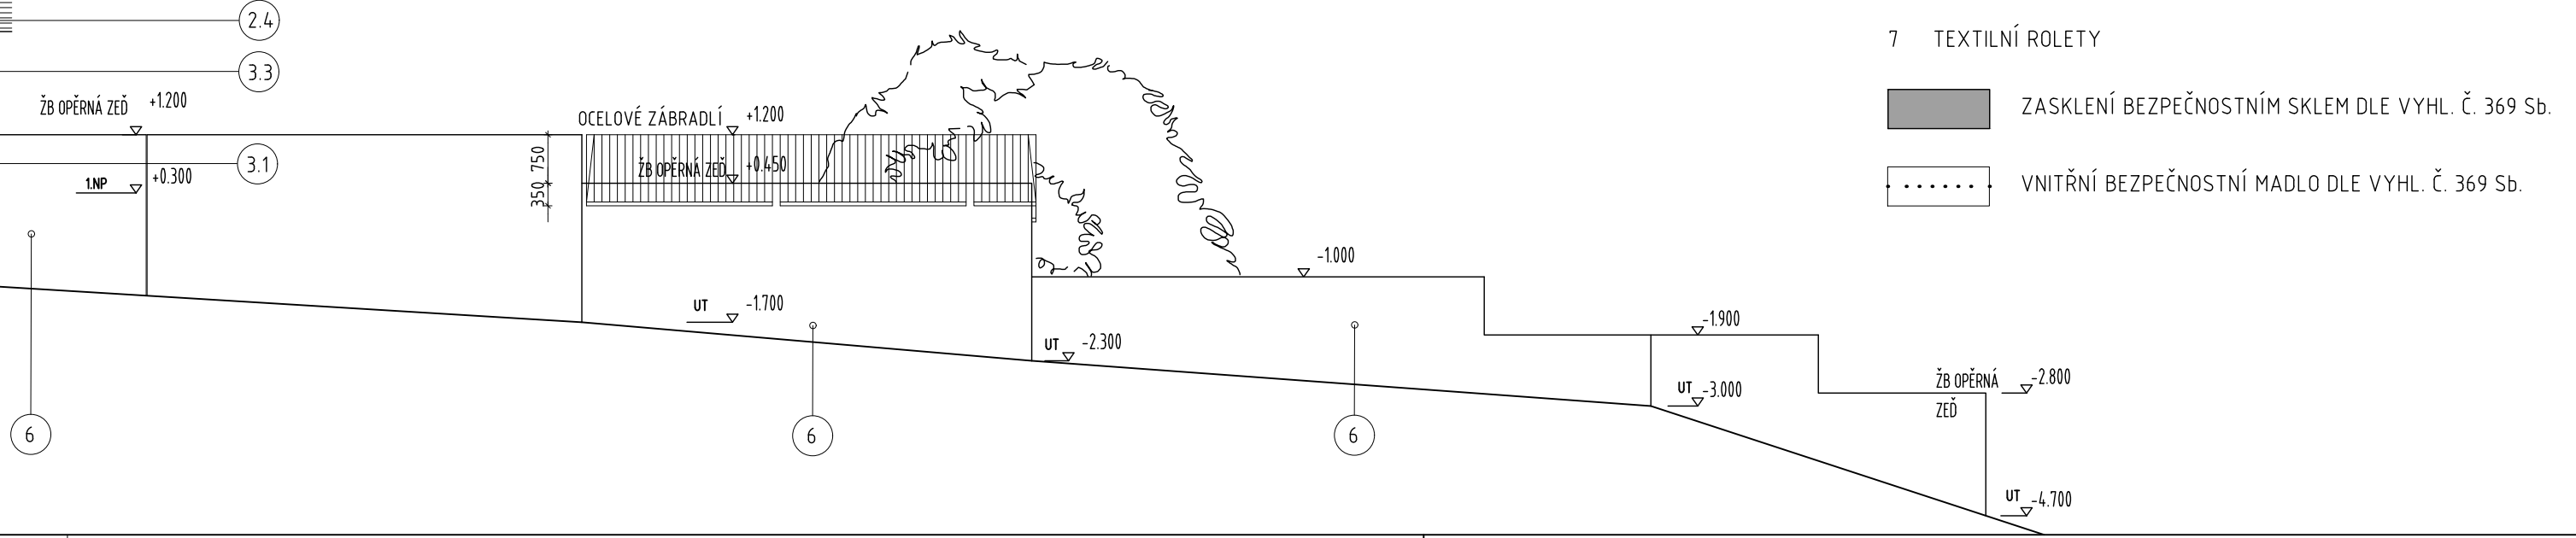

LEGENDA :

- STŘECHA A KLEMPÍŘSKÉ PRVKY :
 - STŘEŠNÍ KRYTINA
 - VLNITÝ PLECH, VÝŠKA VLN 17 - 18 MM, ŠÍŘKA 70 - 80 MM
 - MEZI POSLEDNÍM DVĚM STŘEŠNÍMI LÁTEM PLECHOVÁ KRYTINA
 - NAHRAZENA PRŮHLÉDKOU VLNITOU STŘEŠNÍ KRYTINOU Z AKRYLÁTU, VÝŠKA VLN 17 - 18 MM, ŠÍŘKA 70 - 80 MM
 - TYČOVÉ ZACHYTÁČE SNĚHU S DRŽÁKY LEDU
- OKAPY, SVODY, DPLECHOVÁNÍ ATK, VENKOVNÍ PAPAŘETY A OSTATNÍ KLEMPÍŘSKÉ VÝROBKÝ JSOU Z TITANZINKOVÉHO PLECHU RHEIZINK
- OMÍTKA S JEMNOZRNNÉ SVISLE STRUKTUROVANÝM POKRCHEM :
 - TŮNOVÁNÍ DLE VZORNIKU SIGMA - NCS
 - 2.1 - „LOSOSOVÁ“ S 0530 - Y 50 R - LIST 24
 - 2.2 - „OKROVÁ“ S 0560 - Y 30 R - LIST 27
 - 2.3 - „TERAKOTA“ S 1050 - Y 70 R - LIST 36
 - 2.4 - „ŠEDÁ“ S 6500 - N - LIST 2
 - 2.4.1 - „ŠEDÁ“ S 6500 - N - LIST 2 PŘÍMO NA BETON
 - 2.5 - „TMAVOŠEDÁ“ S 8500 - N - LIST 2
- RÁMY VÝPLNÍ OTVORŮ - OKNA, DVEŘE :
 - 3.1 PLAST S FÓLII „SVĚTLÉ DŘEVO“ - VZORNIK REHAU - OREGON
 - 3.2 DŘEVO, BOROVICE LAZUROVÁNA NA ODSTÍN PLASTOVÝCH OKEN - OREGON
 - 3.3 DŘEVO, BOROVICE LAZUROVÁNA ŠEDOČERNÉ
- DŘEVĚNÉ KONSTRUKCE OSTATNÍ :
 - DŘEVĚNÉ OBLŮŽNÍ, PERGOLY, VIDITELNÉ ČÁSTI KROVU A MARKÝZY NAD VCHODEM LAZUROVÁNE ŠEDOČERNÉ
- KOVOVÉ ZÁMEČNICKÉ KONSTRUKCE :
 - ŽÁROVĚ ZINKOVÁNY
- POHLEDOVÝ BETON
- TEXTILNÍ ROLETY
 - ZASKLENÍ BEZPEČNOSTNÍM SKLEM DLE VYHL. Č. 369 Sb.
 - VNITŘNÍ BEZPEČNOSTNÍ MADLO DLE VYHL. Č. 369 Sb.

TEXTILNÍ ROLETY :

- NA JIŽNÍCH FASÁDÁCH DOMŮ A, B, C JSOU NADSTANDARDNĚ NAVRŽENY TEXTILNÍ ROLETY VIZ VÝKRES.
JE NA ROZHODNUTÍ INVESTORA, ZDA BUDE DBÁNO NA ZVĚŠTENÍ TEPELNÉ POKHODY V OBYTNÝCH MÍSTNOSTECH OBRAČENÝCH K JIHU V RÁMCI NADSTANDARDNÍCH DODÁVEK JE ZAPOTŘEBÍ PŘI ROZHODNUTÍ O REALIZACI UMÍSTĚNÍ ROLET ZKOORDINOVAT A ZAJISTIT EL. NAPÁJENÍ K POKHONU TEXTILNÍCH ROLET.
OVLÁDÁNÍ JE ELEKTRICKÉ S JIDLEM (SLUNCE, VÍTR) BEZ MOŽNOSTI ZÁSAHU Z JEDNOTLIVÝCH MÍSTNOSTÍ.
JEDNÁ SE O TYP NAPŘÍKLAD "HUPPE EXTERNAL AWNINGS CLASSICAL" S POUŽITÍM PRŮHLÉDNÉHO KRYTU NA NAVÍJECÍM PRVKU. BARVA NA KOVOVÝCH ČÁSTECH JE RAL 9006 A BARVA ROLETY JE 86-2046. BAREVNOSTI ROLETY A NAVÍJECÍHO MECHANISMU JE MOŽNÉ UPRAVIT PŘÍMO NA STAVBĚ V SOUVISLOSTI S BAREVNOSTÍ FASÁDY ZA ÚČASTI ARCHITEKTA.
MOŽNÝM DODAVATELEM TEXTILNÍCH ROLET JE FIRMA METALPLAST SPOL. S R. O., BRĚZOVÁ 188, 500 03 HRADEC KRÁLOVÉ

AKCE Digitalizace dokumentace skutečného stavu se zakreslením stavebních změn a změn účelu využití místnosti.	ZPRACOVATEL ŠONSKÝ architects s.r.o. Na Pořiči 116/5 460 01 Liberec 2	DATUM 08/2024
--	--	------------------

ZMĚNA FASÁD V. 2002

STAVEBNÍ OBJEKT SO 01, SO 02

DOKUMENTACE SKUTEČNÉHO PROVEDENÍ STAVBY 04/2003		 <div>ARK spol. s r. o. architektonická kancelář ing. arch. Pavel Janoušek ing. arch. Boris Šonský telefon 0481/50 29 36 Sokolská 199/17 460 01 Liberec 1</div>
INVESTOR	OKRESNÍ ÚSTAV SOCIÁLNÍCH SLUŽEB LIBEREC	
STAVEBNÍ ÚŘAD	LIBEREC	
PROJEKTANT	ARK spol. s r. o. IČO 43223915	
ARCHITEKTI	ING. ARCH. P. JANOUŠEK, ING. ARCH. B. ŠONSKÝ	DATUM 20. 5. 2002 FORMÁT 10 A4 ÚČEL PD pro PROV. ZAKÁZKOVÉ ČÍSLO 11-99-31/P PROFESE STAVEBNÍ MĚŘÍTKO v. Č. 1 : 100 A
VYPRACOVAL	ING. J. STRAŠIL, ING. ARCH. P. KINCL	
DOMOV DŮCHODCŮ V LIBERCÍ – FRANTIŠKOVĚ LIBEREC – FRANTIŠKOV, DOMÁZLICKÁ ULICE		
POHLED ČELNÍ – JIŽNÍ		