

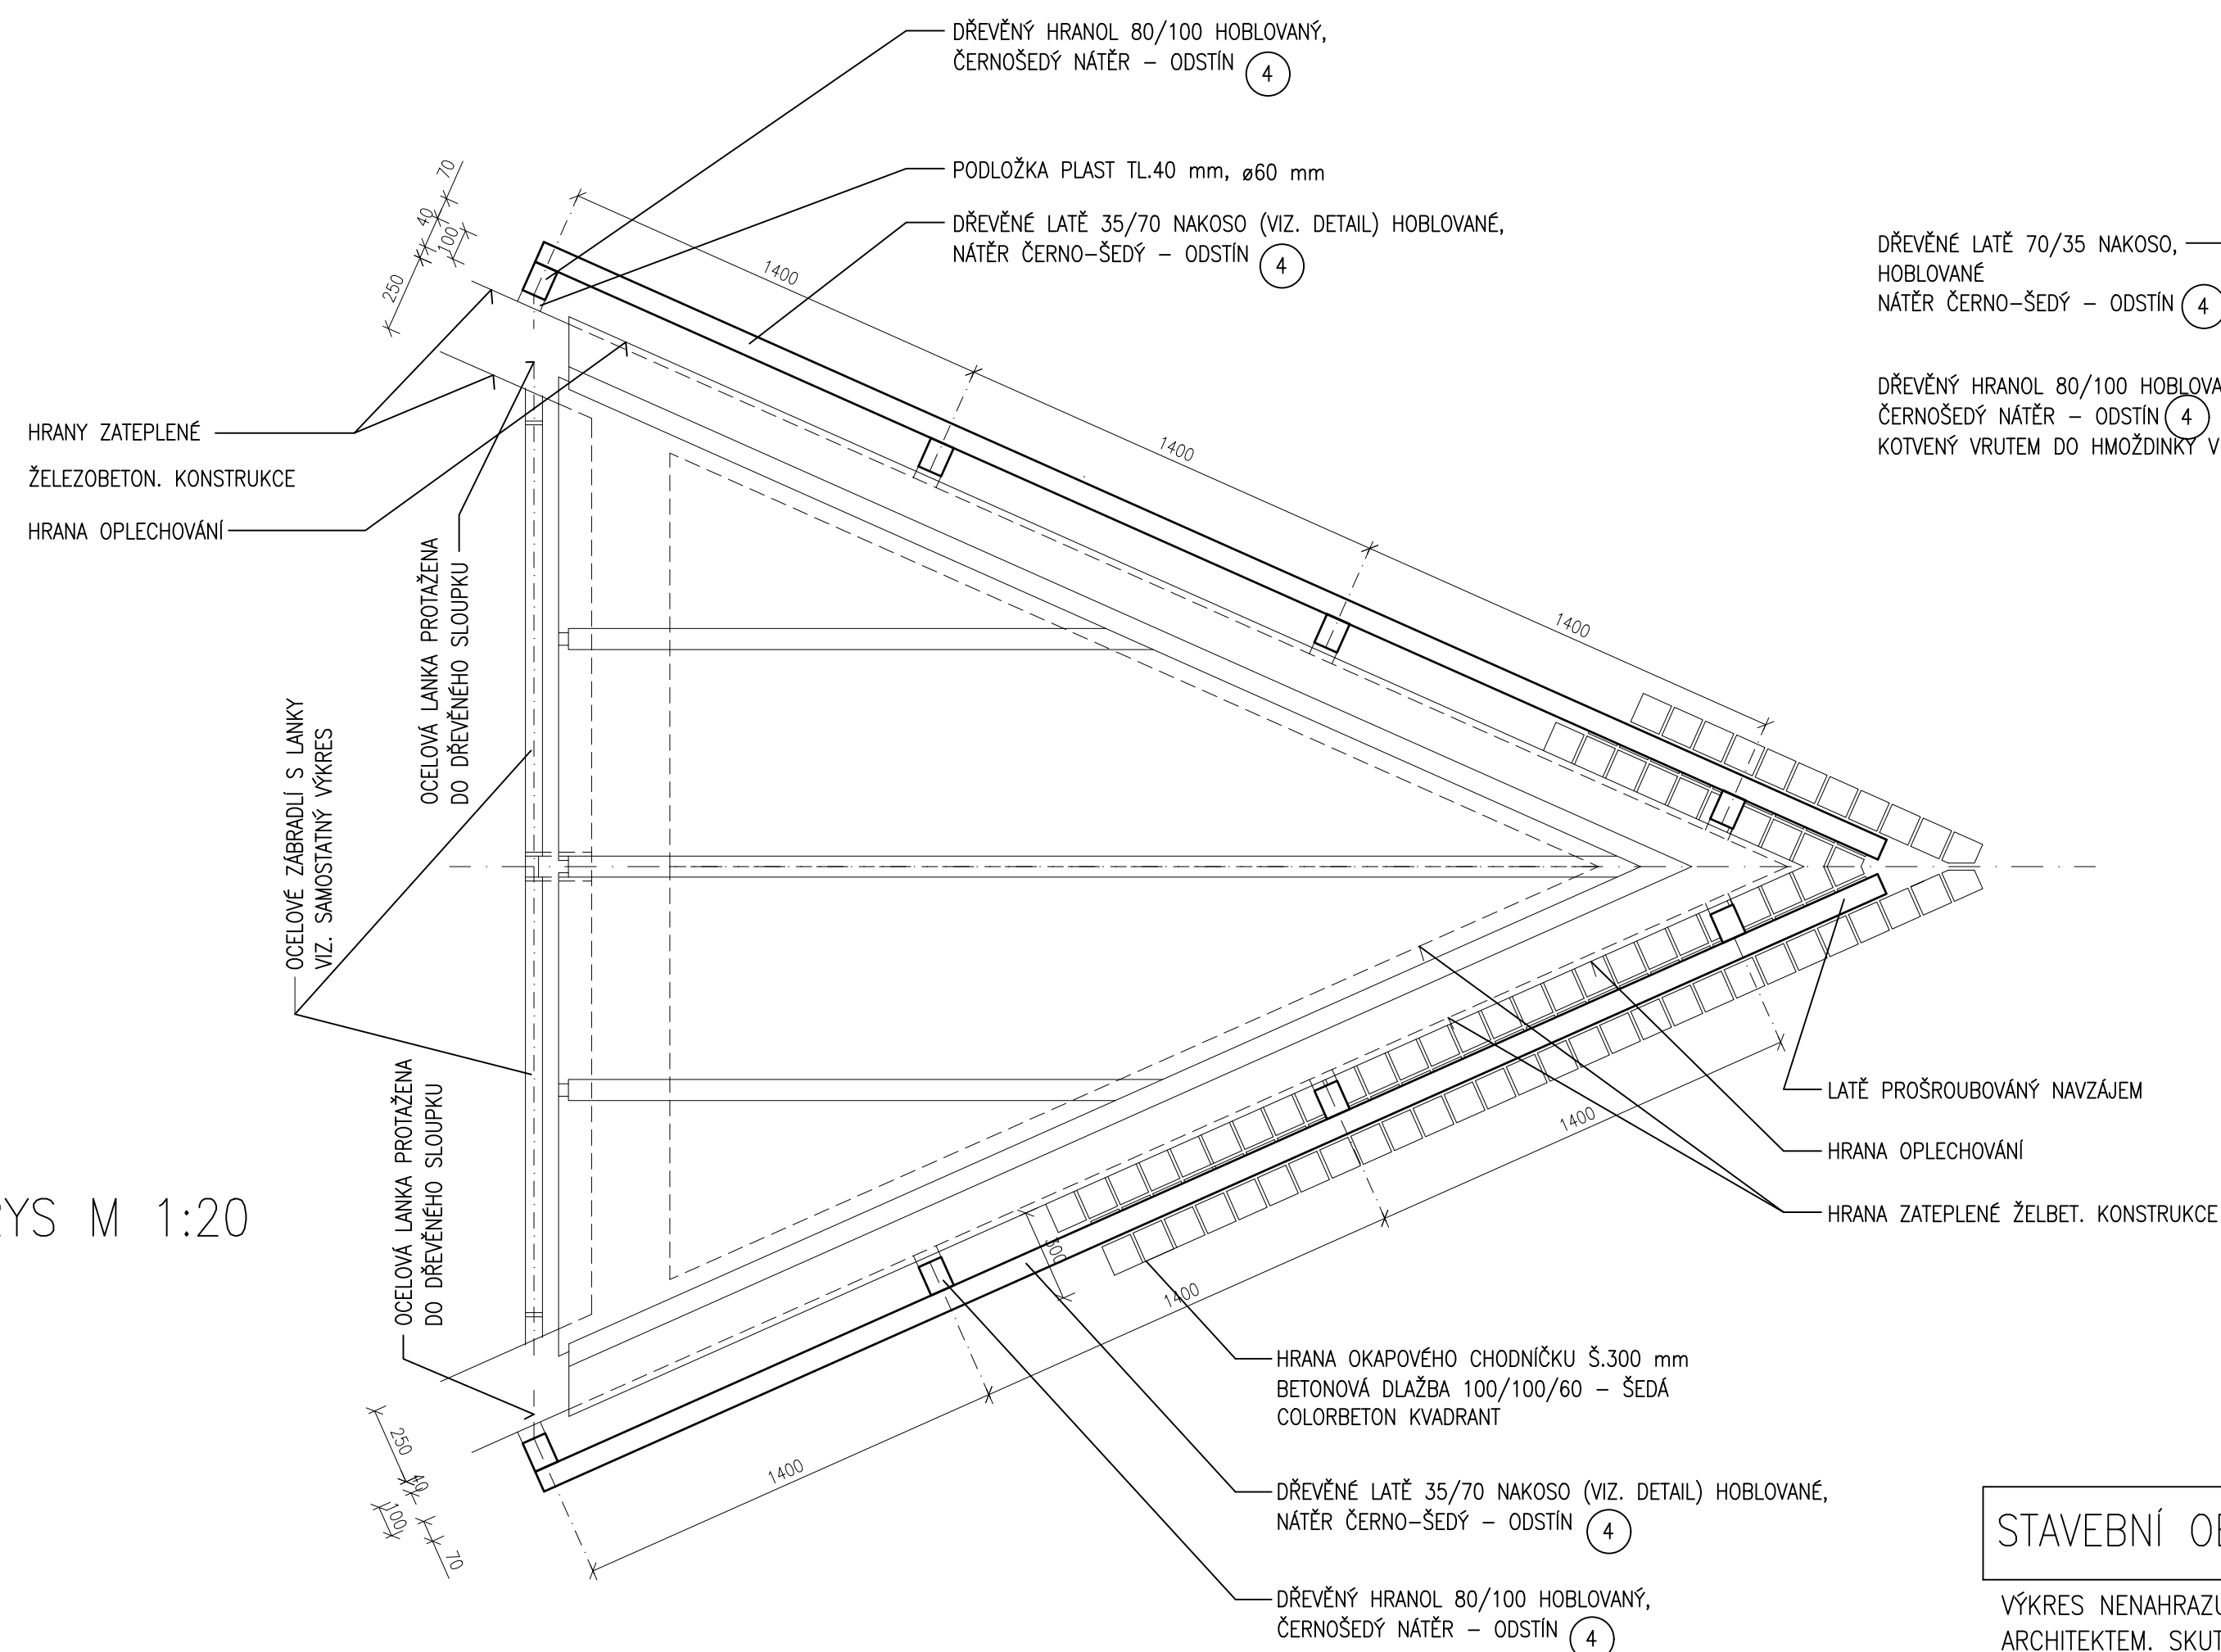


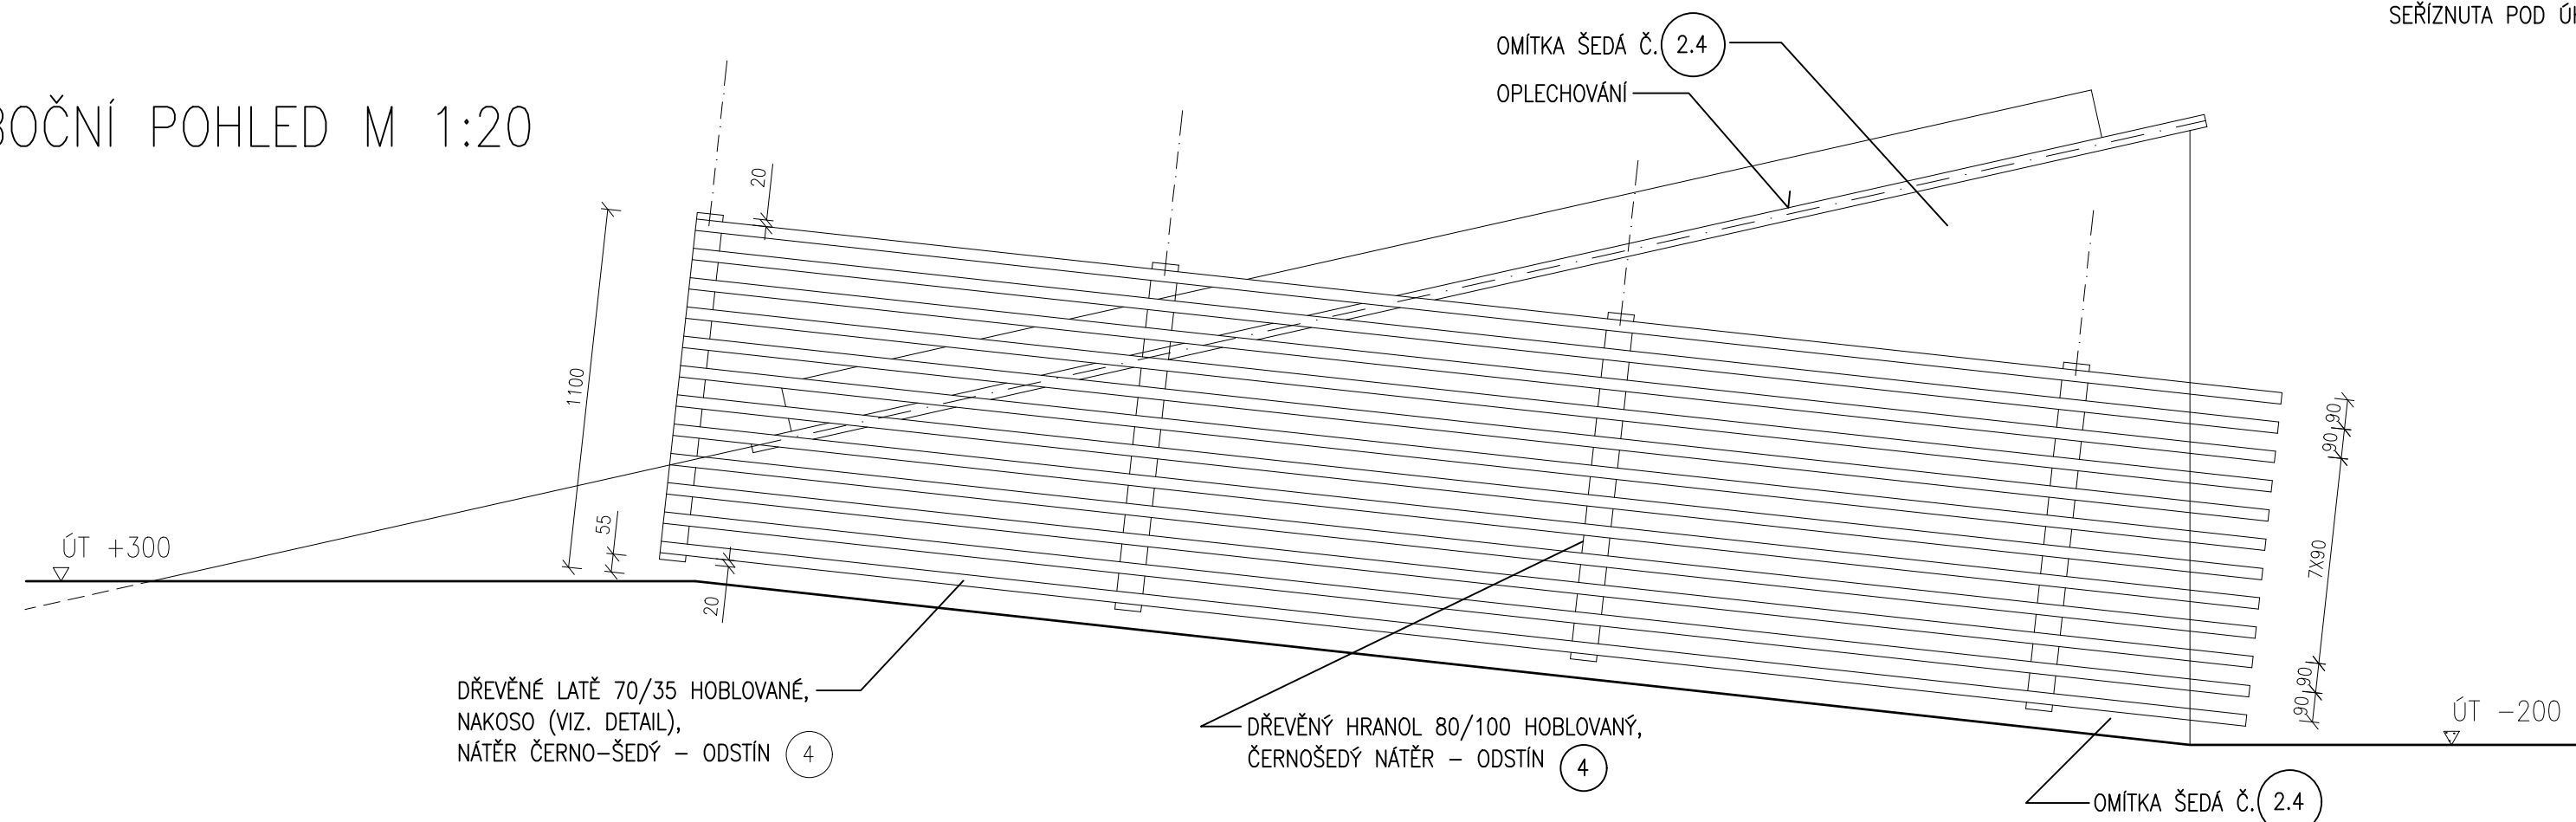
DET. – SVISLÝ ŘEZ M 1:2

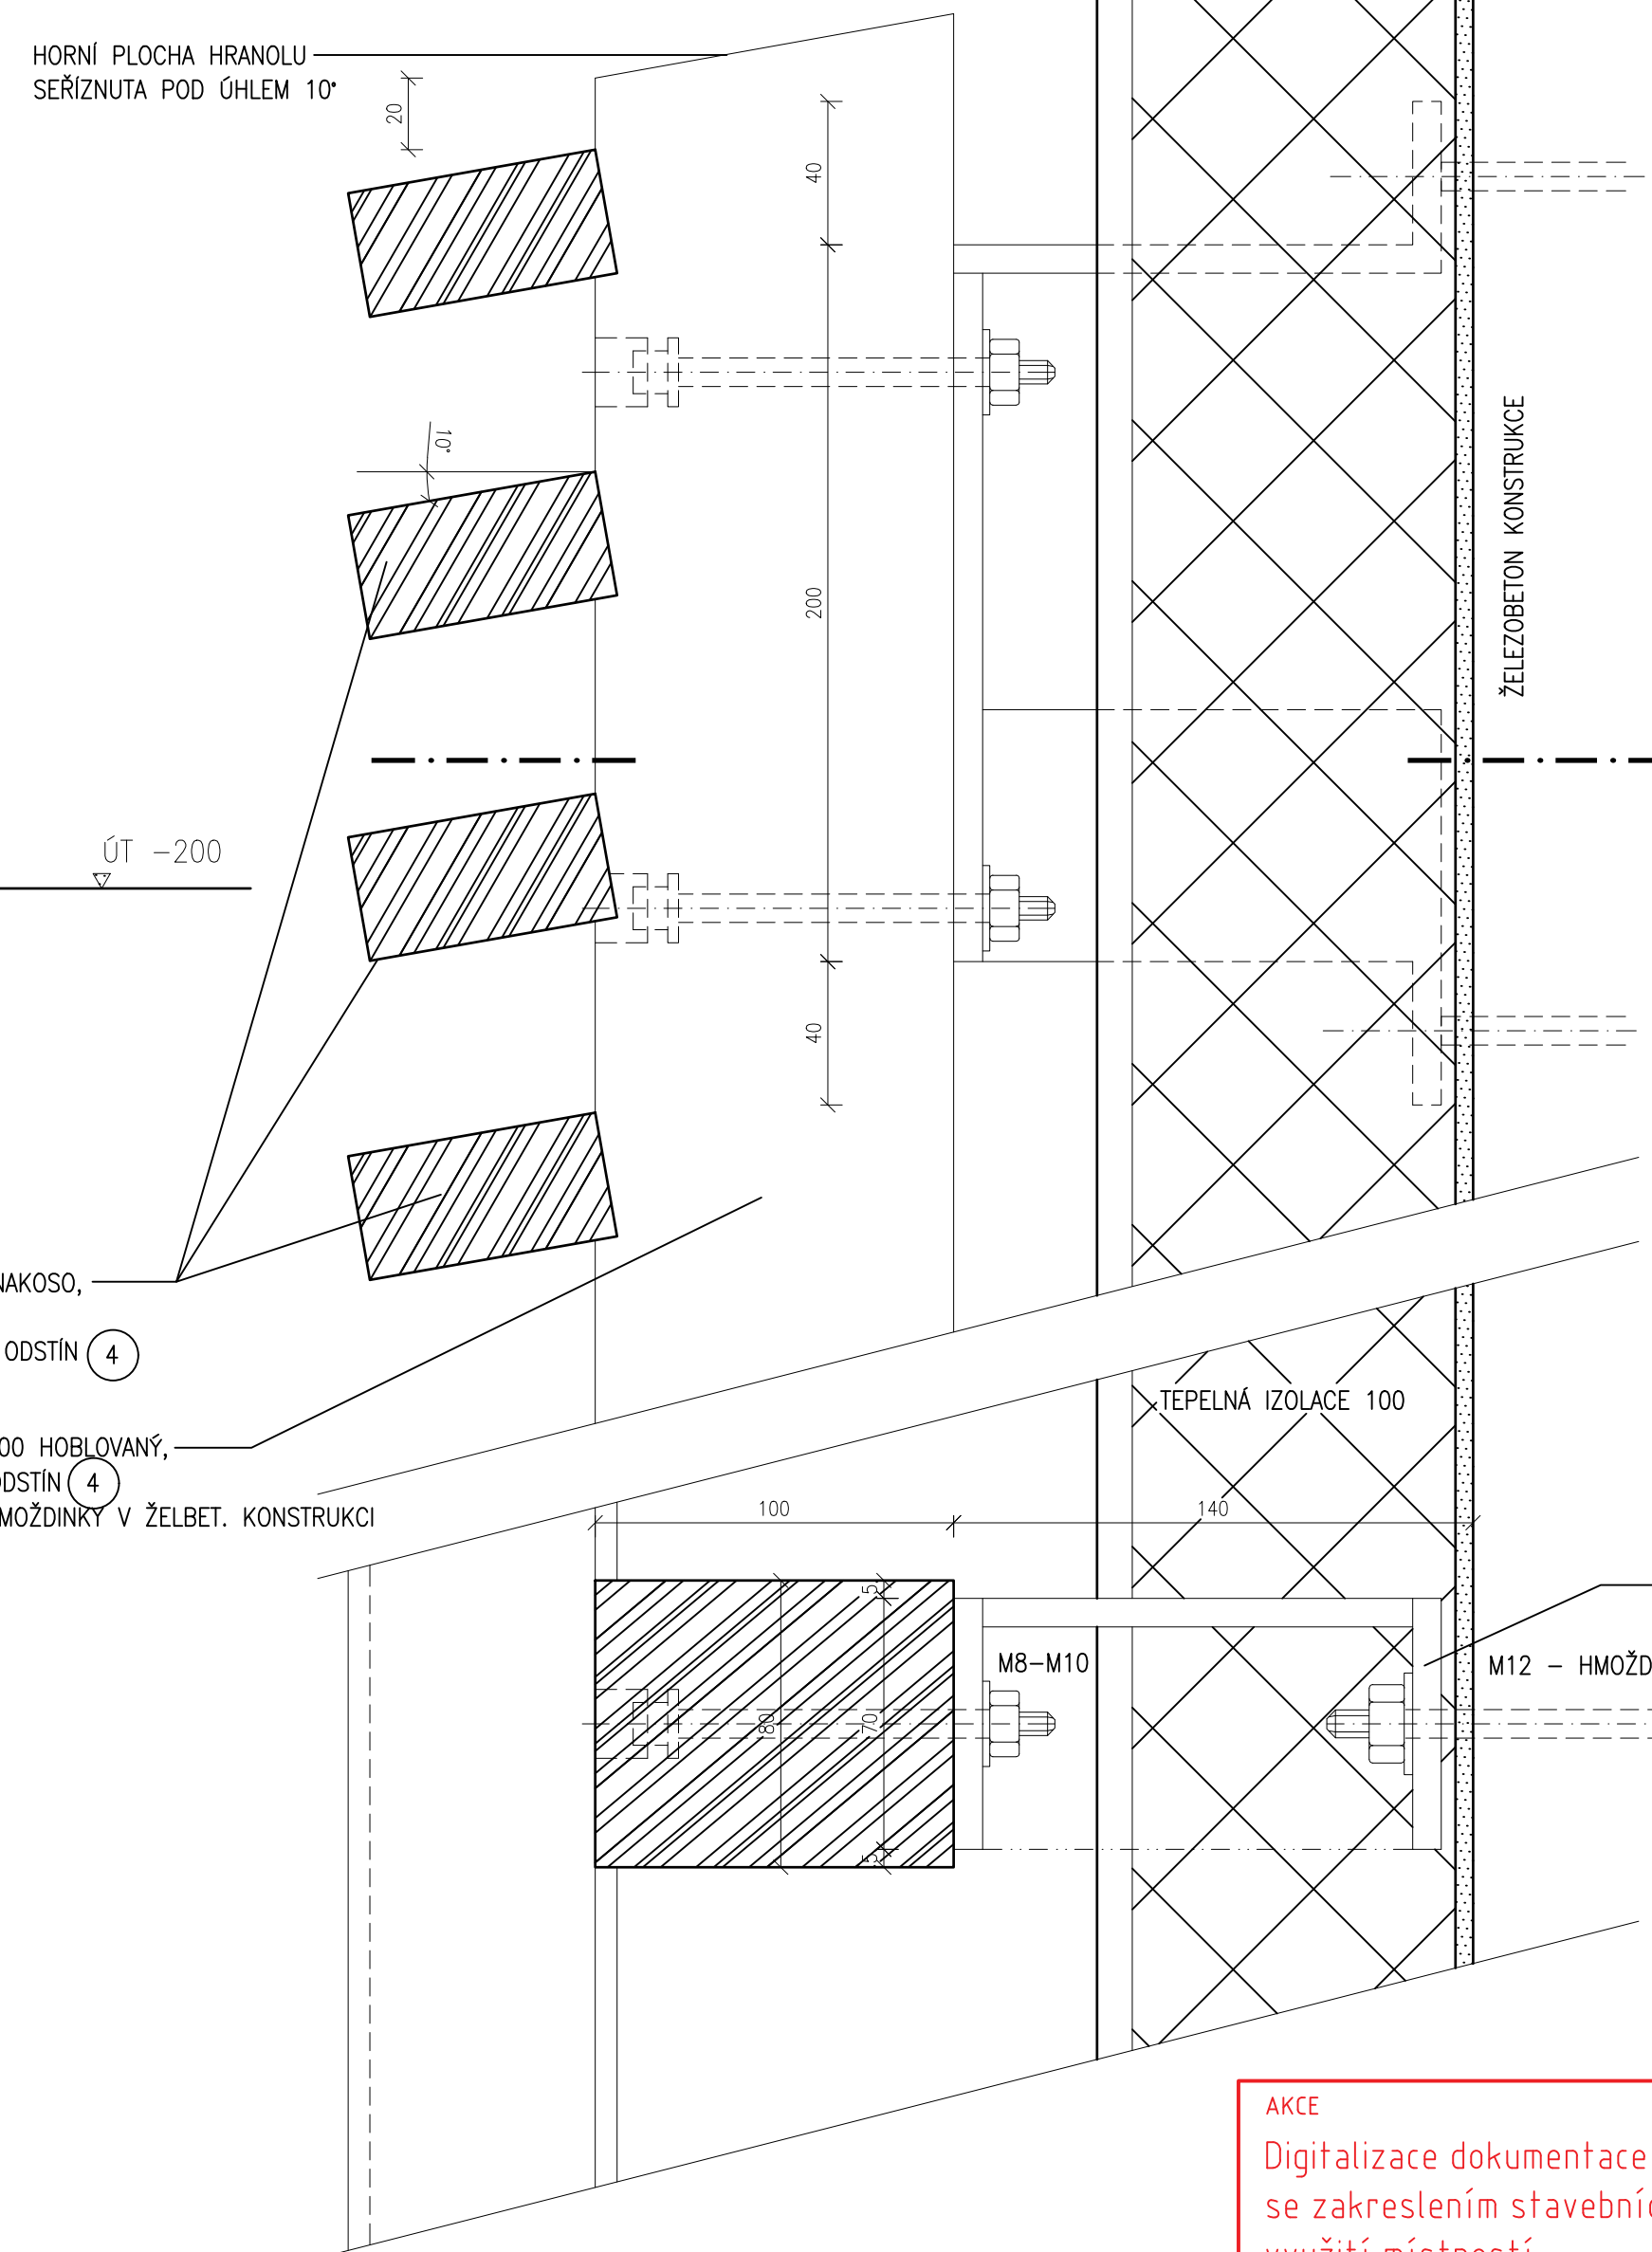


DET. – VODOROVNÝ ŘEZ M 1:2

STAVEBNÍ OBJEKT SO 01 – DOMOV DŮCHODCŮ

VÝKRES NENAHAZUJE VÝROBNÍ DÍLENSKOU DOKUMENTACI – TU JE NUTNO OBSOULHASIT ARCHITEKTEM. SKUTEČNÉ ROZMĚRY KONSTRUKCÍ JE NUTNO DOMĚŘIT PŘÍMO NA STAVBĚ


AXONOM. SCHEMA

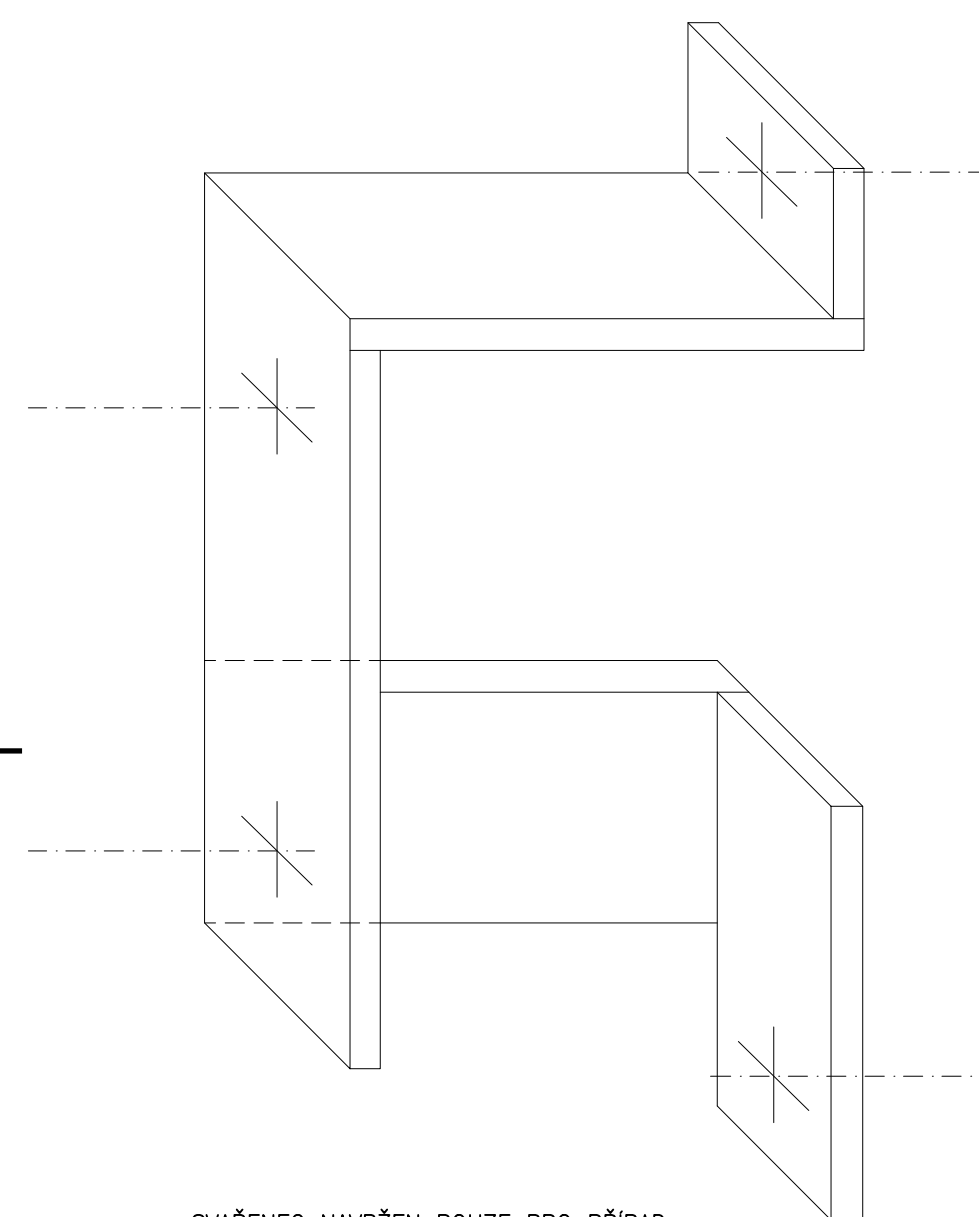

–SVAŘENEC NAVRŽEN POUZE PRO PŘÍPAD,
ŽE Z DOSTUPNÝCH TYPOVÝCH SYSTÉMŮ KOTVENÍ
NEBUDE K DISPOZICI VHDNÝ PRVEK
–POVRCHOVÁ ÚPRAVA – TYP. PRVEK CELÝ
Z KORÓZIVNĚDORNÉ OCELI (NEREZ),
SVAŘENEC ŽAROVĚ ZINKOVÁN,
TO PLATÍ I PRO VEŠKÉRY SPOJOVACÍ MATERIÁL
(ŠROUBY, VRUTY, MATICE, PODLOŽKY AJ.)

—KOTVENÍ – SVAŘENEC Z PÁSOVINY 70/8

AKCE	ZPRACOVATEL	DATUM
Digitalizace dokumentace skutečného stavu se zakreslením stavebních změn a změn účelu využití místností.	ŠONSKÝ architekti s.r.o Na Poříčí 116/5 460 01 Liberec 2	08/2024

INVESTOR		OKRESNÍ ÚSTAV SOCIÁLNÍCH SLUŽEB LIBEREC		 <p>ARK spol. s r. o. architectonická kancelář ing. arch. Pavel Janoušek ing. arch. Boris Šonský telefon 048/510 29 36 Sokolská 199/17 460 01 Liberec 1</p>														
STAVEBNÍ ÚŘAD		LIBEREC																
PROJEKTANT		ARK spol. s r.o. IČO 43223915																
ARCHITEKT		ING. ARCH. P. JANOUŠEK, ING. ARCH. B. ŠONSKÝ																
VYPRACOVAL		ING. ARCH. P. JANOUŠEK																
DOMOV DUCHODCŮ V LIBERCI – FRANTIŠKOVĚ LIBEREC – FRANTIŠKOV, DOMAŽLICKÁ ULICE				<table><tr><td>DATUM</td><td>BŘEZEN 2001</td></tr><tr><td>FORMÁT</td><td>6 A4</td></tr><tr><td>OČEL</td><td>PD pro PROV. STAVBY</td></tr><tr><td>ZAKÁZKOVÉ ČÍSLO</td><td>11–99–31/P</td></tr><tr><td>PROFESE</td><td>STAVEBNÍ</td></tr><tr><td>MĚŘÍTKO</td><td>v. č.</td></tr><tr><td>1 : 20</td><td>A 68</td></tr></table>	DATUM	BŘEZEN 2001	FORMÁT	6 A4	OČEL	PD pro PROV. STAVBY	ZAKÁZKOVÉ ČÍSLO	11–99–31/P	PROFESE	STAVEBNÍ	MĚŘÍTKO	v. č.	1 : 20	A 68
DŘEVĚNÝ OBKLAD SVĚTLÍKU, OBJ. B2 A C2																		