


DOMOV DŮCHODCŮ FRANTIŠKOV  
ZÁKLADY GARÁŽE


M 1 : 100

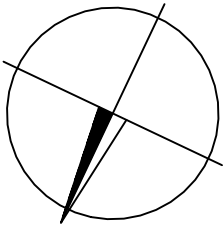

DŮM A

DŮM B

DŮM C

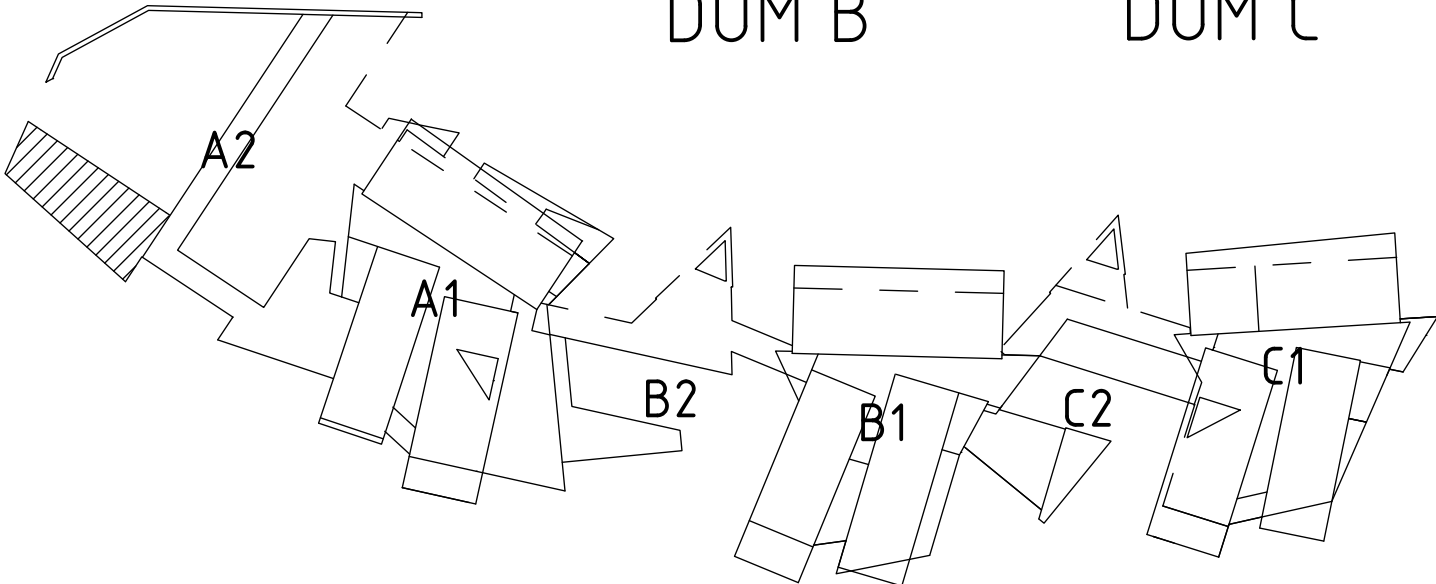

AKCE

Digitalizace dokumentace skutečného stavu  
se zakreslením stavebních změn a změn účelu  
využití místností.

ZPRACOVATEL

ŠONSKÝ architects s.r.o  
Na Poříčí 116/5  
460 01 Liberec 2

DATUM

08/2024

STAVEBNÍ OBJEKT SO 01 – DOMOV DŮCHODCŮ

DOKUMENTACE SKUTEČNÉHO PROVEDENÍ STAVBY 04/2003

INVESTOR OKRESNÍ ÚSTAV SOCIÁLNÍCH SLUŽEB  
LIBEREC

STAVEBNÍ ÚŘAD LIBEREC  
PROJEKTANT ARK spol. s r.o. IČO 43223915  
ARCHITEKTI ING. ARCH. P. JANOUŠEK, ING. ARCH. B. ŠONSKÝ  
VYPRACOVAL ING. J. STRAŠIL



ARK spol. s r. o.  
architektonická kancelář  
ing. arch. Pavel Janoušek  
ing. arch. Boris Šonský  
telefon 048/510 29 36  
Sokolská 199/17  
460 01 Liberec 1

DOMOV DŮCHODCŮ  
V LIBERCI – FRANTIŠKOVĚ  
LIBEREC – FRANTIŠKOV, DOMAŽLICKÁ ULICE

ZÁKLADY GARÁŽE

DATUM	BŘEZEN 2001
FORMÁT	2 A4
ÚČEL	PD pro PROV.STAVBY
ZAKÁZKOVÉ ČÍSLO	11-99-31/P
PROFESE	STAVEBNÍ
MĚŘÍTKO	v. č.
1 : 100	A 12