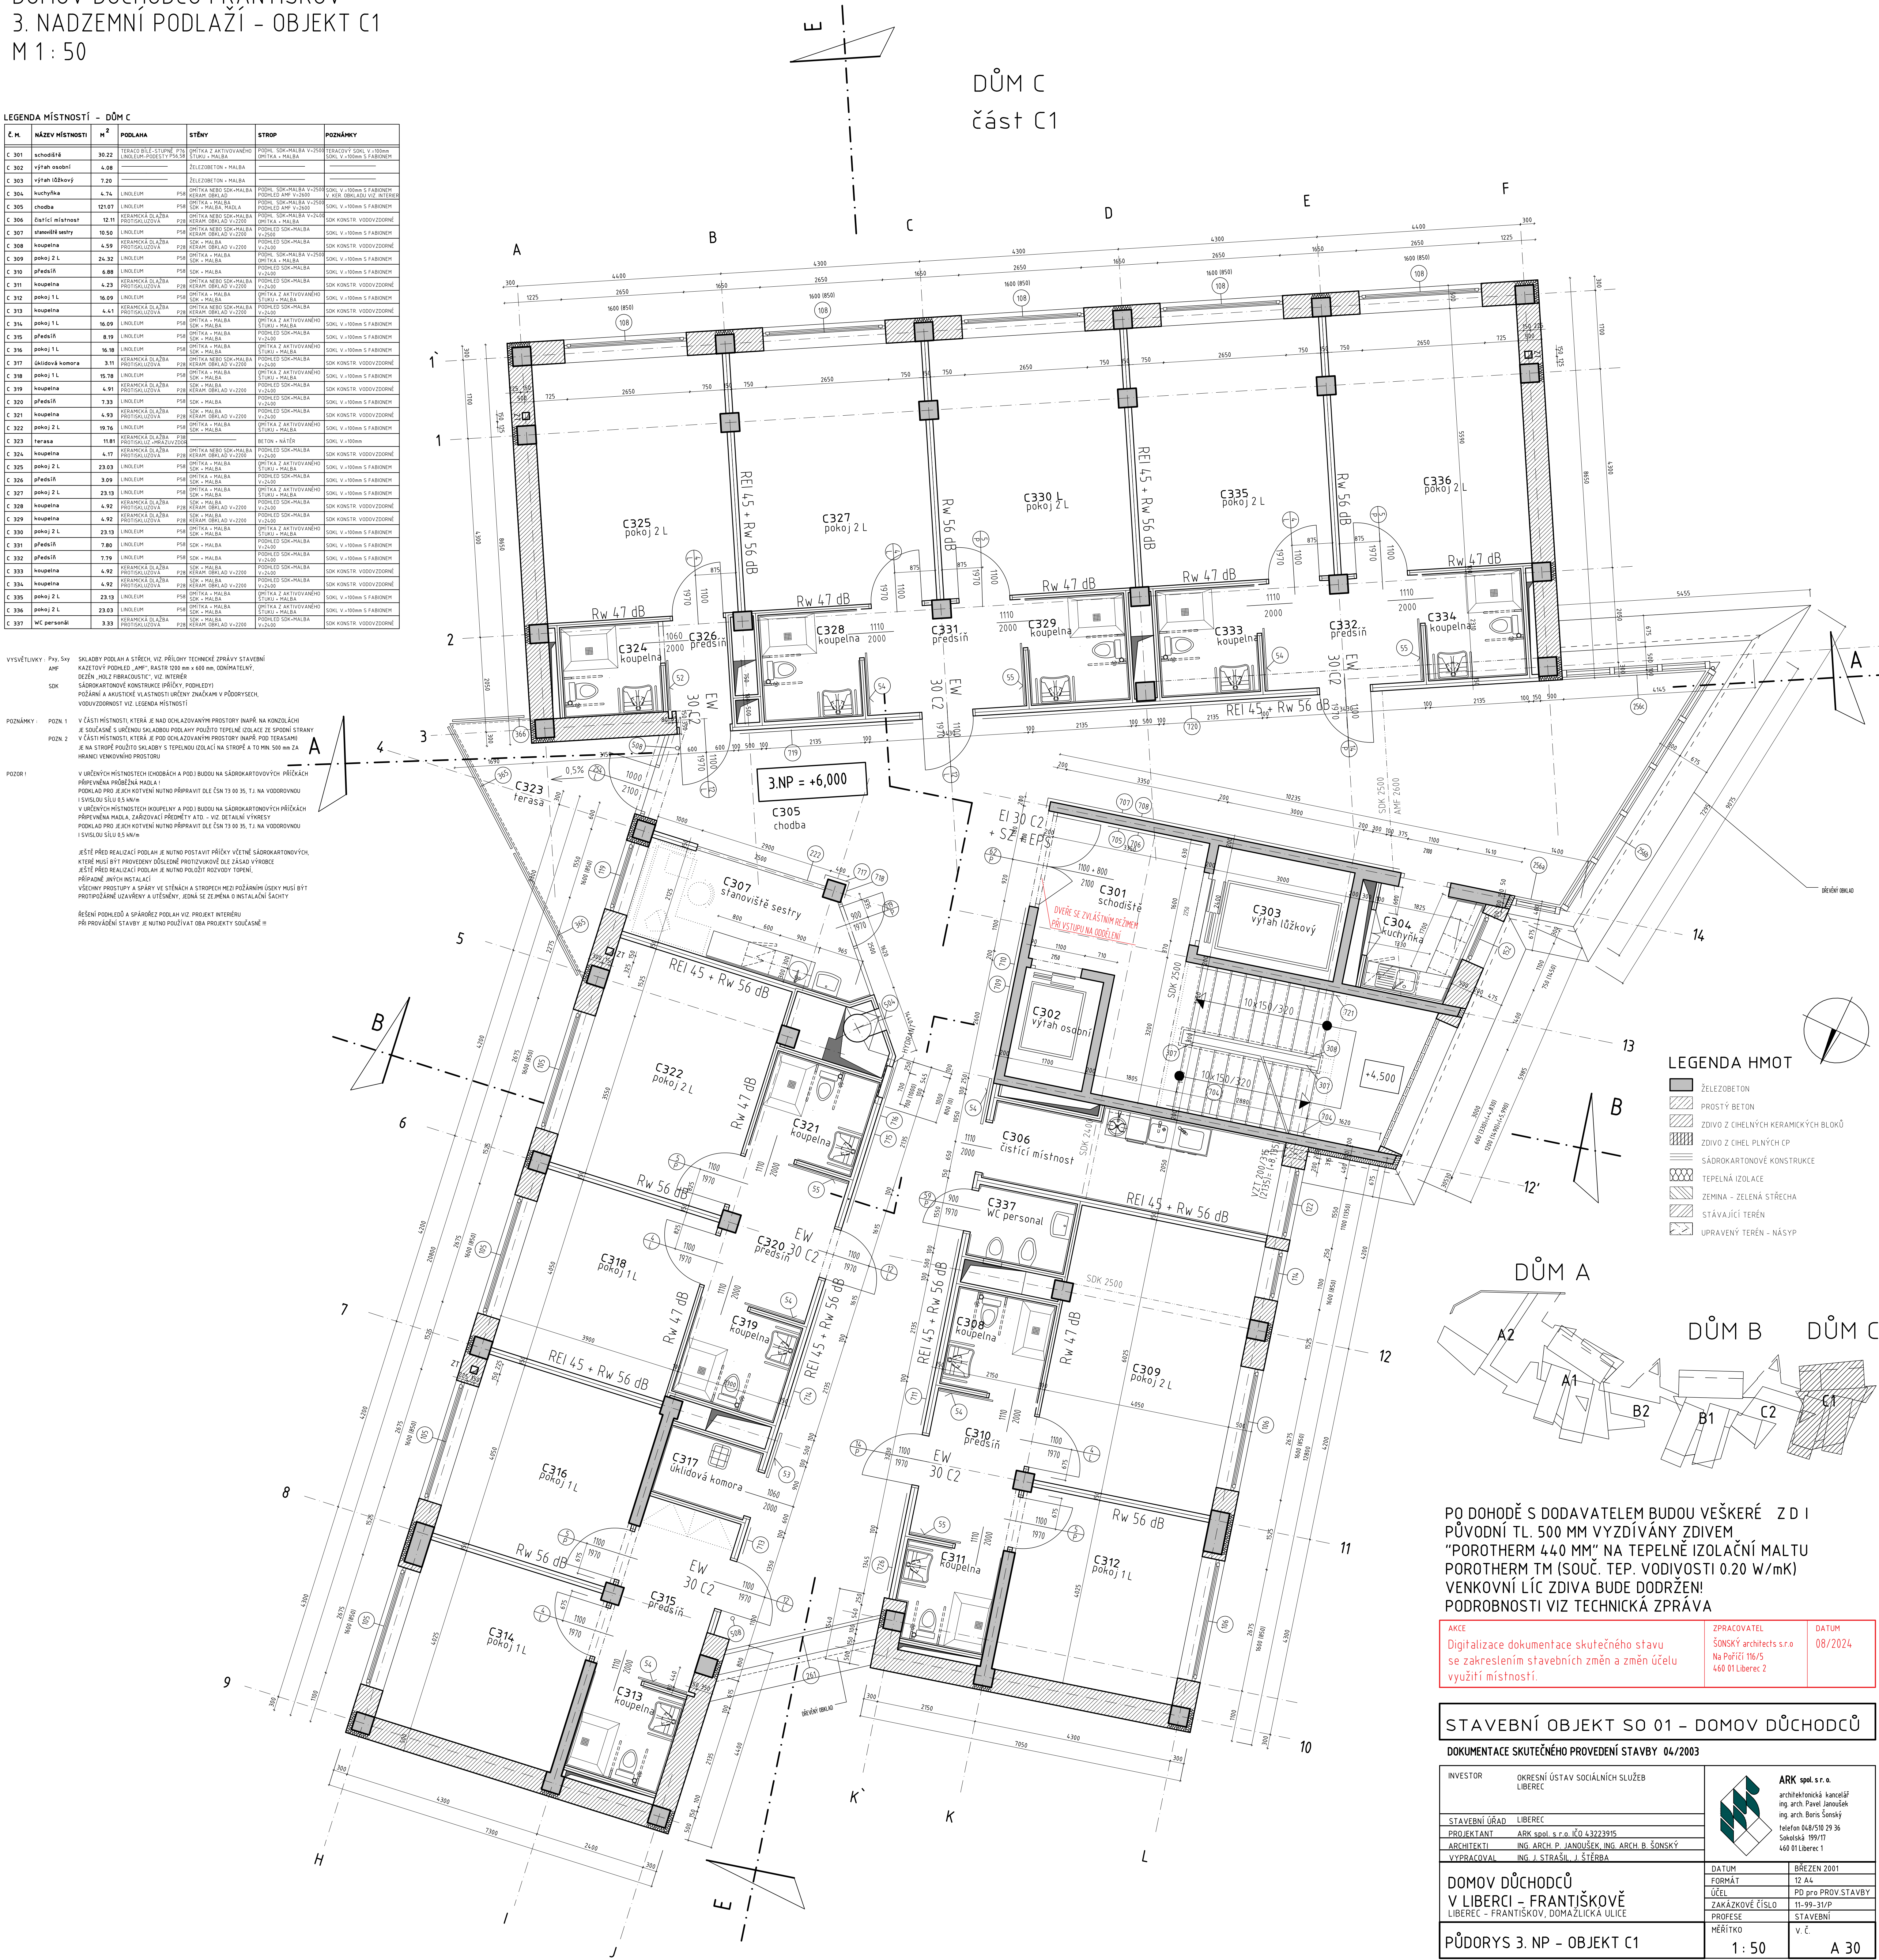


DOMOV DŮCHODCŮ FRANTIŠKOV
3. NADZEMNÍ PODLAŽÍ - OBJEKT C1
M 1 : 50


[illegible][illegible]

PO DOHODĚ S DODAVATELEM BUDOU VEŠKERÉ ZDI
PŮVODNÍ TL. 500 MM VYZDÍVÁNY ZDÍVEM
"POROTHERM 440 MM" NA TEPELNÉ IZOLAČNÍ MALTU
POROTHERM TM (SOUČ. TEP. VODIVOSTI 0.20 W/mK)
VENKOVNÍ LÍC ZDÍVA BUDE DODRŽEN!
PODOBNOSTI VIZ TECHNICKÁ ZPRÁVA

AKCE	ZPRACOVATEL	DATUM
Digitalizace dokumentace skutečného stavu se zakreslením stavebních změn a změn účelu využití místností.	ŠONSKÝ architects s.r.o. Na Poříčí 116/5 460 01 Liberec 2	08/2024

STAVEBNÍ OBJEKT SO 01 – DOMOV DŮCHODCŮ

DOKUMENTACE SKUTEČNÉHO PROVEDENÍ STAVBY 04/2003

INVESTOR	OKRESNÍ ÚSTAV SOCIÁLNÍCH SLUŽEB LIBEREC		ARK spol. s r.o. architektonická kancelář ing. arch. Pavel Janoušek ing. arch. Boris Šonkský
STAVEBNÍ ÚŘAD	LIBEREC		telefon 0482/59 29 36 telefon 1997/71 460 01 Liberec 1
PROJEKTANT	ARK spol. s r.o. IČO 43223915		
ARCHITEKTI	ING. ARCH. P. JANOUŠEK, ING. ARCH. B. ŠONSKÝ		
VYPRACOVAL	ING. J. STRÁŠIL, J. ŠTĚBA		
DOMOV DŮCHODČŮ V LIBERCI – FRANTIŠKOVĚ LIBEREC – FRANTIŠKOV, DOMAZLIČKA ULICE			
PŮDORYS 3. NP – OBJEKT C1		DATUM FORMÁT ÚČEL ZAKÁZKOVÉ ČÍSLO PROFESE MĚŘÍTKO	BŘEZEN 2001 12 A4 PD pro PROV.STAVBY 11-99-31/P STAVEBNÍ v. č.
		1 : 50	A 30