

DOMOV DŮCHODCŮ FRANTIŠKOV
SCHEMA PILOT OBJEKTU A2 A GARÁŽE
M 1:100




OBJEKT A2 – SOUŘADNICE PILOT

OZN.	VRCH PILOTY relativní	VRCH PILOTY v m.n.m.	X	Y
A51	-6,700	384,300	974.728,438	689.721,373
A52	-6,700	384,300	974.727,324	689.723,034
A53	-6,700	384,300	974.733,837	689.724,991
A54	-6,700	384,300	974.732,724	689.726,652
A55	-6,700	384,300	974.739,717	689.728,931
A56	-6,700	384,300	974.738,124	689.730,271
A57	-6,700	384,300	974.741,135	689.732,125
A58	-6,700	384,300	974.739,307	689.732,937
A59	-6,700	384,300	974.742,555	689.735,324
A60	-6,700	384,300	974.740,727	689.736,136
A61	-6,700	384,300	974.743,975	689.738,523
A62	-6,700	384,300	974.742,146	689.739,335
A63	-6,700	384,300	974.744,603	689.739,940
A64	-6,700	384,300	974.742,775	689.740,751
A65	-6,700	384,300	974.746,023	689.743,139
A66	-6,700	384,300	974.744,195	689.743,950
A67	-6,700	384,300	974.747,443	689.746,338
A68	-6,700	384,300	974.745,615	689.747,150
A69	-5,315	385,685	974.748,863	689.749,537
A70	-5,315	385,685	974.746,516	689.751,086
A71	-5,315	385,685	974.750,898	689.754,123
A72	-5,315	385,685	974.746,221	689.753,568
A73	-5,315	385,685	974.742,448	689.753,120
A74	-5,315	385,685	974.742,742	689.750,638
A75	-5,315	385,685	974.738,674	689.752,672
A76	-5,315	385,685	974.738,970	689.750,190
A77	-5,315	385,685	974.736,192	689.752,378
A78	-5,315	385,685	974.736,486	689.749,895
A79	-5,315	385,685	974.738,371	689.755,229
A80	-5,315	385,685	974.735,888	689.754,935
A81	-5,315	385,685	974.738,067	689.757,786
A82	-5,315	385,685	974.735,585	689.757,492
A83	-6,700	384,300	974.742,736	689.748,427
A84	-6,700	384,300	974.740,719	689.743,927
A85	-6,700	384,300	974.736,334	689.745,874
A86	-5,315	385,685	974.734,635	689.749,801
A87	-6,700	384,300	974.735,436	689.743,049
A88	-6,700	384,300	974.731,956	689.742,630
A89	-6,700	384,300	974.728,361	689.742,209
A90	-6,700	384,300	974.724,761	689.741,781
A91	-6,700	384,300	974.720,412	689.741,517
A92	-6,700	384,300	974.715,000	689.740,874
A93	-6,700	384,300	974.714,416	689.745,790
A94	-7,700	383,300	974.713,641	689.752,319
A95	-7,700	383,300	974.710,885	689.751,992
A96	-7,700	383,300	974.711,427	689.755,742
A97	-7,700	383,300	974.712,043	689.759,997
A98	-7,700	383,300	974.712,544	689.763,461
A99	-5,315	385,685	974.719,517	689.752,991
A100	-5,315	385,685	974.725,685	689.753,724
A101	-5,315	385,685	974.732,065	689.754,481


GARÁŽ – SOUŘADNICE PILOT

OZN.	VRCH PILOTY relativní	VRCH PILOTY v m.n.m.	X	Y
A102	-6,700	384,300	974.719,950	689.740,530
A103	-6,700	384,300	974.720,451	689.736,310
A104	-6,700	384,300	974.720,952	689.732,090
A105	-6,700	384,300	974.721,453	689.727,869
A106	-6,700	384,300	974.721,969	689.723,526
A107	-6,700	384,300	974.716,362	689.723,779
A108	-6,700	384,300	974.715,445	689.727,156
A109	-6,700	384,300	974.714,320	689.731,303
A110	-6,700	384,300	974.713,195	689.735,449
A111	-6,700	384,300	974.711,971	689.739,961
A112	-6,700	384,300	974.717,945	689.740,670

DŮM A DŮM B DŮM C

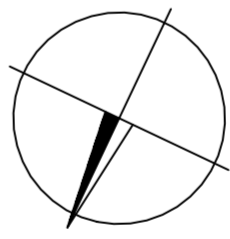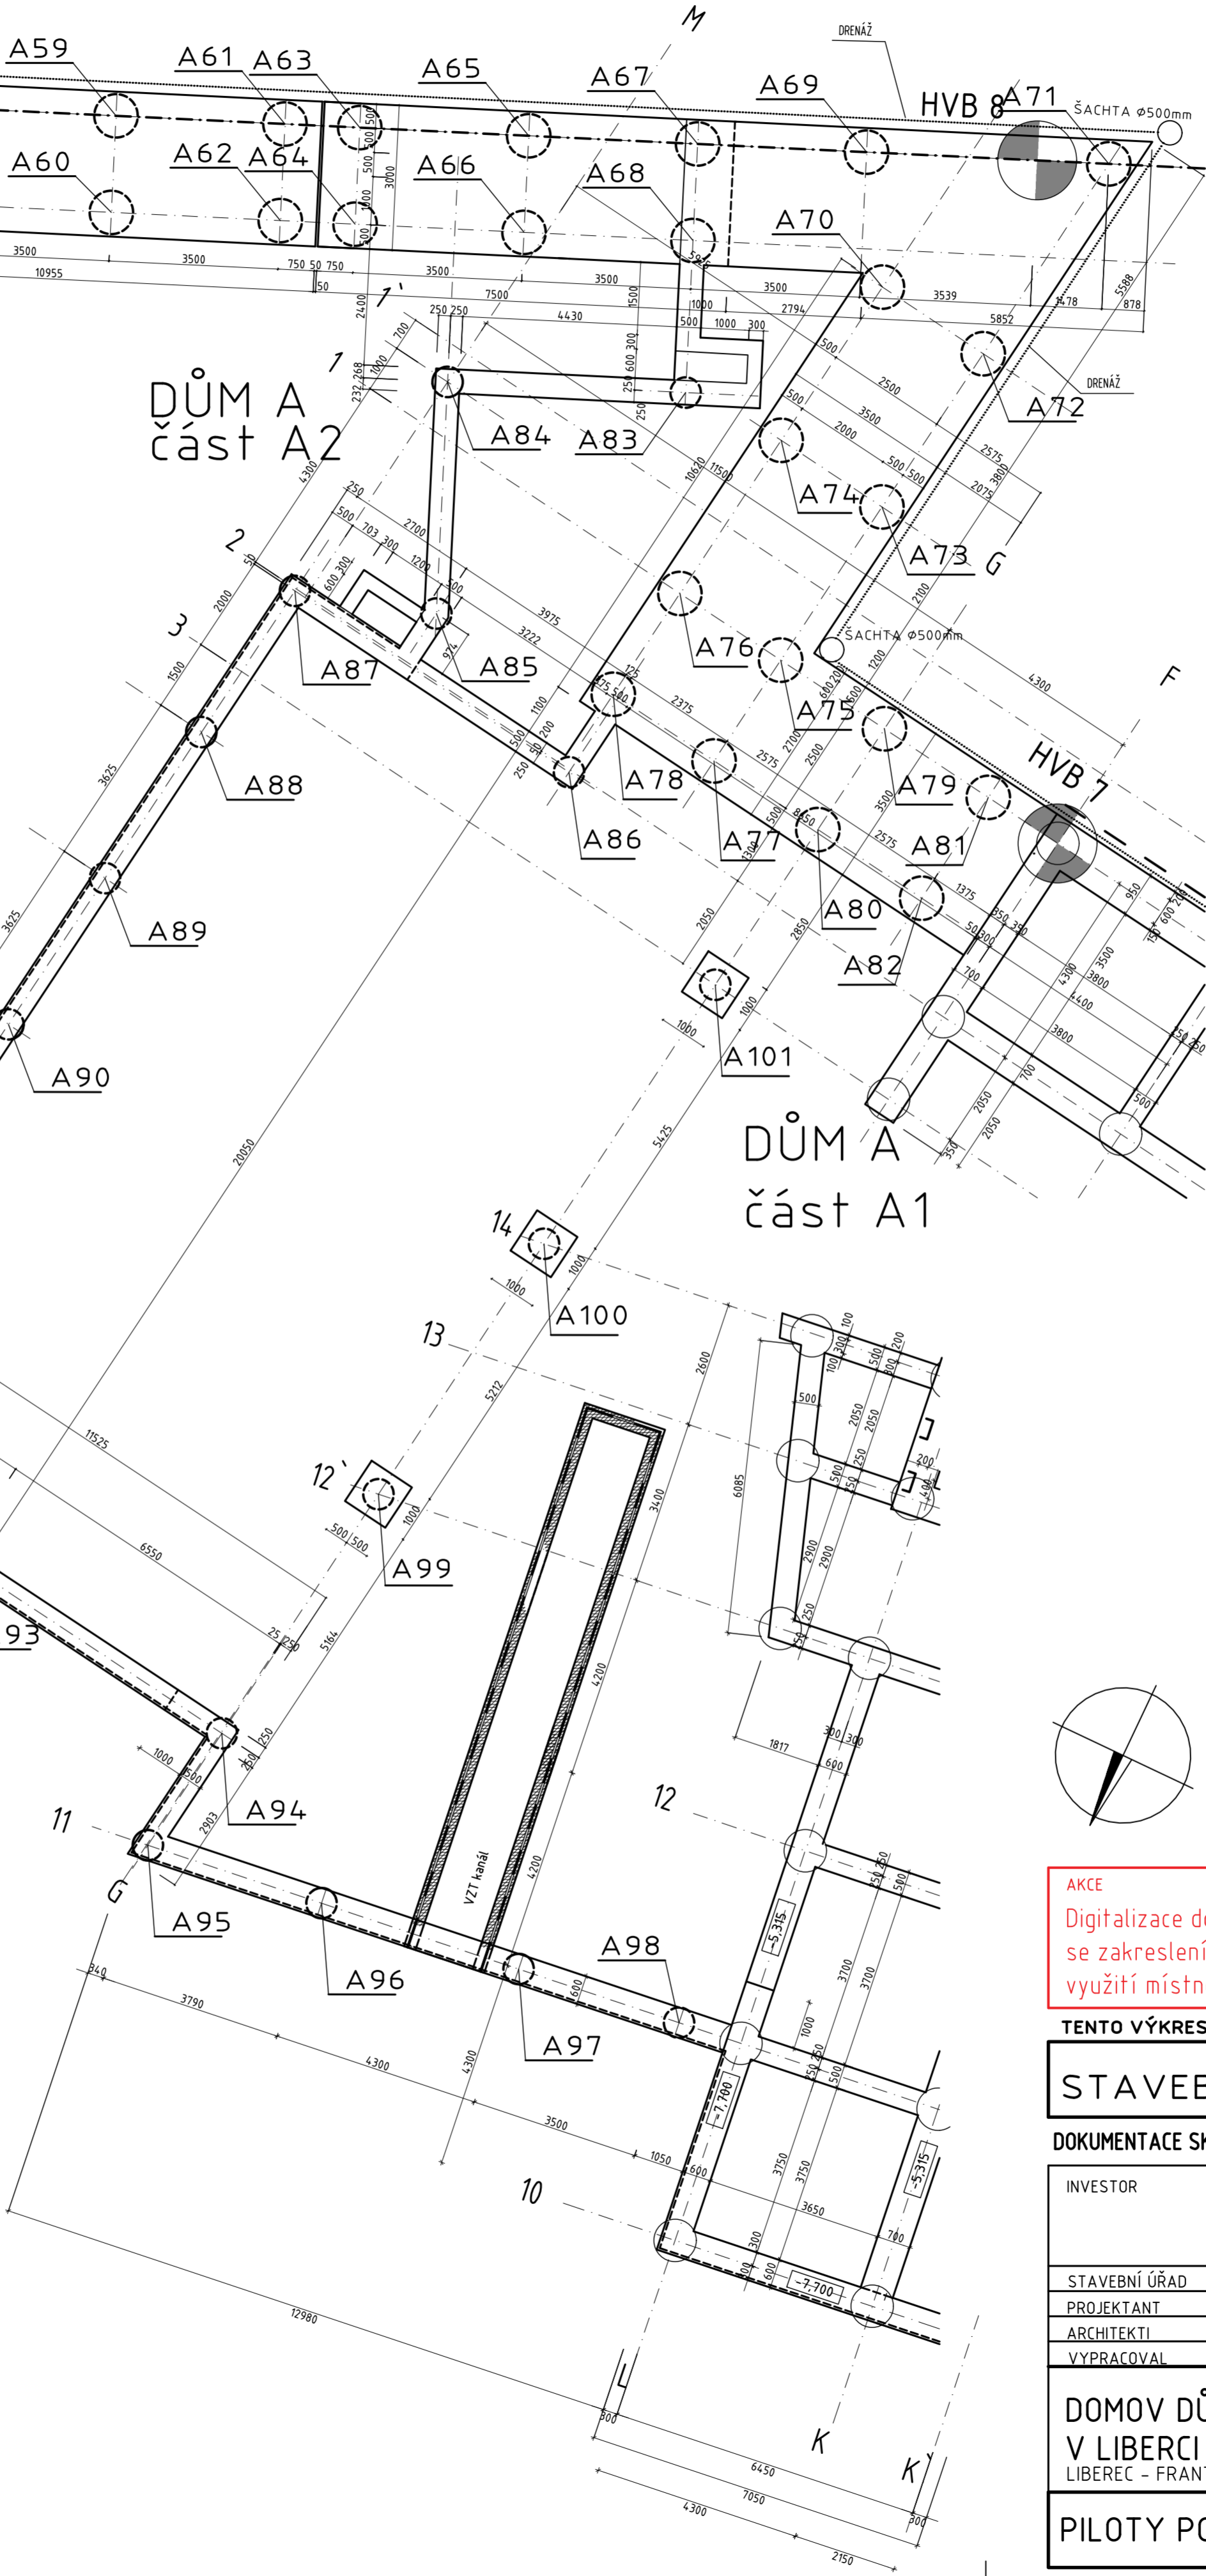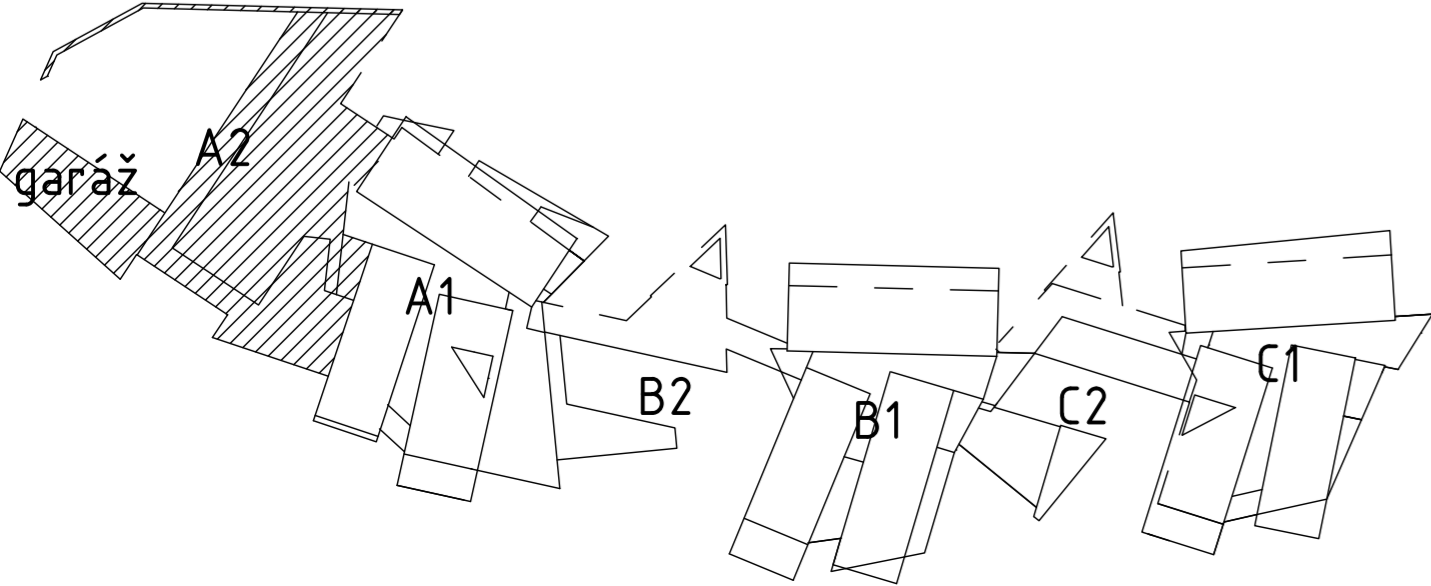

AKCE	ZPRACOVATEL	DATUM
Digitalizace dokumentace skutečného stavu se zakreslením stavebních změn a změn účelu využití místností.	ŠONSKÝ architects s.r.o. Na Poříčí 116/5 460 01 Liberec 2	08/2024

TENTO VÝKRES SLOŽÍ POUZE PRO VYTÝČENÍ OS PILOT			
STAVEBNÍ OBJEKT SO 01 – DOMOV DŮCHODCŮ			
DOKUMENTACE SKUTEČNÉHO PROVEDENÍ STAVBY 04/2003			
INVESTOR	OKRESNÍ ÚSTAV SOCIÁLNÍCH SLUŽEB LIBEREC	 ARK spol. s r. o. architektonická kancelář ing. arch. Pavel Janoušek ing. arch. Boris Šonský telefon 048/510 29 36 Sokolská 199/17 460 01 Liberec 1	
STAVEBNÍ ÚŘAD	LIBEREC		
PROJEKTANT	ARK spol. s r. o. IČO 43223915		
ARCHITEKTI	ING. ARCH. P. JANOUŠEK, ING. ARCH. B. ŠONSKÝ		
VYPRACOVAL	ING. J. STRAŠIL		
DOMOV DŮCHODCŮ V LIBERCI – FRANTIŠKOVĚ LIBEREC – FRANTIŠKOV, DOMAŽLICKÁ ULICE		DATUM	2000
PILOTY POD OBJ. A2 A GARÁŽÍ		FORMÁT	6 A4
		ÚČEL	PD pro PROV. STAVBY
		ZAKÁZKOVÉ ČÍSLO	11-99-31/P
		PROFES	STAVEBNÍ
		MĚŘÍTKO	v. č.
		1 : 100	A 11