



LAVICE NA TERASU 1800/450/450 mm  
M 1:10

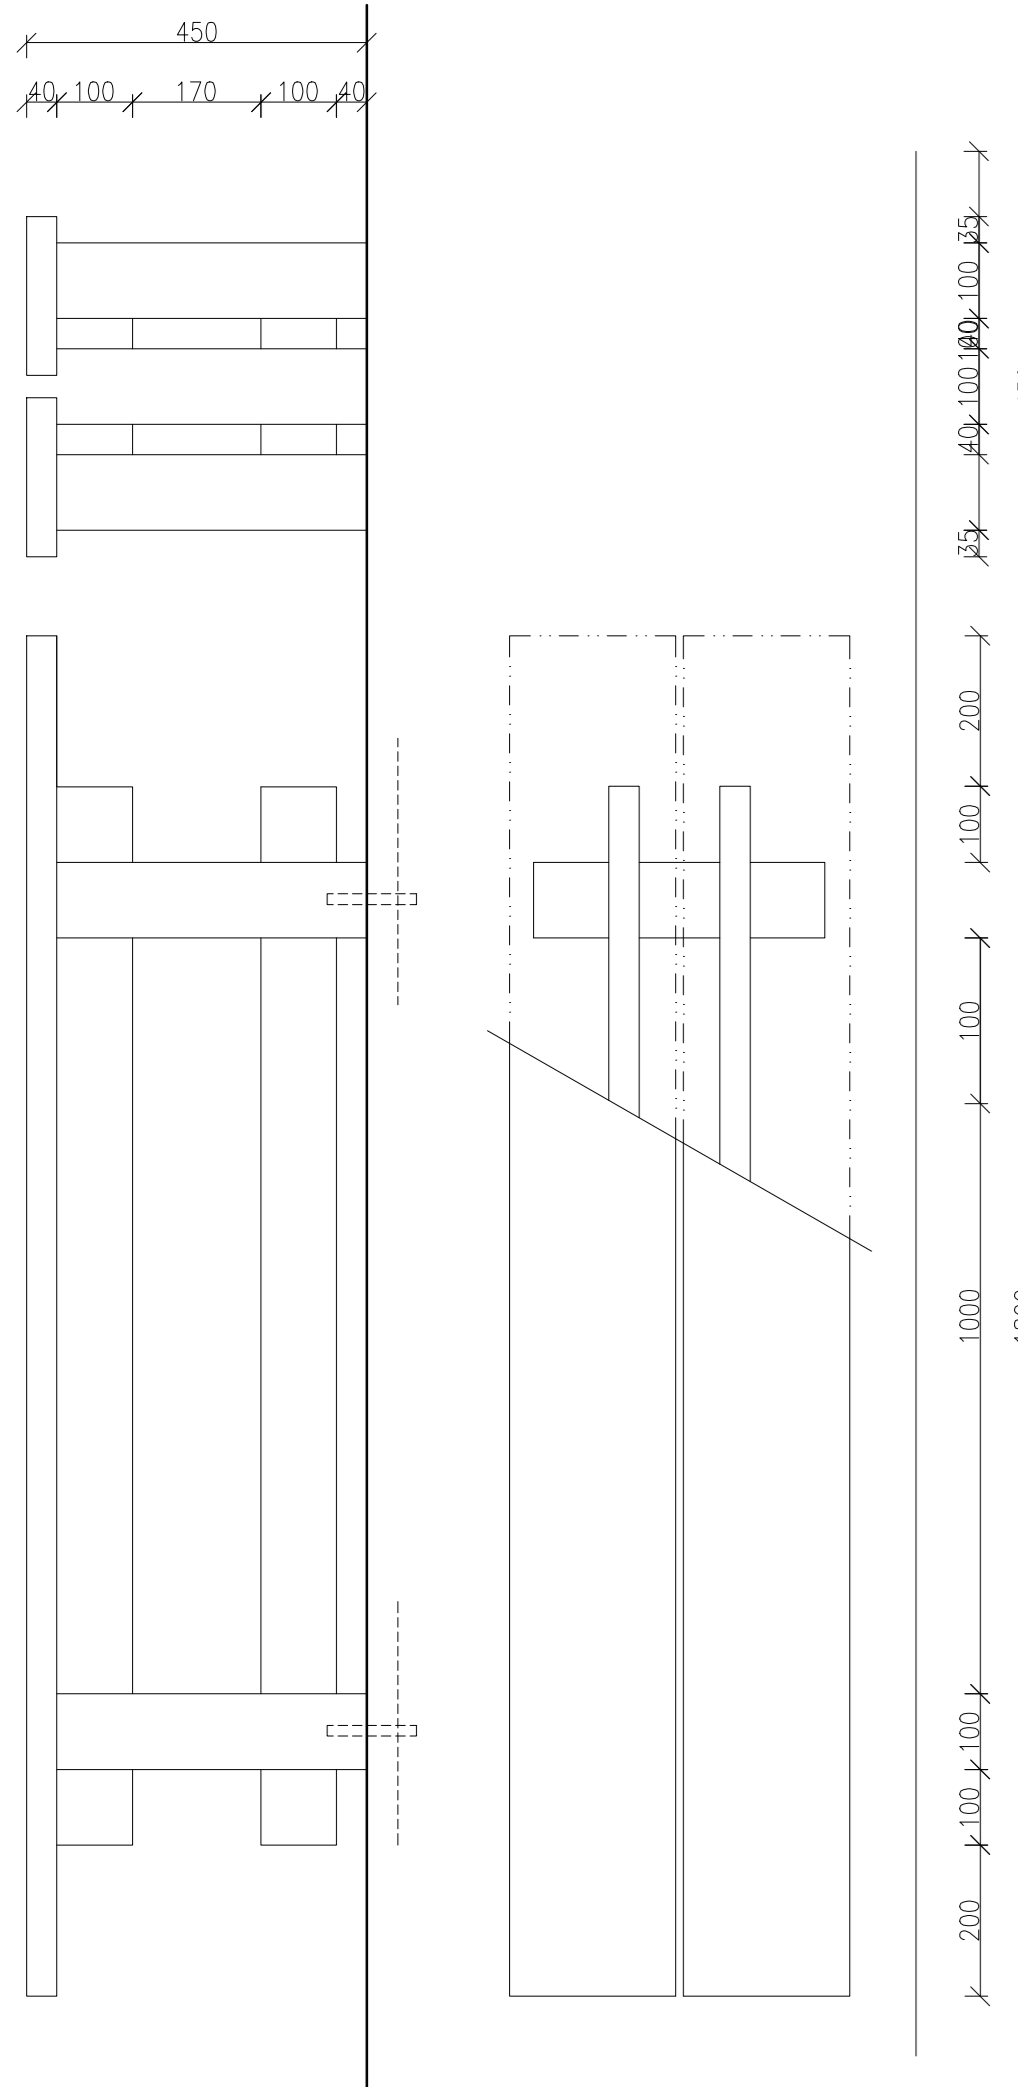


- BOROVICE – TLAKOVĚ IMPREGNOVÁNA  
MOŘENÍ LAZUROVACÍM ŠEDOČERNÝM LAKEM  
DETTO FASÁDA
- NA TERASE FIXOVÁNA ČTYŘMI KOLÍKY, EVENTUELNĚ  
DLE POŽADAVKU UŽIVATELE I VRUTY PŘES MALÝ  
FE PROFIL DO DŘEVĚNÝCH FOSĚN TERASY


PŘÍČNÝ ŘEZ 2-2  
M 1:20

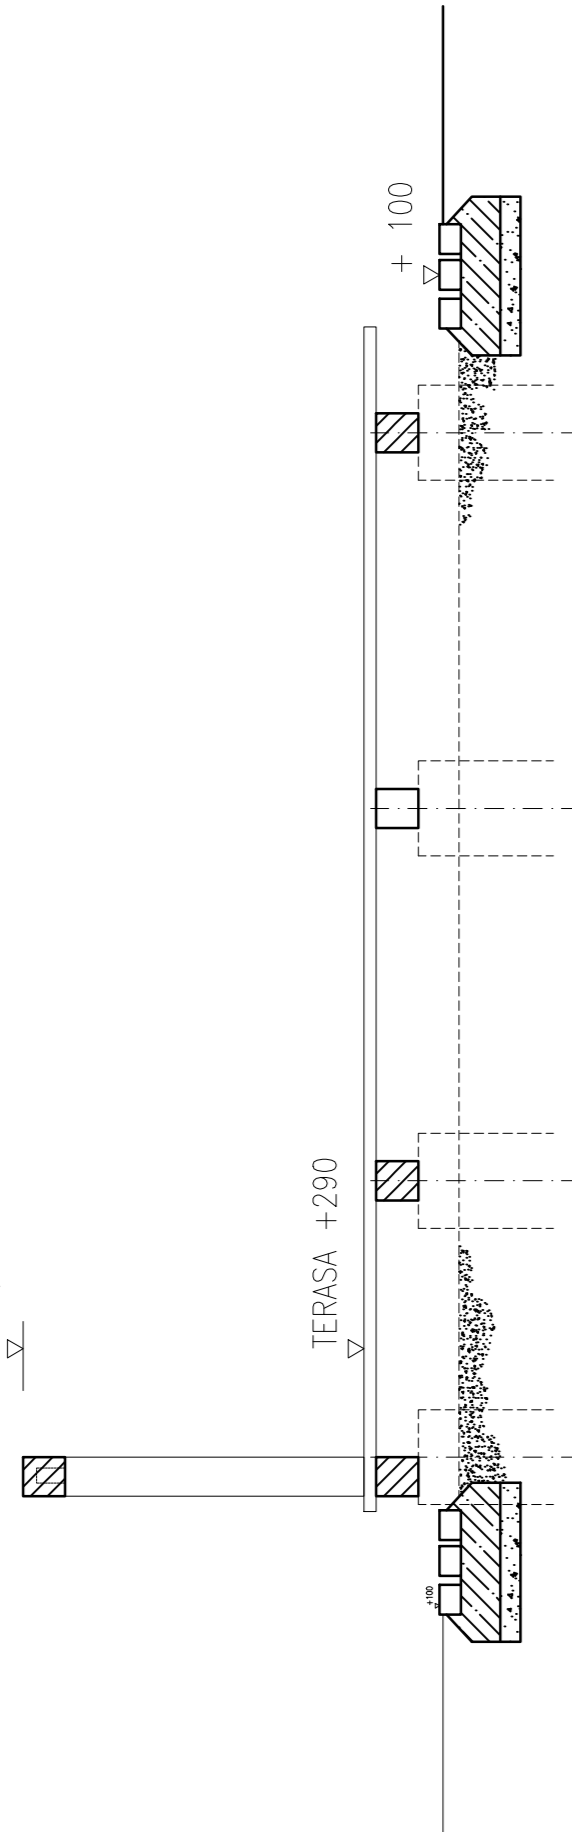

PŘÍČNÝ ŘEZ 1-1 M 1:20

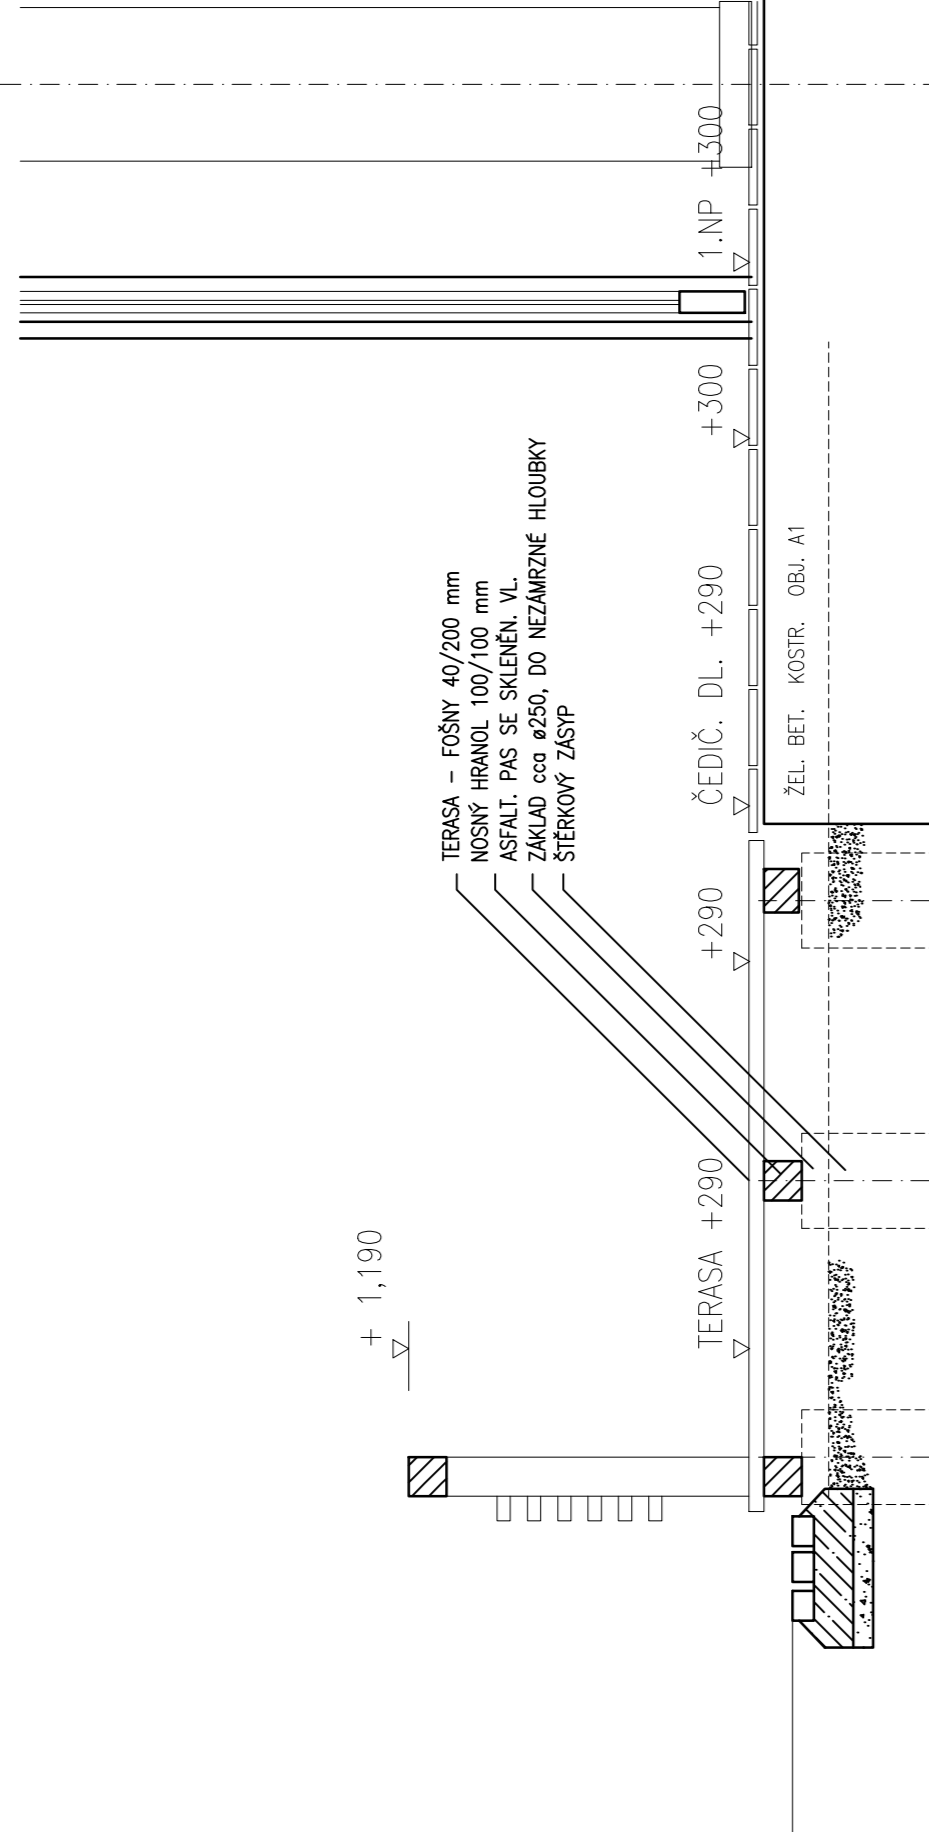


PŮDORYS ČÁSTI TERASY – DETAIL – M 1:20

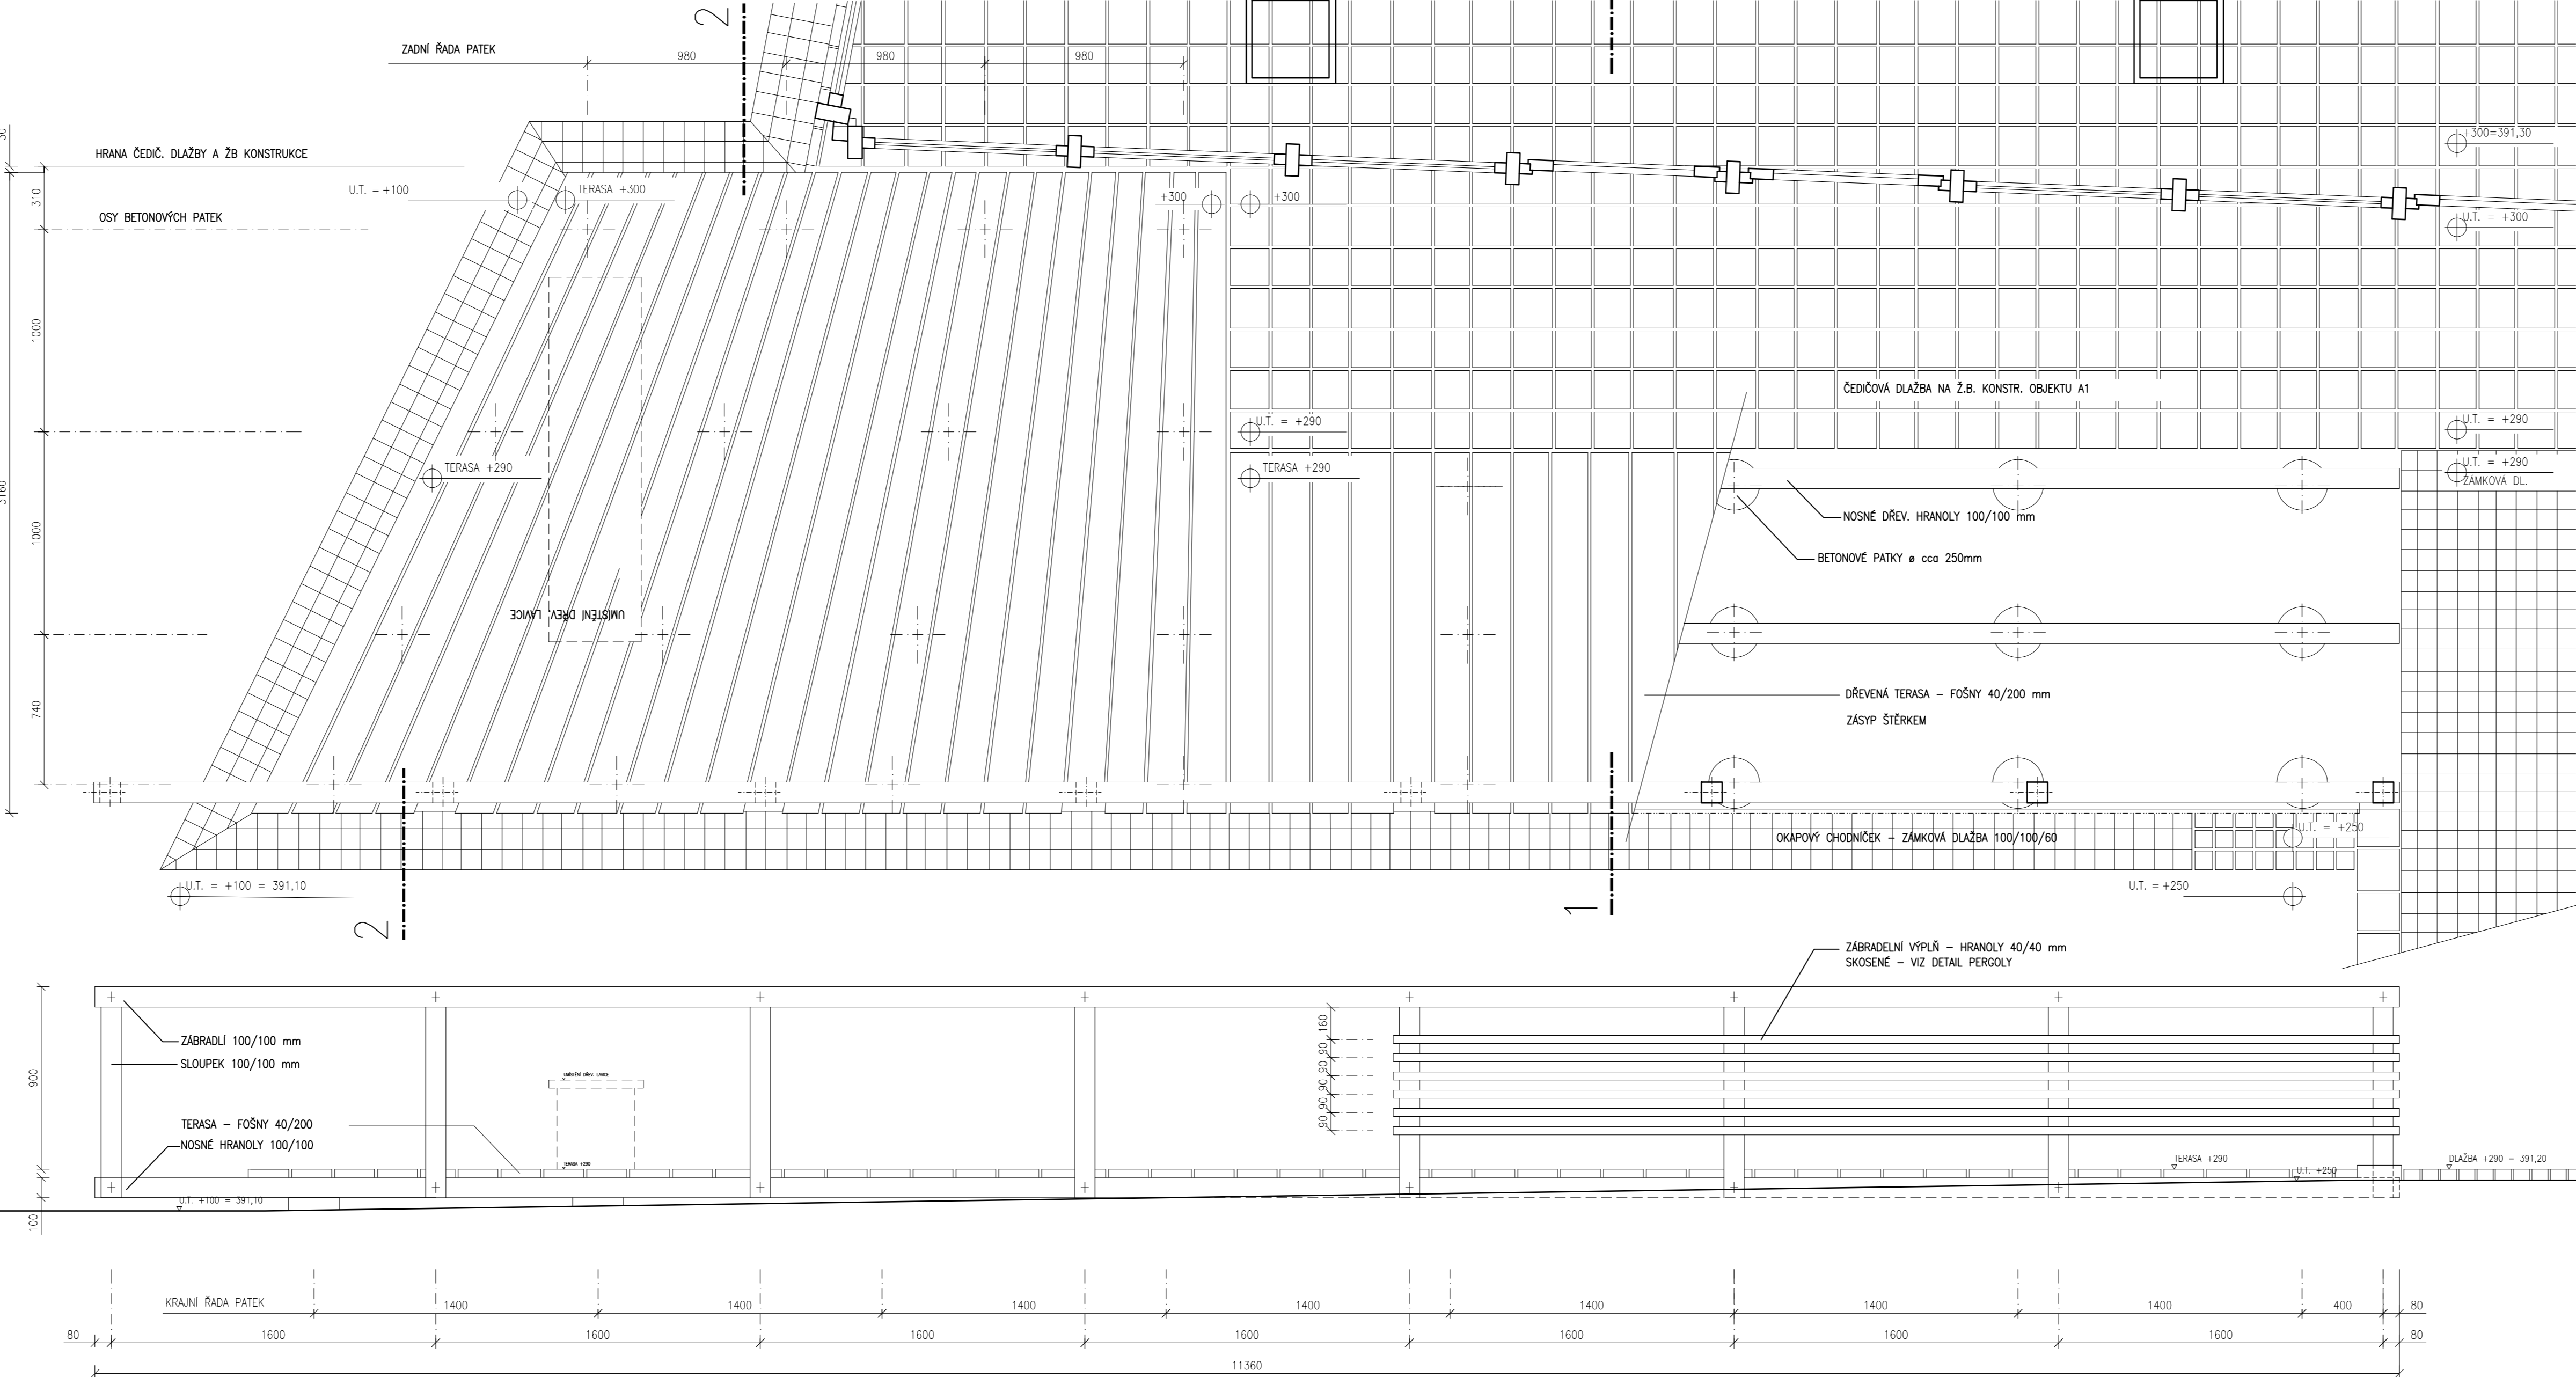


#### LEGENDA

- DODÁVKA SO-01 OBJEKTY A,B,C
- 1 – ČEDIČOVÁ DLAŽBA 200/200/22 mm V INTER. I EXTERIERU
  - 2 – TERASA Z FOŠEN 40/200 mm
  - 3 – OKAPOVÝ CHODNÍČEK, BETONOVÁ DLAŽBA, 100/100/60 mm COLORBETON, KOSTKA MOZAIKA, ŠEDA
- DODÁVKA SO-18 KOMUNIKACE PĚŠÍ
- 4 – DLAŽBA PŘED VSTUPEM, BETONOVÁ DLAŽBA 100/100/60 mm COLORBETON, KOSTKA MOZAIKA, BÍLÁ-ŠEDA-VZOR 1.2
  - 5 – OBRUBNÍK

DETAIL PRAHU NA ČITÉ PODLAZE  
M 1:1

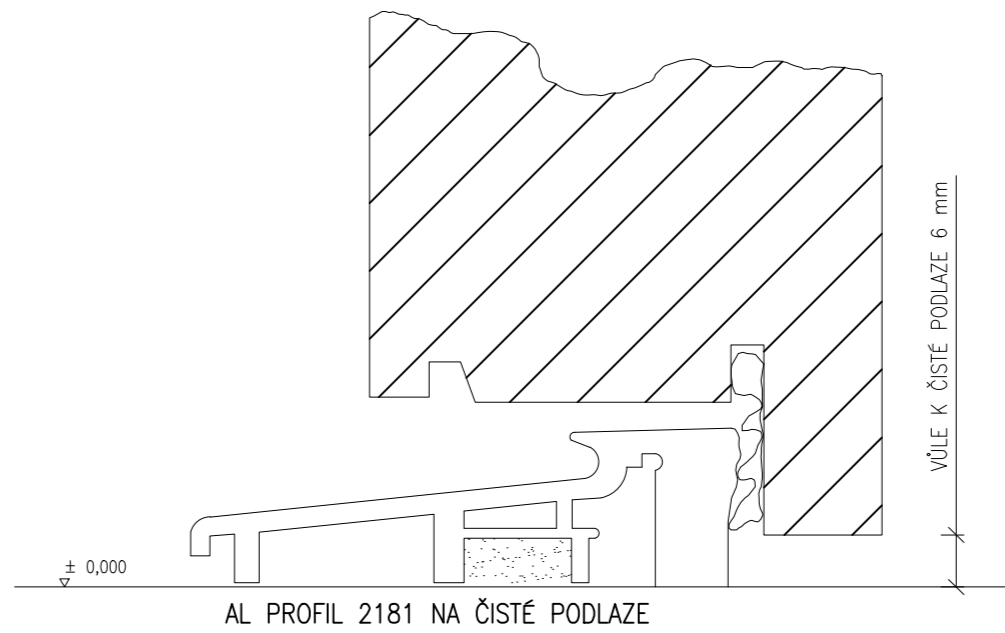

PŮDORYS TERASY – DŮM A1 – M 1:100

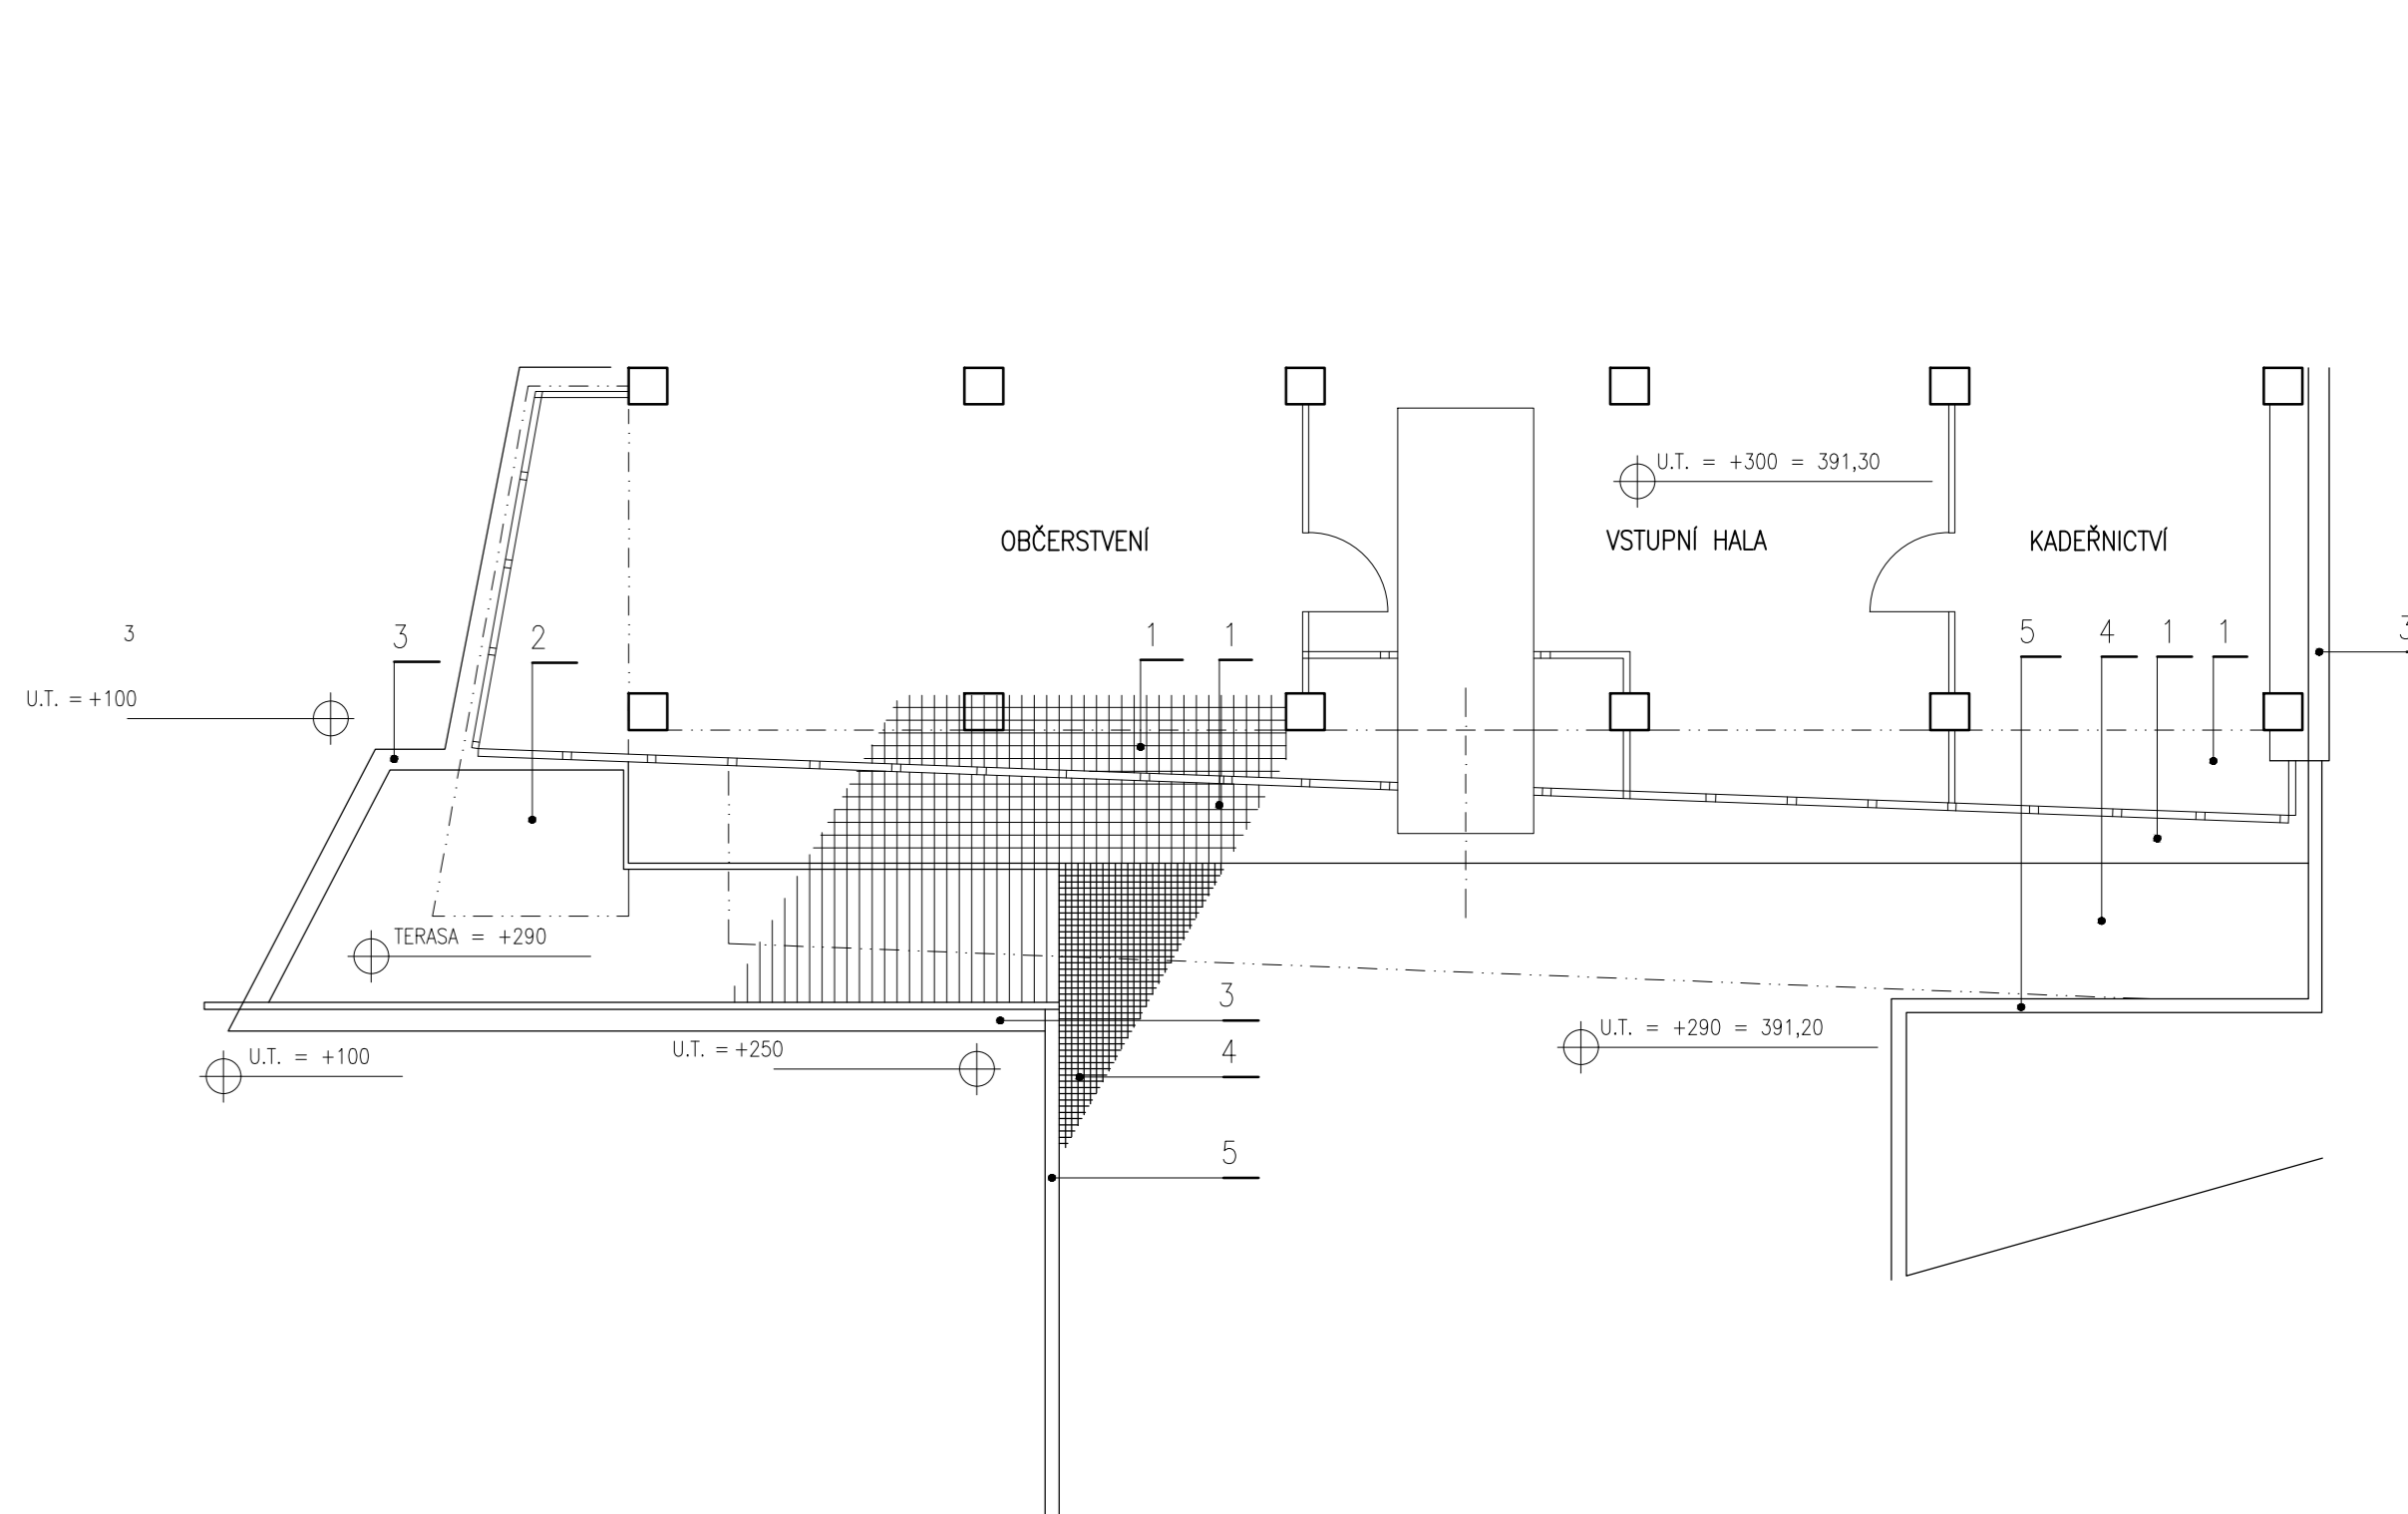


#### LEGENDA

- ZÁKLADY VRTANÉ ZEMNÍM VRTÁKEM cca ø 250 mm DO NEZÁMRZNÉ HLoubKY 1000 mm – PROSTÝ BETON B II
- NOSNÉ DŘEVĚNÉ HRANOLY Z BOROVICE – ULOŽIT NA ASFALTOVÝ PÁS SE SKLENĚNOU VLOŽKOU
- CELÁ DŘEVĚNÁ KONSTRUKCE TERASY TLAKOVĚ IMPREGNOVÁNA PROTI PŮSOBENÍ VLHKOSTI A HNILOBĚ – NAPŘ. BORONIT
- PODLAHA TERASY Z FOŠEN 40/200 mm, BOROVICE, PO IMPREGNACI LAZUROVACÍ ŠEDOČERNÝ LAK – DETTO FASÁDA
- OKAPOVÝ CHODNÍK TVOŘEN Z ČTVERCOVÉ BETONOVÉ ZÁMKOVÉ DLAŽBY COLORBETON KOSTKA 100/100/60 mm, ŠEDA
- VŠECHNY VIDITELNÉ ČÁSTI DŘEVĚNÝCH KONSTRUKCÍ HOBLOVÁNY
- VIDITELNÉ ČÁSTI ZÁSTYPU TRÍDENÝMA VALOUNAMA FRAKCE 40–60 mm

AKCE	ZPRACOVATEL	DATUM
Digitalizace dokumentace skutečného stavu se zakreslením stavebních změn a změn účelu využití místnosti.	ŠONSKÝ architects s.r.o. Na Poříčí 116/5 460 01 Liberec 2	08/2024

STAVEBNÍ OBJEKT SO 01 – DOMOV DŮCHODCŮ

VÝKRES NENAHRAZUJE VÝROBNÍ DÍLENSKOU DOKUMENTACI – TU JE NUTNO OBSOUIHLASIT  
ARCHITEKTEM. SKUTEČNÉ ROZMĚRY KONSTRUKCÍ JE NUTNO DOMĚŘIT PŘÍMO NA STAVBĚ

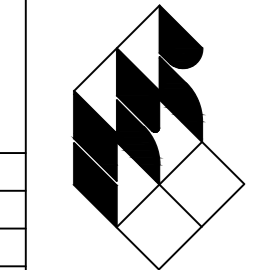INVESTOR	OKRESNÍ ÚSTAV SOCIÁLNÍCH SLUŽEB LIBEREC			ARK spol. s r. o. architectonická kancelář ing. arch. Pavel Janoušek ing. arch. Boris Šonský telefon 048/510 29 36 Sokolská 199/17 460 01 Liberec 1	
STAVEBNÍ ÚŘAD	LIBEREC				
PROJEKTANT	ARK spol. s r. o. IČO 43223915				
ARCHITEKTI	ING. ARCH. P. JANOUŠEK, ING. ARCH. B. ŠONSKÝ				
VYPRACOVAL	ING. ARCH. P. JANOUŠEK				
DOMOV DŮCHODCŮ V LIBERCI – FRANTIŠKOVĚ LIBEREC – FRANTIŠKOV, DOMAŽLICKÁ ULICE					
DETAILY TERASY V 1. NP PŘED OBJ. A1			DATUM	BŘEZEN 2001	
			FORMAT	12 A4	
			ÚČEL	PO pro PROV. STAVBY	
			ZAKÁZKOVÉ ČÍSLO	11–99–31/P	
			PROFES	STAVEBNÍ	
			MĚŘITKO	V. Č.	
			1 : 20	A 60	