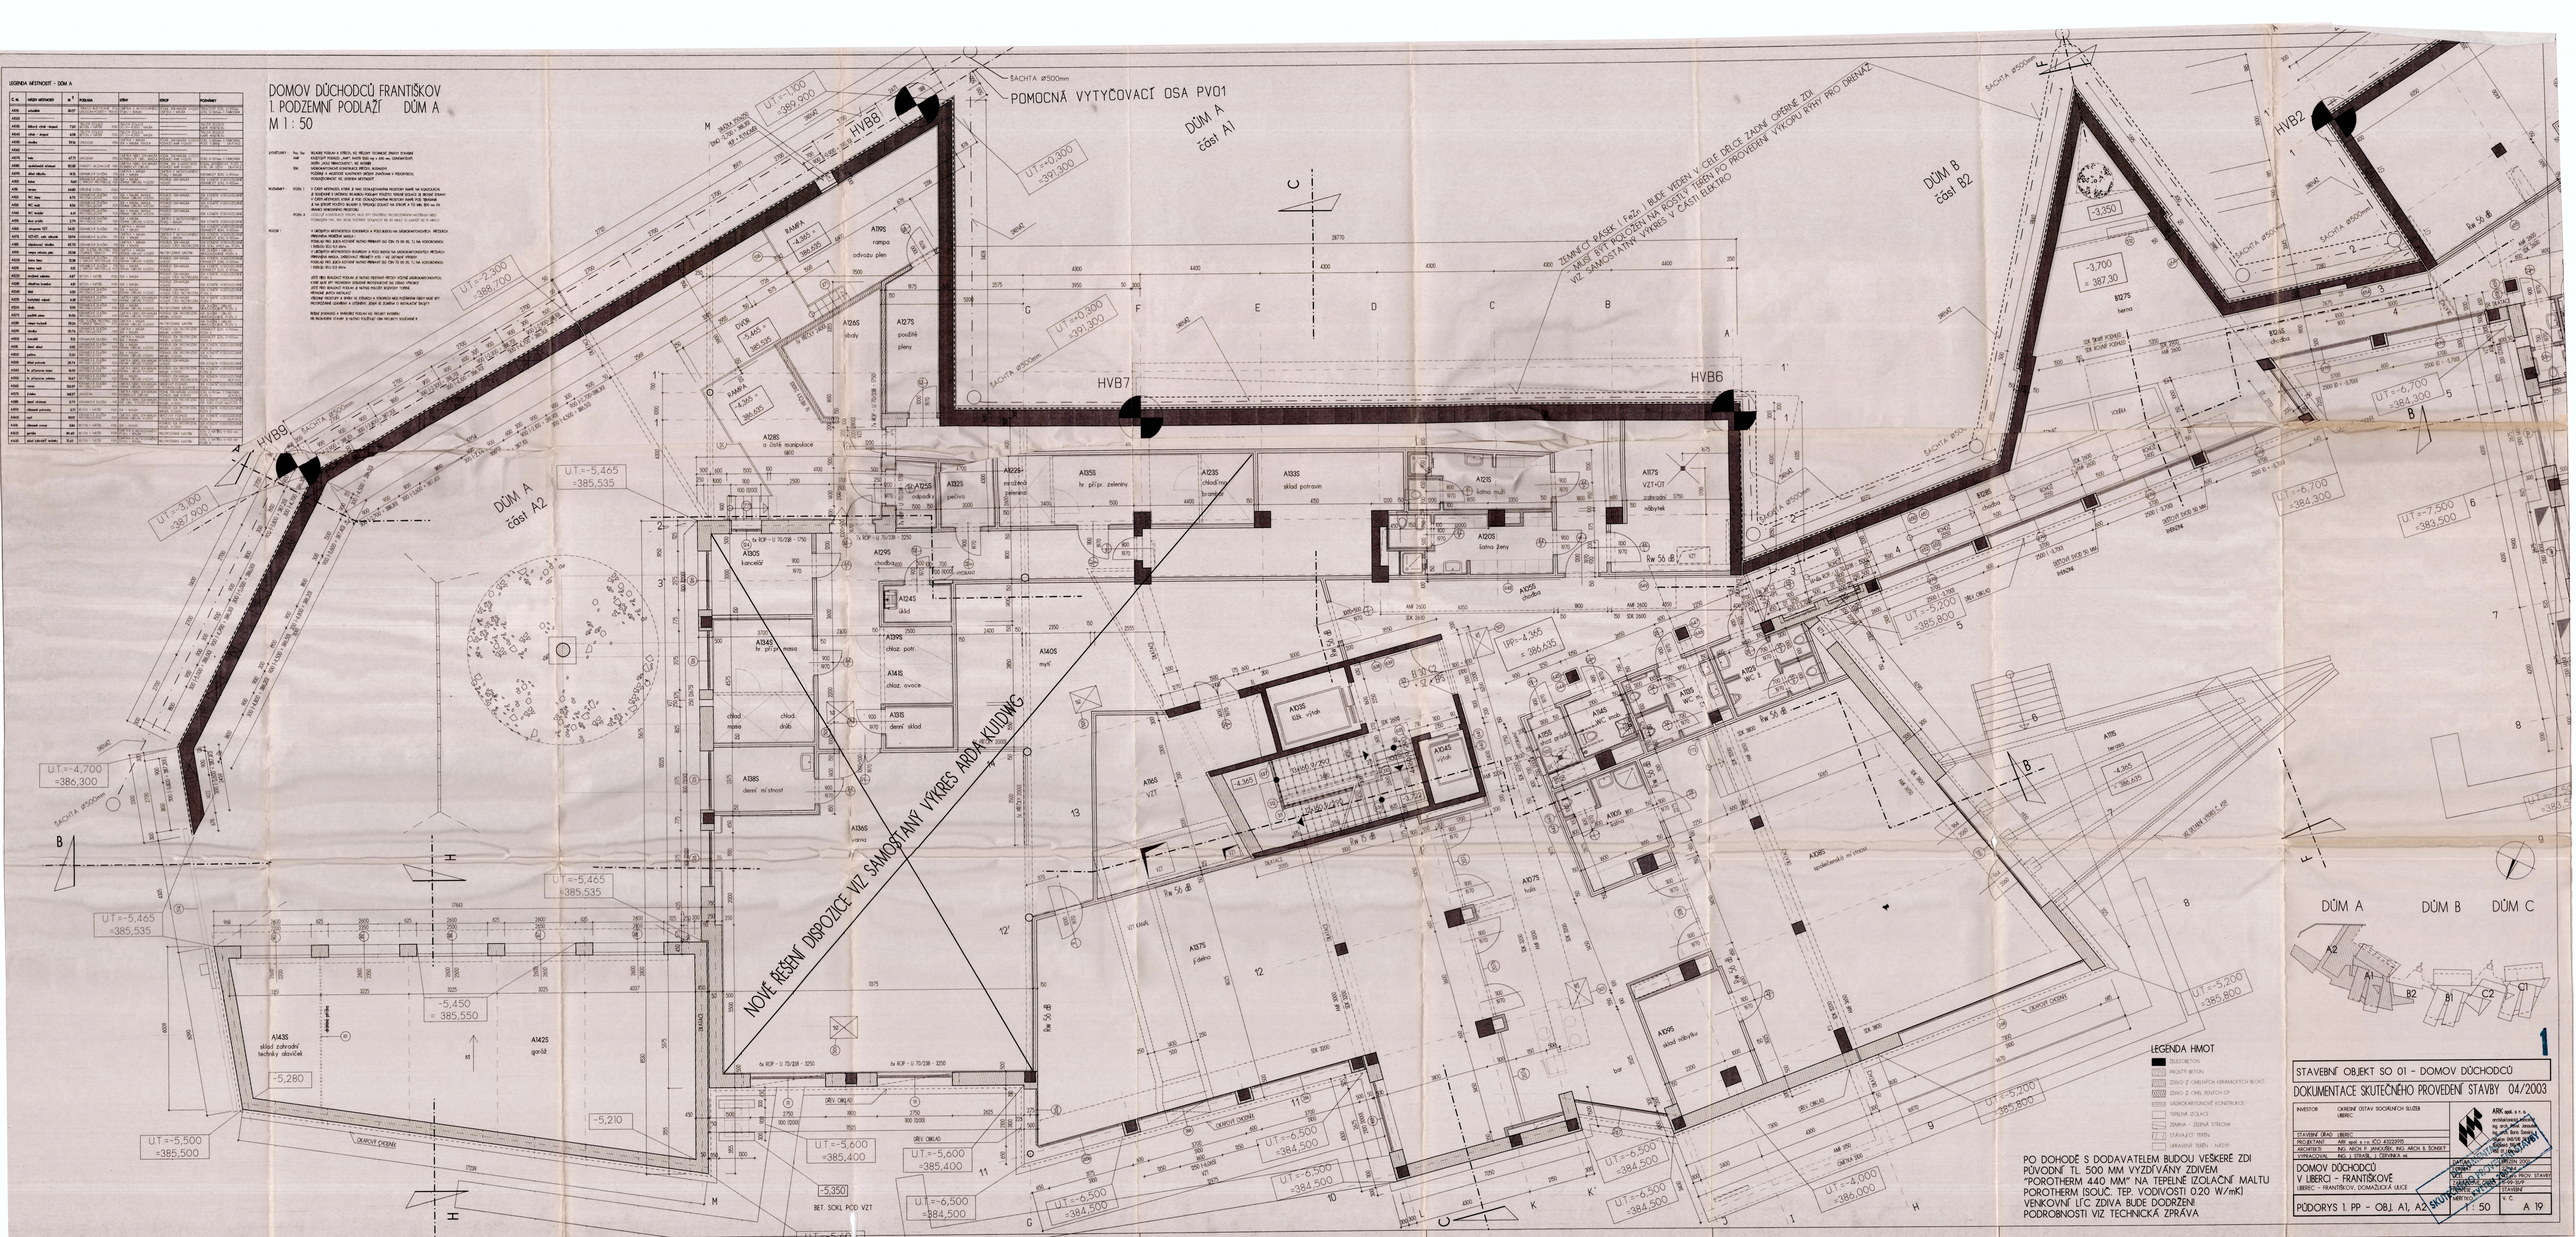
DOMOV DŮCHODCŮ FRANTIŠKOV
1. PODZEMNÍ PODLAŽÍ DŮM A
M 1 : 50
POMOCNÁ VYTYČOVACÍ OSA PVO1
DŮM A část A1
DŮM A část A2
DŮM B část B2
NOVÉ ŘEŠENÍ DISPOZICE VIZ SAMOSTATNÝ VÝKRES ARCHITEKTURY
ZEMNÍCÍ PÁSEK | 4x25 | BUDE VEDEN | CELÉ OBJEKT. ZADNÍ OPĚRNÉ ZDI MUSÍ BÝT POTAŽEN NA ROSTLÝ TERÉN PO PROVEDENÍ VÝKOPU PRO DRENÁŽ VIZ SAMOSTATNÝ VÝKRES V ČÁSTI ELEKTRO
SACHTA ø500mm
HVB1
HVB2
HVB6
HVB7
HVB9
RAMPA -4,365 = 386,635
RAMPA -5,465 = 385,535
RAMPA -4,365 = 386,635
-5,450 = 385,550
-5,280
-5,210
-5,350
BET. SOKL POD VZT
OKAPOVÝ CHODNÍK
SRÁŽ. OBKLAD
DEŠŤOVÁ ZÁKLOPKA
LEGENDA HMOT
PROSTÝ BETON
ZDIVO Z CIHELNÝCH KERAMICKÝCH BLOKŮ
ZDIVO Z CIHEL. BLOKŮ Z CP
MONOLITICKÉ/MONOLIT. KONSTRUKCE
TEPELNÁ IZOLACE
ZEMINA - ZELENÁ STŘECHA
STAVAJÍCÍ TRHLINA
OPRAVENÉ TRHLINY - NÁTĚRY
PO DOHODĚ S DODAVATELEM BUDOU VEŠKERÉ ZDI PŮVODNÍ TL. 500 MM VYZDÍVÁNY ZDIVEM "POROTHERM 440 MM" NA TEPELNÉ IZOLAČNÍ MALTU POROTHERM (SOUČ. TEP. VODIVOSTI 0,20 W/mK) VENKOVNÍ LÍC ZDIVA BUDE DODRŽEN. PODROBNOSTI VIZ TECHNICKÁ ZPRÁVA
DŮM A
DŮM B
DŮM C
A2
A1
B2
B1
C2
C1
STAVEBNÍ OBJEKT SO 01 - DOMOV DŮCHODCŮ
DOKUMENTACE SKUTEČNÉHO PROVEDENÍ STAVBY 04/2003
INVESTOR
OKRESNÍ ÚSTAV SOCIÁLNÍCH SLUŽEB LIBEREC
ARK spol. s r.o.
STAVEBNÍ ÚŘAD LIBEREC
PROJEKTANT ARK spol. s r.o. IČO 43223995
ARCHITEKT ING. ARCH. P. JANOUŠEK, ING. ARCH. S. SOMBERT
VYPRACOVAL ING. J. STRAŠIL, J. ZDRÁHALA a.s.
DOMOV DŮCHODCŮ V LIBERCI - FRANTIŠKOVĚ
LIBEREC - FRANTIŠKOV, DOMAŽLICKÁ ULICE
PŮDORYS 1. PP - OBJ. A1, A2
1 : 50
A 19
1