DOMOV DŮCHODCŮ FRANTIŠKOV
PODORYS KROVU - OBJEKT A1
M 1 : 50

OKAPOVÁ HRANA STŘECHY M 1 : 10
platný pro jižní střechu blok A, C (stejná osová vzdálenost latí v celé délce střechy)

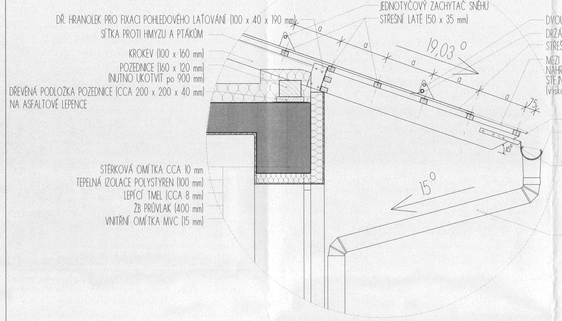

DETAIL B M 1 : 10
OKAPOVÁ HRANA STŘECHY

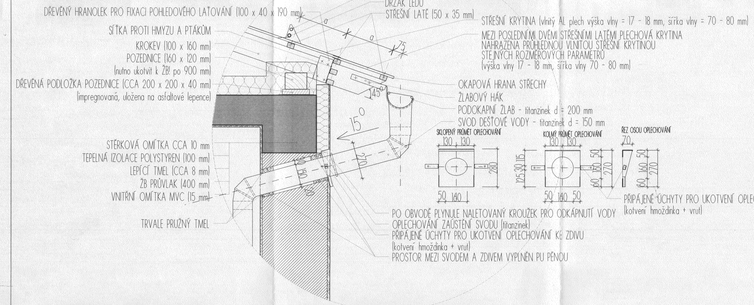

DETAIL D M 1 : 10
ŠTÍTOVÁ HRANA STŘECHY

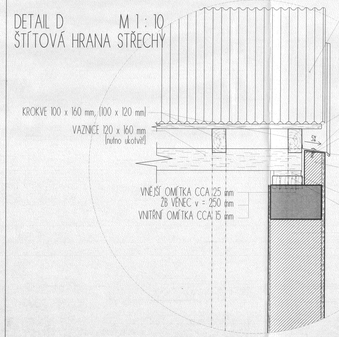

DETAIL E M 1 : 10
ODVODŇOVACÍ ŽLAB

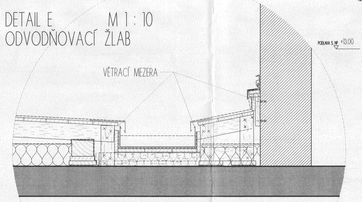

DETAIL C M 1 : 10
VRCHOL STŘECHY
a = 358 - 363 mm viz. konkretní střecha

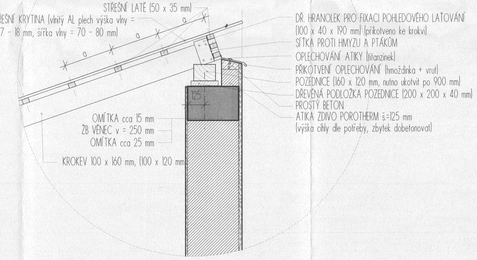

ŘEZ 9 - 9 M 1 : 50

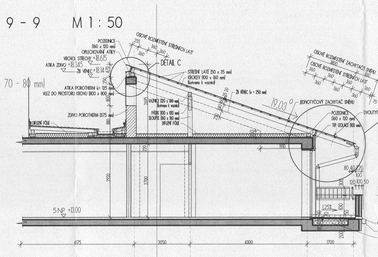

ŘEZ 10 - 10 M 1 : 50

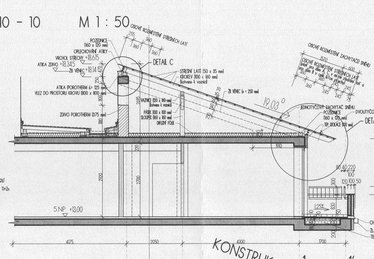

ŘEZ 7 - 7 M 1 : 50

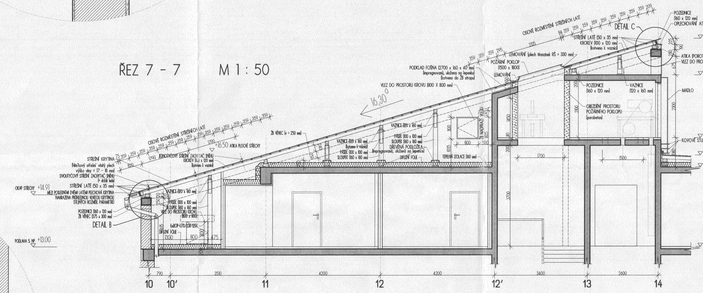

ŘEZ 8 - 8 M 1 : 50

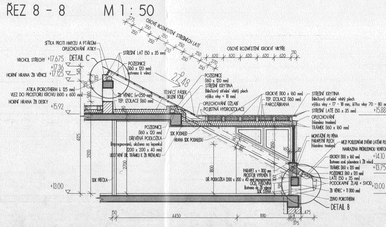

KONSTRUKCE KROVU NAD PROSTOREM STROJOVNY VÝTAHU

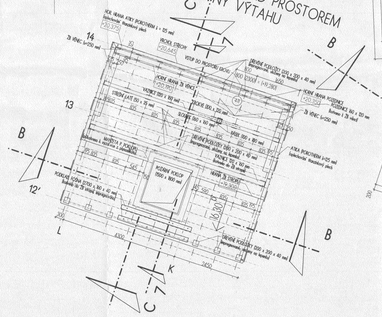

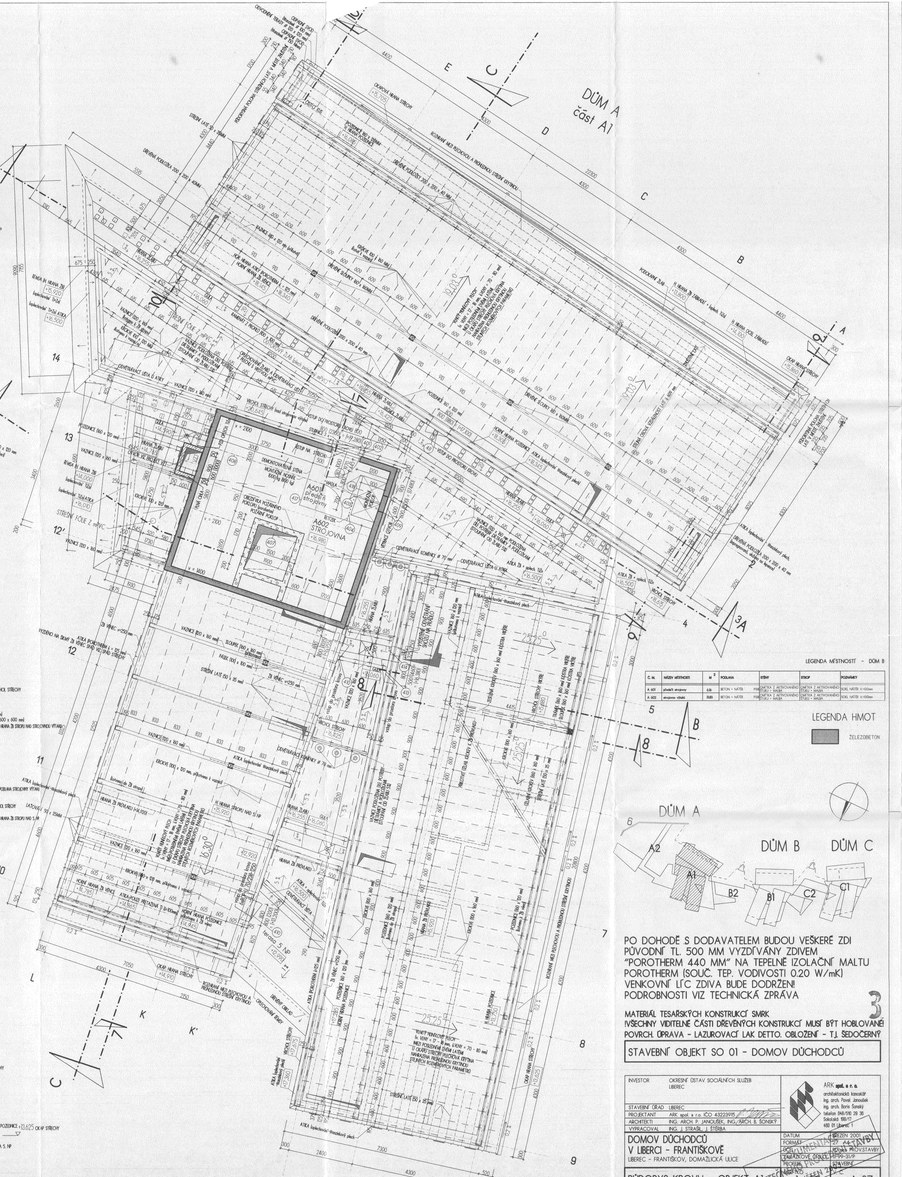

LEGENDA MĚSTNOSTÍ - DŮM B

č. m.	NÁZEV MÍSTNOSTI	m²	PODLAHA	STĚNY	STROP	POZNÁMKY
A 601	úklidová skříňka	2,8	BETON + MATTA	PŘÍČKY ZDĚ + KERAMOBLOKU	OMÍTKA + MATTA	OMÍTKA + MATTA + HLUBOKÁ
A 602	úklidová místnost	4,6	BETON + MATTA	PŘÍČKY ZDĚ + KERAMOBLOKU	OMÍTKA + MATTA	OMÍTKA + MATTA + HLUBOKÁ

LEGENDA HMOT
ZELEZOBETON

DŮM A
DŮM B
DŮM C
A2
A1
B2
B1
C2
C1

PO DOHODĚ S DODAVATELEM BUDOU VEŠKERÉ ZDI POVOLENÉ TL. 500 MM VYZDÍVÁNY ZDIVEM "POROTHERM 440 MM" NA TEPELNÉ IZOLAČNÍ MALTU POROTHERM (SOUČ. TEP. VODIVOSTI 0,20 W/mK)
VENKOVNÍ LÍC ZDIVA BUDE DODRŽENÍ
PODROBNOSTI VIZ TECHNICKÁ ZPRÁVA

MATERIÁL TESAŘSKÝCH KONSTRUKCÍ SMRK
VŠECHNY VIDITELNÉ ČÁSTI DŘEVĚNÝCH KONSTRUKCÍ MUSÍ BÝT HOBLOVANÉ
POVRCH OPRAVA - LAZUROVACÍ LAK DETTO, OBLOŽENÍ - TJ. SEDOCEDRY

STAVEBNÍ OBJEKT SO 01 - DOMOV DŮCHODCŮ

INVESTOR	OKSEVNÍ ÚSTAV SOCIÁLNÍCH SLUŽEB LIBEREC
STAVEBNÍ ÚŘAD	LIBEREC
PROJEKTANT	ARP, spol. s r.o. IČO: 43023595
ARCHITEKTI	ING. ARCH. P. JANOUŠEK, ING. ARCH. S. SOMIKOT
KONZULTACE	ING. J. STRAUS, J. ŠTĚPÁNEK

ARP, spol. s r.o.
architektonický konzultační
ing. arch. Pavel Janoušek
ing. arch. Boris Sokoly
Liberec III-Jeřáb
Masarykova 1800/36
460 01 Liberec

DOMOV DŮCHODCŮ
V LIBERCI - FRANTIŠKOVĚ
LIBEREC - FRANTIŠKOV, DOMAŽLICKÁ ULICE

DATUM: 10/2004
FORMÁT: A1
MĚŘÍTKO: 1:50
VEDOUCÍ PROJEKTANT:
PROJEKTANT:
KRESLIL:
KONTROLOVAL:

PODORYS KROVU - OBJEKT A1

č. VÝKRESU: A 37