


DOMOV DŮCHODCŮ FRANTIŠKOV
PODÉLNÝ ŘEZ A-A M 1:50

OBJEKT C1 a C2

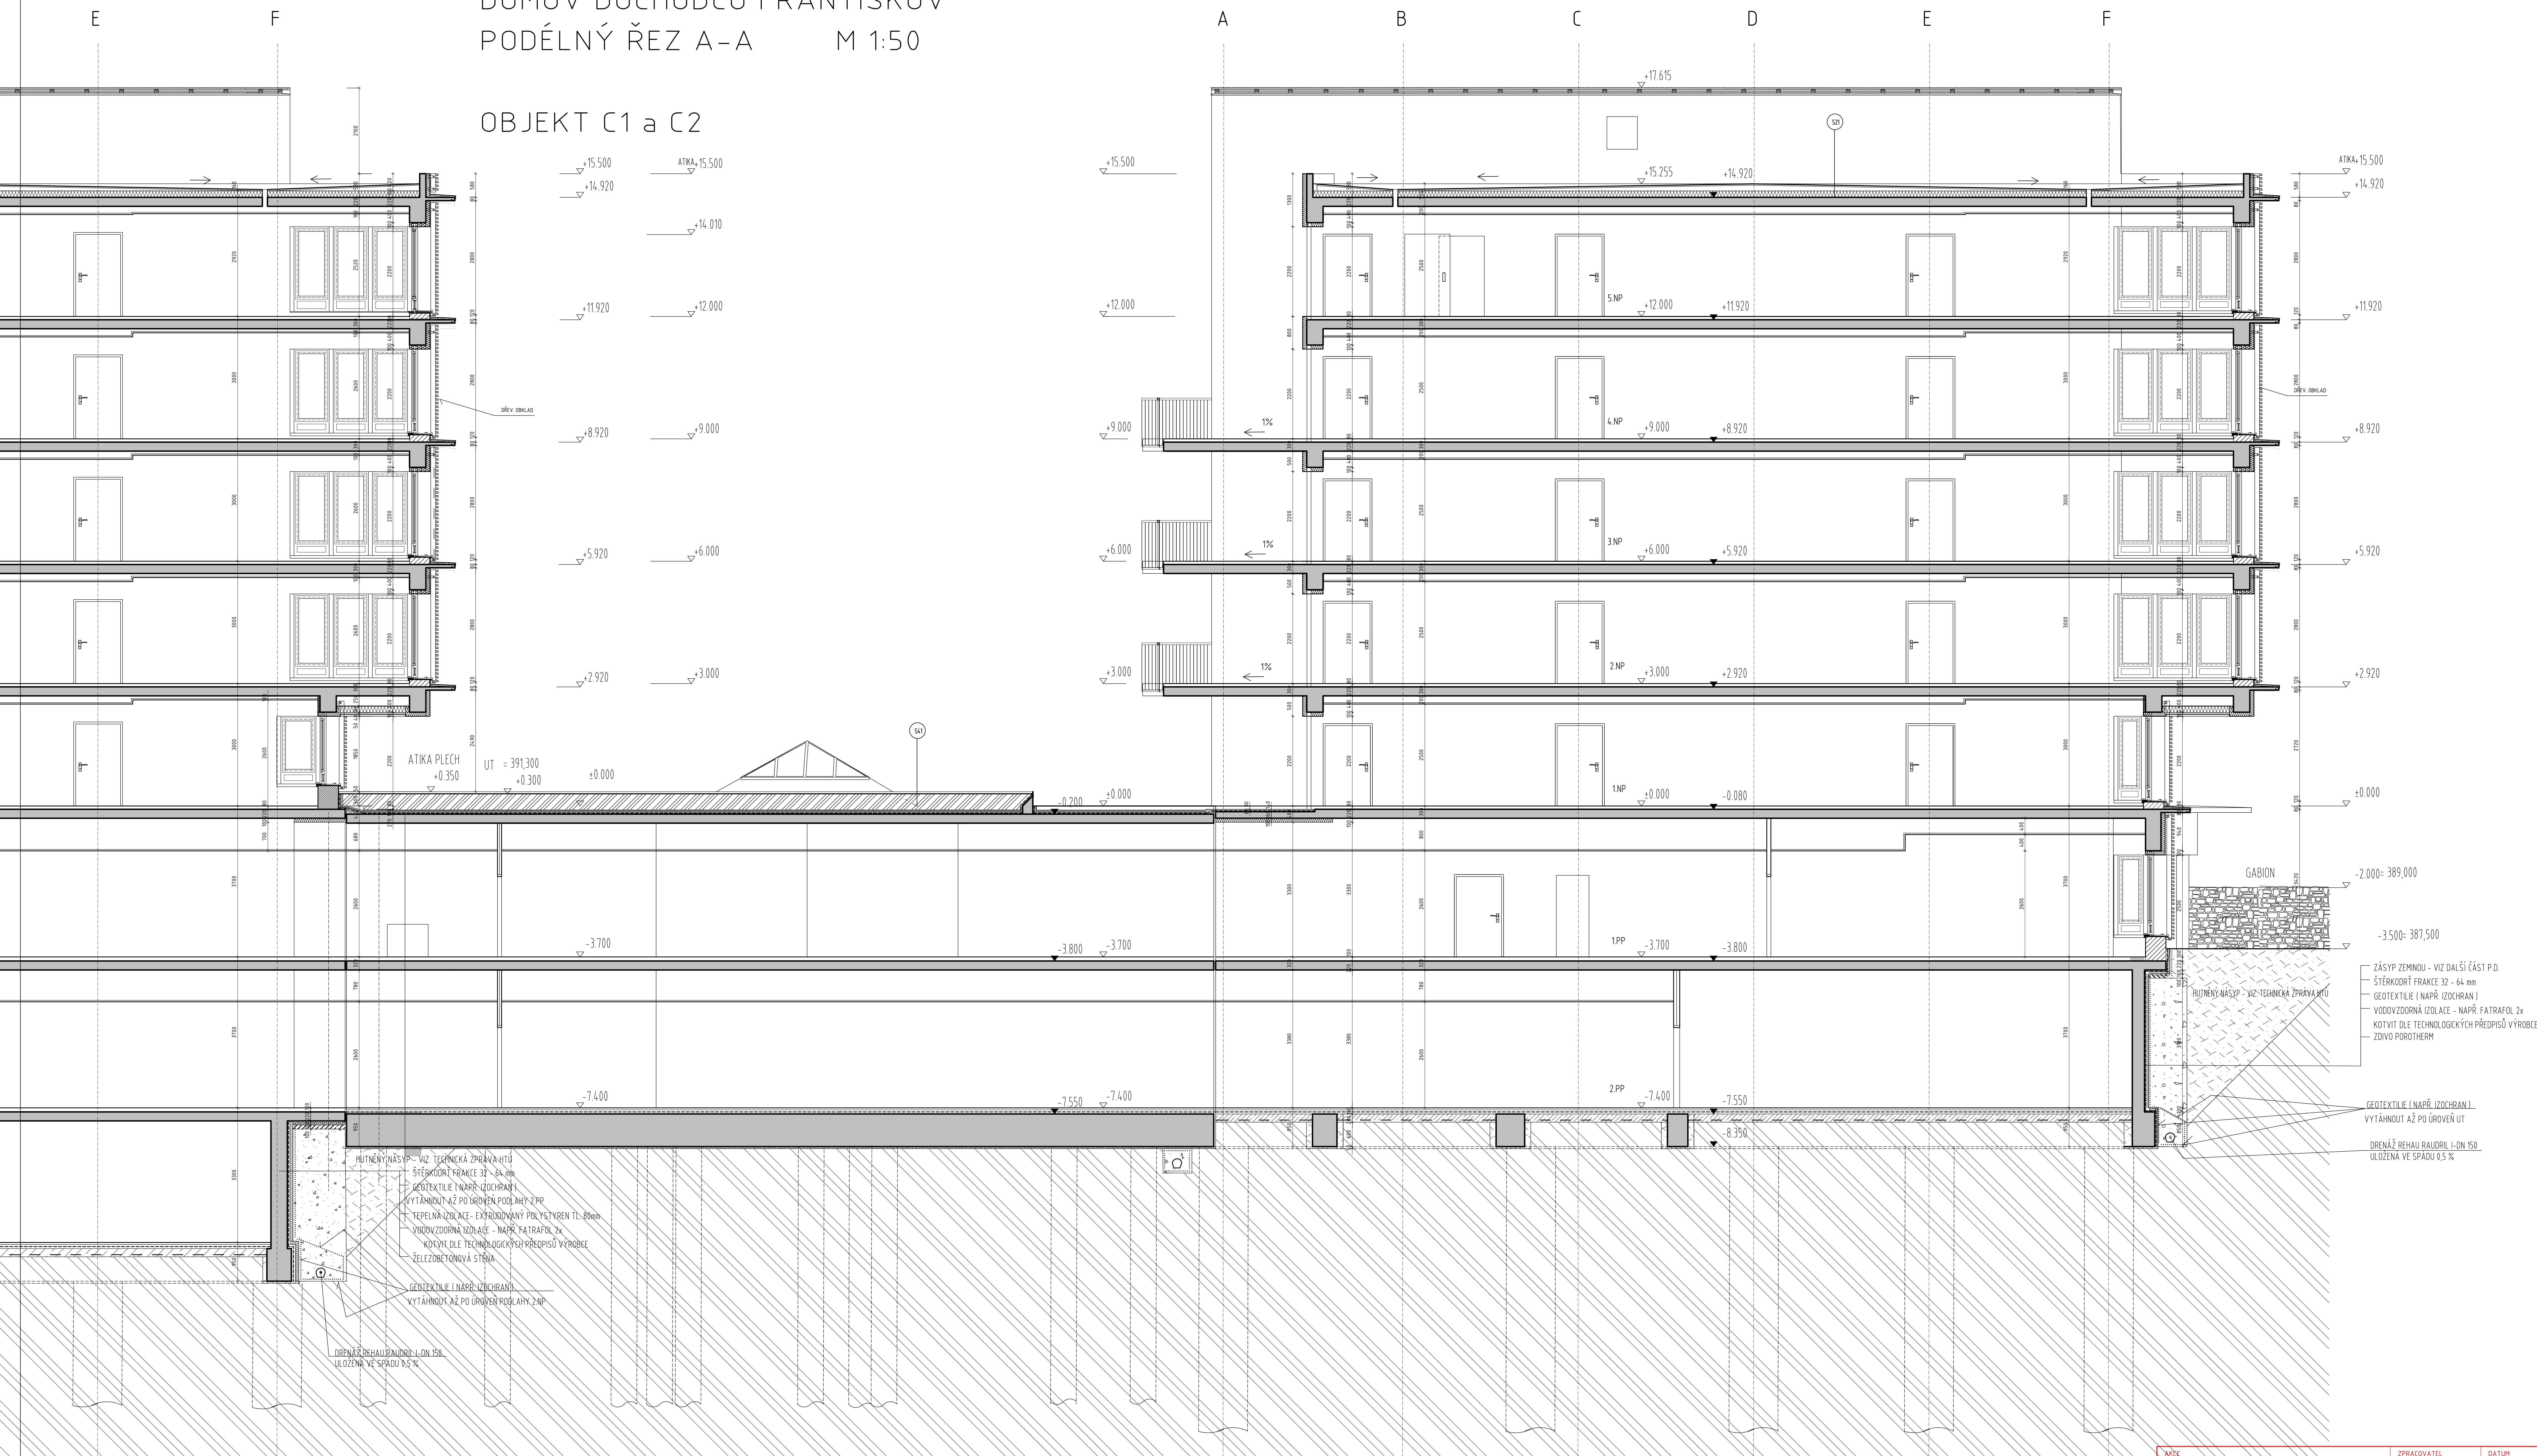

LEGENDA HMOT

- ŽELEZOBETON
- PROSTÝ BETON
- ZDIVO Z CÍHELNÝCH KERAMICKÝCH BLOKŮ
- ZDIVO Z CÍHEL PLNÝCH CP
- SÁDKOKARTONOVÉ KONSTRUKCE
- TEPELNÁ IZOLACE
- ZEMINA - ZELENÁ STŘECHA
- STÁVAJÍCÍ TERÉN
- UPRAVENÝ TERÉN - NÁSYP

PO DOHODĚ S DODAVATELEM BUDOU VEŠKERÉ ZDI
PŮVODNÍ TL. 500 MM VYZDÍVÁNY ZDIVEM
"POROTHERM 440 MM" NA TEPELNÉ IZOLAČNÍ MALTU
POROTHERM (SOUCINTEL TEP. VODIVOSTI 0.20 W/mK)
VENKOVNÍ LÍC ZDIVA BUDE DODRŽEN!
PODROBNOSTI VIZ TECHNICKÁ ZPRÁVA

AKCE	ZPRACOVATEL	DATUM
Digitalizace dokumentace skutečného stavu se zakreslením stavebních změn a změn účelů využití místnosti	ŠONSKÝ architects s.r.o. Na Pátičce 116/5 460 01 Liberec 2	08/2024

STAVEBNÍ OBJEKT SO 01 - DOMOV DŮCHODCŮ

DOKUMENTACE SKUTEČNÉHO PROVEDENÍ STAVBY 04/2003		ARK spol. s r.o. architektonická kancelář ing. arch. Petr Janoušek ing. arch. Boris Šonský telefon 461 618 79 36 Sokolova 190/11 460 01 Liberec 1
INVESTOR	OKRESNÍ ÚSTAV SOCIÁLNÍCH SLUŽEB LIBEREC	
STAVEBNÍ ÚŘAD	LIBEREC	DATUM BRZEŇ 2001
PROJEKTANT	ARK spol. s r.o. IČO 43223975	
ARCHITEKT	ING. ARCH. P. JANOUŠEK, ING. ARCH. B. ŠONSKÝ	FORMÁT 18 A4
VYPRACOVAL	ING. J. STRÁŠKA, J. ŠTĚPÁNEK, J. FIEDLÍK	ÚČEL PD pro PROV. STAVBY
DOMOV DŮCHODCŮ V LIBERCI - FRANTIŠKOVĚ		ZAKÁZKOVÉ ČÍSLO 11-99-31/P
LIBEREC - FRANTIŠKOV, DOMAŽLICKÁ ULICE		PROJEKCE STAVEBNÍ
PODÉLNÝ ŘEZ A-A OBJ. C1 a C2		MĚŘÍTKO V. C.
1:50		A 45