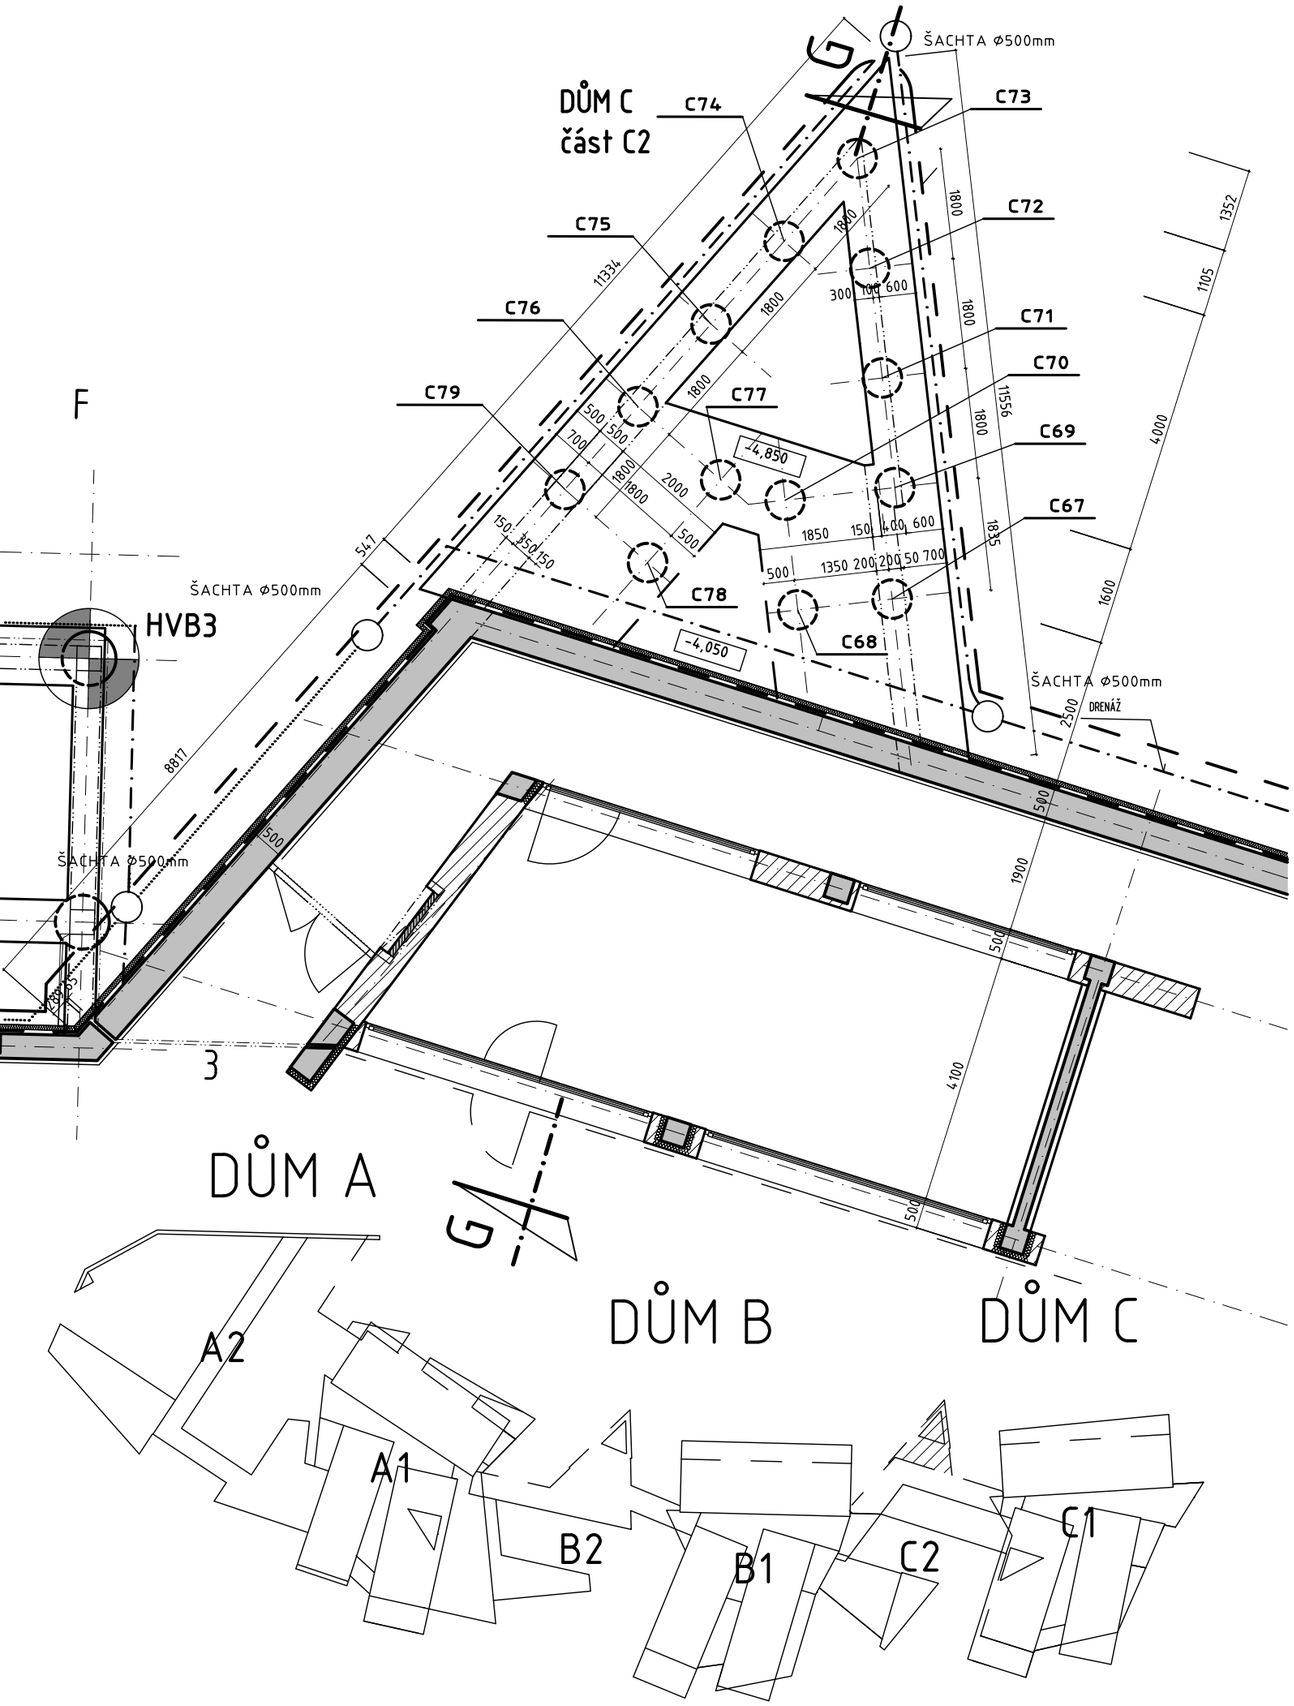

OBJEKT C2 – 1.PP – SOUŘADNICE PILOT

OZN.	VRCH PILOTY relativní	VRCH PILOTY v m.n.m.	X	Y
C67	-4,850	386,150	974.758,856	689.835,252
C68	-4,850	386,150	974.758,007	689.833,955
C69	-4,850	386,150	974.760,499	689.834,474
C70	-4,850	386,150	974.759,512	689.832,969
C71	-4,850	386,150	974.762,004	689.833,488
C72	-4,850	386,150	974.763,510	689.832,501
C73	-4,850	386,150	974.765,016	689.831,515
C74	-4,850	386,150	974.763,275	689.831,056
C75	-4,850	386,150	974.761,535	689.830,597
C76	-4,850	386,150	974.759,794	689.830,138
C77	-4,850	386,150	974.759,335	689.831,879
C78	-4,850	386,150	974.757,595	689.831,420
C79	-4,850	386,150	974.758,054	689.829,679

AKCE

Digitalizace dokumentace skutečného stavu se zakreslením stavebních změn a změn účelu využití místností.

ZPRACOVATEL

ŠONSKÝ architects s.r.o
Na Pořící 116/5
460 01 Liberec 2

DATUM

08/2024

STAVEBNÍ OBJEKT SO 01 – DOMOV DŮCHODCŮ

DOKUMENTACE SKUTEČNÉHO PROVEDENÍ STAVBY 04/2003

INVESTOR	OKRESNÍ ÚSTAV SOCIÁLNÍCH SLUŽEB LIBEREC
STAVEBNÍ ÚŘAD	LIBEREC
PROJEKTANT	ARK spol. s r.o. IČO 43223915
ARCHITEKTI	ING. ARCH. P. JANOUŠEK, ING. ARCH. B. ŠONSKÝ
VYPRACOVAL	ING. J. STRAŠIL

ARK spol. s r. o.
architektonická kancelář
ing. arch. Pavel Janoušek
ing. arch. Boris Šonský
telefon 048/510 29 36
Sokolská 199/17
460 01 Liberec 1

DOMOV DŮCHODCŮ
V LIBERCI – FRANTIŠKOVĚ
LIBEREC – FRANTIŠKOV, DOMAŽLICKÁ ULICE

DATUM	BŘEZEN 2001
FORMÁT	2 A4
ÚČEL	PD pro PROV.STAVBY
ZAKÁZKOVÉ ČÍSLO	11-99-31/P
PROFESE	STAVEBNÍ

PILOTY POD 1. PP OBJEKTU C2

MĚŘÍTKO 1 : 100

V. Č. A 14