DŮM C
část C1

ŘEZ 3 - 3 M 1 : 50

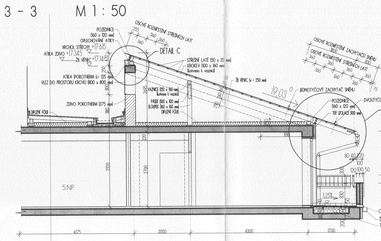

KONSTRUKCE KROVU NAD PROSTOREM STROJOVNY VÝTAHU

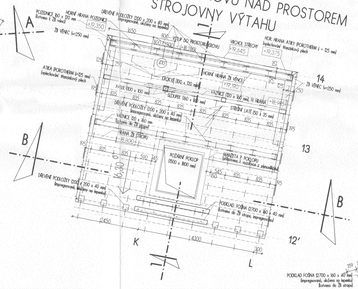

ŘEZ 1 - 1 M 1 : 50

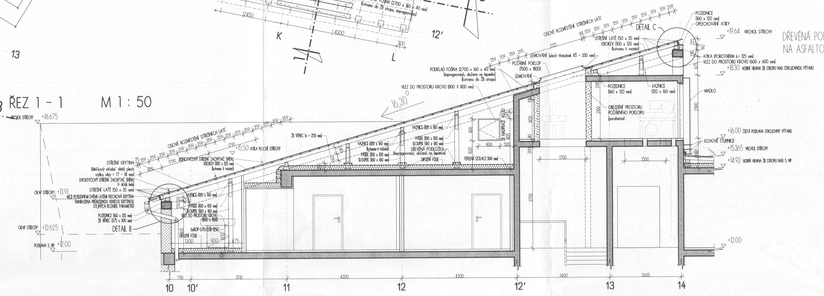

ŘEZ 2 - 2 M 1 : 50

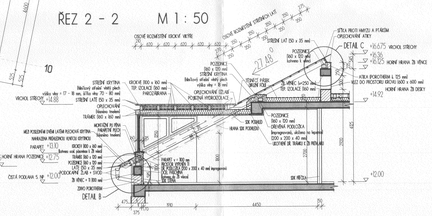

DETAIL B M 1 : 10
OKAPOVÁ HRANA STŘECHY

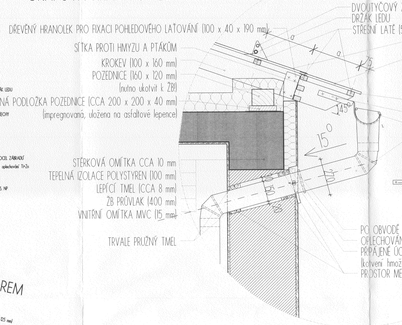

DETAIL C M 1 : 10
VRCHOL STŘECHY
a = 358 - 363 mm viz. konkretní střecha

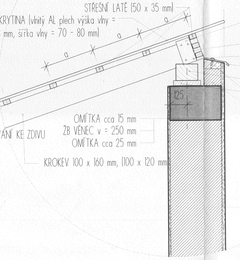

DETAIL A M 1 : 10
OKAPOVÁ HRANA STŘECHY
platný pro jižní střechu blok A, C (stejná osová vzdálenost latí v celé délce střechy)

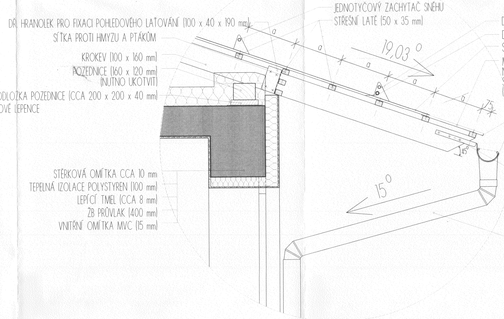

DETAIL D M 1 : 10
STÍTOVÁ HRANA STŘECHY

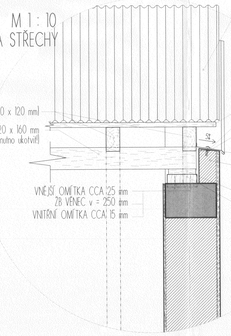

STŘEŠNÍ KRYTINA (vlnitý AL plech výška vlny = 17 - 18 mm, šířka vlny = 70 - 80 mm)
MEZI POSLEDNÍMI DVĚMI STŘEŠNÍMI LATĚMI U OKAPU STŘECHY PLECHOVÁ KRYTINA NAHRAZENA PROBLEDNOU VENTILOU STŘEŠNÍ KRYTINOU (výška vlny 17 - 18 mm, šířka vlny 70 - 80 mm)

STŘEŠNÍ LATĚ (50 x 35 mm)
OPLECHOVÁNÍ ATIKY (titanzinek)
PŘÍKOTVENÍ OPLECHOVÁNÍ (hmoždinka + vrut)

PROSTÝ BETON
ATIKA (vyzděno z keramických bloků POROTHERM tl. = 125 mm) (výška ohly dle potřeby, zbytek dobetonovat)
DŘEVĚNÁ PODLOŽKA (200 x 200 x 40 mm, impregnovaná)
DŘEVĚNÝ KLÍN (pro vytvoření plochy na osazení dř. podložky vaznice) (kotveno do ŽB věnce hmoždinka + vrut)

DETAIL E M 1 : 10
ODVODŇOVACÍ ŽLAB

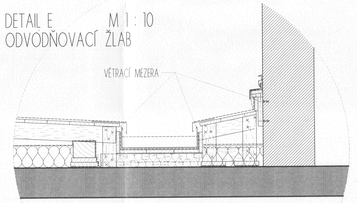

LEGENDA HMOT

ŽELEZOBETON

LEGENDA MÍSTNOSTÍ - DŮM B

Č. m.	NÁZEV MÍSTNOSTI	m²	PODLAHA	STĚNY	STROP	POZNÁMKY
C.101	předsíň vstupní	4.8	BETON - MATEX	OMÍTKA + MALBA/OBKLADY KERAM. - DLE NÁTĚRU + KERAM.	OMÍTKA + MALBA	DLE NÁTĚRU + KERAM.
C.102	strojovna výtahu	10.8	BETON - MATEX	OMÍTKA + MALBA/OBKLADY KERAM. - DLE NÁTĚRU + KERAM.	OMÍTKA + MALBA	DLE NÁTĚRU + KERAM.

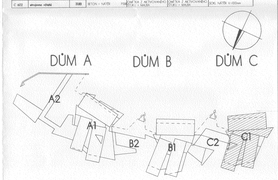

VŠECHNY VIDITELNÉ ČÁSTI DŘEVĚNÝCH KONSTRUKCÍ MUSÍ BÝT HOBLOVANÉ, POVRCH. ÚPRAVA - LAZUROVACÍ LAK DETTO. OBLOŽENÍ - T.J. SEDOČERNÝ

STAVEBNÍ OBJEKT SO 01 - DOMOV DŮCHODCŮ

INVESTOR	OKSKNÝ ÚSTAV SOCIÁLNÍCH SLUŽEB LIBEREC
STAVEBNÍ ÚŘAD	LIBEREC
PROJEKTANT	ARK spol. s r.o. IČO: 43222595
ARCHITEKT	ING. ARCH. P. JANOUŠEK, ING. ARCH. B. TOMEK
VYPRACOVAL	ING. J. STRAŠIL, J. ŠTĚPÁNKA

ARK spol. s r.o.
mimořádně kreativní
Ing. arch. Pavel Janoušek
Ing. arch. Boris Tomek
telefon 065/65 33 36
fakturační 106/17
460 01 Liberec I

DOMOV DŮCHODCŮ
V LIBERCI - FRANTIŠKOVĚ
LIBEREC - FRANTIŠKOV, DOMÁZLICKÁ ULICE

DATUM	08/2007
FORMÁT	07 a A4
ODD.	80. ING. PROVOZ STAVEB
ZAKÁZKOVÉ ČÍSLO	1-99-3019
PROFESE	ČTVERNÝ

PŮDORYS KROVU DŮM C

MĚŘÍTKO	VÝKRES Č.
1 : 50	A 39