DOMOV DŮCHODCŮ FRANTIŠKOV
4. NADZEMNÍ PODLAŽÍ – OBJEKT A1
M 1 : 50

LEGENDA MÍSTNOSTÍ – DŮM A

Č. M.	NÁZEV MÍSTNOSTI	M²	PODLAHA	STĚNY	STROP	POZNÁMKY
A 401	chodba	121.15	LINOLEUM P58	OMÍTKA + MALBA SDK + MALBA, MADLA	PODHL. SDK+MALBA V=2500 PODHLED AMF V=2600	SOKL V.=100mm S FABIONEM STROP – POZNÁMKA 2
A 402	terasa	11.77	KERAMICKÁ DLAŽBA P38 PROTISKLUZ.-MRAZUVZDOR.	———	———	SOKL V.=100mm
A 403	schodiště	31.12	TERACO BÍLÉ-STUPNĚ P76, LINOLEUM-PODESTY P56,58	OMÍTKA Z AKTIVOVANÉHO ŠTUKU + MALBA	PODHL. SDK+MALBA V=2500 OMÍTKA + MALBA	TERACOVÝ SOKL V.=100mm SOKL V.=100mm S FABIONEM
A 404	výtah osobní	4.08	———	ŽELEZOBETON + MALBA	———	———
A 405	výtah lůžkový	7.20	———	ŽELEZOBETON + MALBA	———	———
A 406	kuchyňka	4.39	LINOLEUM P58	OMÍTKA NEBO SDK+MALBA KERAM. OBKLAD	PODHL. SDK+MALBA V=2500 PODHLED AMF V=2600	SOKL V.=100mm S FABIONEM V. KER. OBKLADU VIZ. INTERIÉR
A 407	stanoviště sestry	14.82	LINOLEUM P58	OMÍTKA NEBO SDK+MALBA KERAM. OBKLAD V=2200	PODHLED SDK+MALBA V=2500	SOKL V.=100mm S FABIONEM
A 408	pokoj 1 L	15.78	LINOLEUM P58	OMÍTKA + MALBA SDK + MALBA	OMÍTKA Z AKTIVOVANÉHO ŠTUKU + MALBA	SOKL V.=100mm S FABIONEM
A 409	pokoj 1 L	15.78	LINOLEUM P58	OMÍTKA + MALBA SDK + MALBA	OMÍTKA Z AKTIVOVANÉHO ŠTUKU + MALBA	SOKL V.=100mm S FABIONEM
A 410	pokoj 1 L	16.14	LINOLEUM P58	OMÍTKA + MALBA SDK + MALBA	OMÍTKA Z AKTIVOVANÉHO ŠTUKU + MALBA	SOKL V.=100mm S FABIONEM
A 411	pokoj 1 L	16.08	LINOLEUM P58	OMÍTKA + MALBA SDK + MALBA	OMÍTKA Z AKTIVOVANÉHO ŠTUKU + MALBA	SOKL V.=100mm S FABIONEM
A 412	předsíň	8.31	LINOLEUM P58	OMÍTKA + MALBA SDK + MALBA	PODHLED SDK+MALBA V=2400	SOKL V.=100mm S FABIONEM
A 413	předsíň	8.19	LINOLEUM P58	OMÍTKA + MALBA SDK + MALBA	PODHLED SDK+MALBA V=2400	SOKL V.=100mm S FABIONEM
A 414	koupelna	4.91	KERAMICKÁ DLAŽBA PROTISKLUZOVÁ P28	SDK + MALBA KERAM. OBKLAD V=2200	PODHLED SDK+MALBA V=2400	SDK KONSTR. VODOVZDORNÉ
A 415	koupelna	4.43	KERAMICKÁ DLAŽBA PROTISKLUZOVÁ P28	OMÍTKA NEBO SDK+MALBA KERAM. OBKLAD V=2200	PODHLED SDK+MALBA V=2400	SDK KONSTR. VODOVZDORNÉ
A 416	myčka	3.92	KERAMICKÁ DLAŽBA PROTISKLUZOVÁ P28	SDK + MALBA KERAM. OBKLAD V=2200	PODHLED SDK+MALBA V=2400	SDK KONSTR. VODOVZDORNÉ
A 417	centrální koupelna	23.88	KERAMICKÁ DLAŽBA PROTISKLUZOVÁ P28	OMÍTKA NEBO SDK+MALBA KERAM. NEBO INTER. OBKL.	PODHL. SDK+MALBA V=2400 OMÍTKA + MALBA	SDK KONSTR. VODOVZDORNÉ OBKLAD STĚN V.=2200
A 418	pokoj 1 L	16.38	LINOLEUM P58	OMÍTKA + MALBA SDK + MALBA	OMÍTKA Z AKTIVOVANÉHO ŠTUKU + MALBA	SOKL V.=100mm S FABIONEM
A 419	pokoj 1 L	16.28	LINOLEUM P58	OMÍTKA + MALBA SDK + MALBA	OMÍTKA Z AKTIVOVANÉHO ŠTUKU + MALBA	SOKL V.=100mm S FABIONEM
A 420	předsíň	8.25	LINOLEUM P58	SDK + MALBA	PODHLED SDK+MALBA V=2400	SOKL V.=100mm S FABIONEM
A 421	WC personál	3.23	KERAMICKÁ DLAŽBA PROTISKLUZOVÁ P28	SDK + MALBA KERAM. OBKLAD V=2200	PODHLED SDK+MALBA V=2400	SDK KONSTR. VODOVZDORNÉ
A 422	koupelna	4.46	KERAMICKÁ DLAŽBA PROTISKLUZOVÁ P28	OMÍTKA NEBO SDK+MALBA KERAM. OBKLAD V=2200	PODHLED SDK+MALBA V=2400	SDK KONSTR. VODOVZDORNÉ
A 423	pokoj 2 L	23.63	LINOLEUM P58	OMÍTKA + MALBA SDK + MALBA	OMÍTKA Z AKTIVOVANÉHO ŠTUKU + MALBA	SOKL V.=100mm S FABIONEM
A 424	pokoj 2 L	23.69	LINOLEUM P58	OMÍTKA + MALBA SDK + MALBA	OMÍTKA Z AKTIVOVANÉHO ŠTUKU + MALBA	SOKL V.=100mm S FABIONEM
A 425	pokoj 2 L	23.17	LINOLEUM P58	OMÍTKA + MALBA SDK + MALBA	OMÍTKA Z AKTIVOVANÉHO ŠTUKU + MALBA	SOKL V.=100mm S FABIONEM
A 426	pokoj 2 L	23.17	LINOLEUM P58	OMÍTKA + MALBA SDK + MALBA	OMÍTKA Z AKTIVOVANÉHO ŠTUKU + MALBA	SOKL V.=100mm S FABIONEM
A 427	pokoj 2 L	22.87	LINOLEUM P58	OMÍTKA + MALBA SDK + MALBA	OMÍTKA Z AKTIVOVANÉHO ŠTUKU + MALBA	SOKL V.=100mm S FABIONEM
A 428	předsíň	7.76	LINOLEUM P58	SDK + MALBA	PODHLED SDK+MALBA V=2400	SOKL V.=100mm S FABIONEM
A 429	předsíň	7.76	LINOLEUM P58	SDK + MALBA	PODHLED SDK+MALBA V=2400	SOKL V.=100mm S FABIONEM
A 430	předsíň	3.08	LINOLEUM P58	OMÍTKA + MALBA SDK + MALBA	PODHLED SDK+MALBA V=2400	SOKL V.=100mm S FABIONEM
A 431	koupelna	4.89	KERAMICKÁ DLAŽBA PROTISKLUZOVÁ P28	SDK + MALBA KERAM. OBKLAD V=2200	PODHLED SDK+MALBA V=2400	SDK KONSTR. VODOVZDORNÉ
A 432	koupelna	4.91	KERAMICKÁ DLAŽBA PROTISKLUZOVÁ P28	SDK + MALBA KERAM. OBKLAD V=2200	PODHLED SDK+MALBA V=2400	SDK KONSTR. VODOVZDORNÉ
A 433	koupelna	4.90	KERAMICKÁ DLAŽBA PROTISKLUZOVÁ P28	SDK + MALBA KERAM. OBKLAD V=2200	PODHLED SDK+MALBA V=2400	SDK KONSTR. VODOVZDORNÉ
A 434	koupelna	4.90	KERAMICKÁ DLAŽBA PROTISKLUZOVÁ P28	SDK + MALBA KERAM. OBKLAD V=2200	PODHLED SDK+MALBA V=2400	SDK KONSTR. VODOVZDORNÉ
A 435	koupelna	4.16	KERAMICKÁ DLAŽBA PROTISKLUZOVÁ P28	OMÍTKA NEBO SDK+MALBA KERAM. OBKLAD V=2200	PODHLED SDK+MALBA V=2400	SDK KONSTR. VODOVZDORNÉ
A 436	úklid	3.11	KERAMICKÁ DLAŽBA PROTISKLUZOVÁ P28	OMÍTKA NEBO SDK+MALBA KERAM. OBKLAD V=2200	PODHLED SDK+MALBA V=2400	SDK KONSTR. VODOVZDORNÉ

VYSVĚTLIVKY : Pxy, Sxy — SKLADBY PODLAH A STĚN, VIZ. PŘÍLOHY TECHNICKÉ ZPRÁVY STAVEBNÍ
AMF — KAZETOVÝ PODHLED „AMF", RASTR 1200 mm x 600 mm, ODNÍMATELNÝ,
DEZÉN „HOLZ FIBRACOUSTIC", VIZ. INTERIÉR
SDK — SÁDROKARTONOVÉ KONSTRUKCE (PŘÍČKY, PODHLEDY)
POŽÁRNÍ A AKUSTICKÉ VLASTNOSTI URČENY ZNAČKAMI V PŮDORYSECH,
VODUVZDORNOST VIZ. LEGENDA MÍSTNOSTÍ

POZNÁMKY : POZN. 1 — V ČÁSTI MÍSTNOSTI, KTERÁ JE NAD OCHLAZOVANÝMI PROSTORY (NAPŘ. NA KONZOLÁCH)
JE SOUČASNĚ S URČENOU SKLADBOU PODLAHY POUŽITO TEPELNĚ IZOLACE ZE SPODNÍ STRANY
POZN. 2 — V ČÁSTI MÍSTNOSTI, KTERÁ JE POD OCHLAZOVANÝMI PROSTORY (NAPŘ. POD TERASAMI)
JE NA STROPĚ POUŽITO SKLADBY S TEPELNOU IZOLACÍ NA STROPĚ A TO MIN. 500 mm ZA
HRANICI VENKOVNÍHO PROSTORU

POZOR ! — V URČENÝCH MÍSTNOSTECH (CHODBÁCH A POD.) BUDOU NA SÁDROKARTOVOVÝCH PŘÍČKÁCH
PŘIPEVNĚNA PRŮBĚŽNÁ MADLA !
PODKLAD PRO JEJICH KOTVENÍ NUTNO PŘIPRAVIT DLE ČSN 73 00 35, T.J. NA VODOROVNOU
I SVISLOU SÍLU 0,5 kN/m
V URČENÝCH MÍSTNOSTECH (KOUPELNY A POD.) BUDOU NA SÁDROKARTONOVÝCH PŘÍČKÁCH
PŘIPEVNĚNA MADLA, ZAŘIZOVACÍ PŘEDMĚTY ATD. – VIZ. DETAILNÍ VÝKRESY
PODKLAD PRO JEJICH KOTVENÍ NUTNO PŘIPRAVIT DLE ČSN 73 00 35, T.J. NA VODOROVNOU
I SVISLOU SÍLU 0,5 kN/m

JEŠTĚ PŘED REALIZACÍ PODLAH JE NUTNO POSTAVIT PŘÍČKY VČETNĚ SÁDROKARTONOVÝCH,
KTERÉ MUSÍ BÝT PROVEDENY DŮSLEDNĚ PROTIZVUKOVĚ DLE ZÁSAD VÝROBCE
JEŠTĚ PŘED REALIZACÍ PODLAH JE NUTNO POLOŽIT ROZVODY TOPENÍ,
PŘÍPADNĚ JINÝCH INSTALACÍ
VŠECHNY PROSTUPY A SPÁRY VE STĚNÁCH A STROPECH MEZI POŽÁRNÍMI ÚSEKY MUSÍ BÝT
PROTIPOŽÁRNĚ UZAVŘENY A UTĚSNĚNY, JEDNÁ SE ZEJMÉNA O INSTALAČNÍ ŠACHTY

ŘEŠENÍ PODHLEDŮ A SPÁROŘEZ PODLAH VIZ. PROJEKT INTERIÉRU
PŘI PROVÁDĚNÍ STAVBY JE NUTNO POUŽÍVAT OBA PROJEKTY SOUČASNĚ !!!

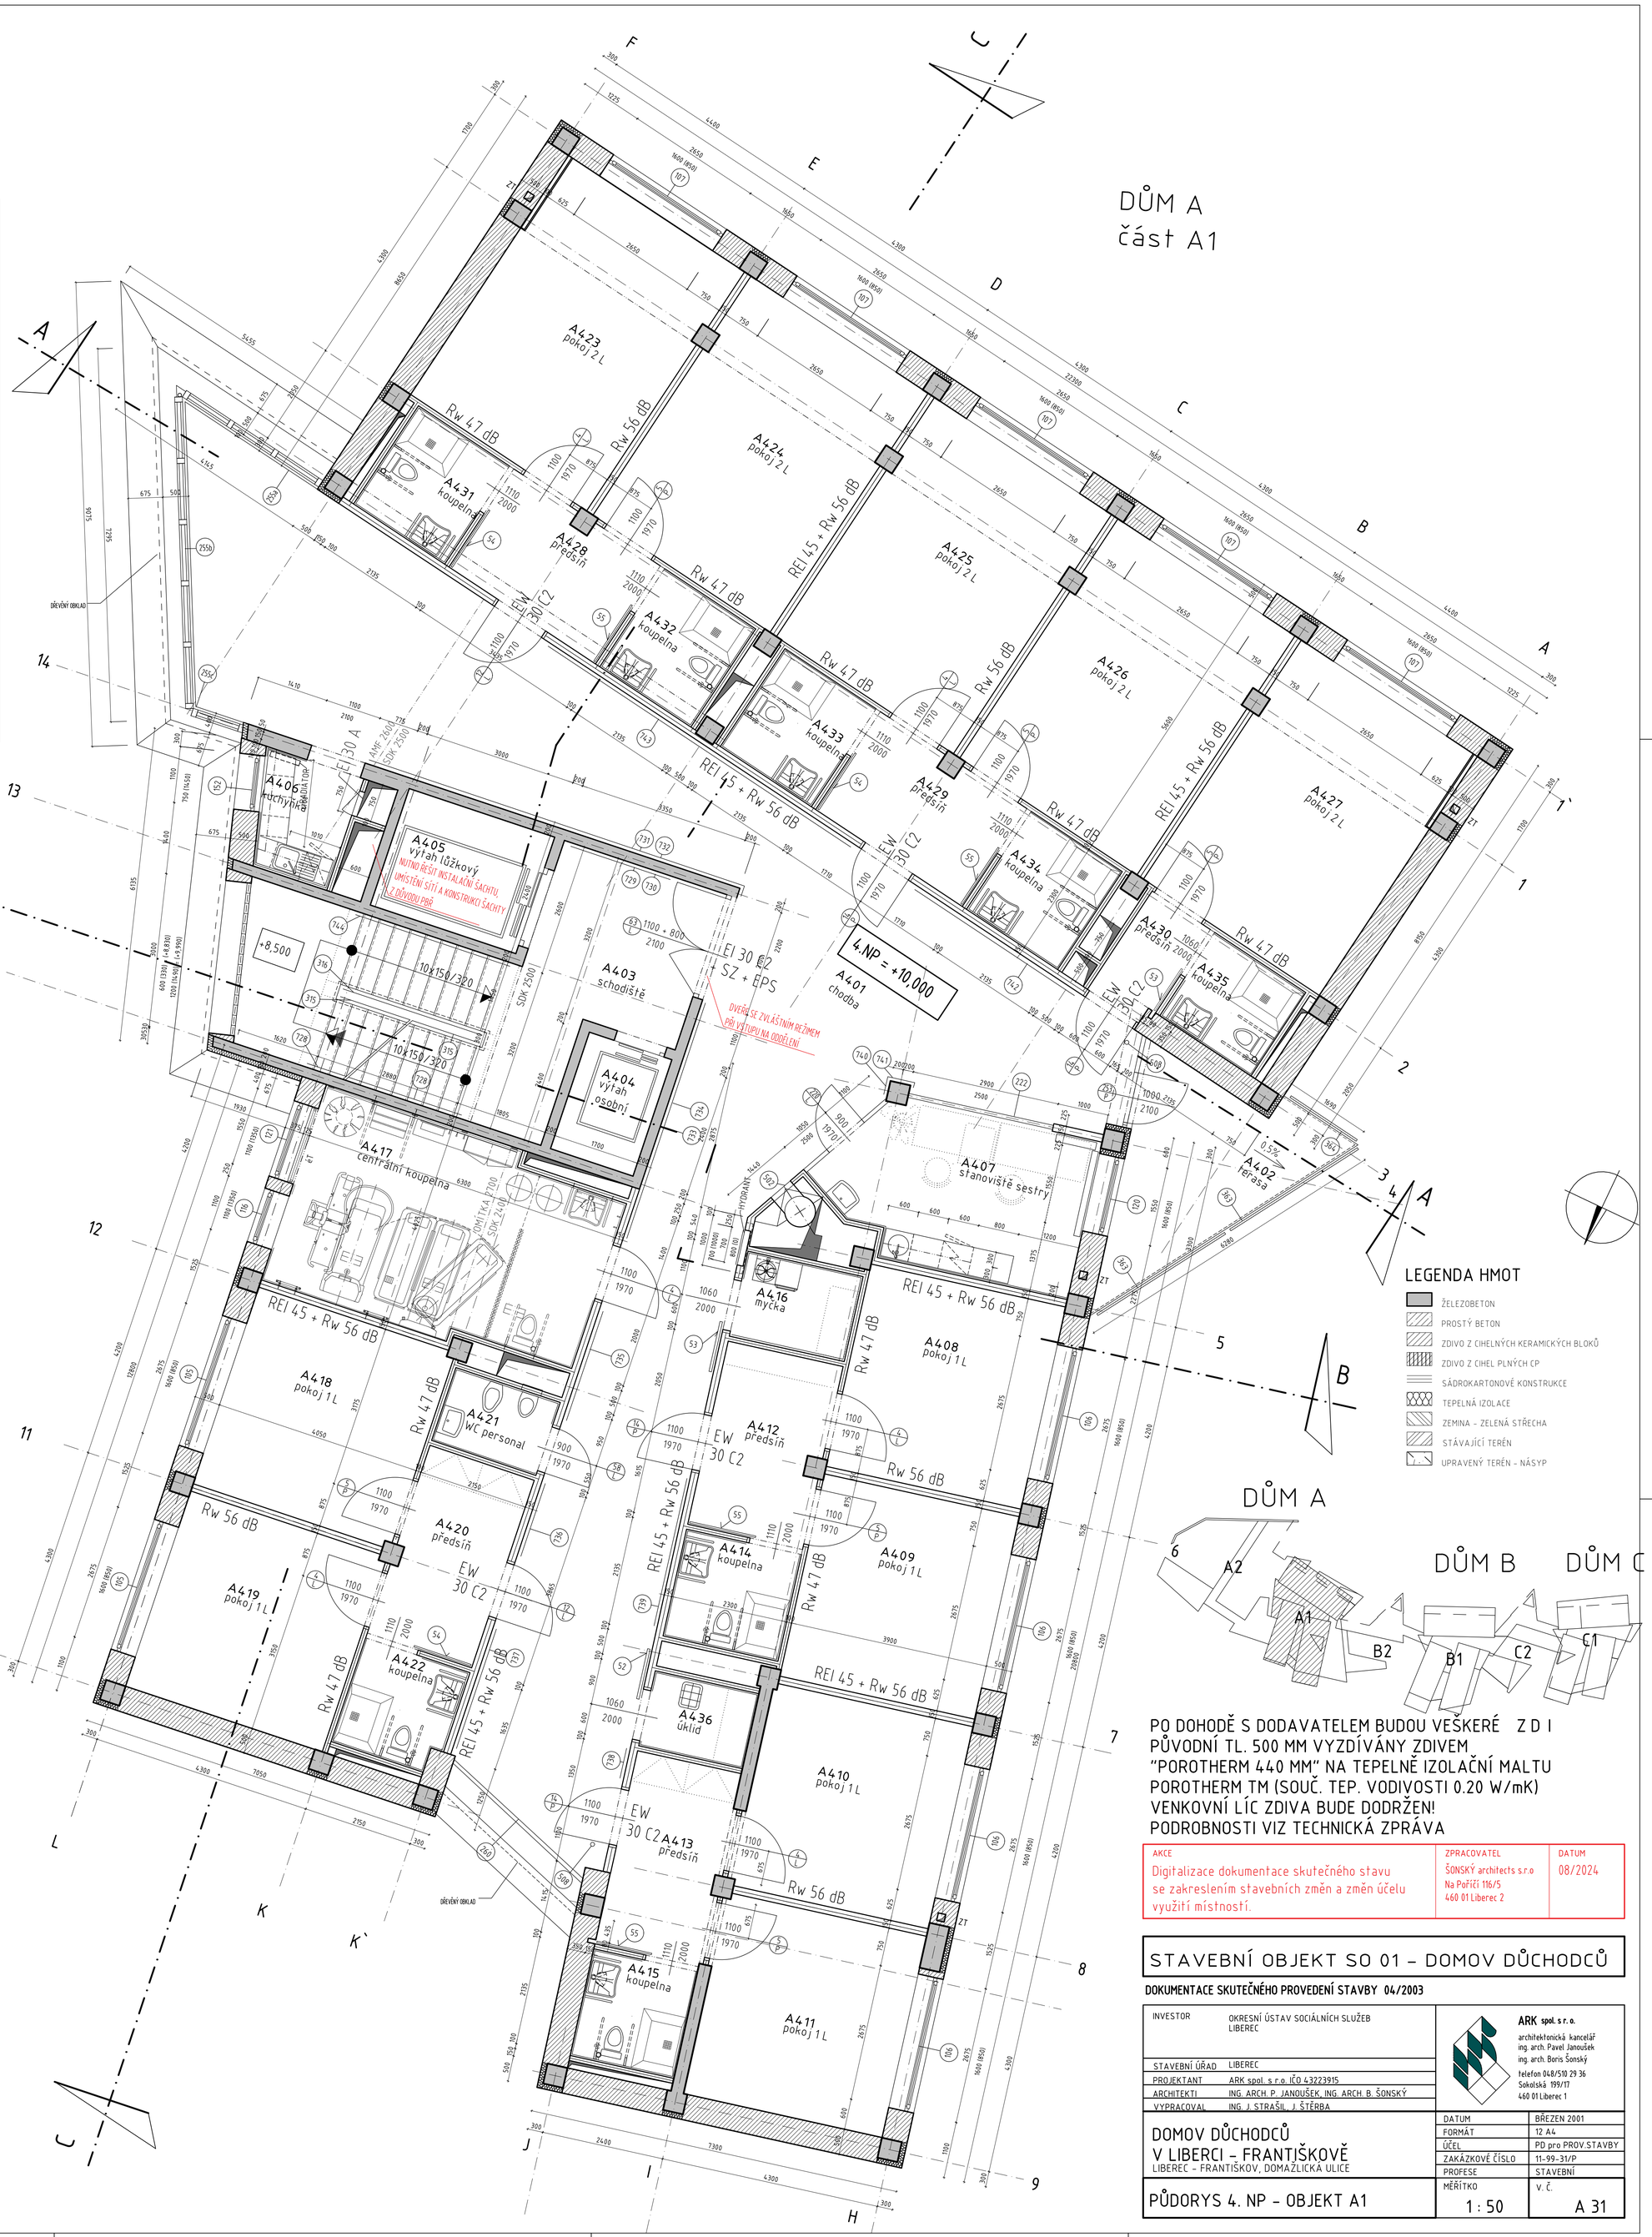

PO DOHODĚ S DODAVATELEM BUDOU VEŠKERÉ Z D I
PŮVODNÍ TL. 500 MM VYZDÍVÁNY ZDIVEM
"POROTHERM 440 MM" NA TEPELNĚ IZOLAČNÍ MALTU
POROTHERM TM (SOUČ. TEP. VODIVOSTI 0.20 W/mK)
VENKOVNÍ LÍC ZDIVA BUDE DODRŽEN!
PODROBNOSTI VIZ TECHNICKÁ ZPRÁVA

AKCE	ZPRACOVATEL	DATUM
Digitalizace dokumentace skutečného stavu se zakreslením stavebních změn a změn účelu využití místností.	ŠONSKÝ architects s.r.o Na Pořící 116/5 460 01 Liberec 2	08/2024

STAVEBNÍ OBJEKT SO 01 – DOMOV DŮCHODCŮ

DOKUMENTACE SKUTEČNÉHO PROVEDENÍ STAVBY 04/2003

INVESTOR	OKRESNÍ ÚSTAV SOCIÁLNÍCH SLUŽEB LIBEREC
STAVEBNÍ ÚŘAD	LIBEREC
PROJEKTANT	ARK spol. s r.o. IČO 43223915
ARCHITEKTI	ING. ARCH. P. JANOUŠEK, ING. ARCH. B. ŠONSKÝ
VYPRACOVAL	ING. J. STRAŠIL, J. ŠTĚRBA

ARK spol. s r. o.
architektonická kancelář
ing. arch. Pavel Janoušek
ing. arch. Boris Šonský
telefon 048/510 29 36
Sokolská 199/17
460 01 Liberec 1

DOMOV DŮCHODCŮ
V LIBERCI – FRANTIŠKOVĚ
LIBEREC – FRANTIŠKOV, DOMAŽLICKÁ ULICE

DATUM	BŘEZEN 2001
FORMÁT	12 A4
ÚČEL	PD pro PROV.STAVBY
ZAKÁZKOVÉ ČÍSLO	11-99-31/P
PROFESE	STAVEBNÍ

PŮDORYS 4. NP – OBJEKT A1

MĚŘÍTKO	V. Č.
1 : 50	A 31